
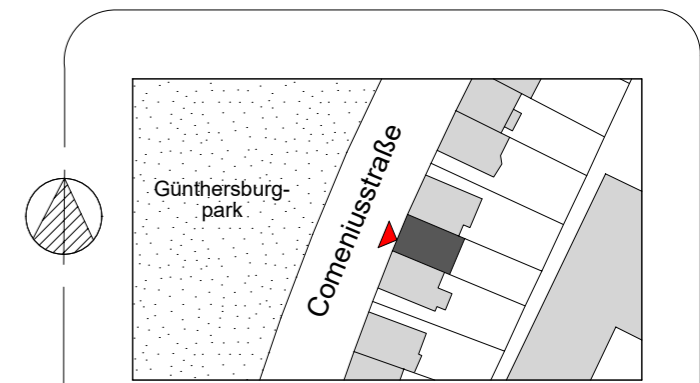


AUFTRAGGEBER:
 Gutleit 5 GmbH
 Jakobstraße 14
 63500 Seligenstadt

Bestandsplan

PROJEKT: Comeniusstraße 22
 60389 Frankfurt am Main

PLAN: KG M 1:100
PLAN - NR: 01 07-2019


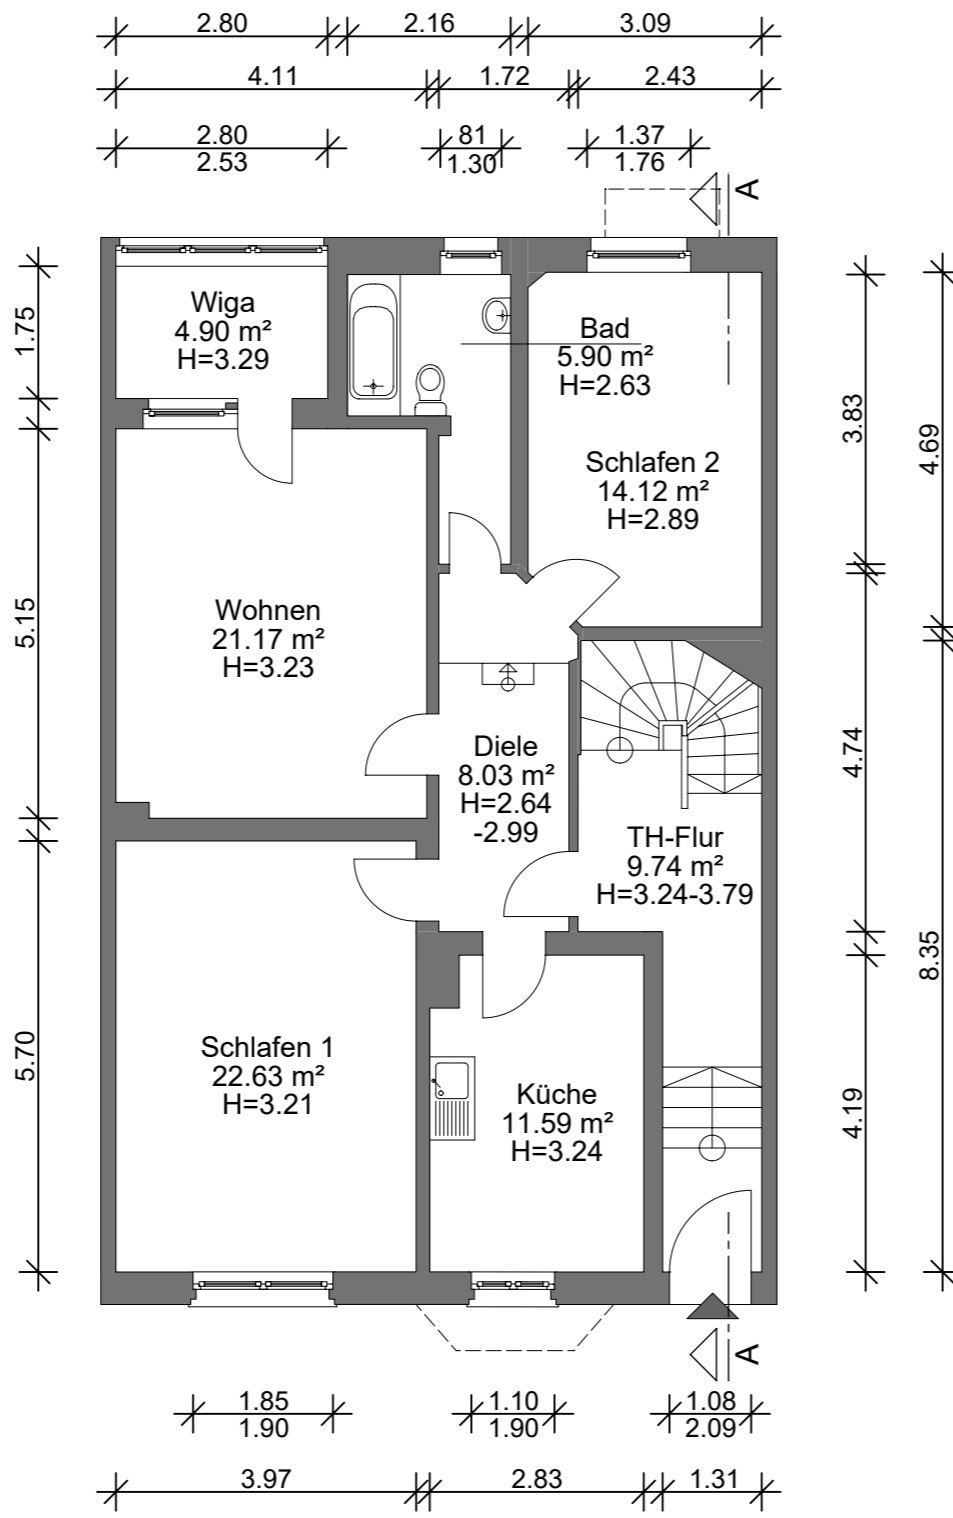


AUFTRAGGEBER:
 Gutleut 5 GmbH
 Jakobstraße 14
 63500 Seligenstadt

Bestandsplan

PROJEKT: Comeniusstraße 22
 60389 Frankfurt am Main

PLAN: EG M 1:100
PLAN - NR: 02 07-2019


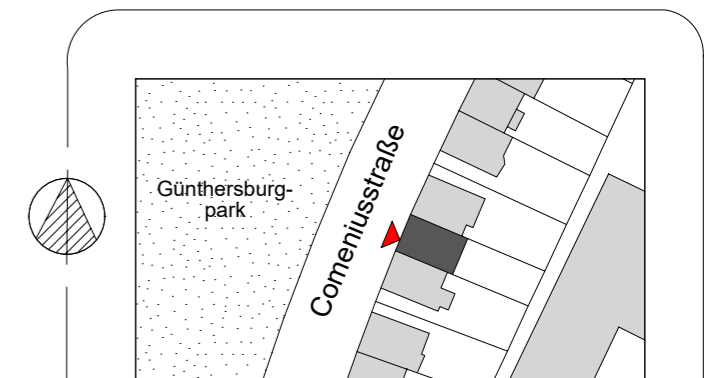
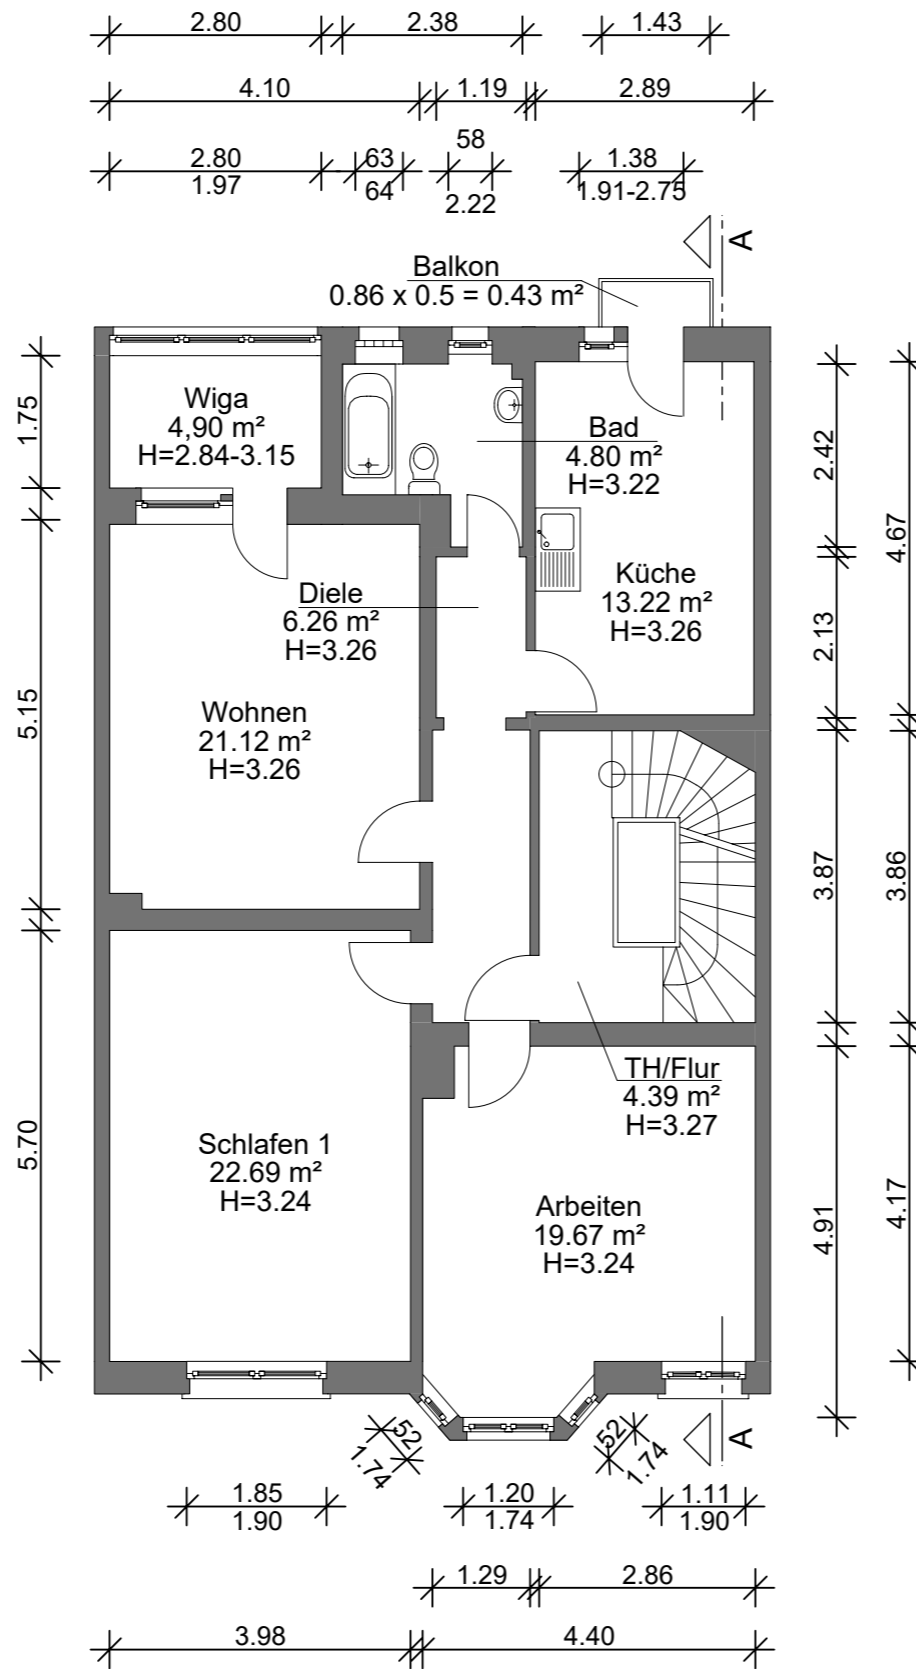


AUFTRAGGEBER:
 Gutleut 5 GmbH
 Jakobstraße 14
 63500 Seligenstadt

Bestandsplan

PROJEKT: Comeniusstraße 22
 60389 Frankfurt am Main

PLAN: 1.OG M 1:100
 PLAN - NR: 03 07-2019

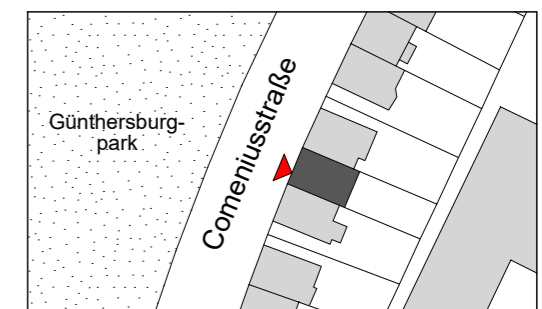
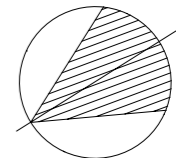
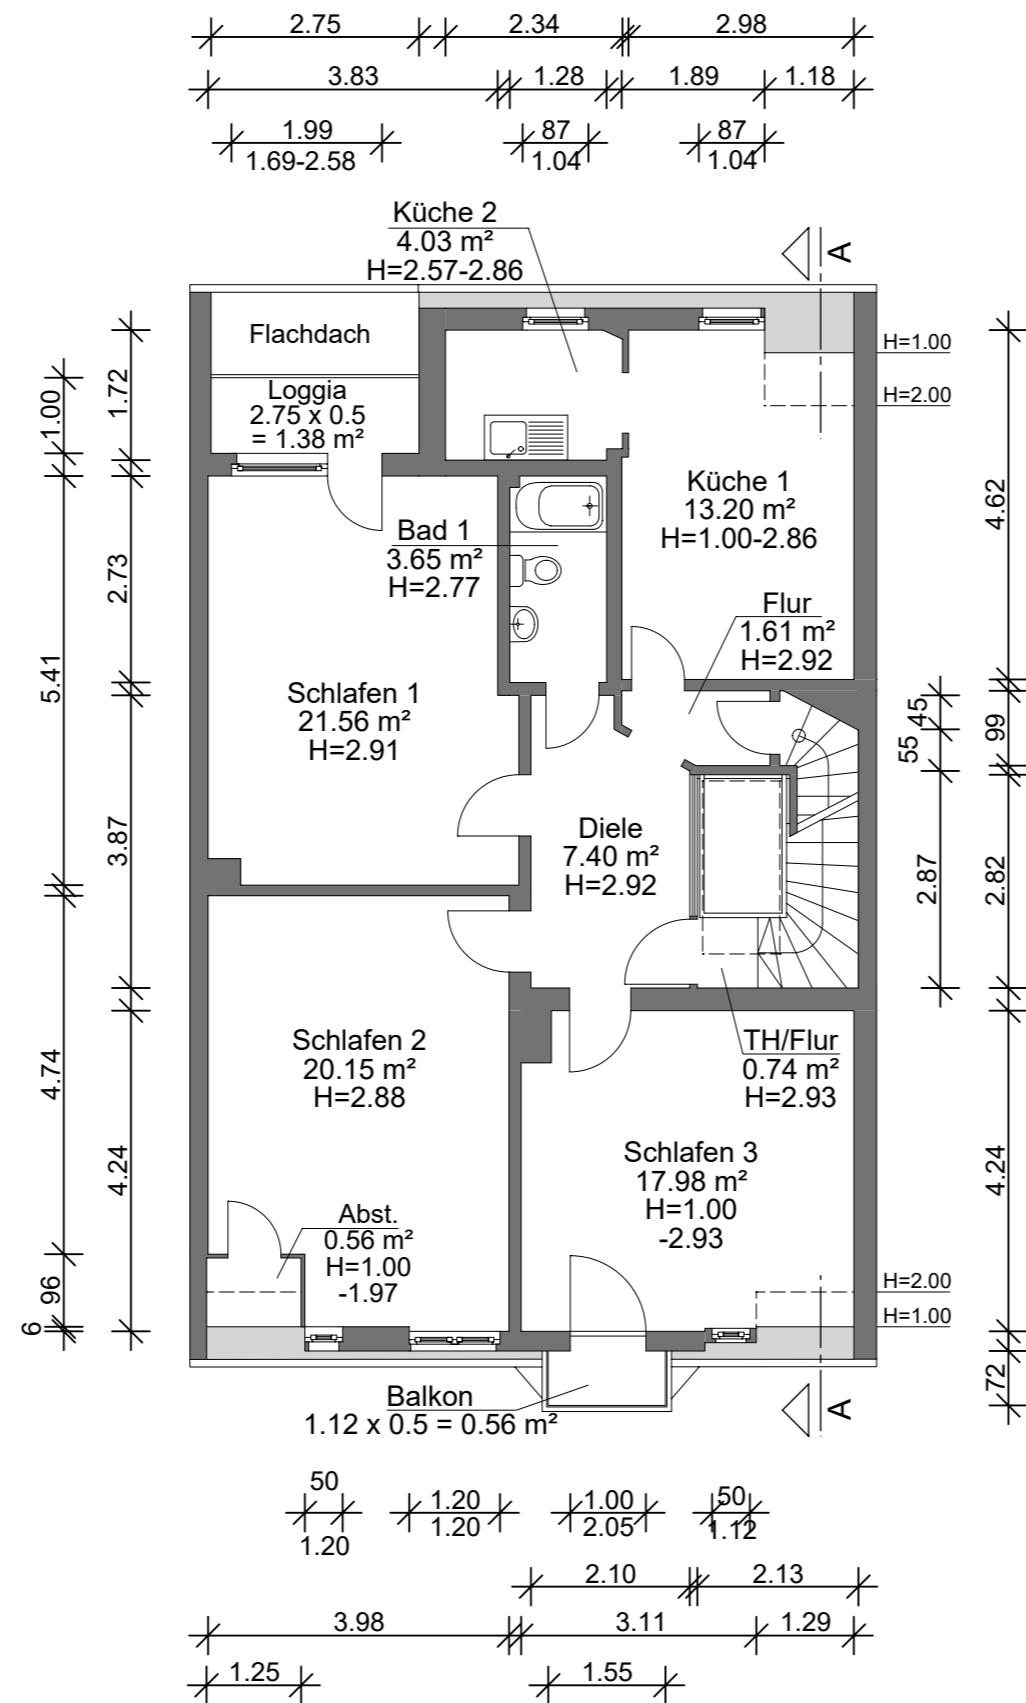


AUFTRAGGEBER:
 Gutleut 5 GmbH
 Jakobstraße 14
 63500 Seligenstadt

Bestandsplan

PROJEKT: Comeniusstraße 22
 60389 Frankfurt am Main

PLAN: DG 1 M 1:100
PLAN - NR: 04 07-2019

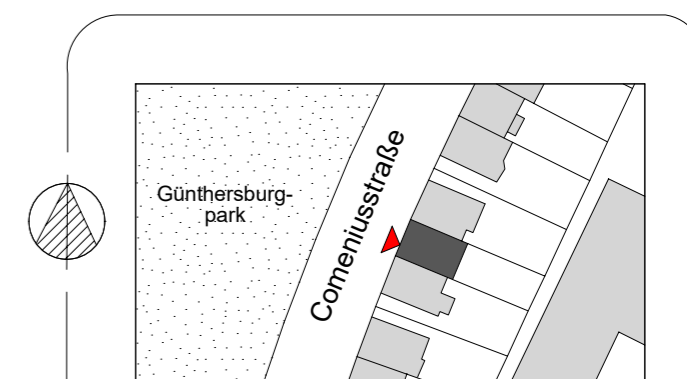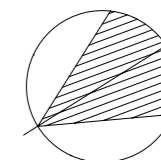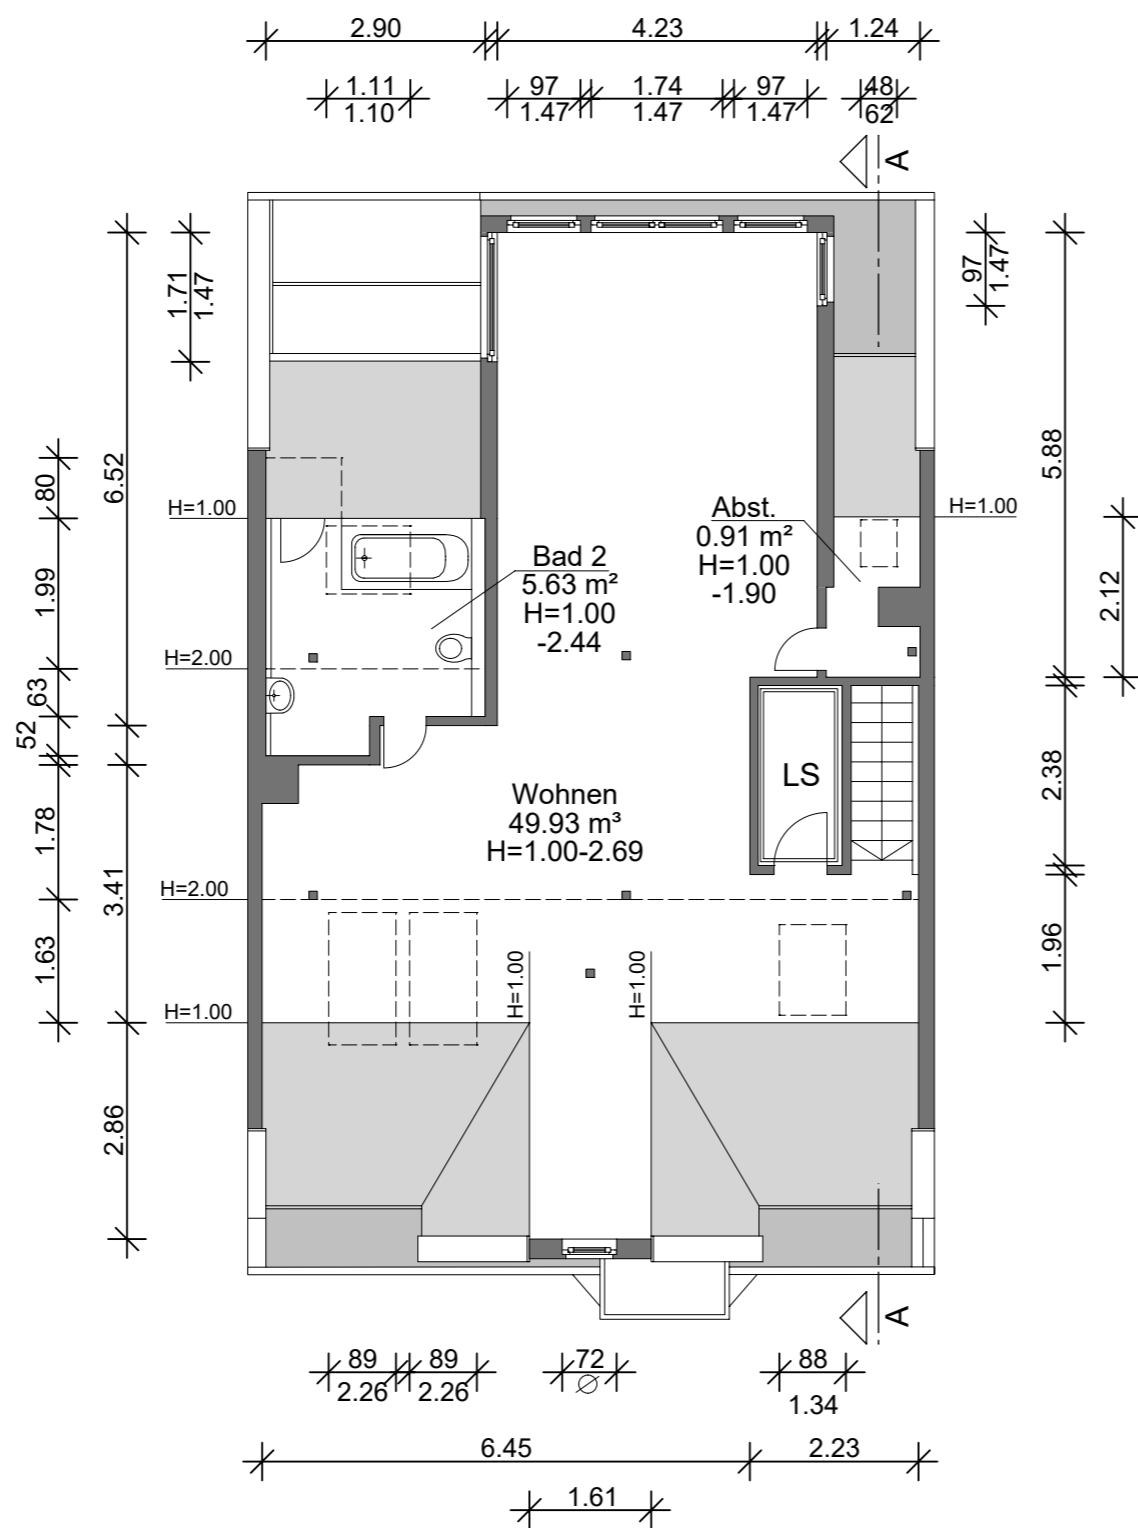


AUFTRAGGEBER:
 Gutleut 5 GmbH
 Jakobstraße 14
 63500 Seligenstadt

Bestandsplan

PROJEKT: Comeniusstraße 22
 60389 Frankfurt am Main

PLAN: DG 2 M 1:100
PLAN - NR: 05 07-2019


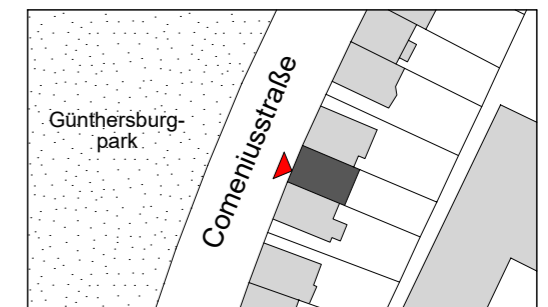


AUFTRAGGEBER:
 Gutleut 5 GmbH
 Jakobstraße 14
 63500 Seligenstadt

Bestandsplan

PROJEKT: Comeniusstraße 22
 60389 Frankfurt am Main

PLAN: Ansicht Ost M 1:100
PLAN - NR: 08 07-2019

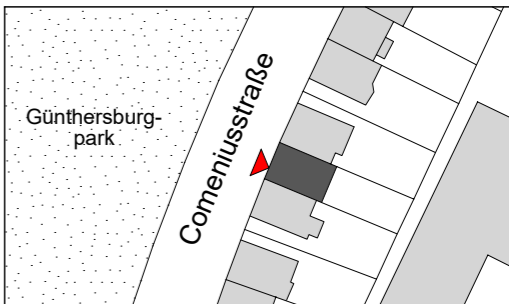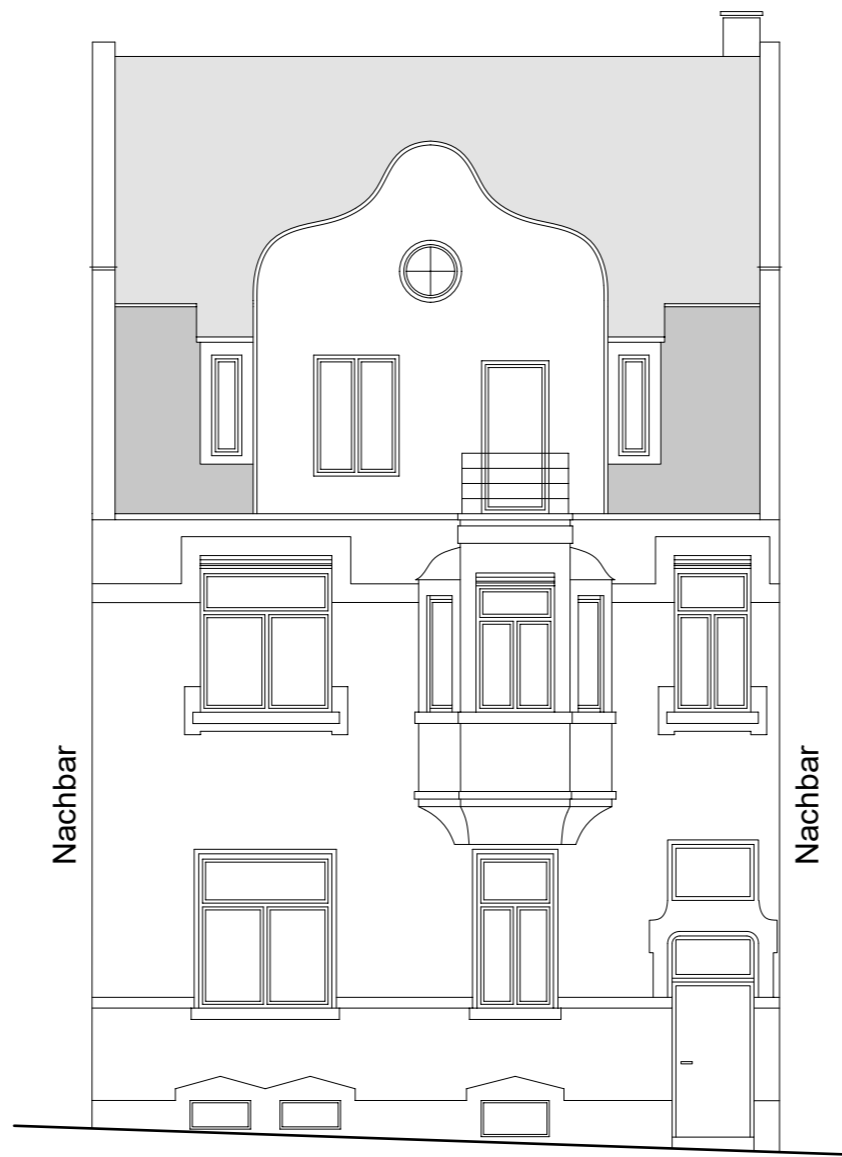


AUFTRAGGEBER:
Gutleut 5 GmbH
Jakobstraße 14
63500 Seligenstadt

Bestandsplan

PROJEKT: Comeniusstraße 22
60389 Frankfurt am Main

PLAN: Ansicht West M 1:100
PLAN - NR: 07 07-2019

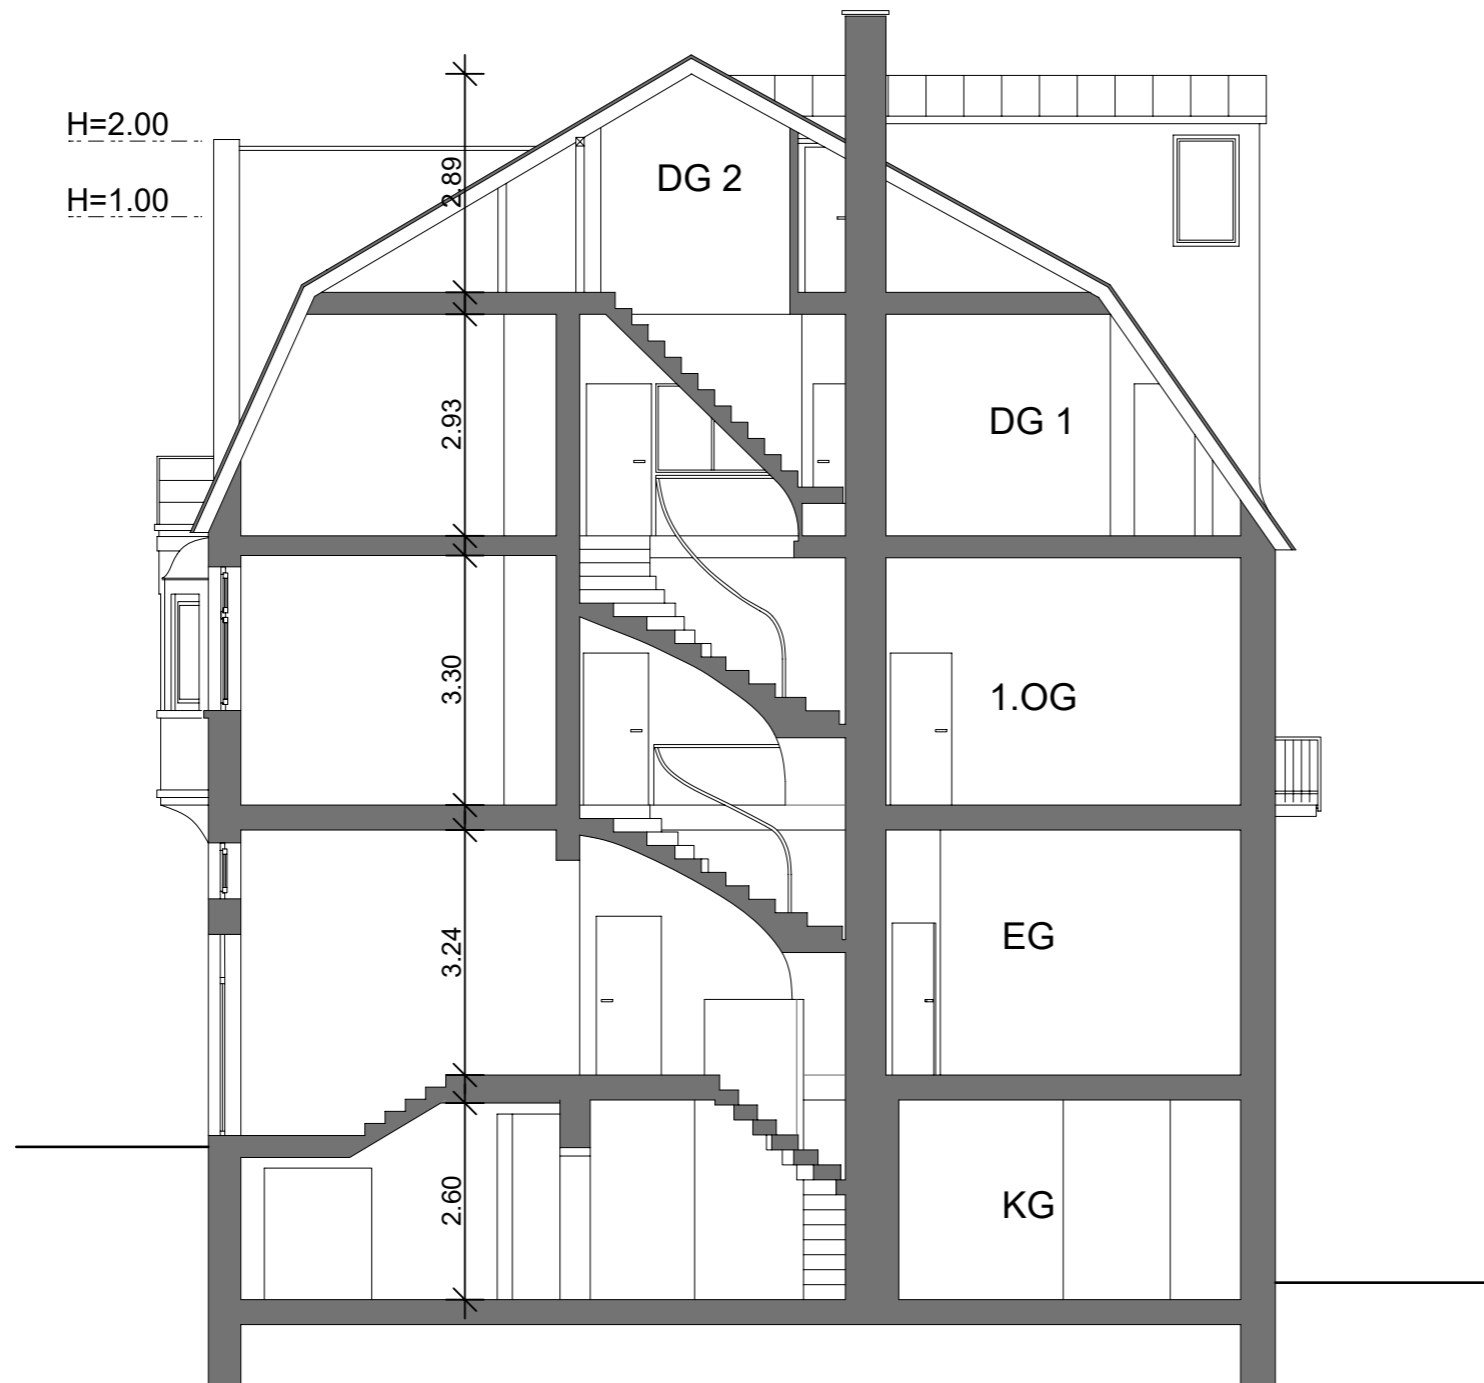

A small map showing the project location. The map includes Günthersburgpark, Comeniusstraße, and a red arrow pointing to the project site at Comeniusstraße 22.

AUFTRAGGEBER:
 Gutleut 5 GmbH
 Jakobstraße 14
 63500 Seligenstadt

Bestandsplan

PROJEKT: Comeniusstraße 22
 60389 Frankfurt am Main

PLAN: Schnitt AA M 1:100
PLAN - NR: 06 07-2019