


KÜCHENEINRICHTUNG
SIEHE DETAILPLAN

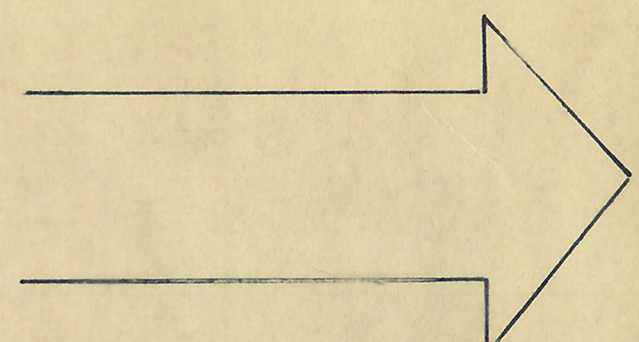

Gez. März 76
Erg. Geä. MAI 76

**APARTMENTHAUS
FREIBURG
SUNDGAUALLEE 376**

**2. O. G. (1:50)
BESTANDSPLAN
HEIZUNG, LÜFTUNG, SANITÄR**

Gez.: BIRNBAUM 27. II. 76
9. II. 77

BADISCHE ZEMENTBAU K.G.
AUERSTR. 2 78 FREIBURG