







LEGENDE:
GEWERBE 1 = ①
GEWERBE 2 = ②
GEGENSWARTS-NUTZUNG = ③+④

STELLPLATZE								
1	2	3	4	5	6	7	8	9

NEUE ZUFABRT
FLUR NR. 333.17

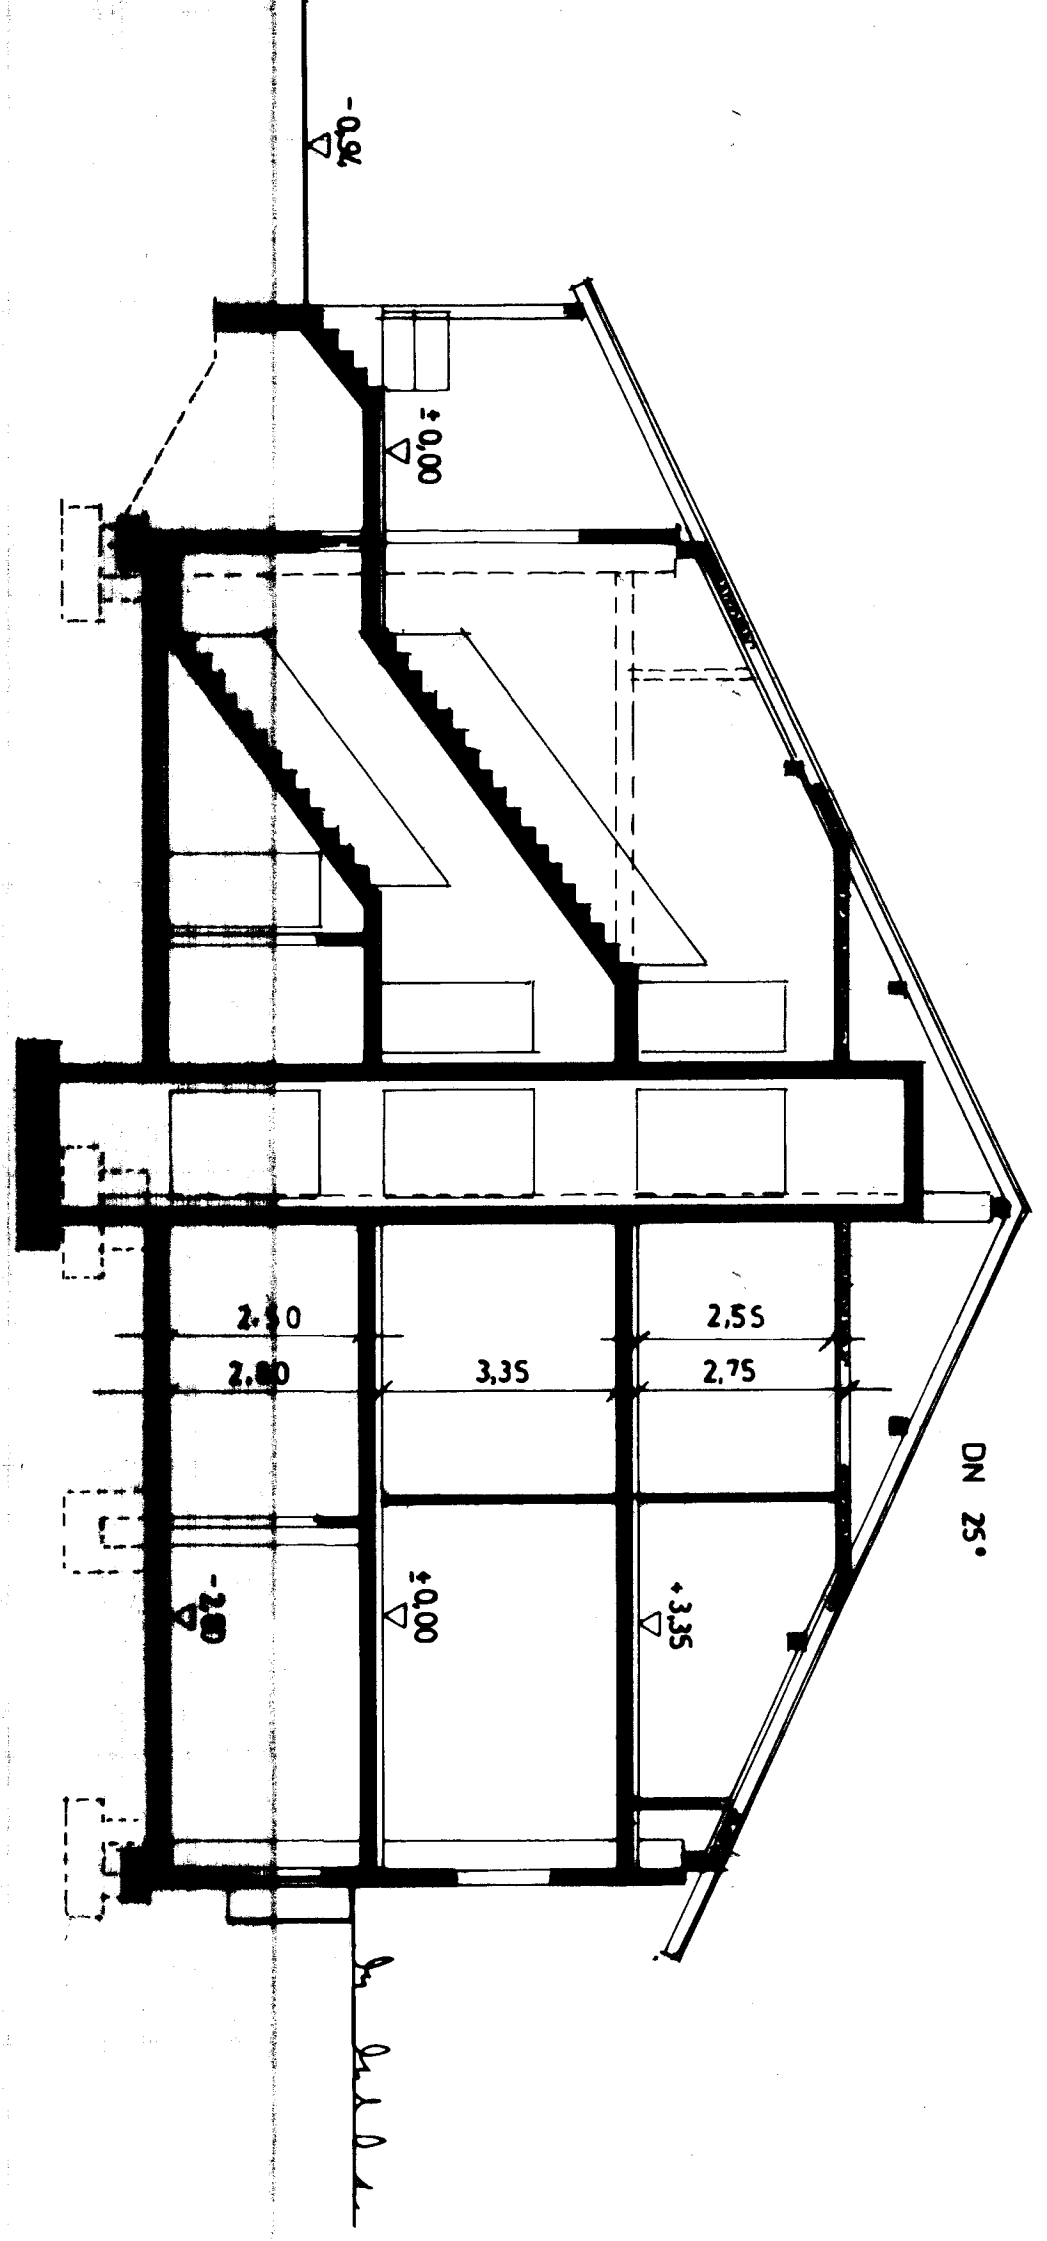

SCHNITT

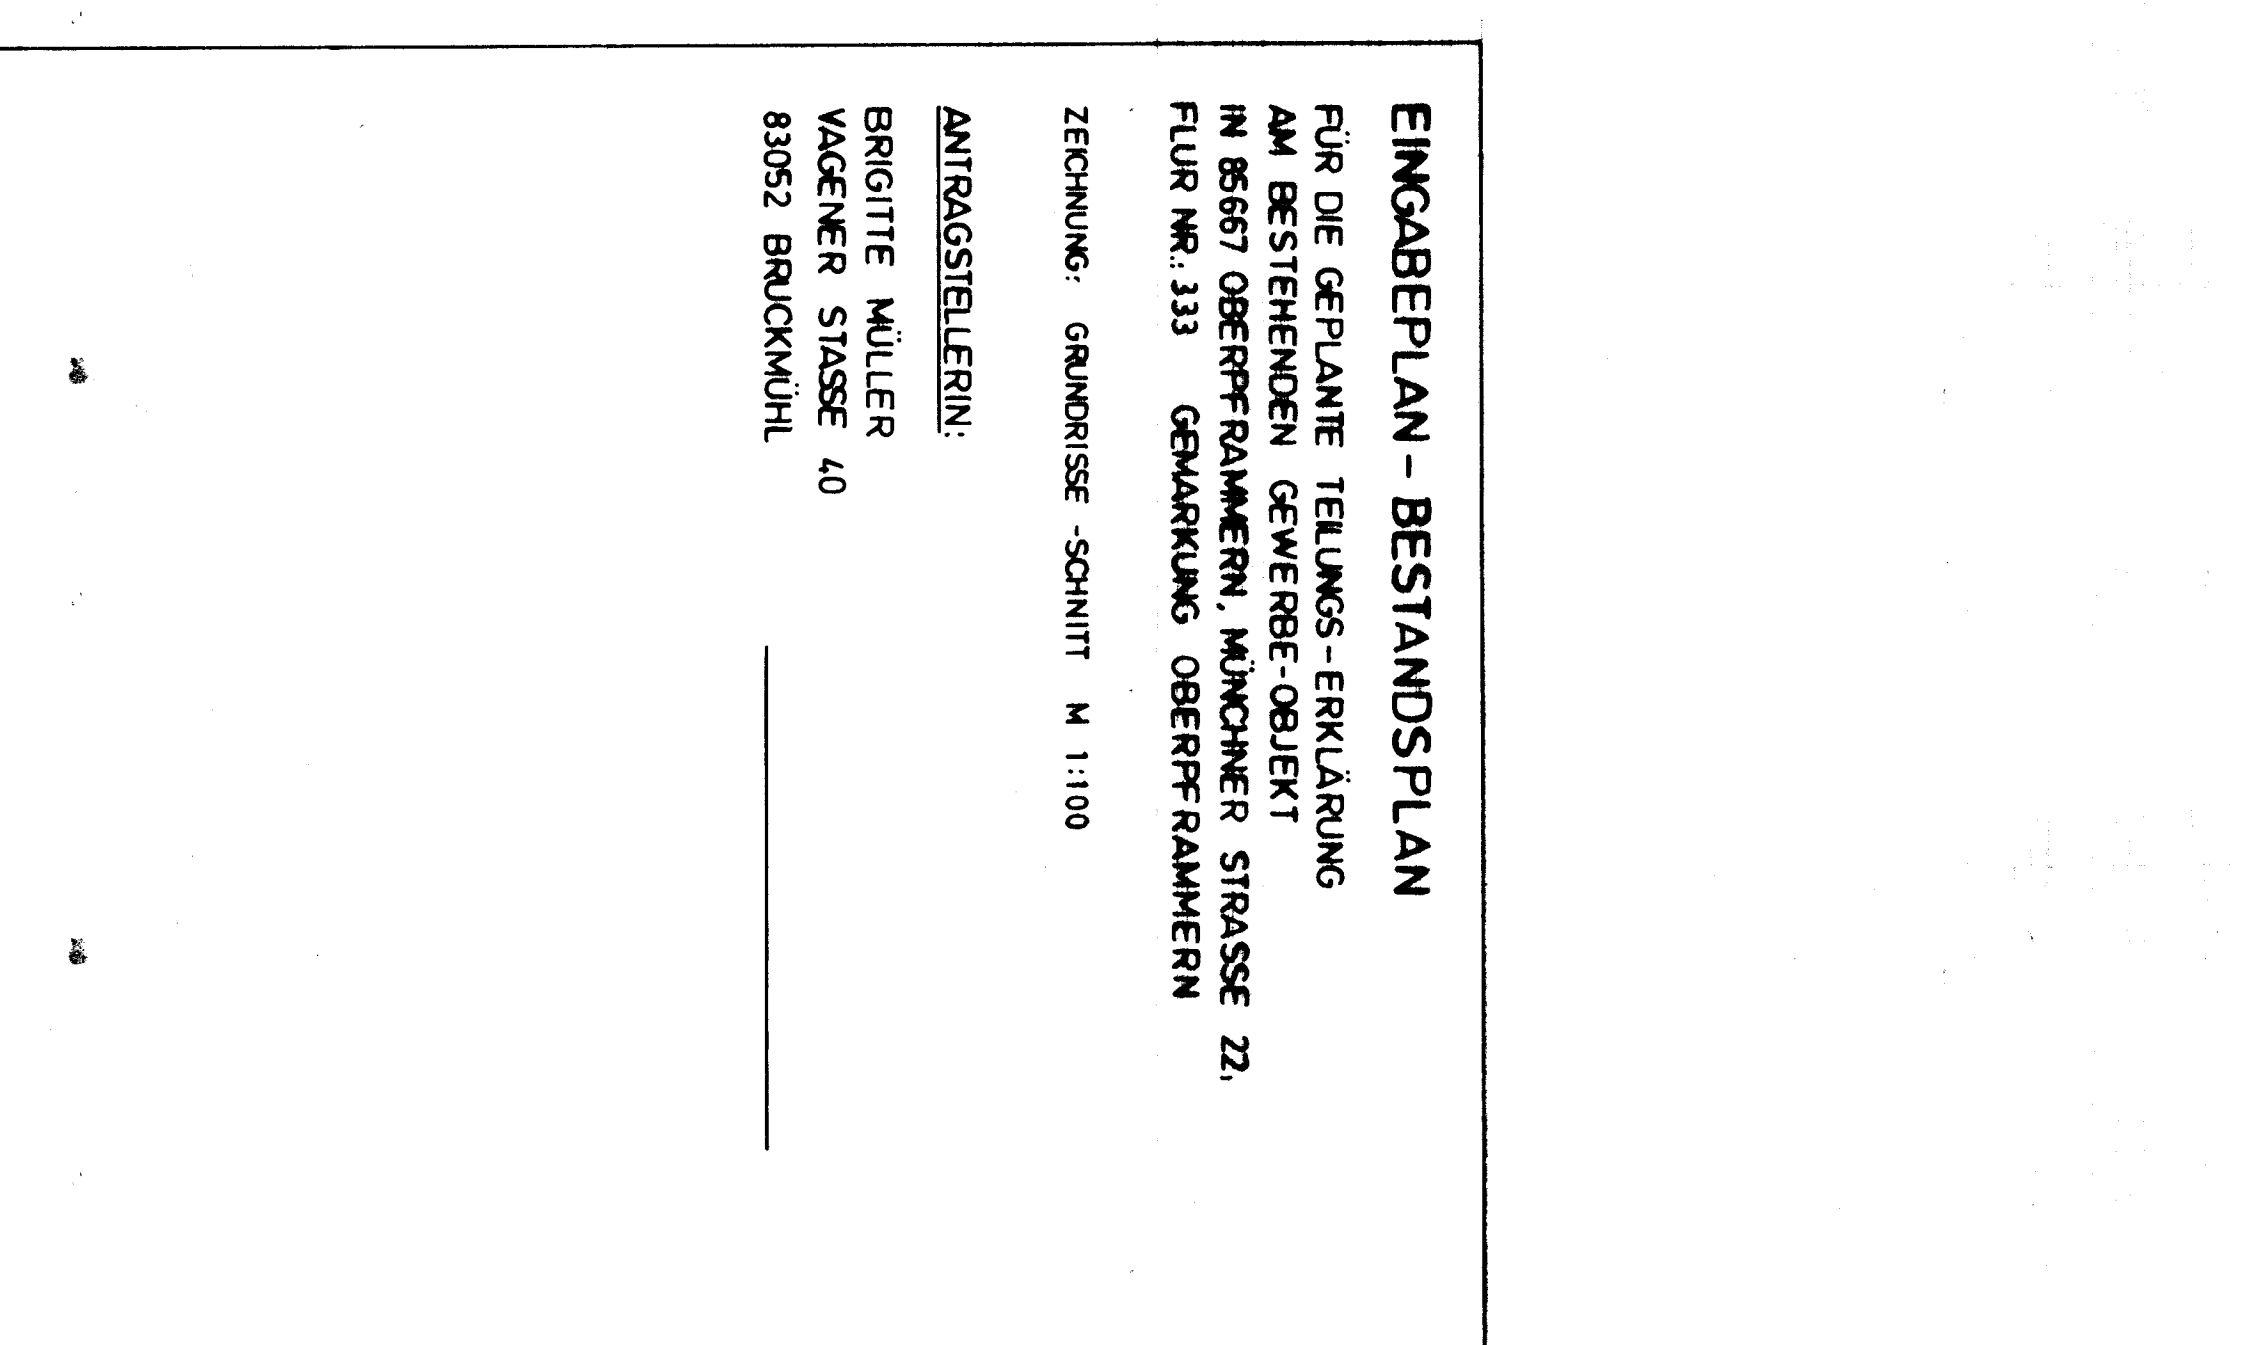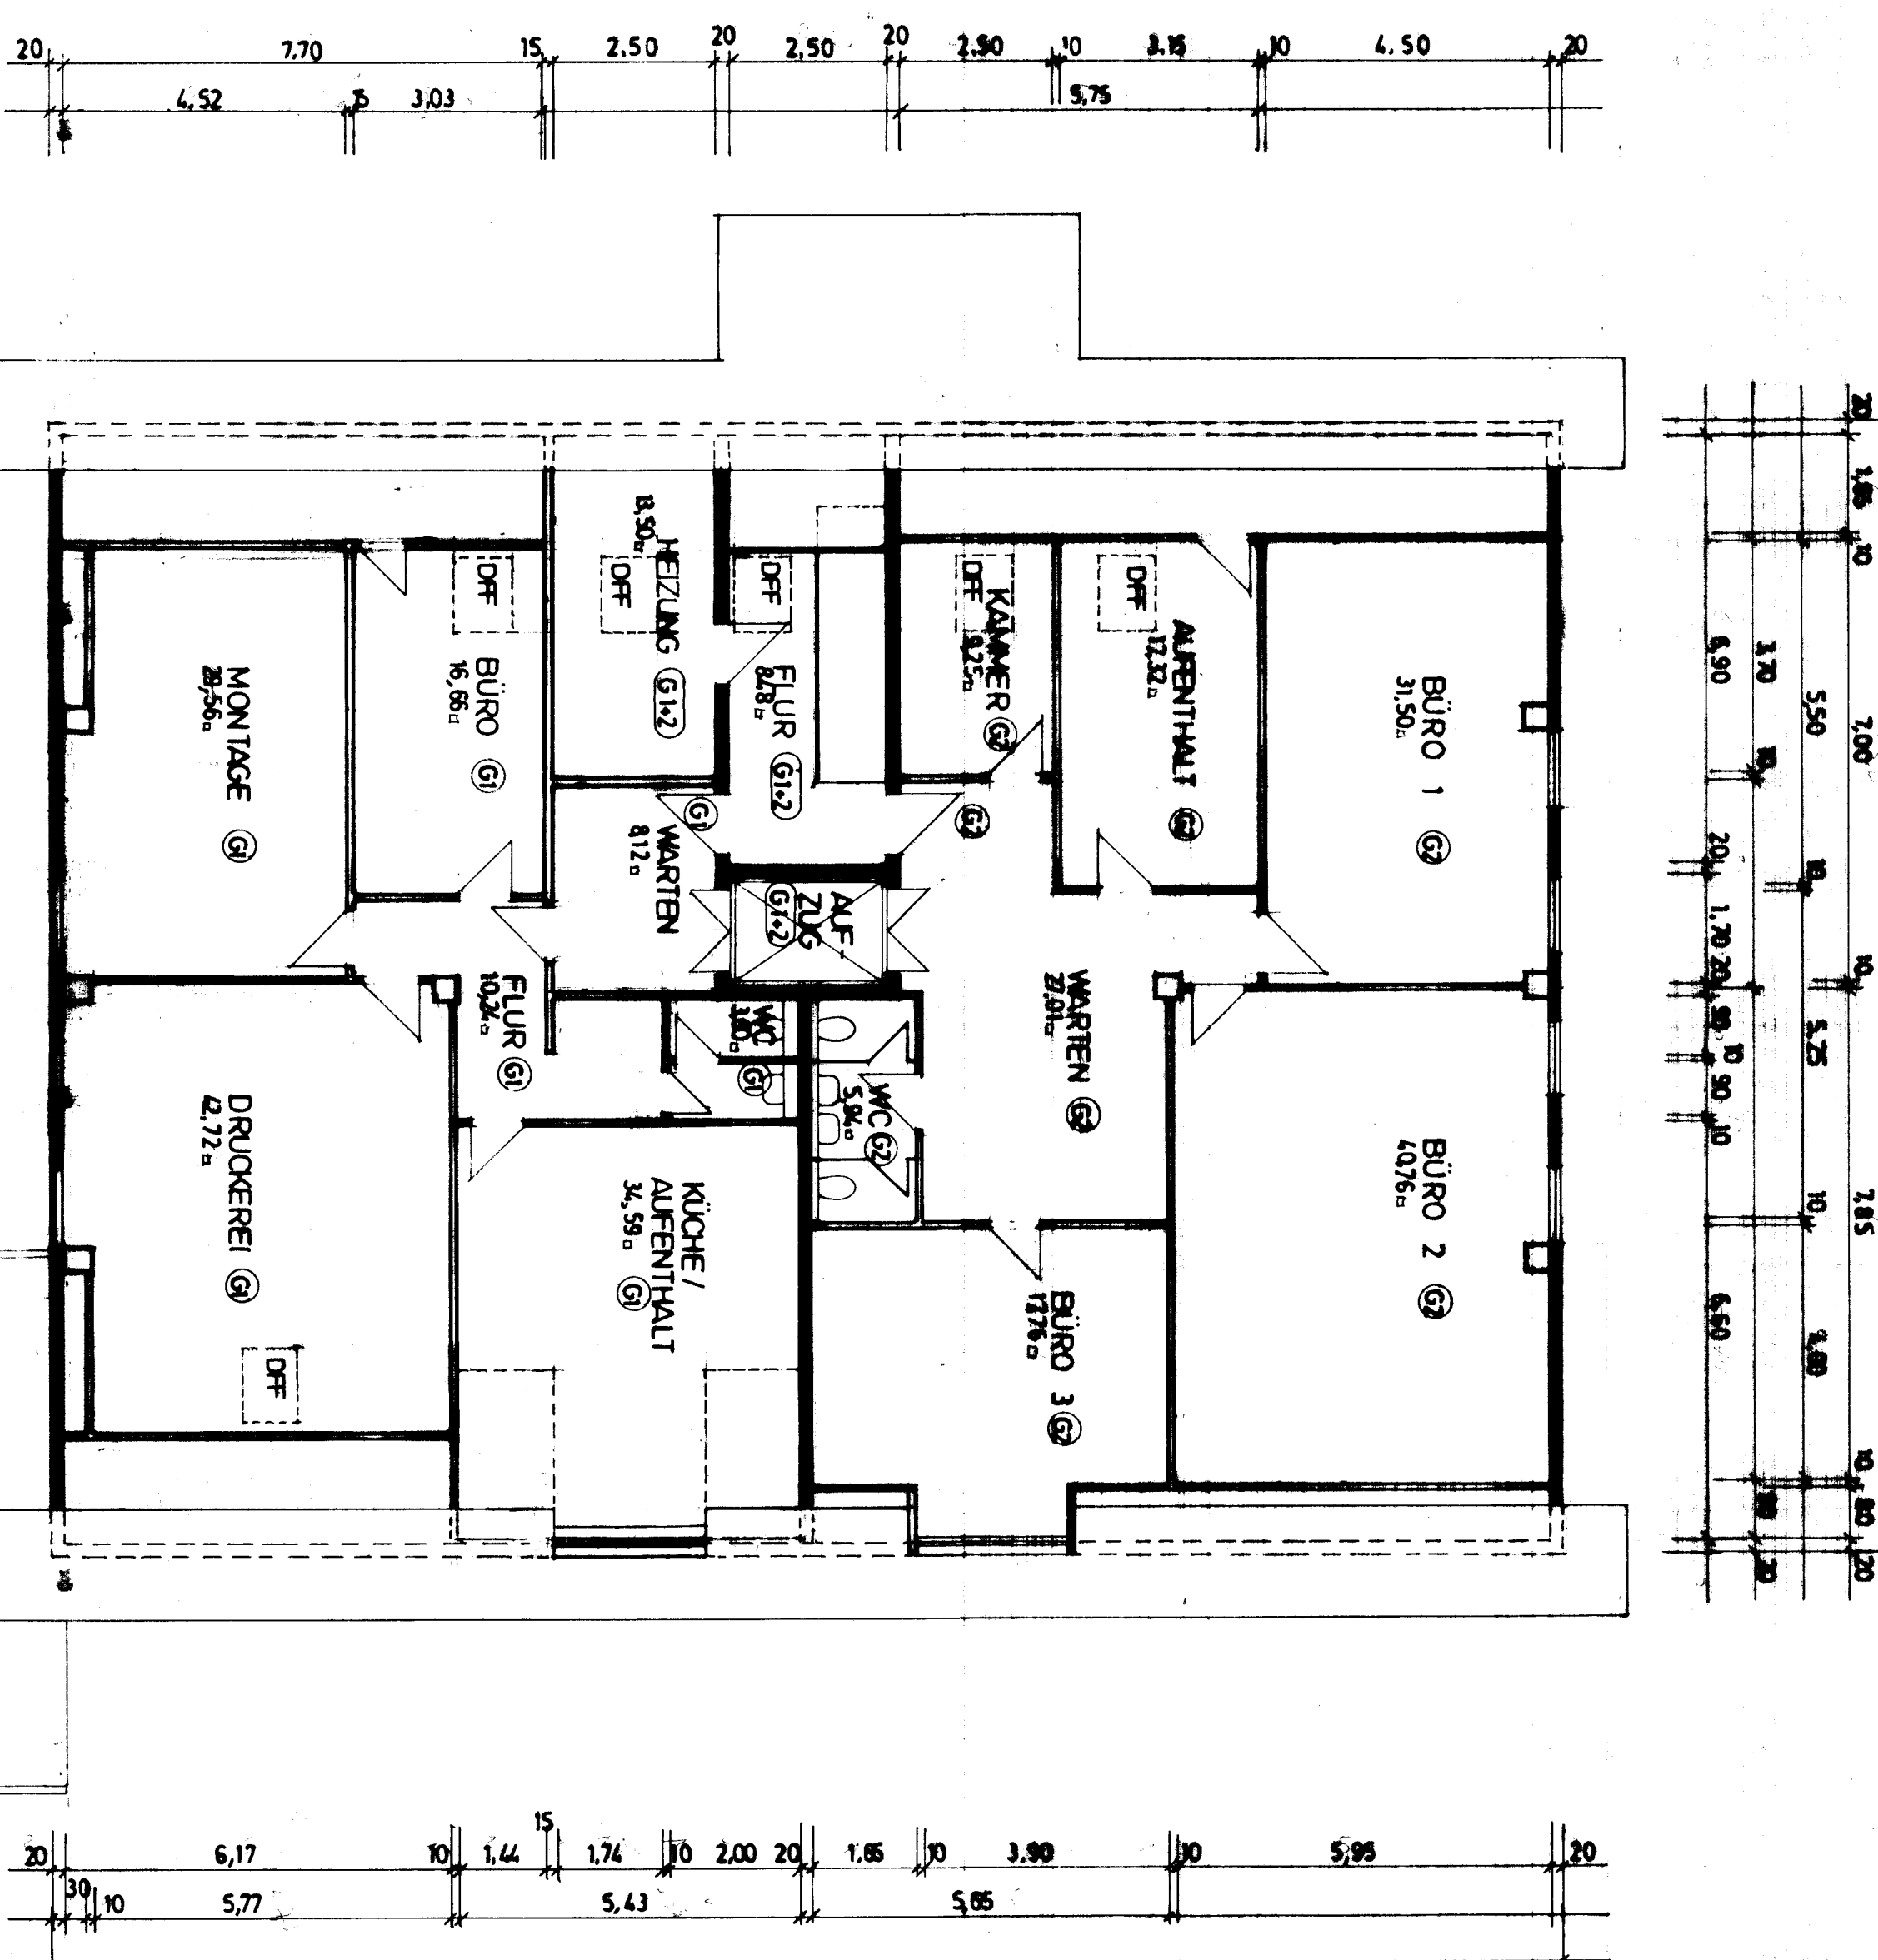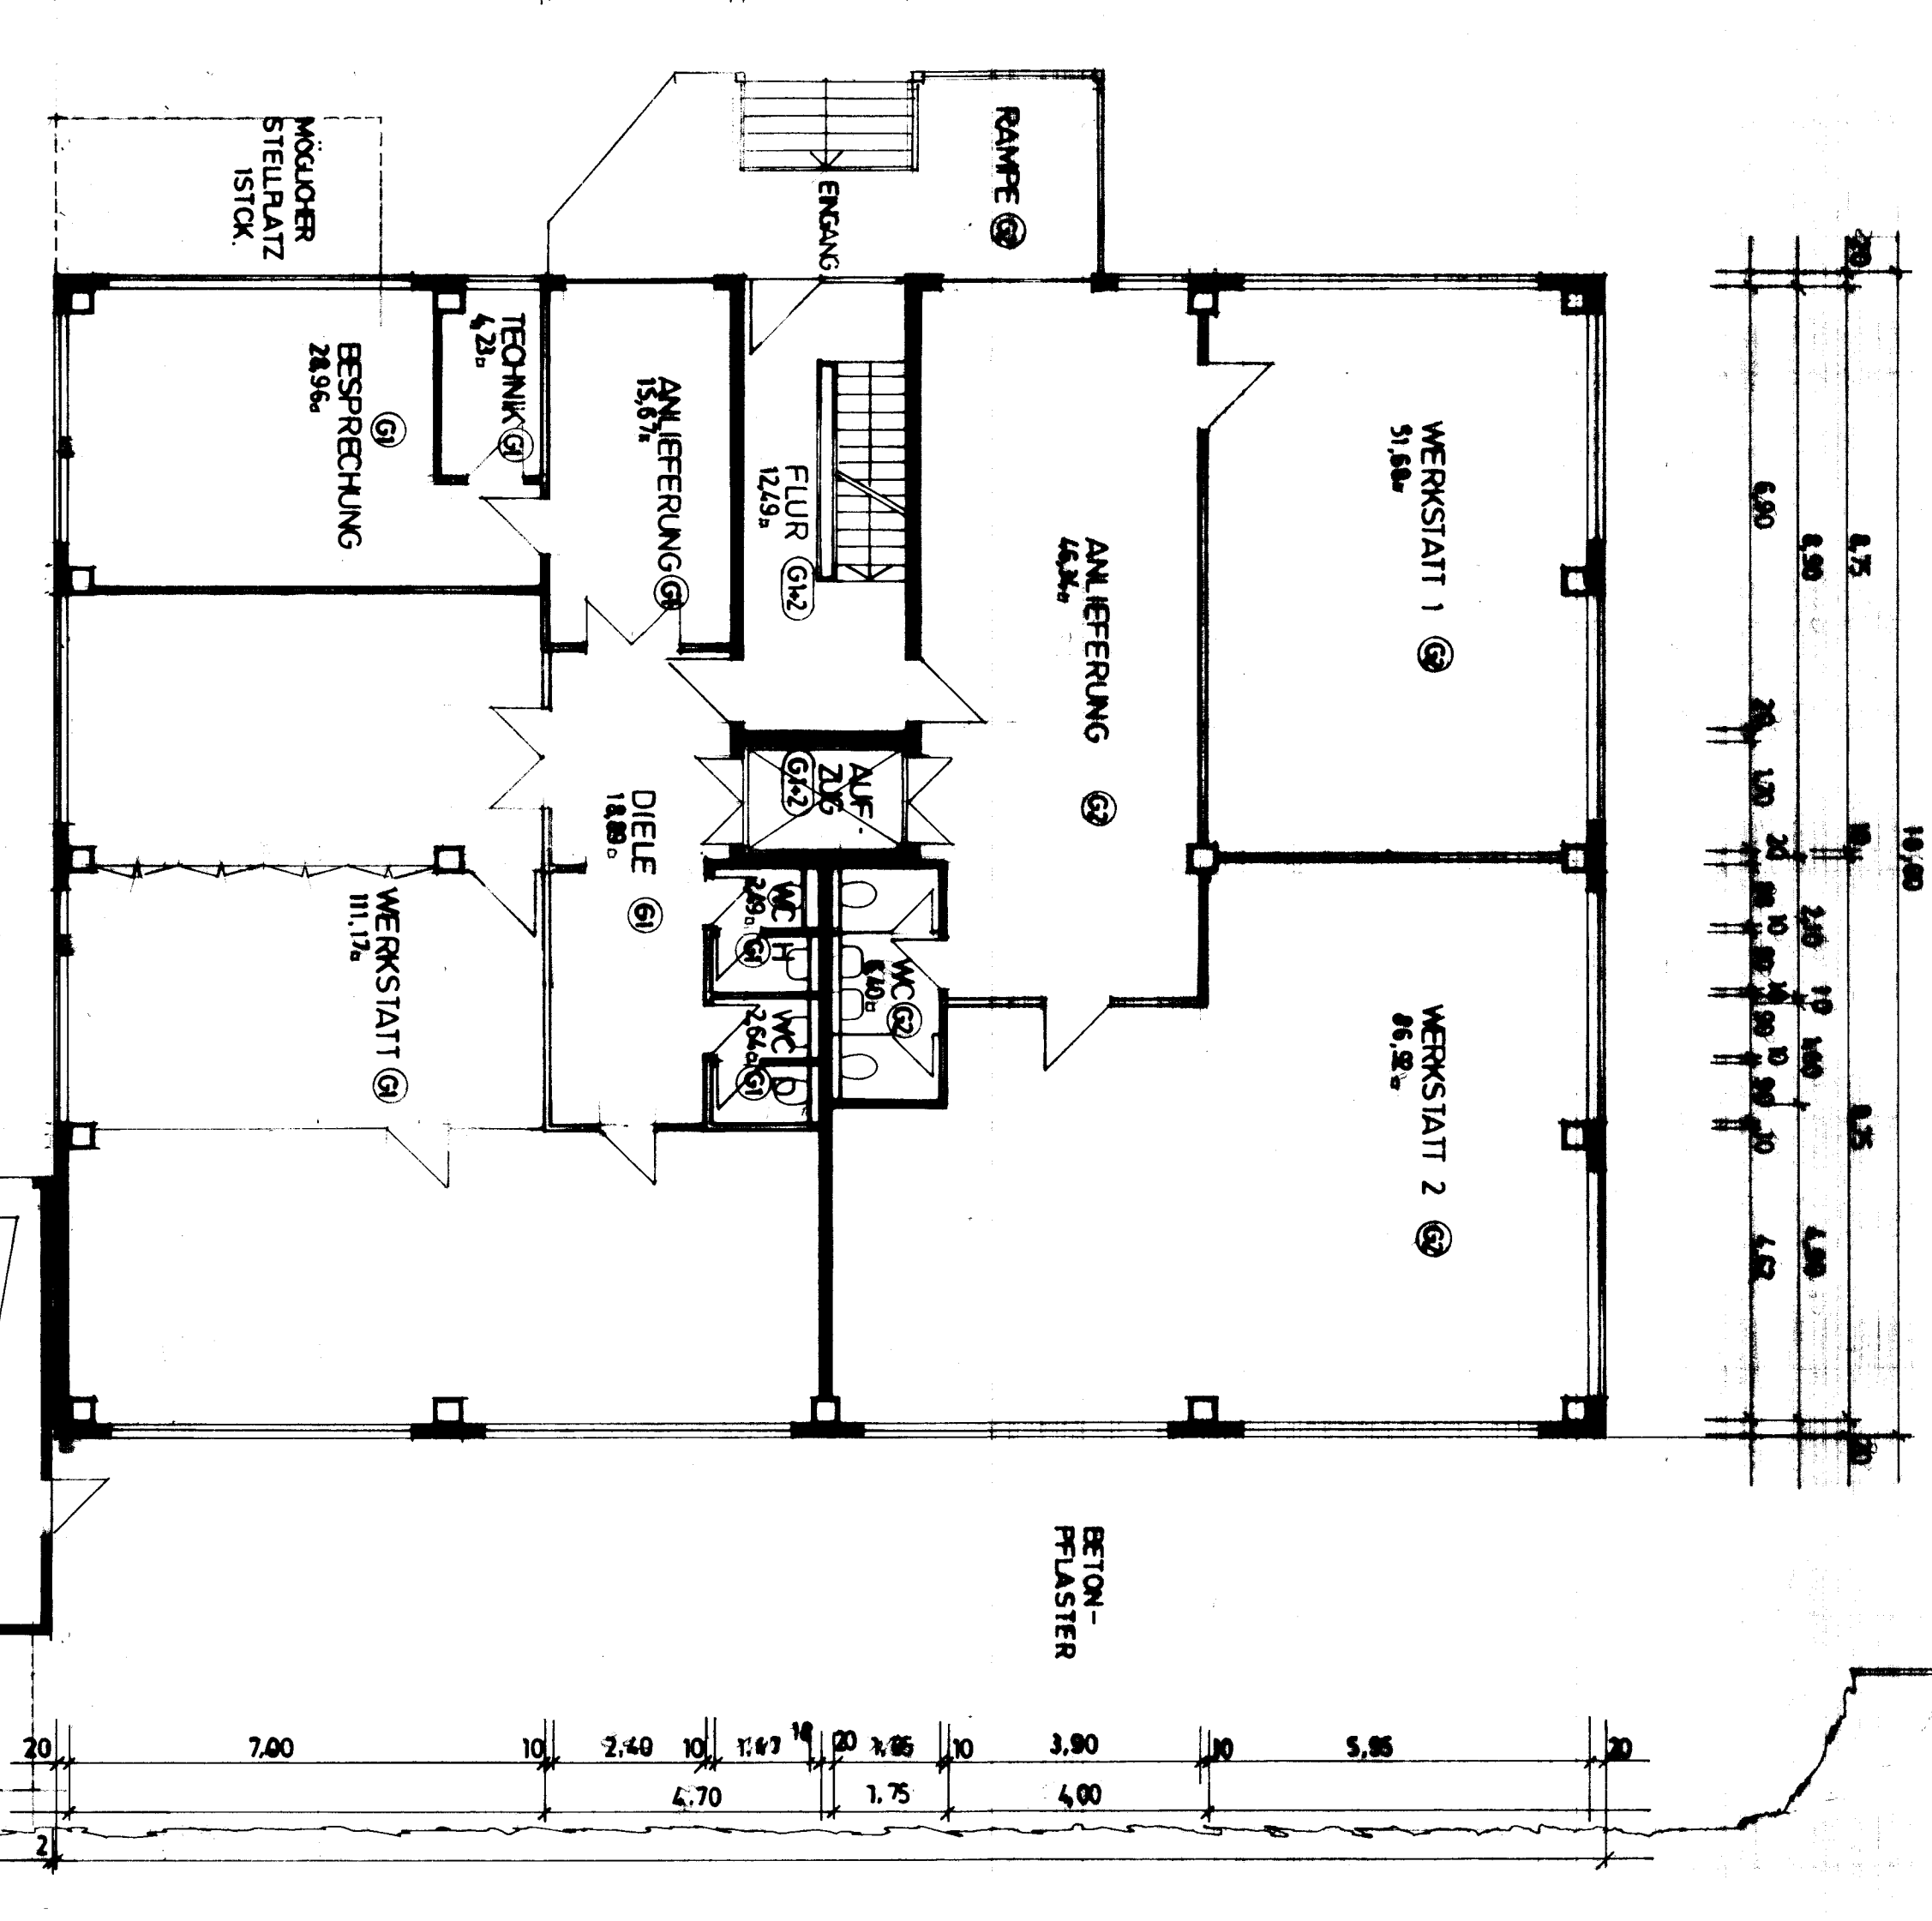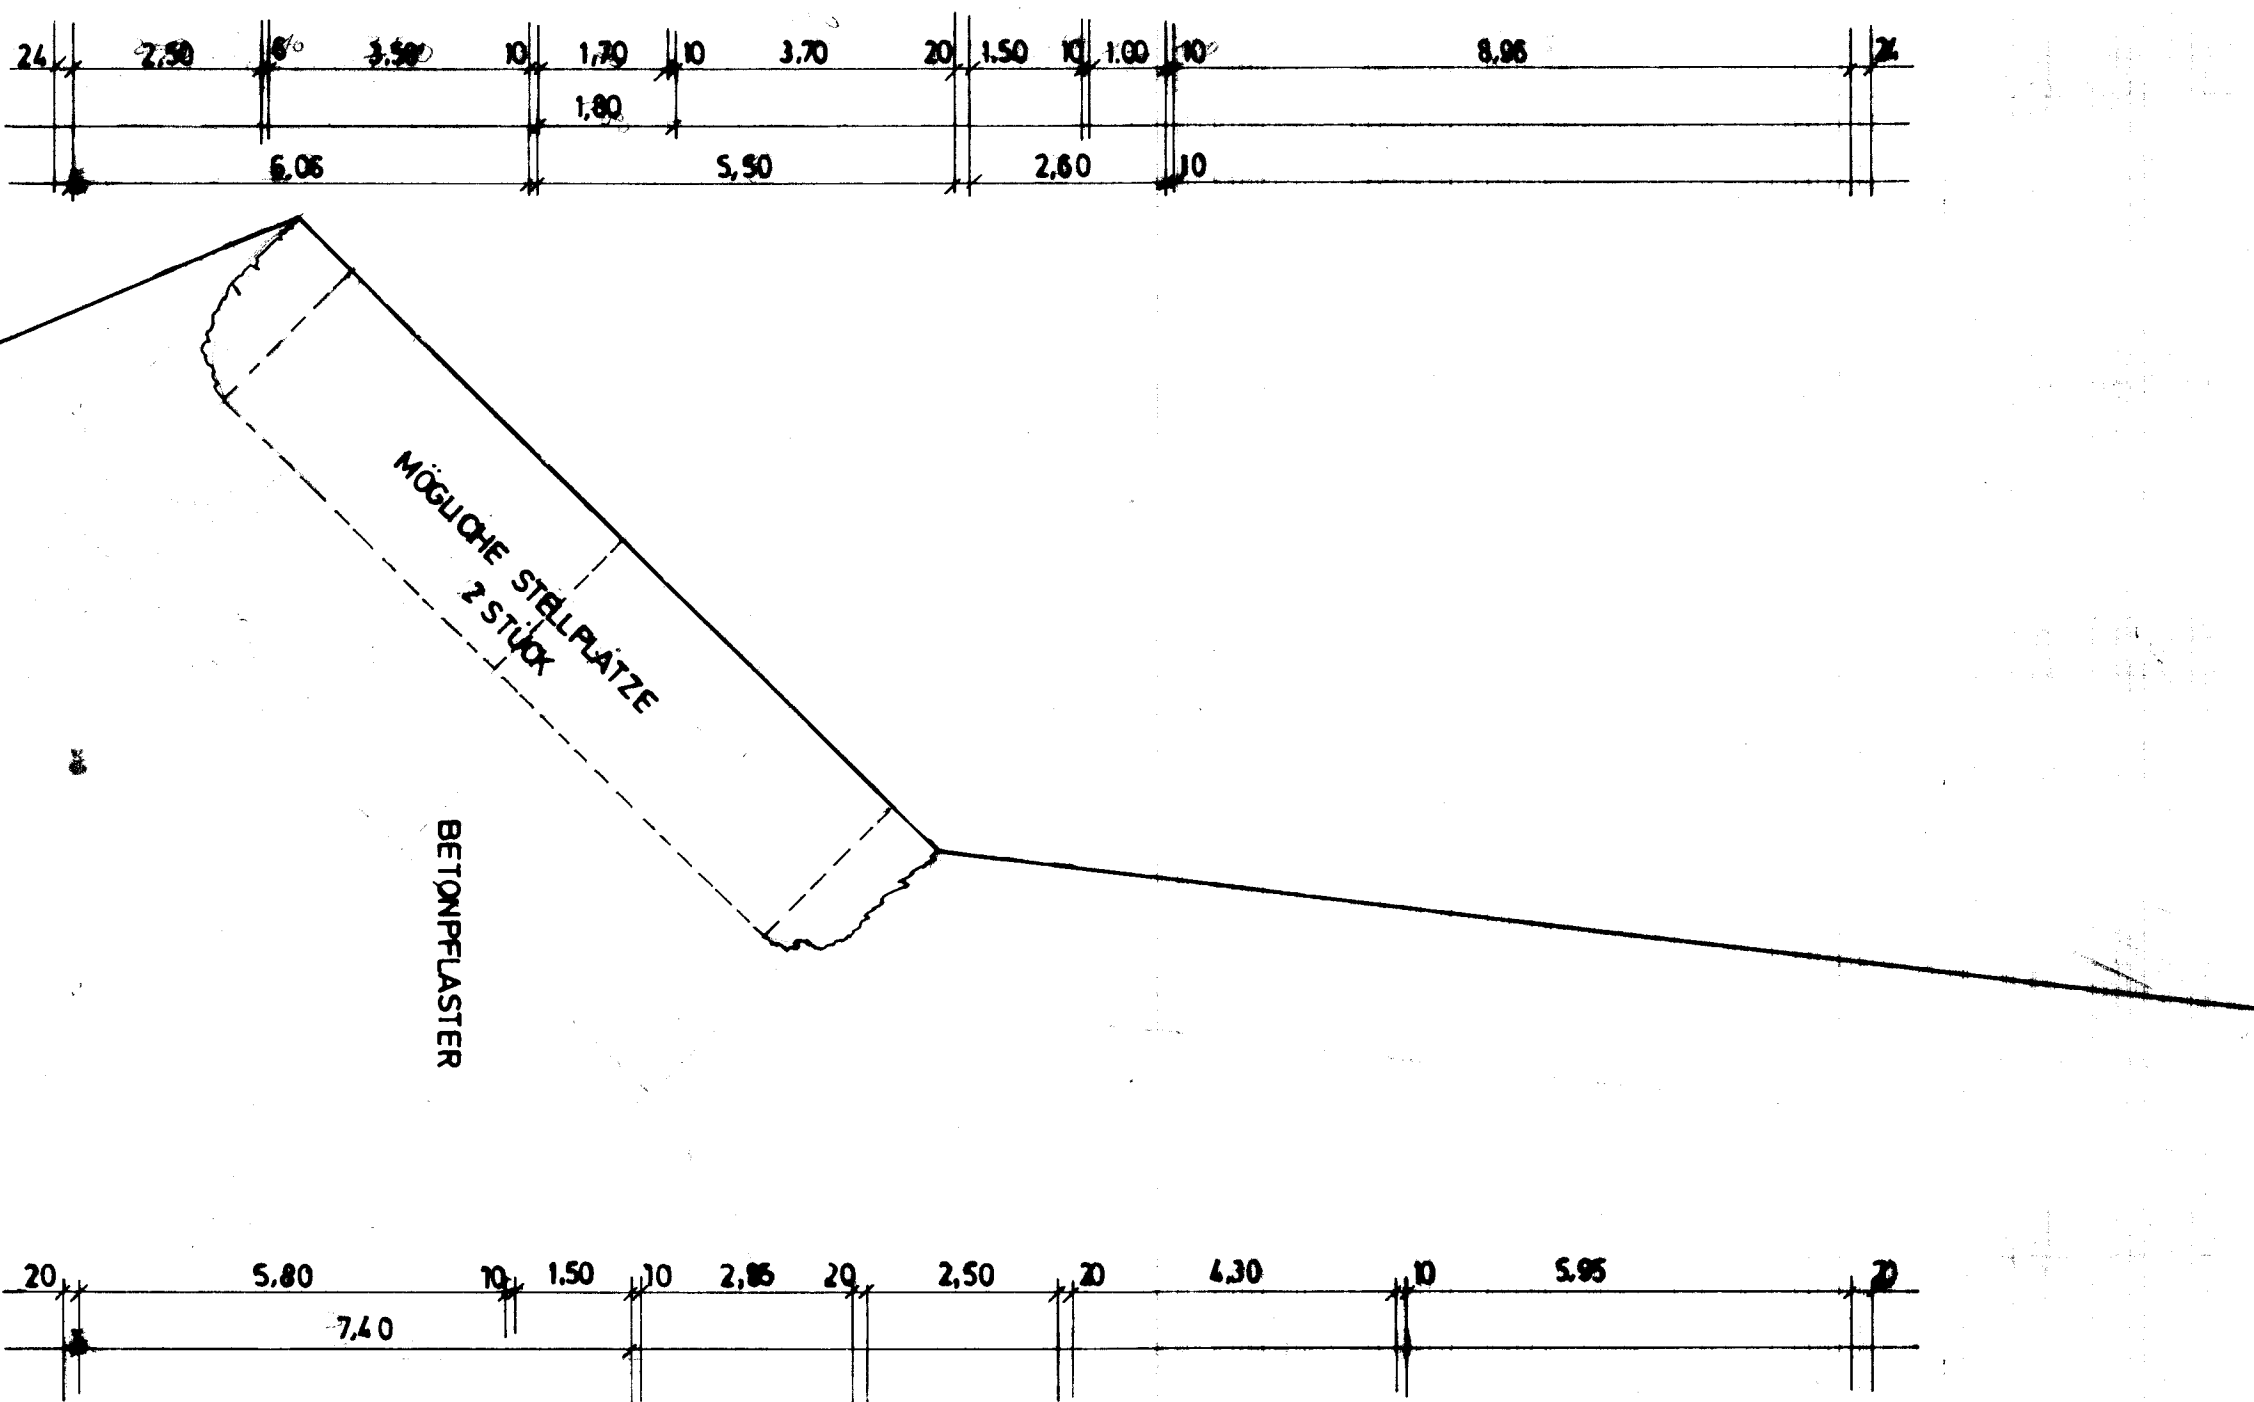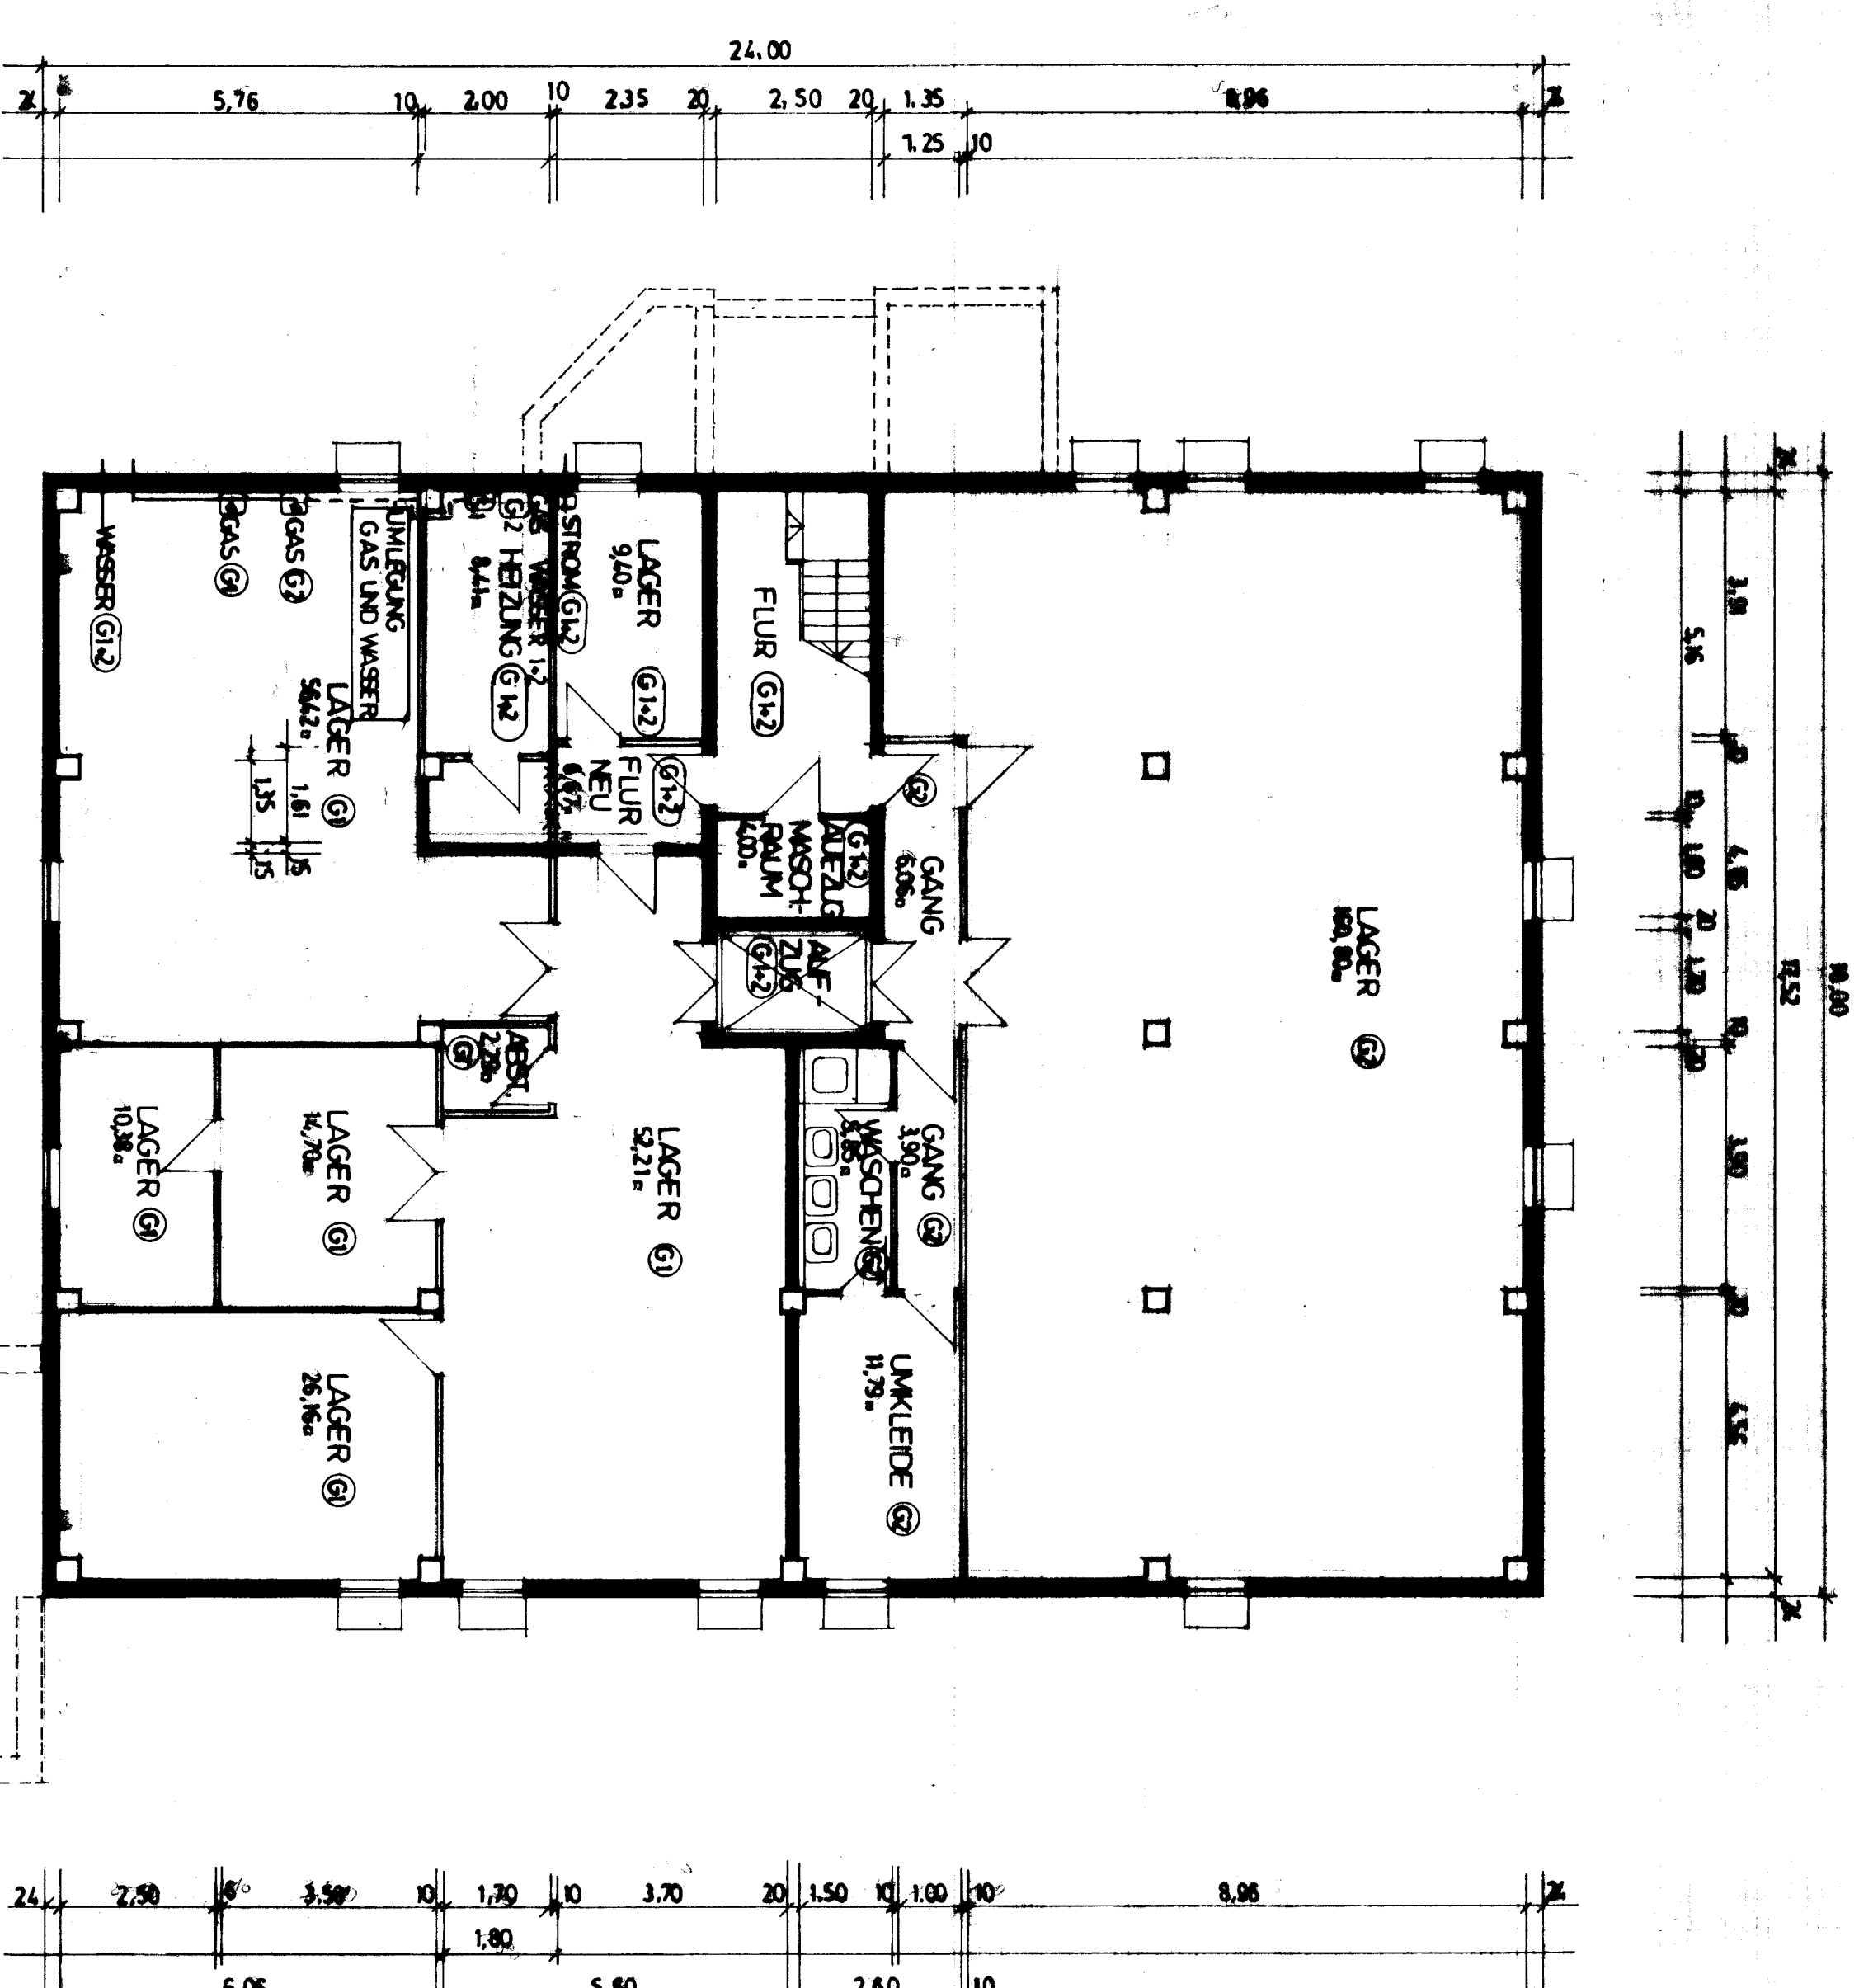

KELLERGEBOSS

ERDGEBOSS

DACHGEBOSS

ENGABEPLAN - BESTANDSPLAN

FÜR DIE GEPLANTE TEILUNGS-ERKLÄRUNG
AM BESTEHENDEN GEWERBE-OBJEKT
IN 8567 OBERPFRAMERN, MÜNCHNER STRASSE 22,
FLUR NR. 333 GEMÄRKUNG OBERPFRAMERN

ZEICHNUNG: GRUNDRISS - SCHNITT M 1:100

ANTWORTGEBER:
BRIGITTE MÜLLER
VAGNER STRASSE 40
83052 BRÜCKMÜHL

ENTWURFSVERFÄSSER:

BRÜCKMÜHL, DEN 18.12.2014
GEÄNDERT 21.05.2025