


unterirdischer Zugang zum
Bahnhof - Hauptgebäude

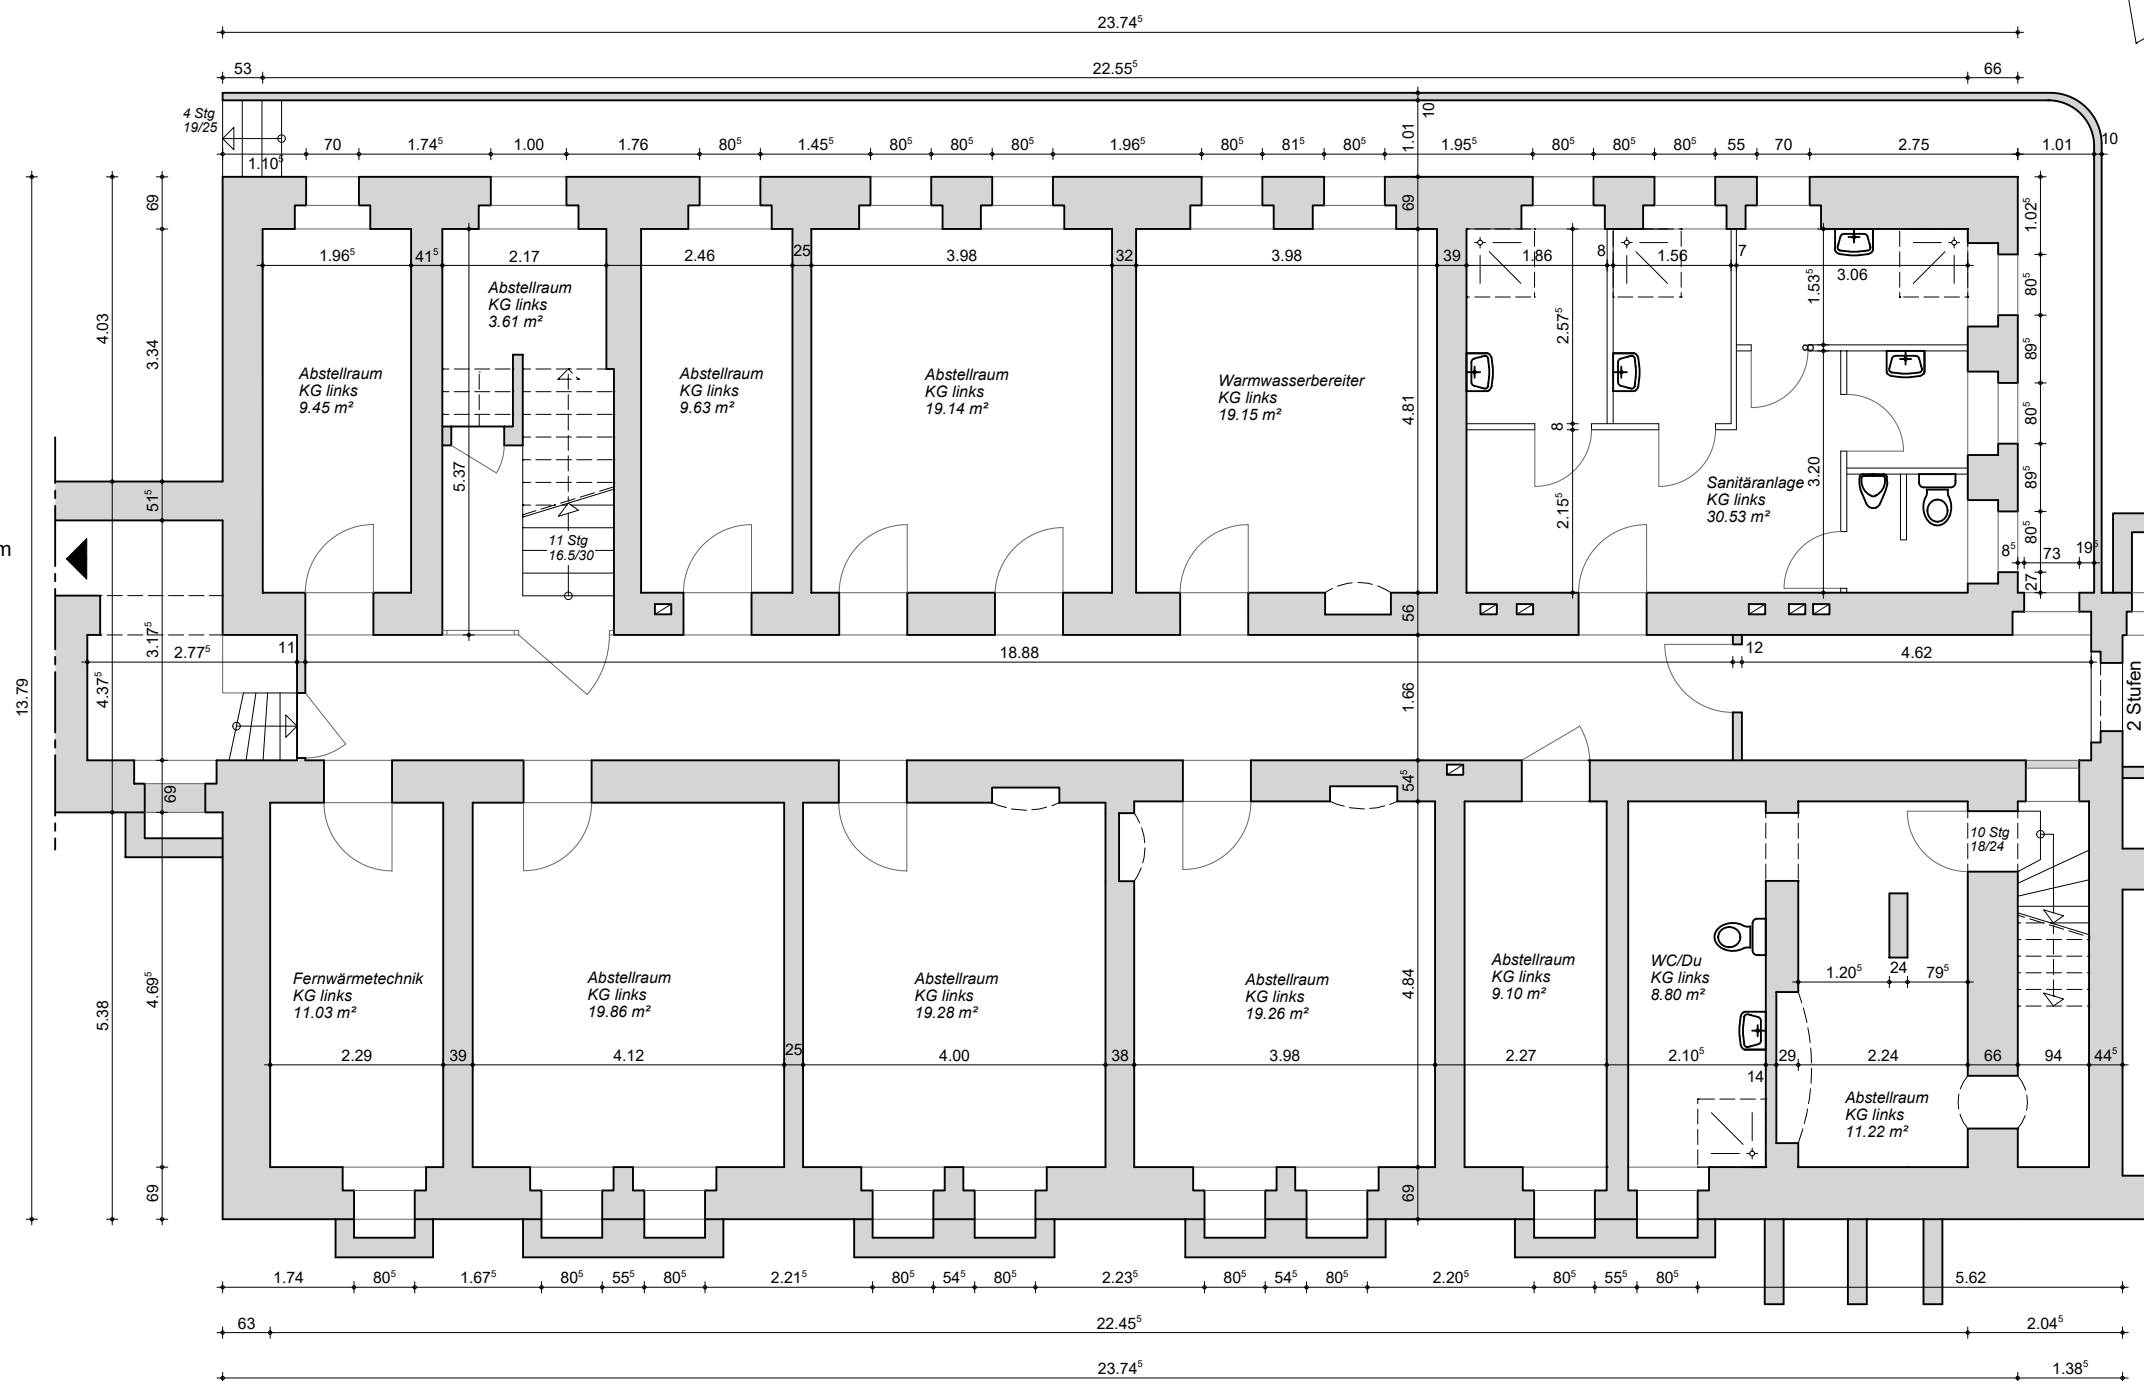

NUF = 229,05 m²,
abzgl. ca 39,00 m² Verkehrsfläche

Projekt: Bahnhofsgebäude, Nähe Hauptbahnhof Bahnhofstraße 77 02826/ Görlitz		Projektnummer:
Planinhalt: Grundriss KG_links / Flächen NUF		Plannummer: 1
Planungsstand: Bestandsplan		Maßstab: 1:100
Darstellungsart:		Plandatum: 23.11.2022
Bauherr: TREUREAL Property Management GmbH Brandenburger Straße 14 04103/ Leipzig		Index:
Architekt: Schmidt Norbert, Ing.- für Bauwesen C.- v.- Ossietzky- Str. 23 02826/ Görlitz		
freigegeben:		Datum:

H/B = 297 / 420 (0.12m²)

Allplan 2022