


Germanenstr. 28

Wohnung Nr. 2

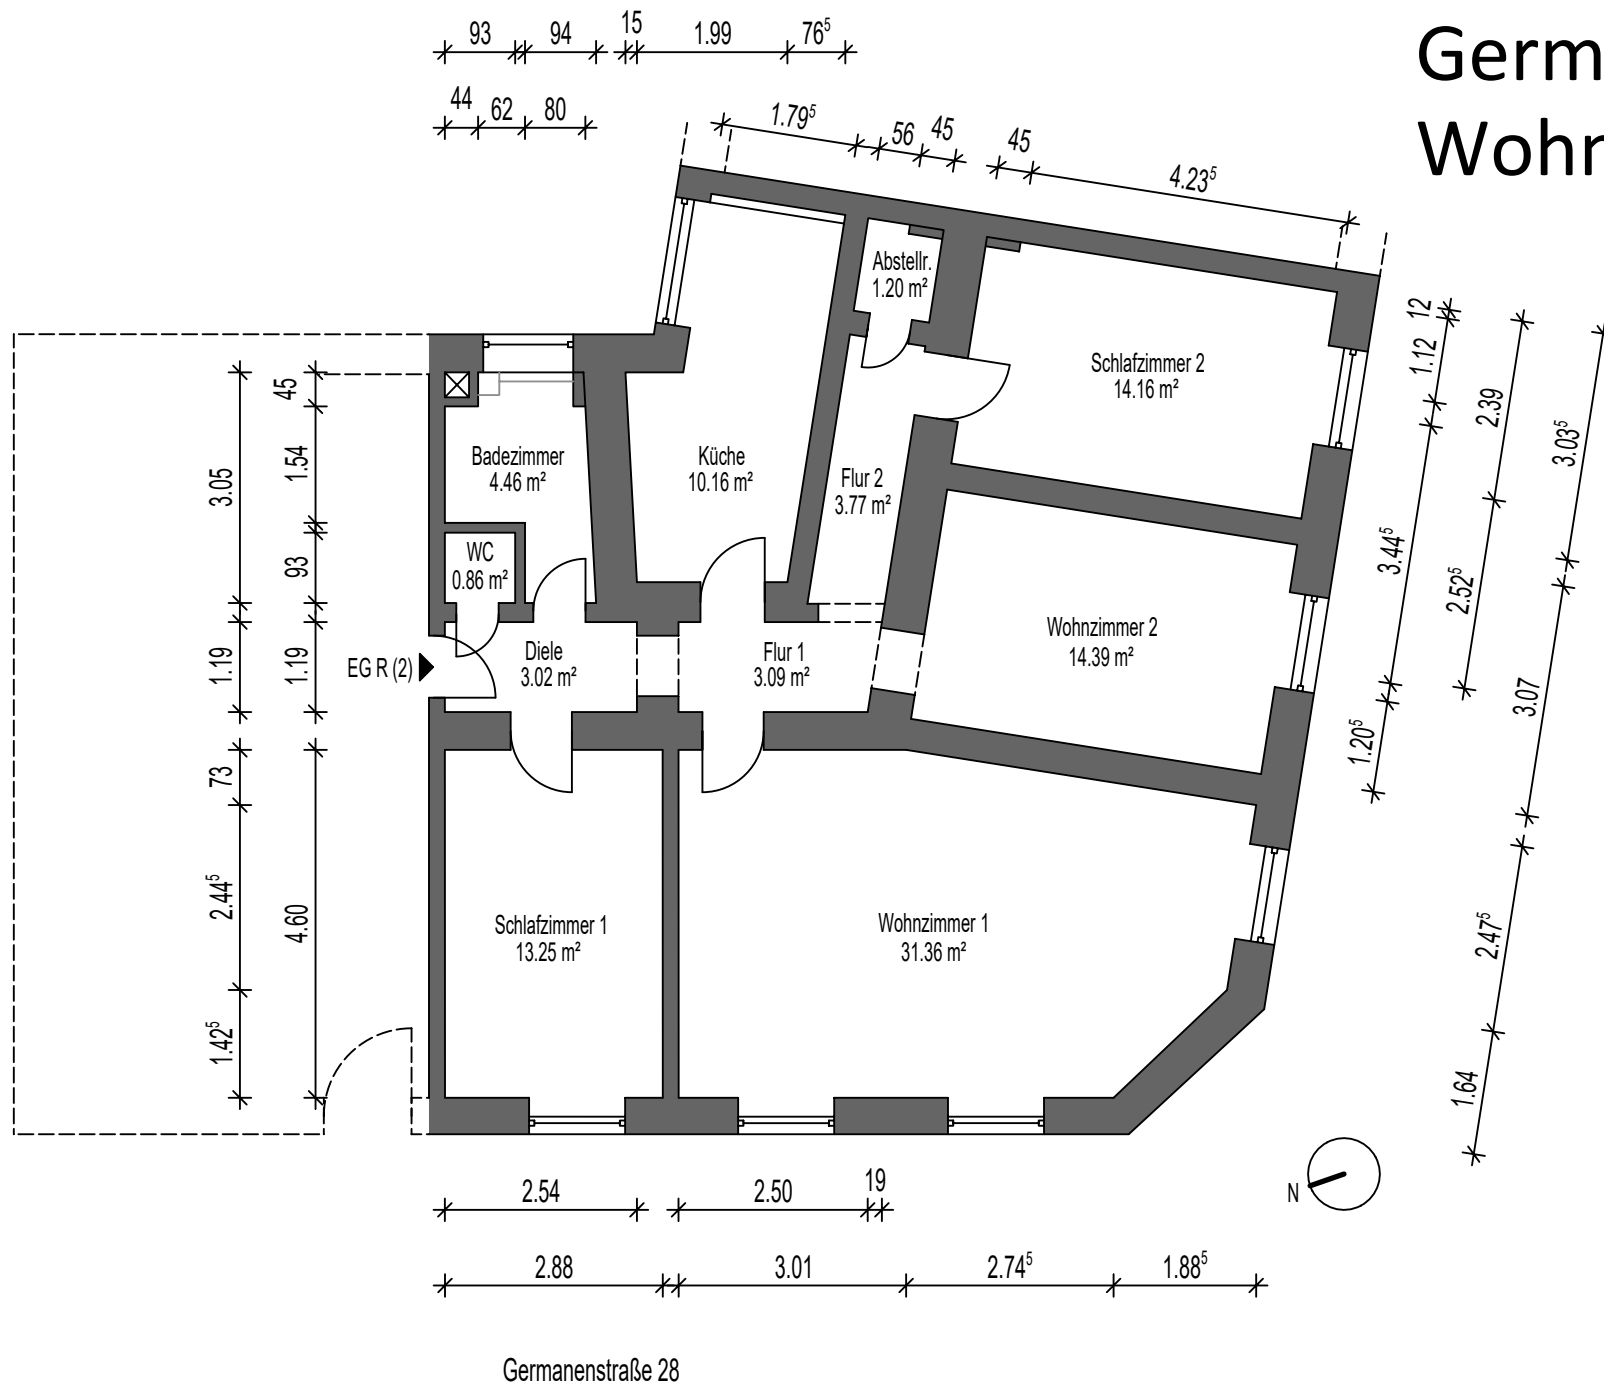

Bestandspläne

Bestandsaufmaß und Wohnflächen-
darstellung Germanenstr. 28 und
Fresestraße 3 in 42275 Wuppertal

Grundriss Germanenstr. 28 Erdgeschoss rechts (2)

M 1.100
Plan-Nr. 8.0

Wohnungseigentümergeinschaft
Germanenstr. 28/Fresestraße 3
42275 Wuppertal