



Westen




Süden

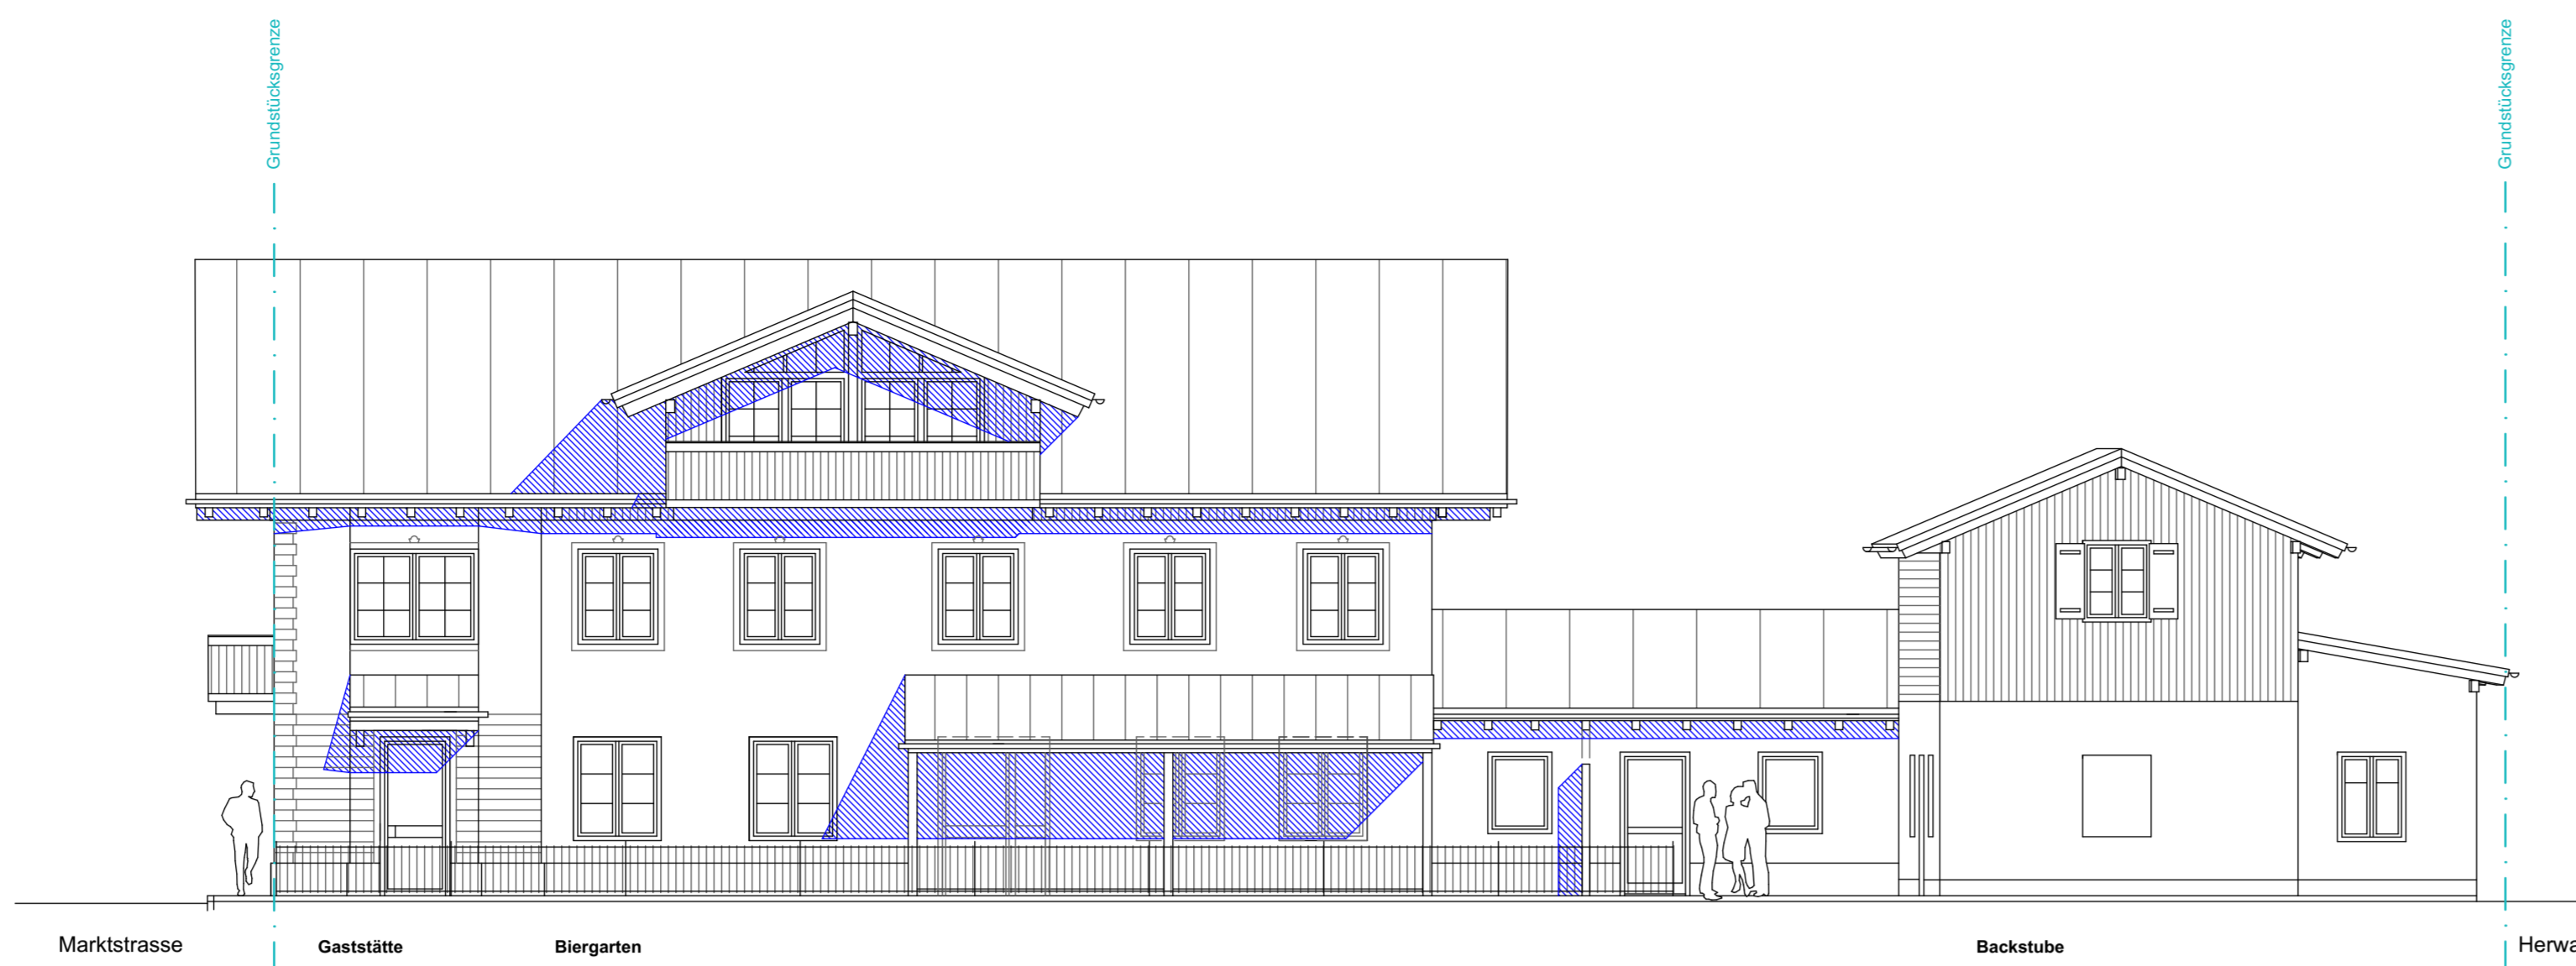


Osten

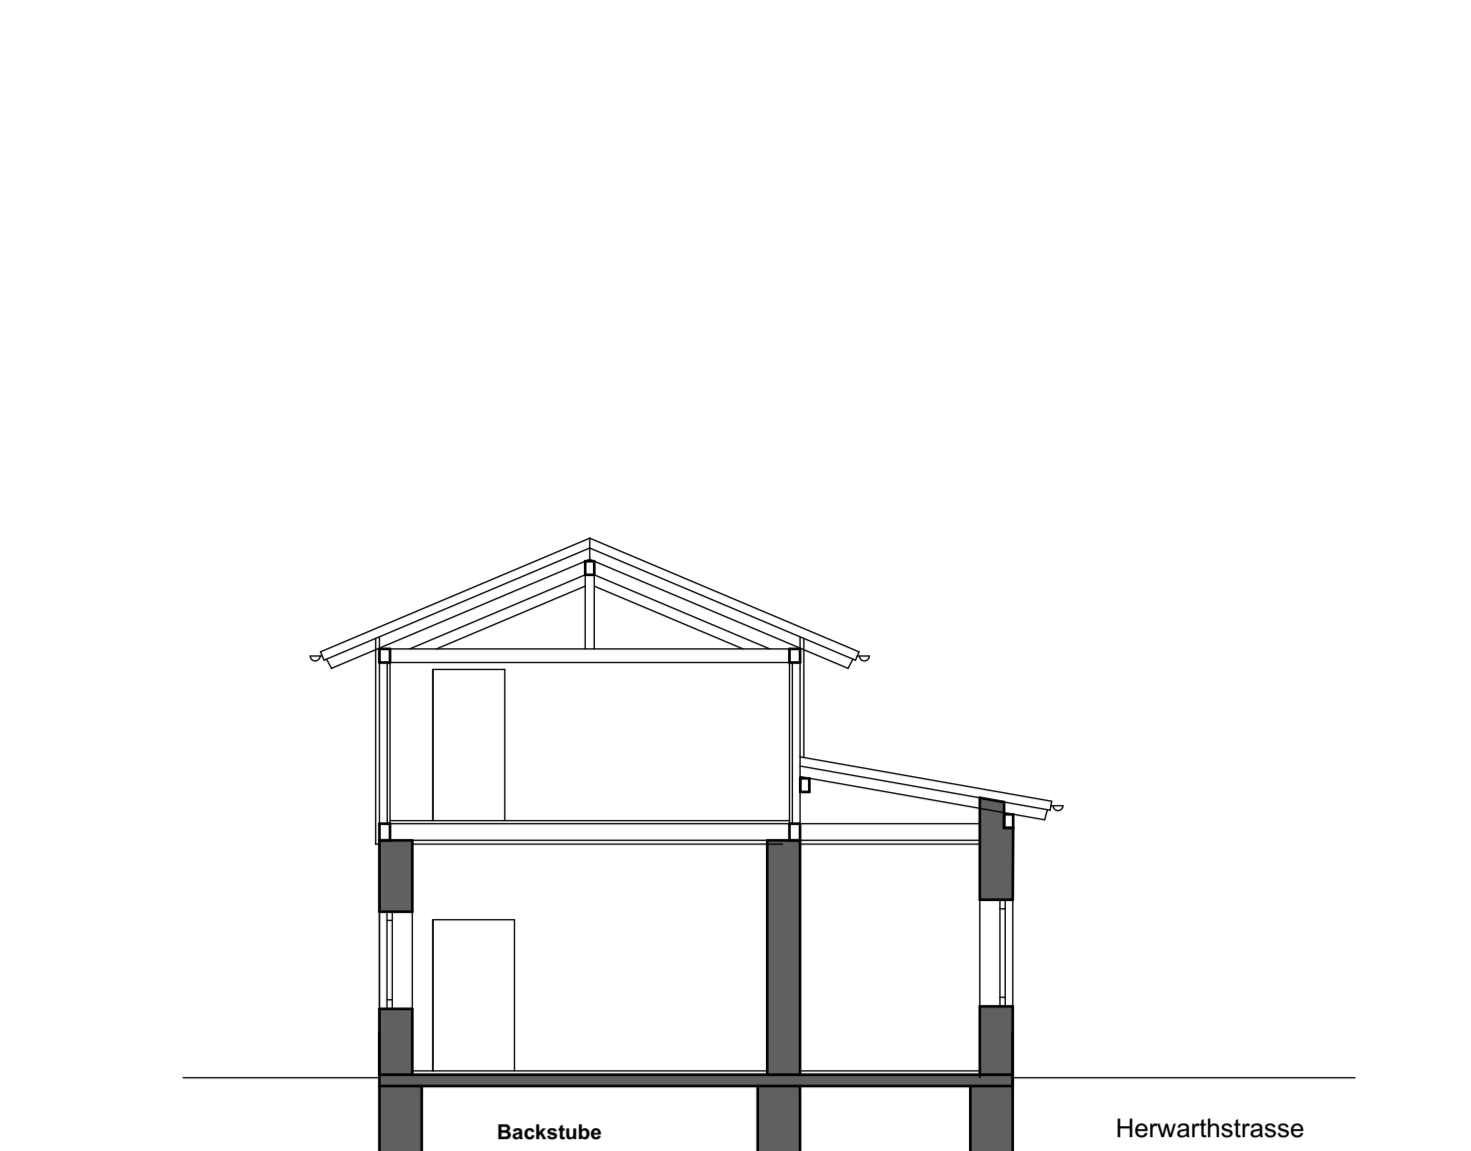


Schnitt C - C

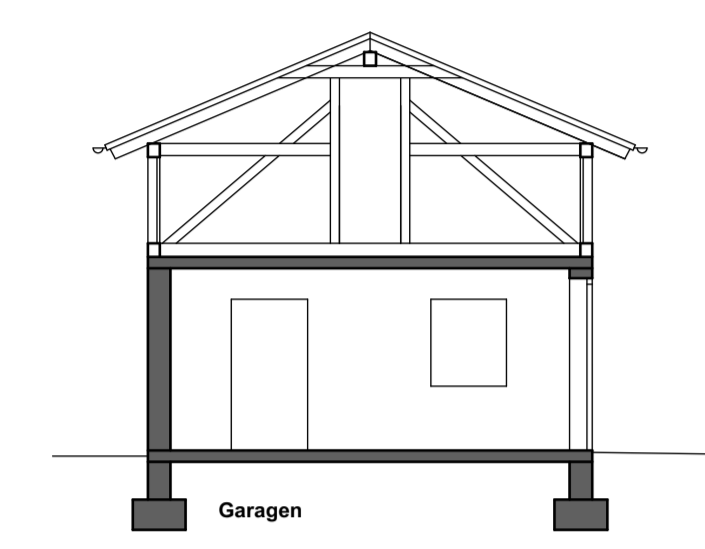


Schnitt D - D

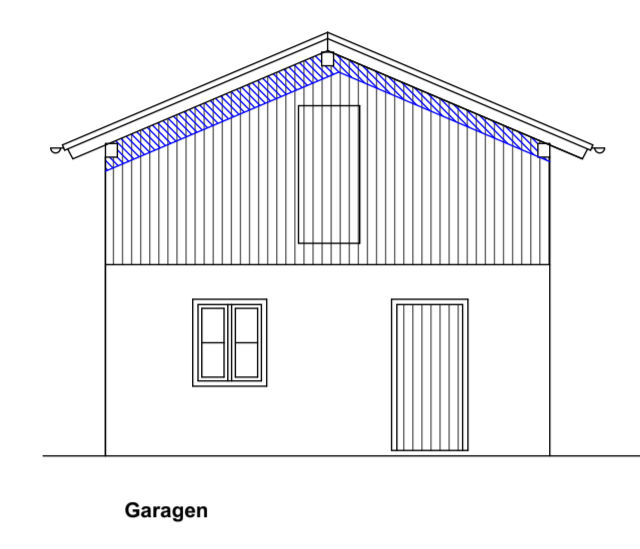




Norden

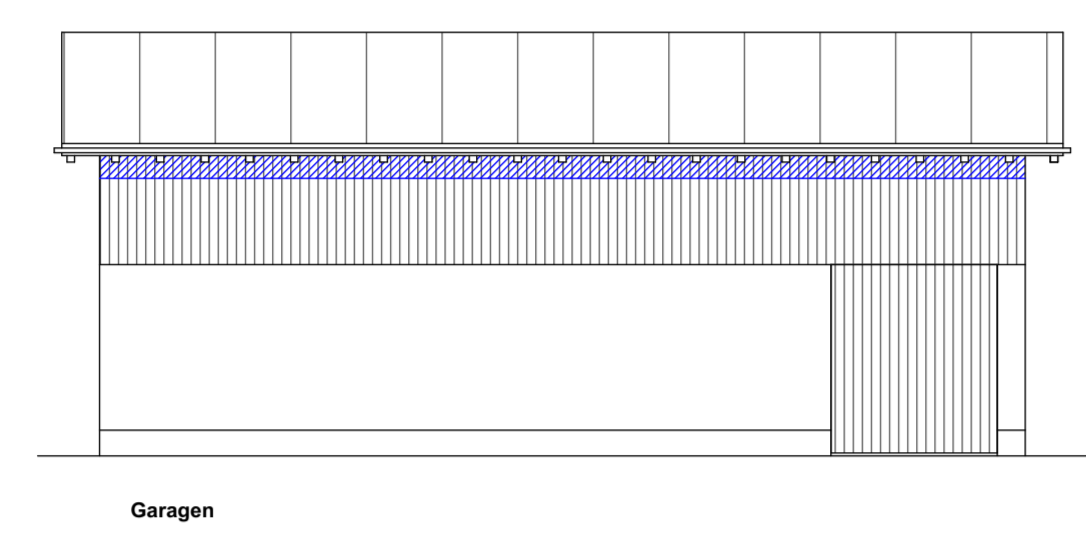


Westen

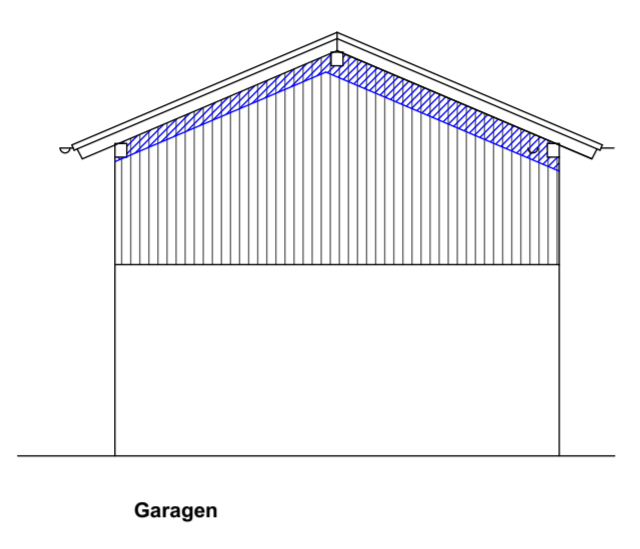


Süden

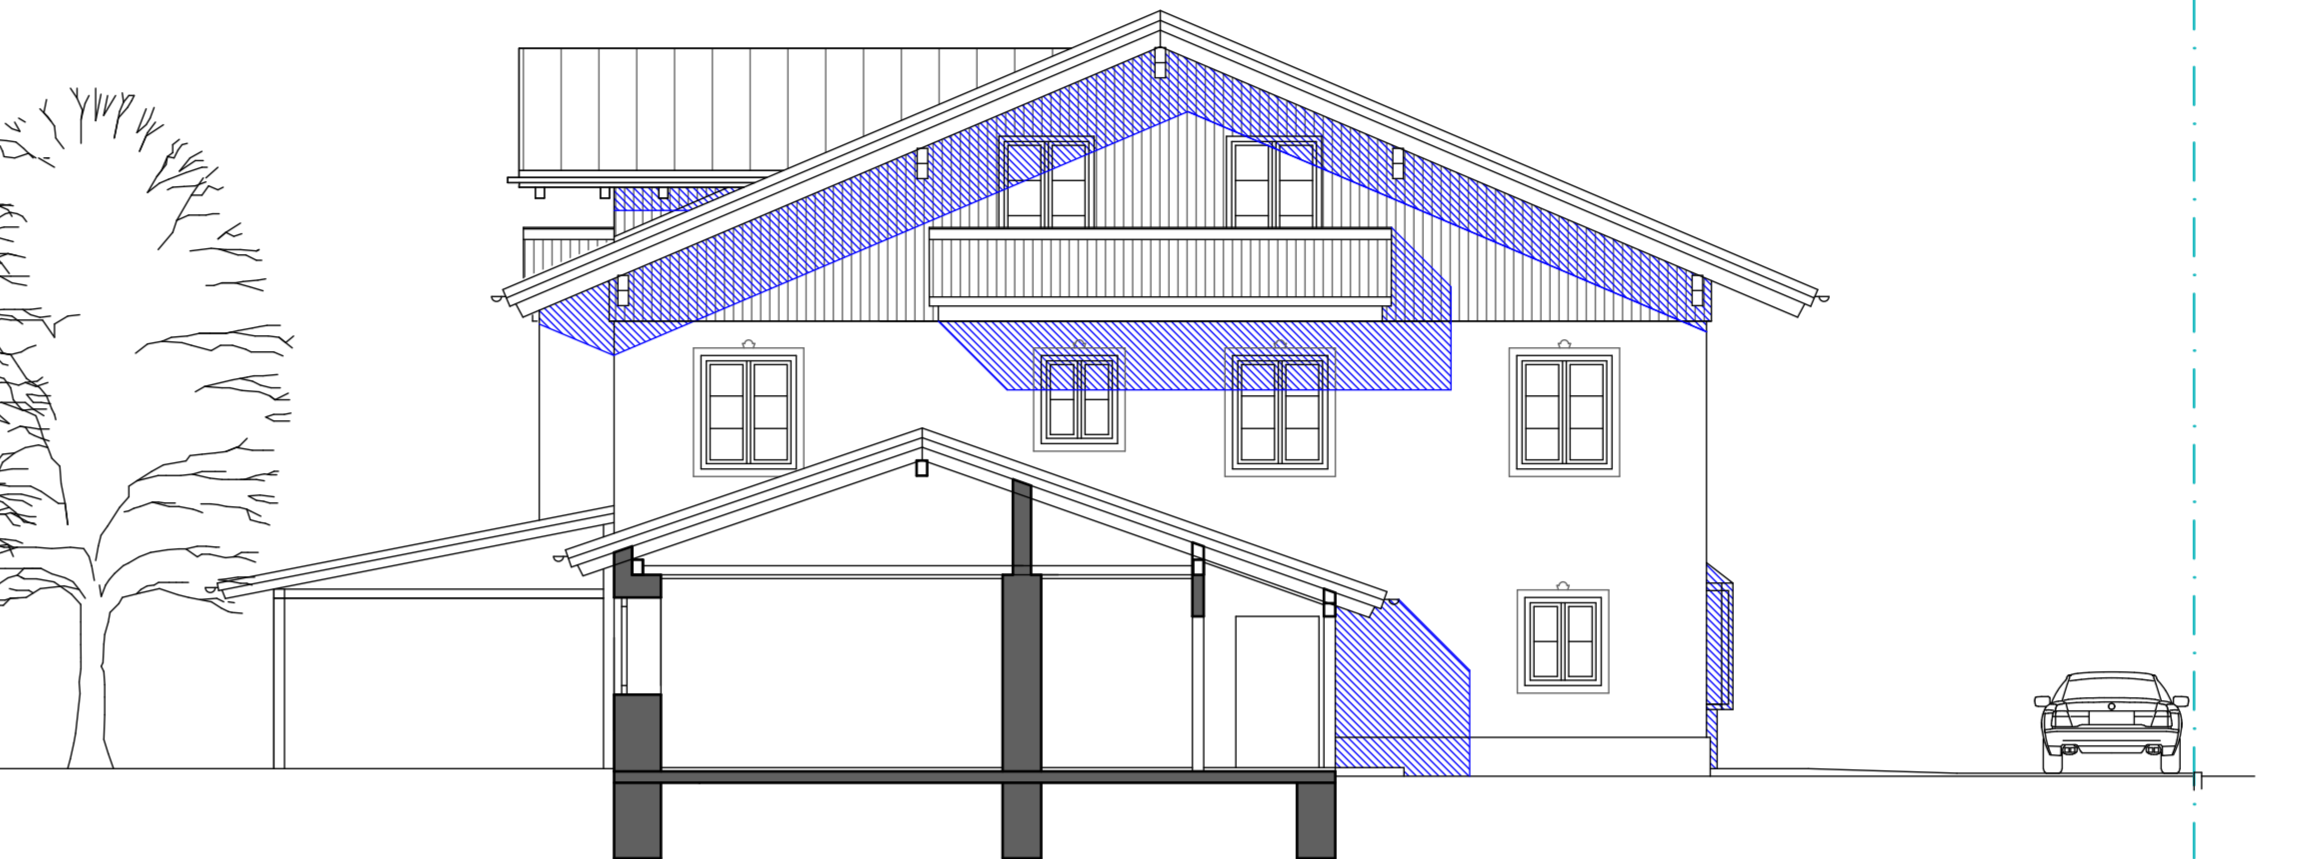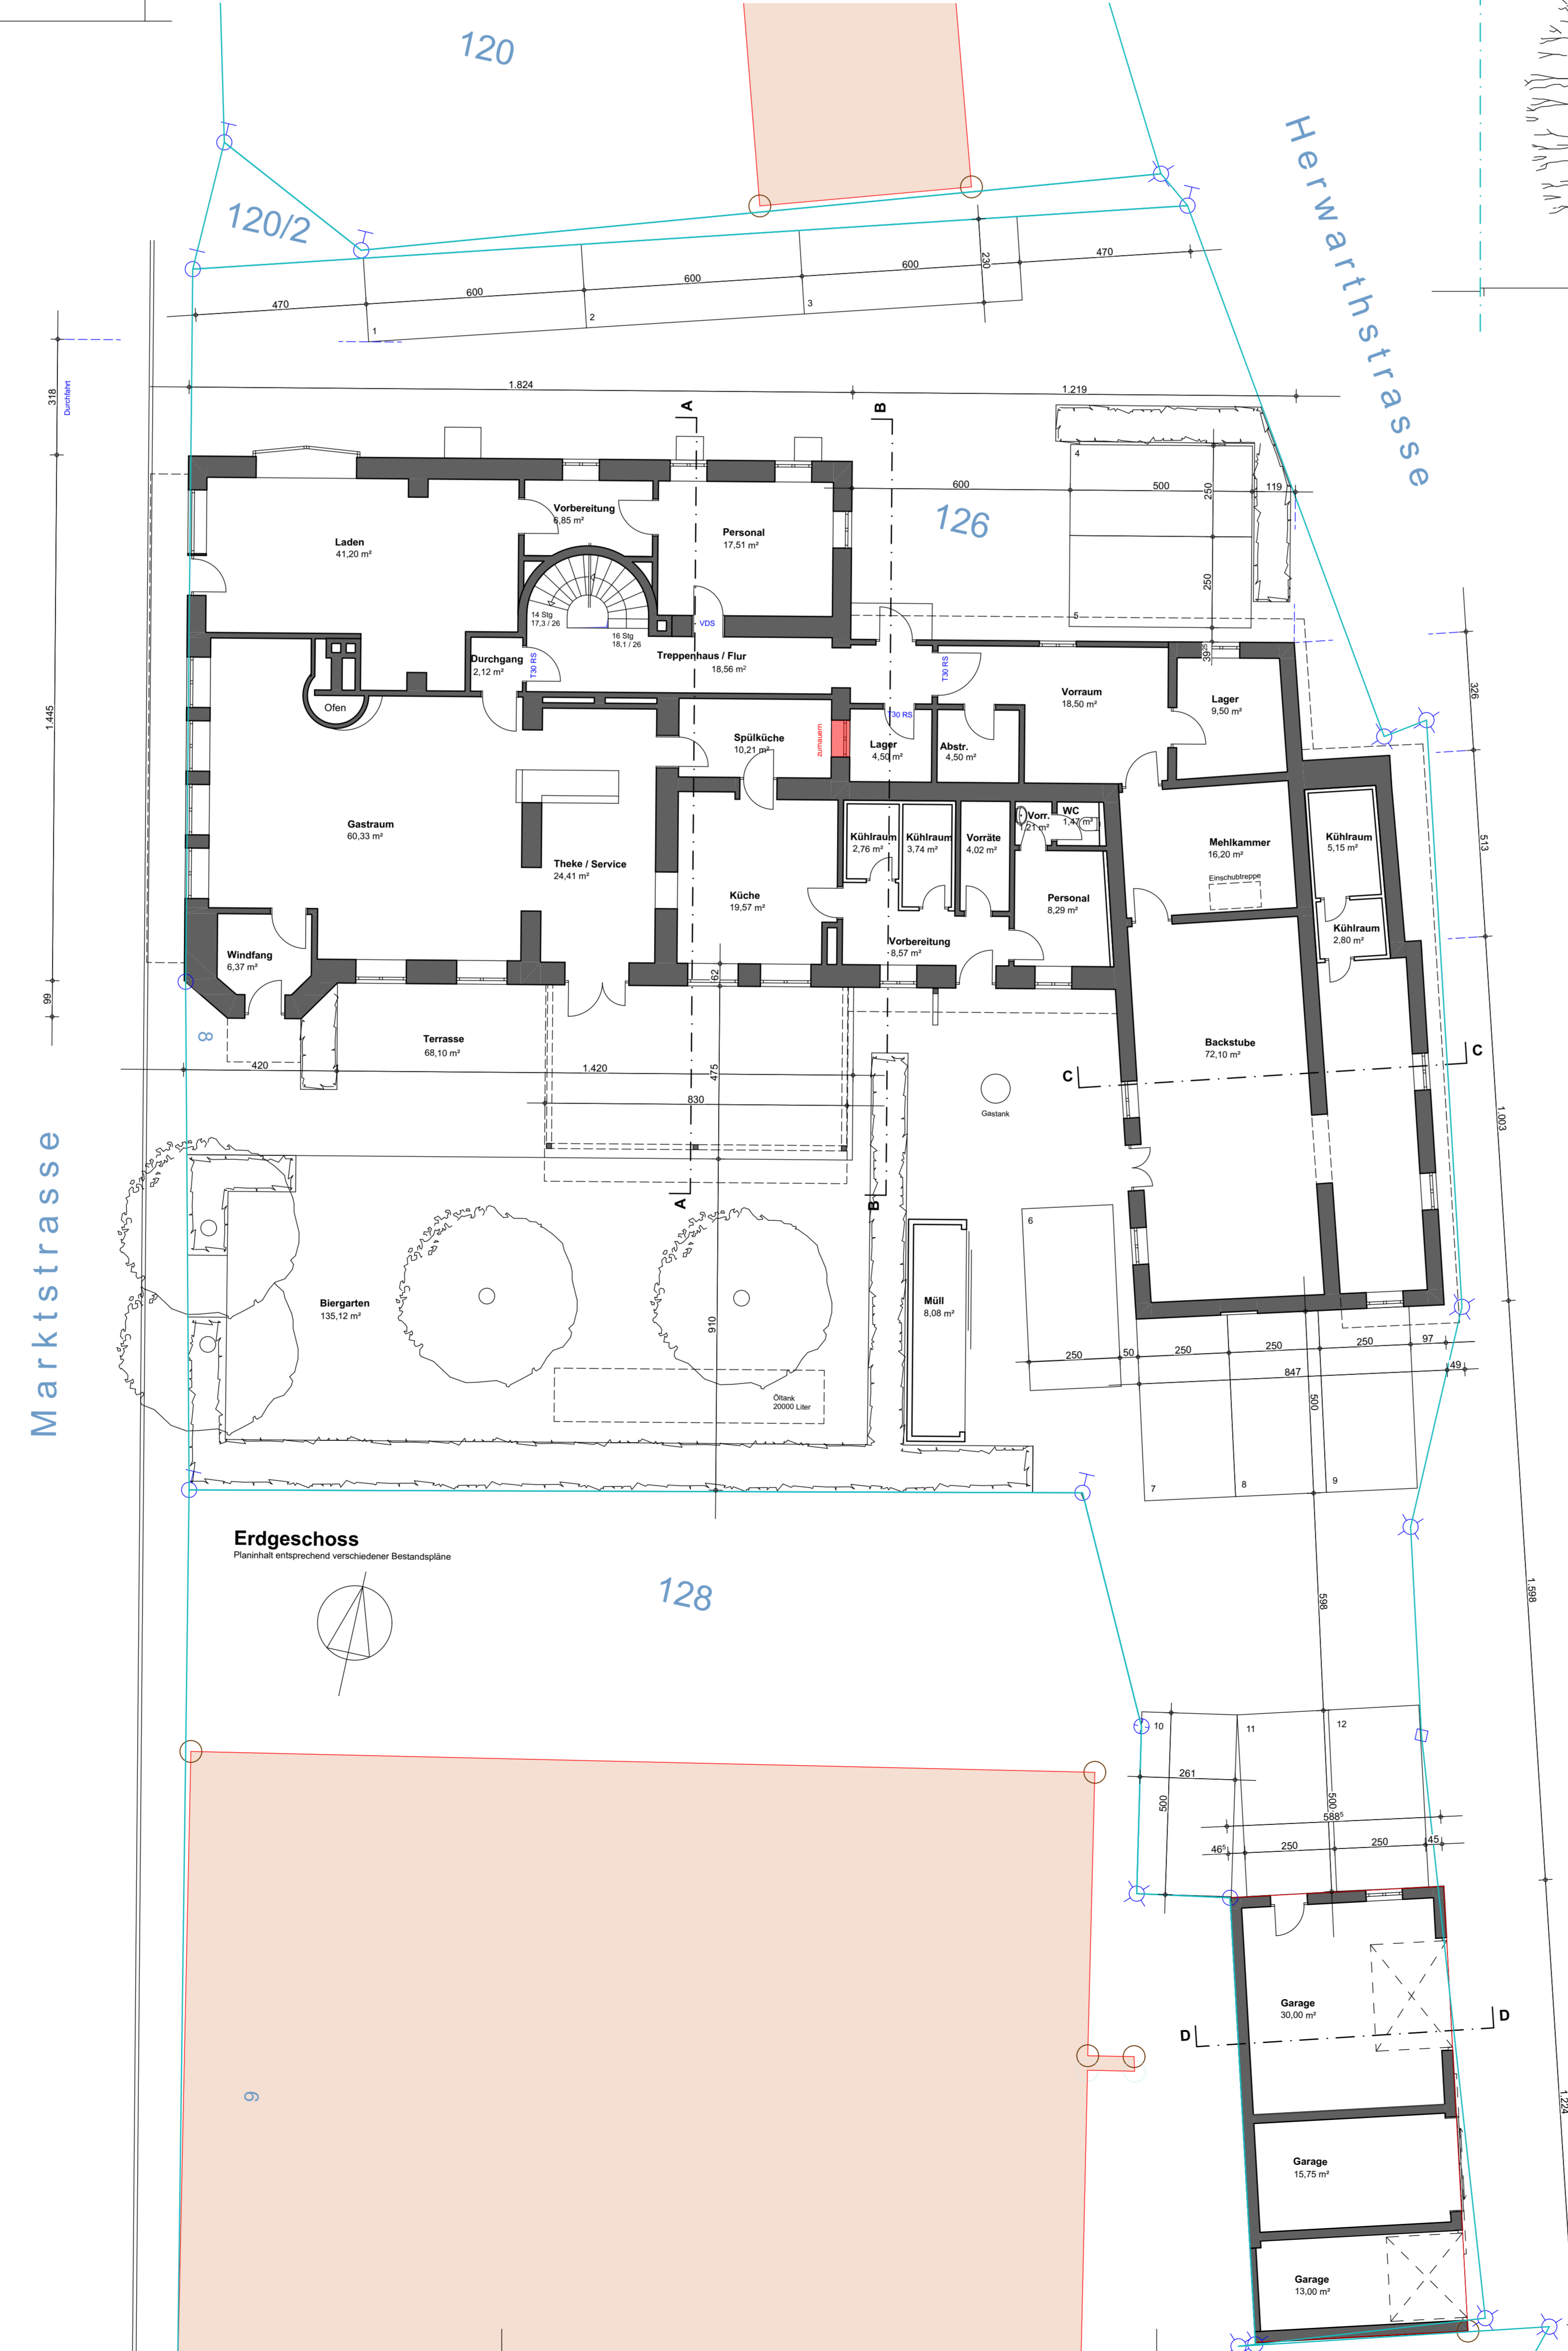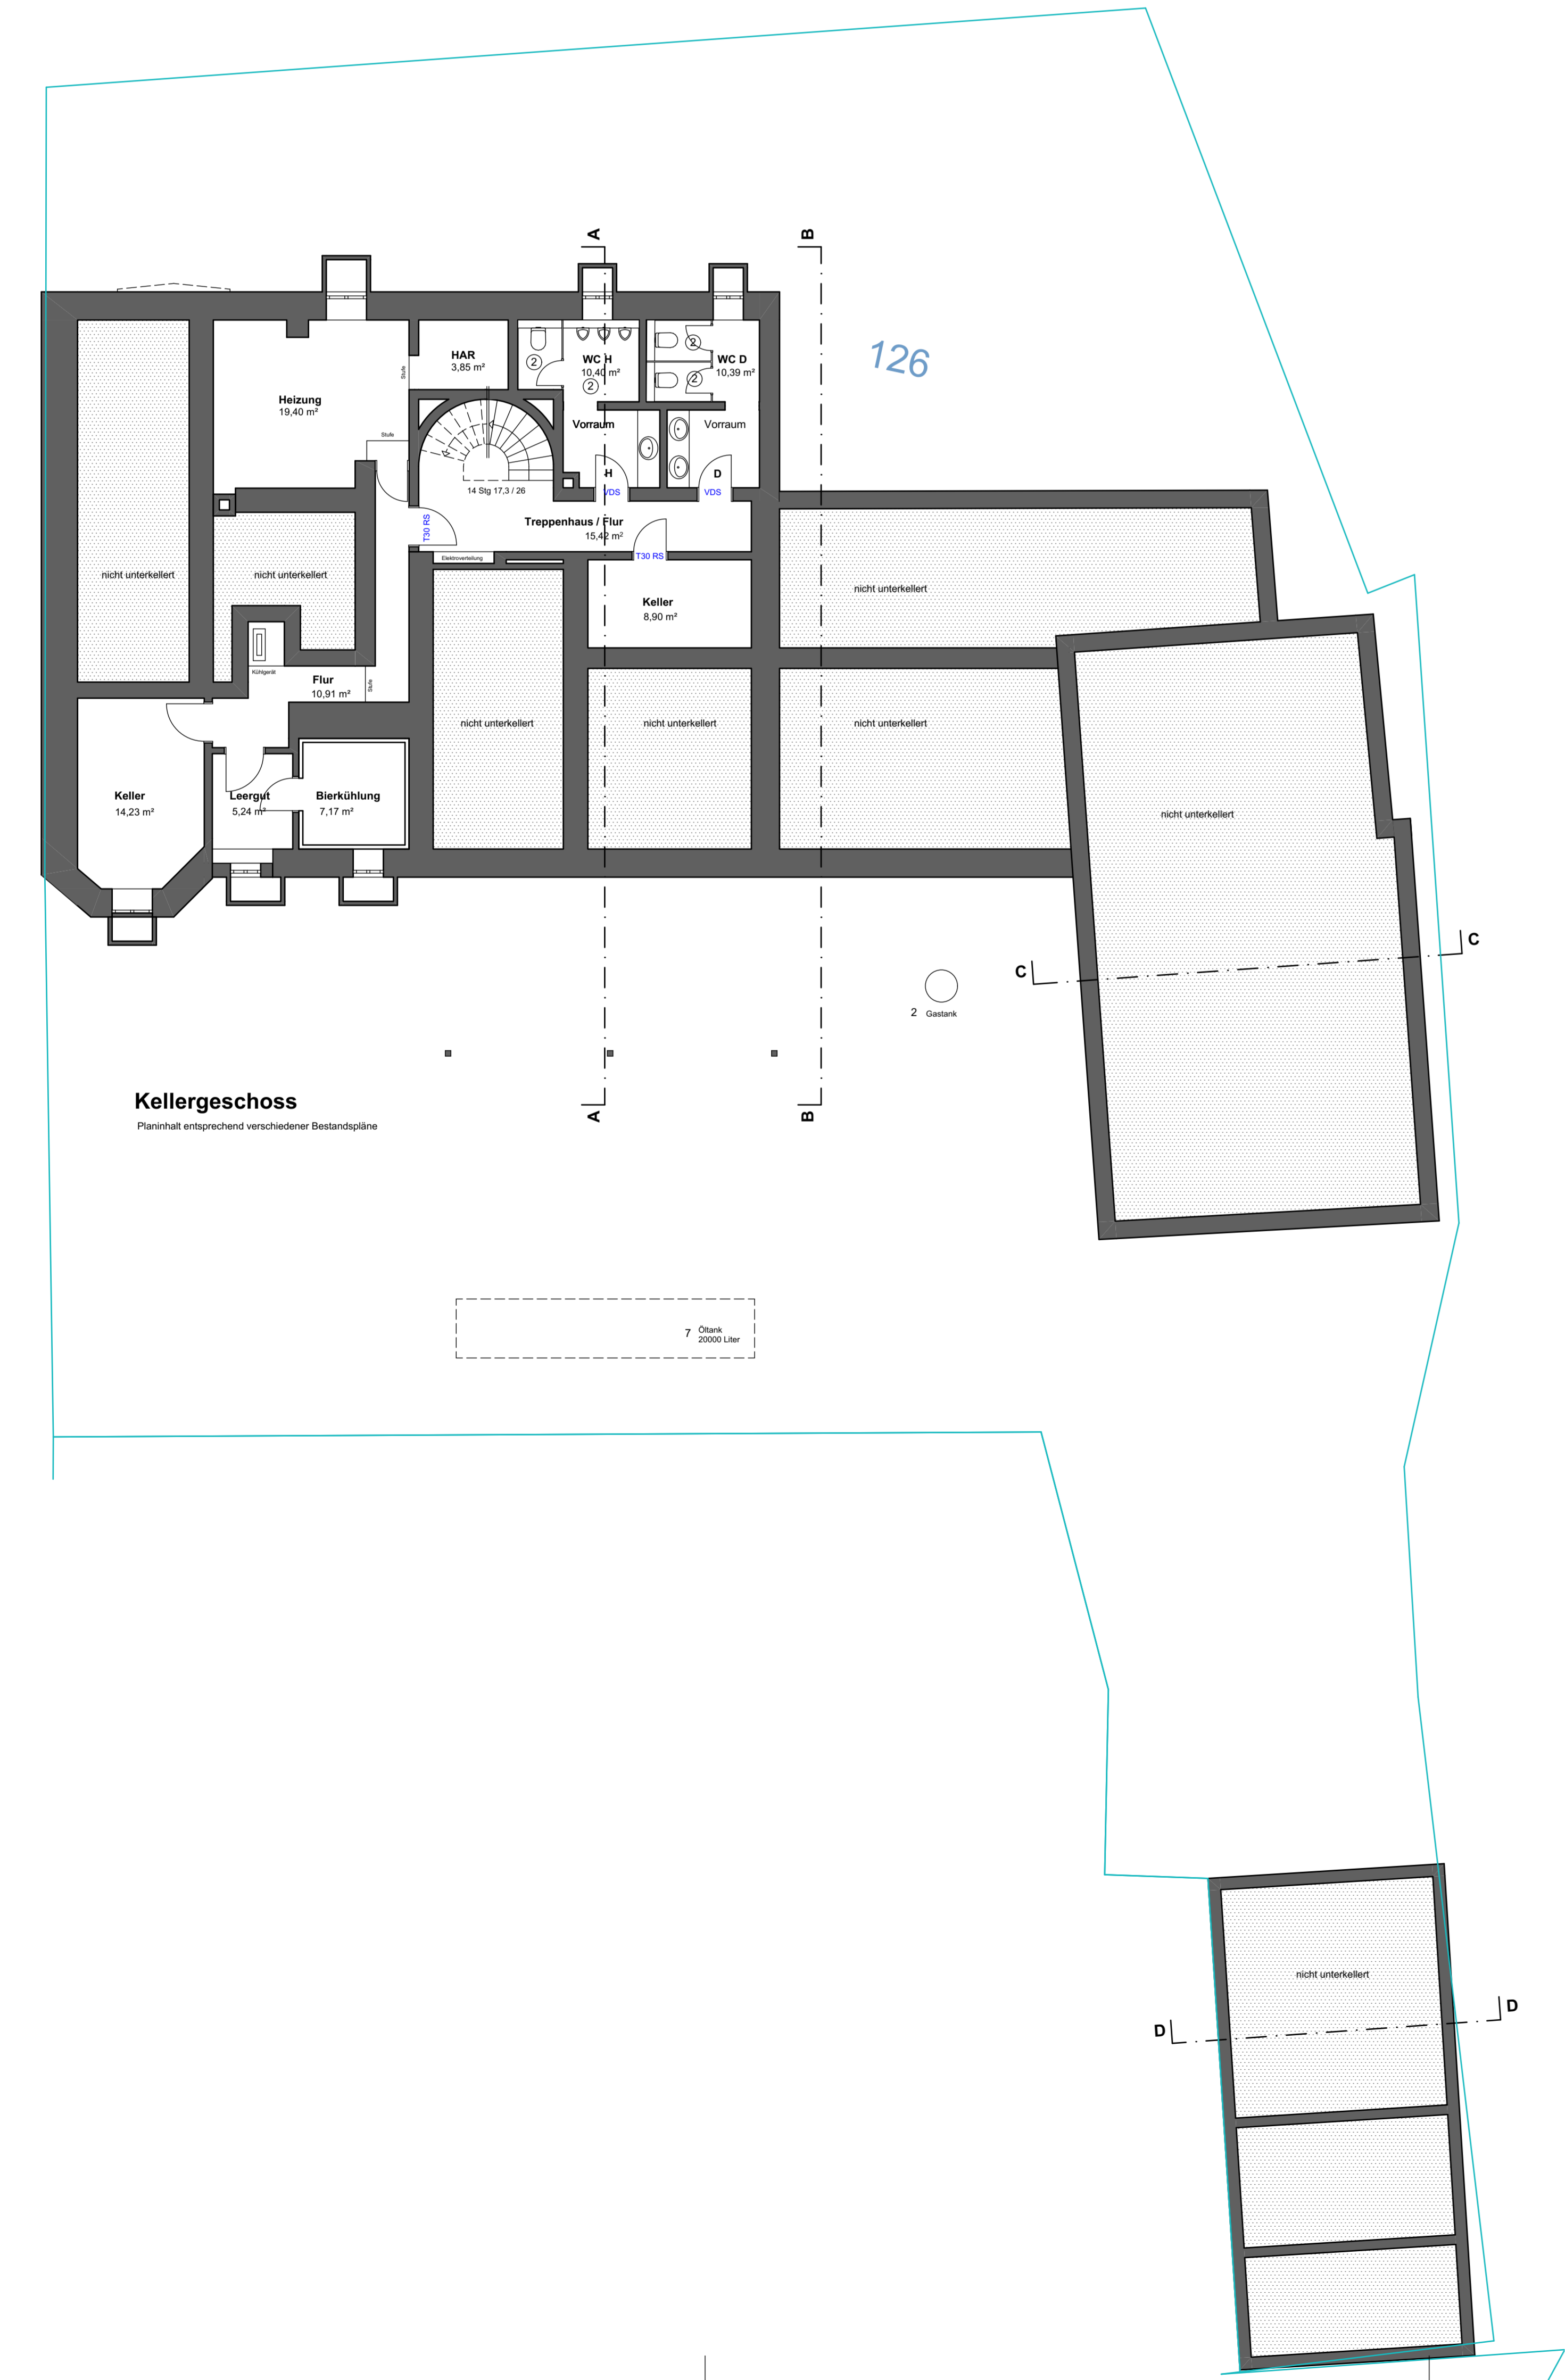


Osten / Schnitt B - B

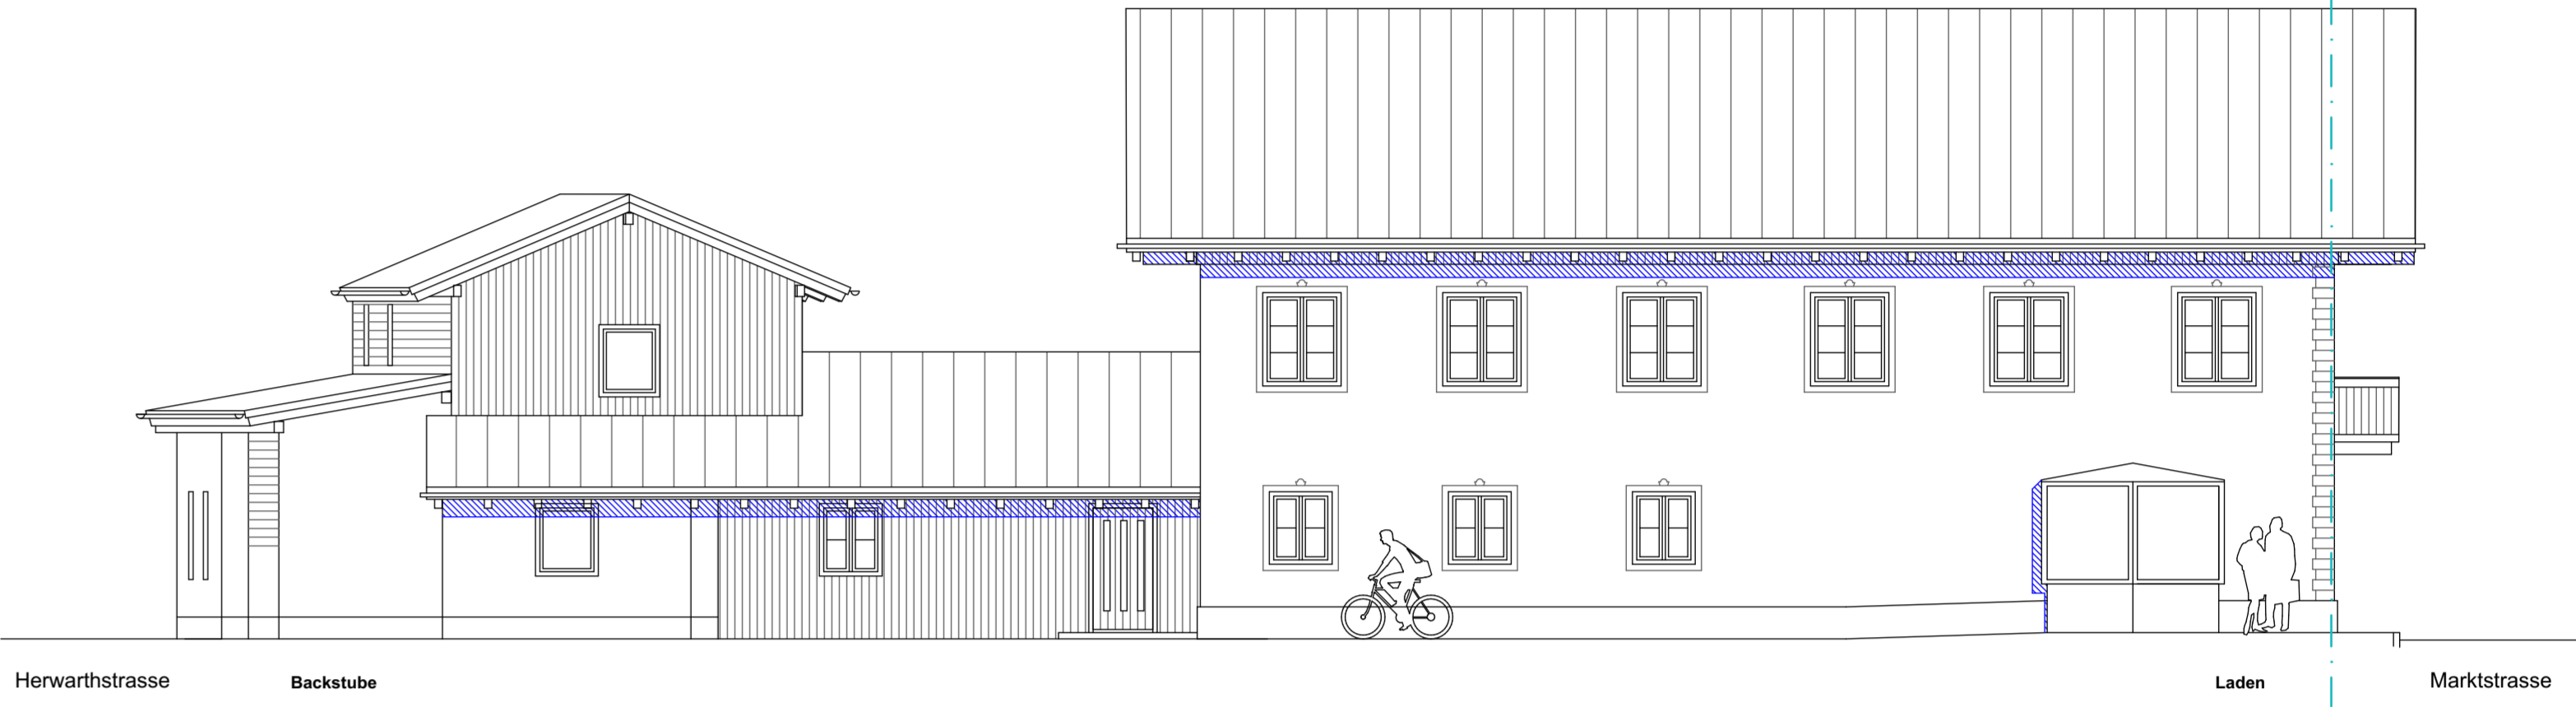


Norden

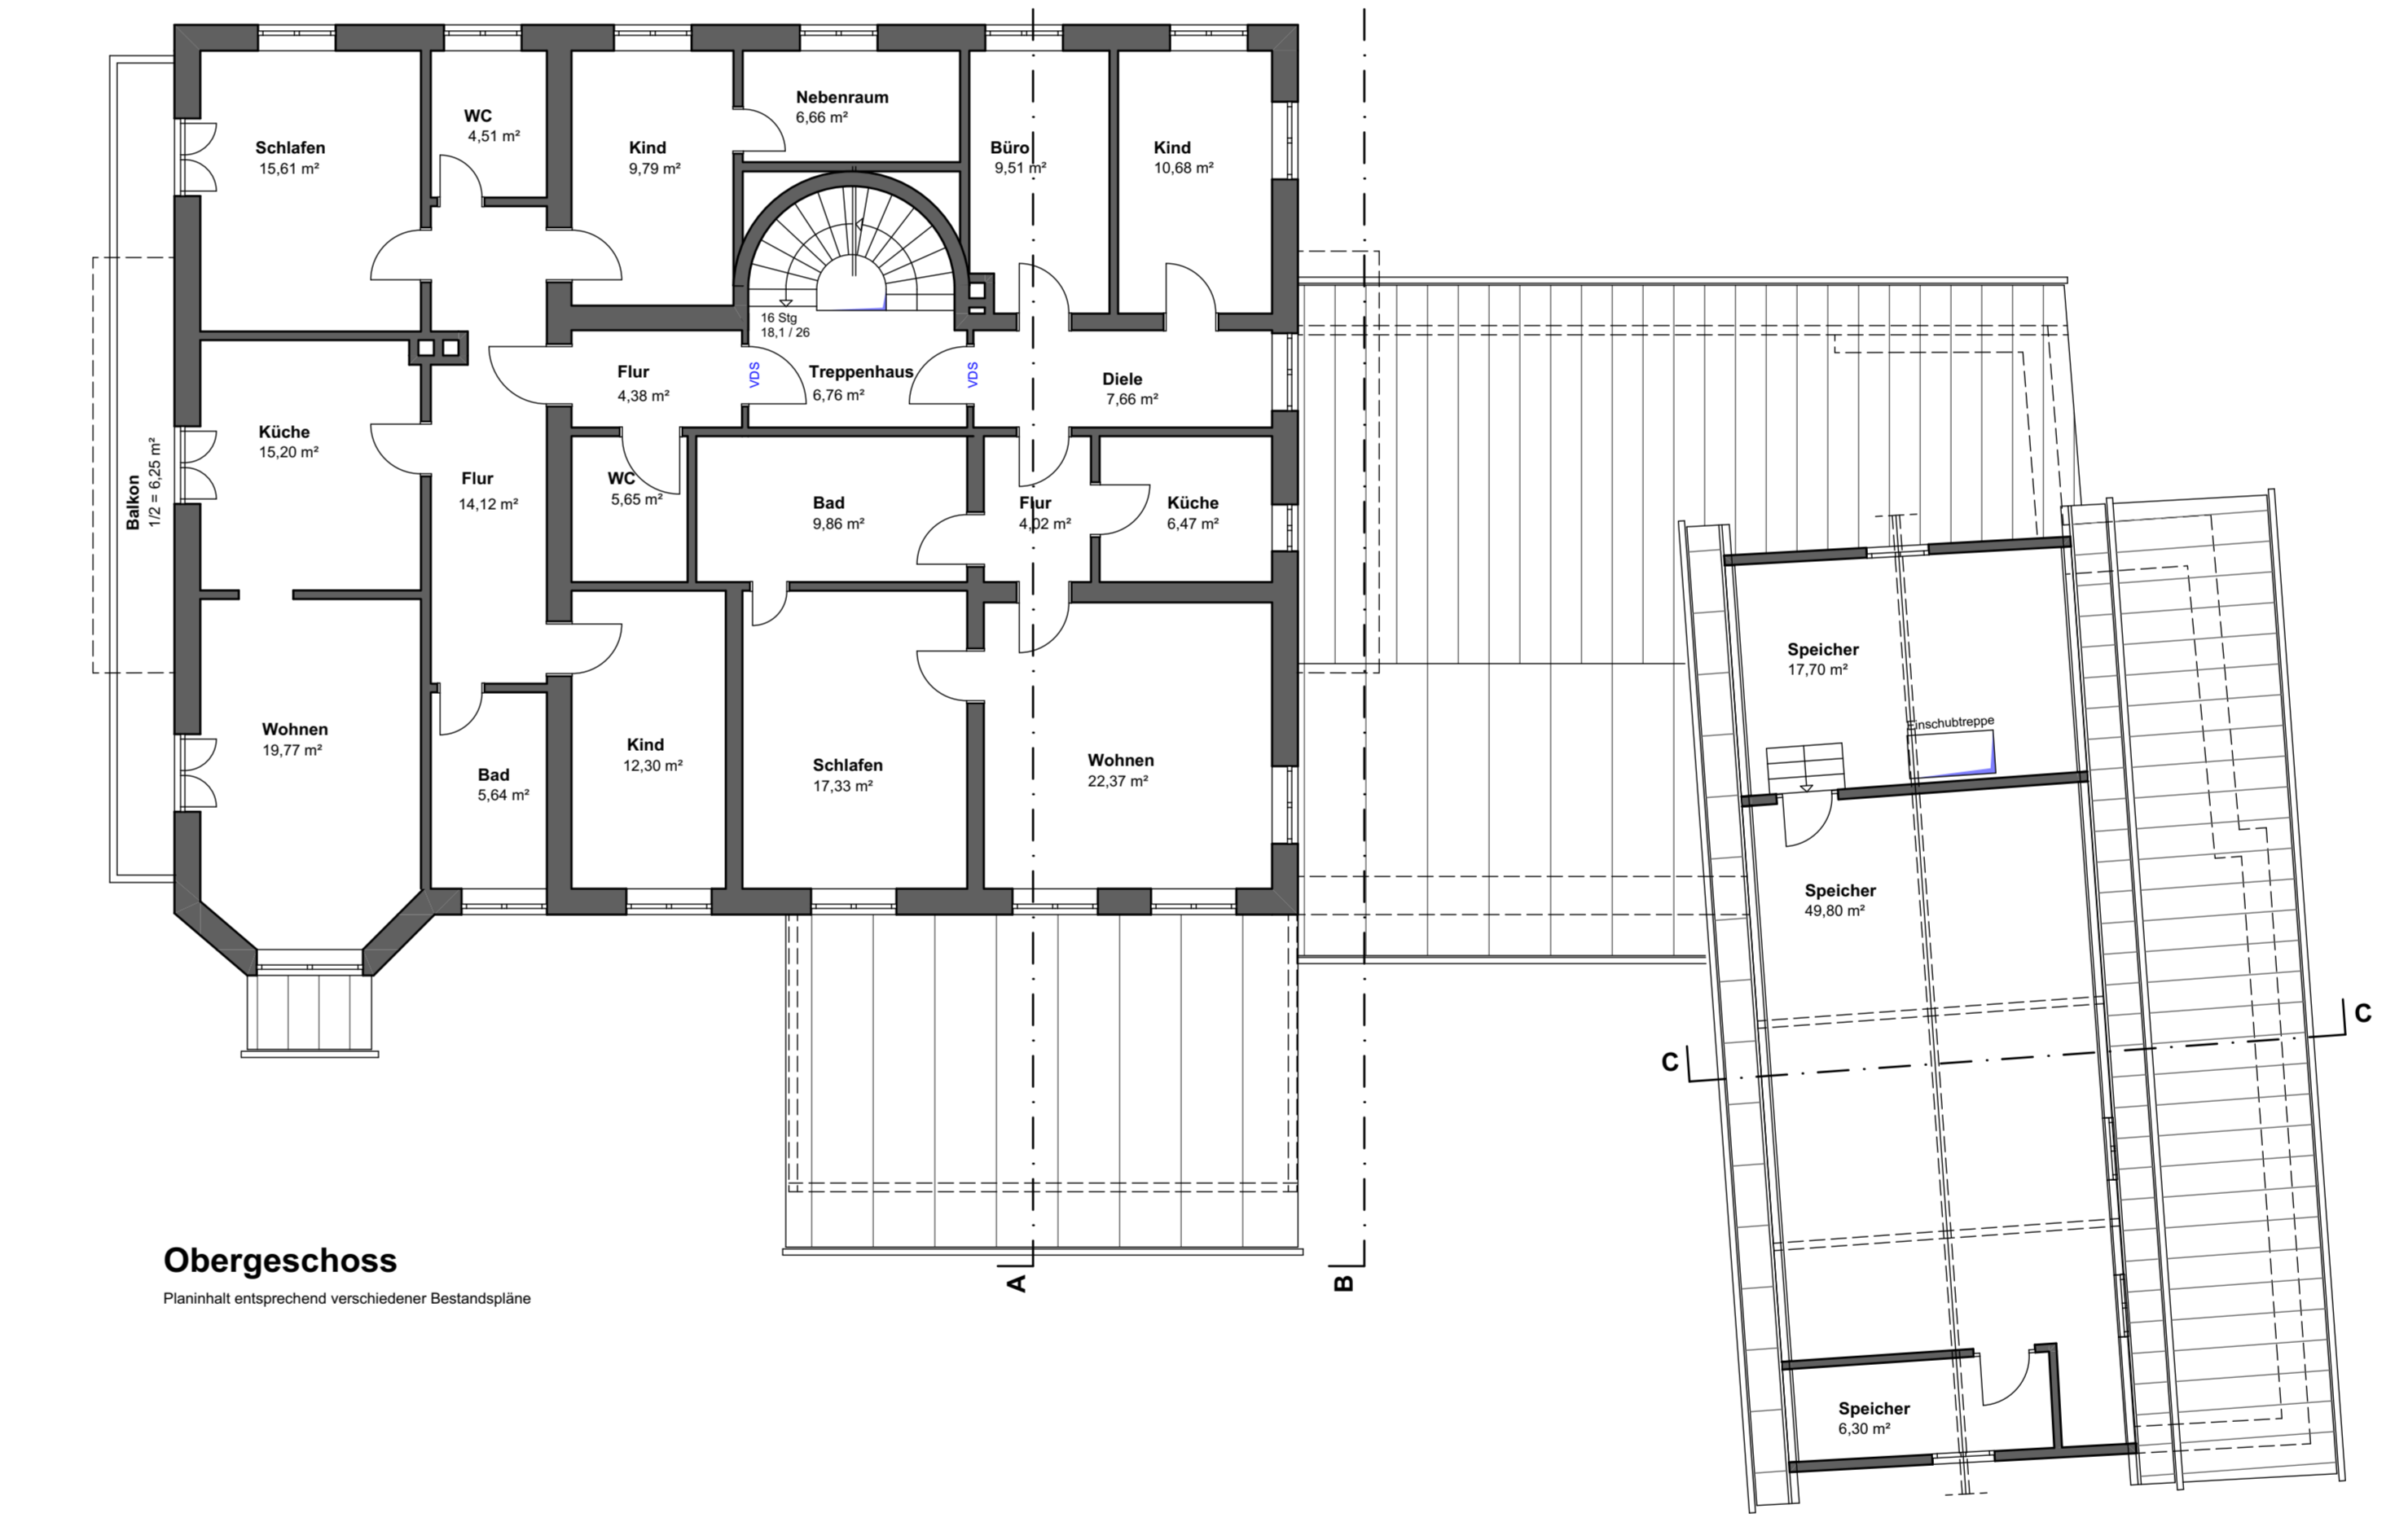


Obergeschoss

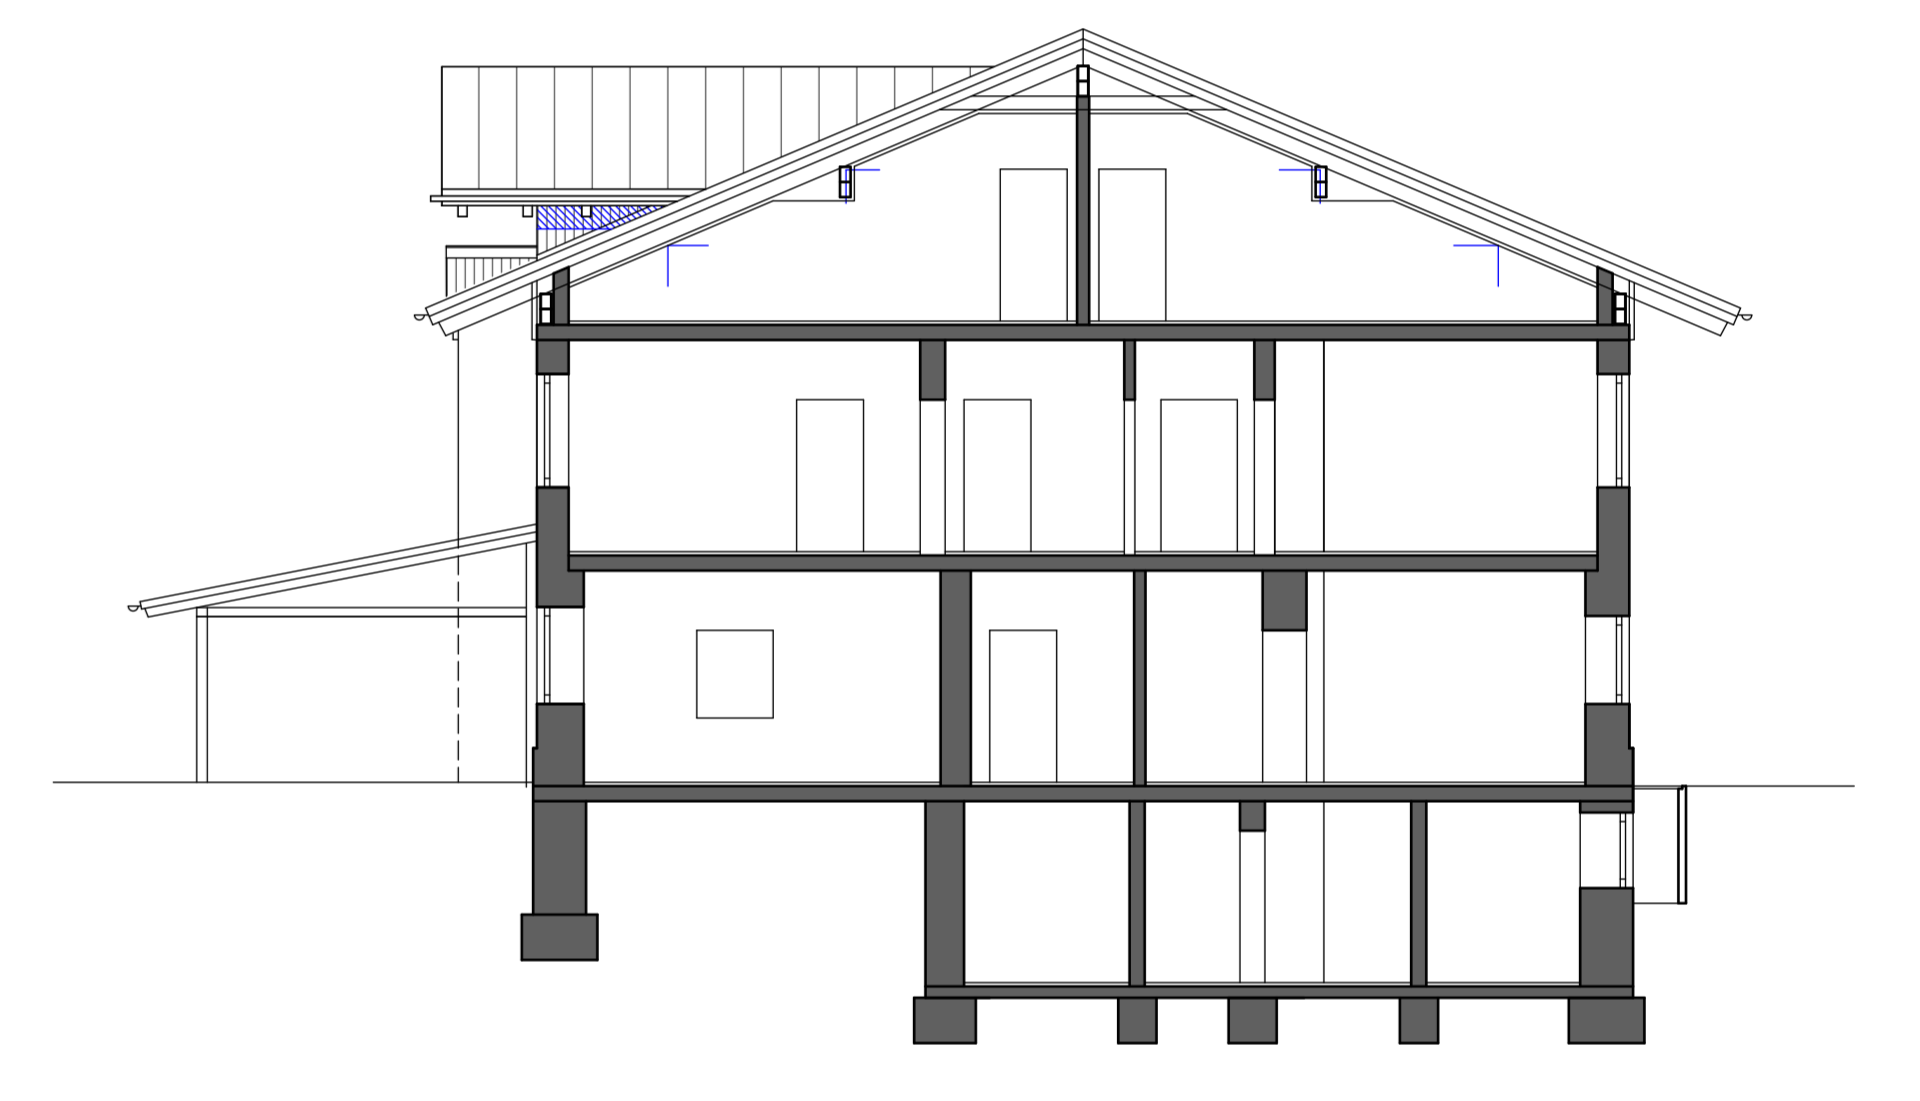

Schnitt A - A

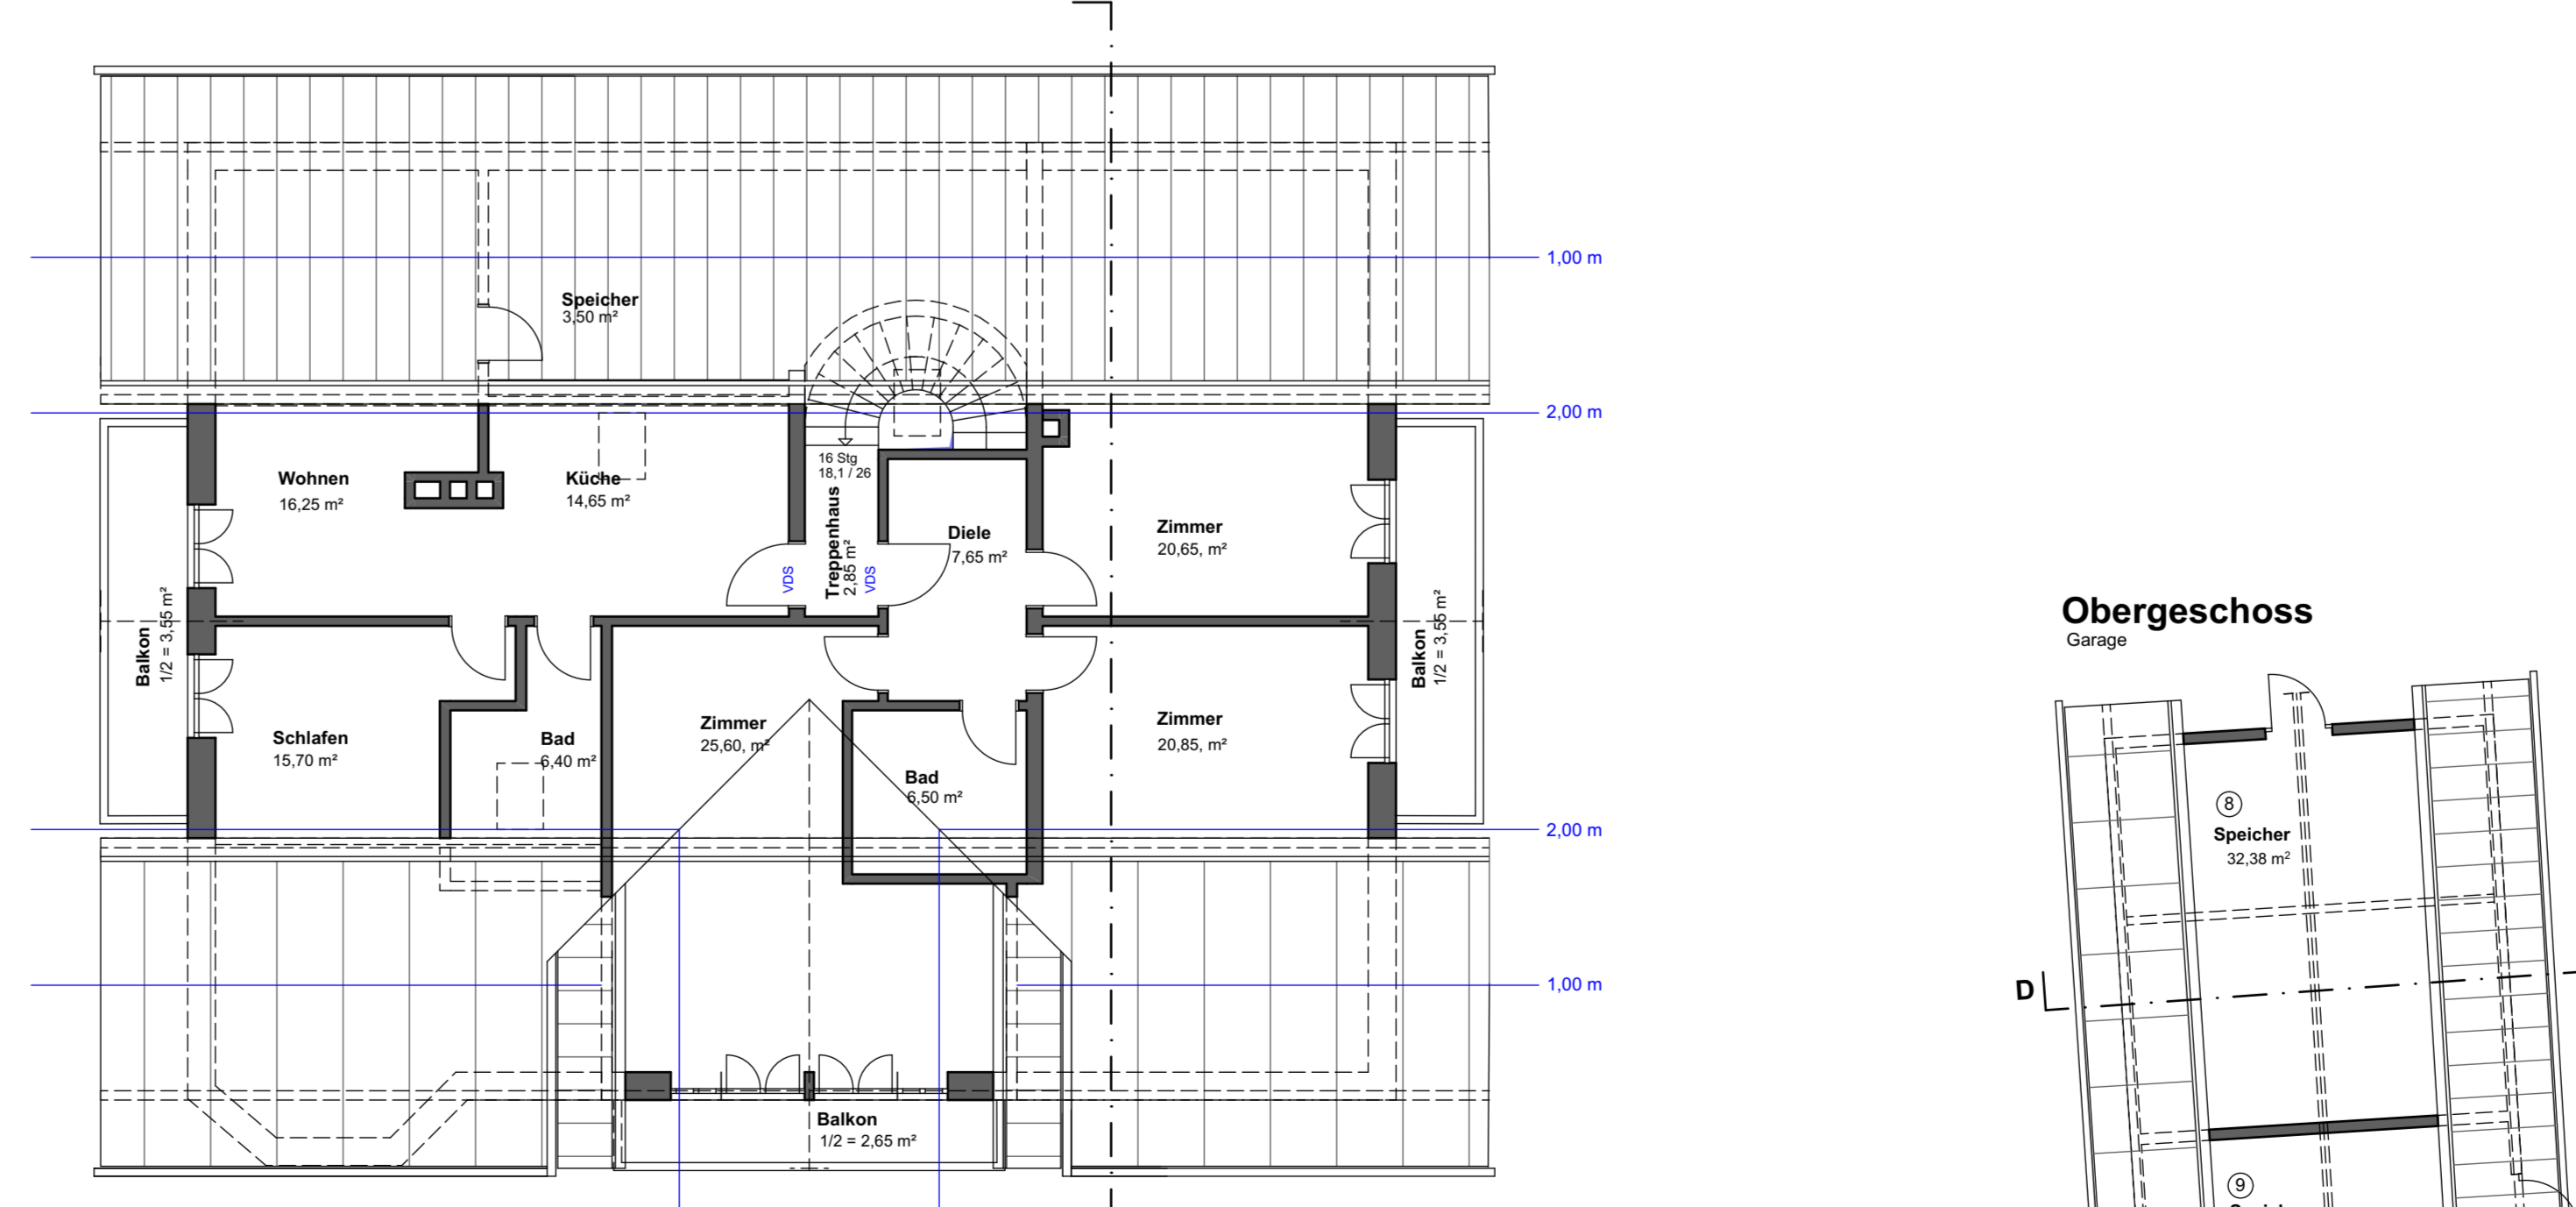

Dachgeschoss

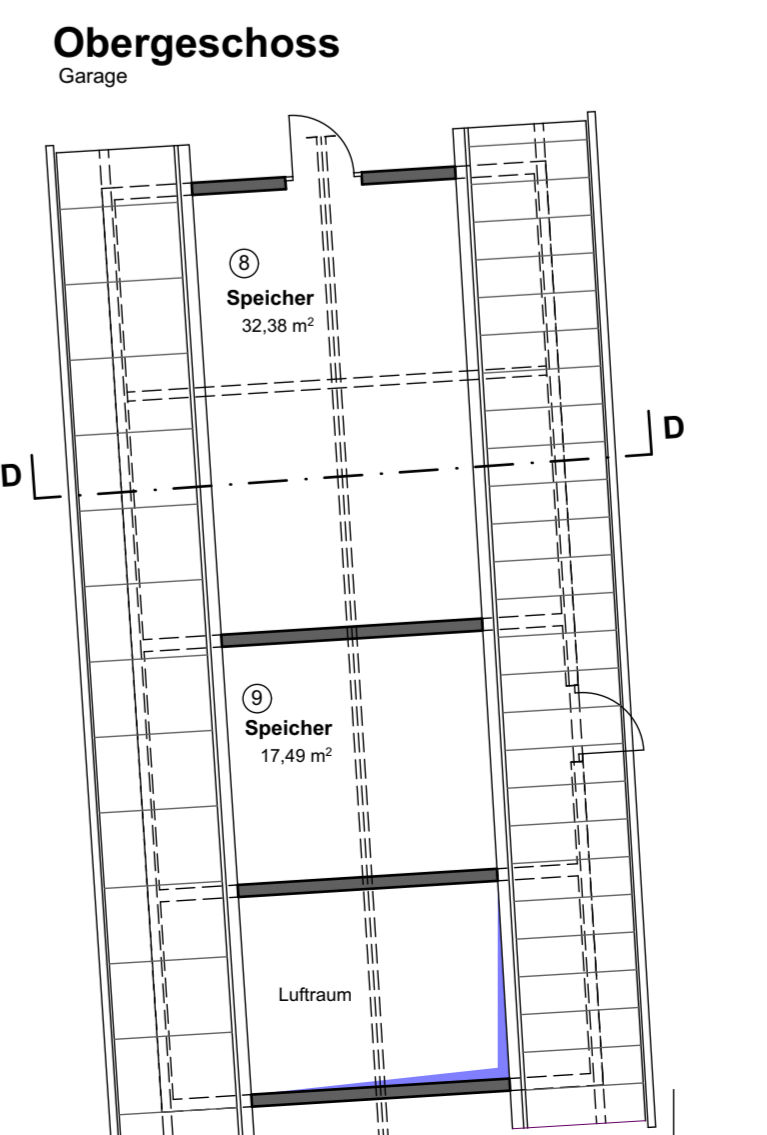

Obergeschoss

BESTANDSPLAN M - 1 : 100

ANWSEN: MARKTSTRASSE 9, 83661 LENGGRIES
 FLUR-NR.: 126

Der Bestand wurde nur stichpunktartig überprüft und gemessen, der tatsächliche Bestandsstand kann geringfügig abweichen.
 Der Plan wurde anhand verschiedener Bestandspläne und Fotos erstellt.

VERFASSER: DIPL.-ING. (FH) ARCHITEKTUR CLAUDIA HEIDER
 NÜRNBERGER STRASSE 11, 83661 LENGGRIES
 TELEFON 08942-5335, c.heider@gmx.de

Langgries März 2024 Grundriss, Schnitte, Fassaden, Lagrplan