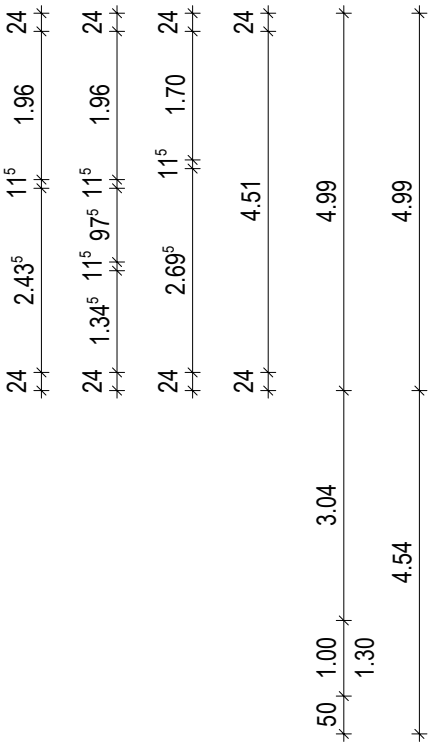
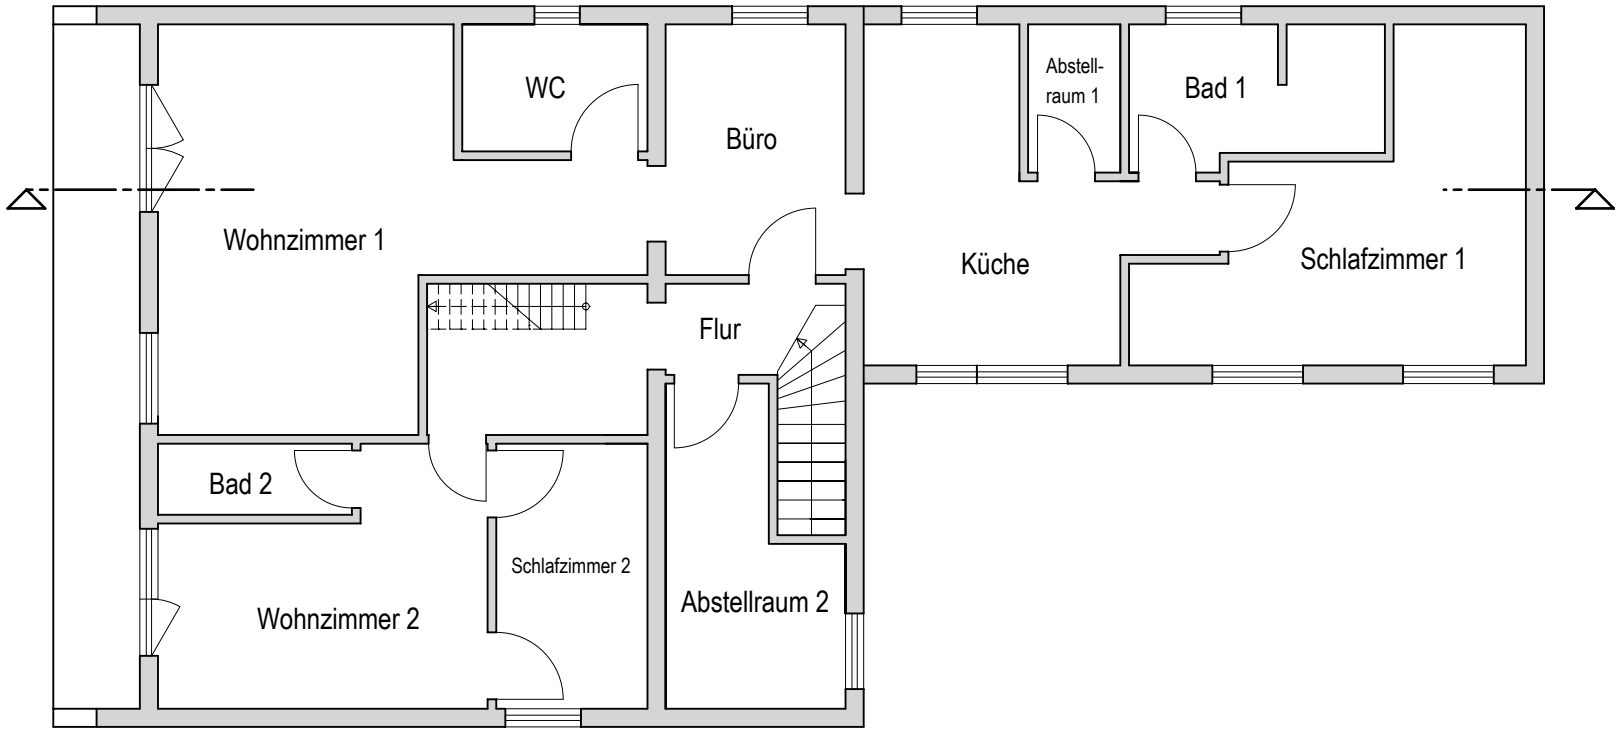
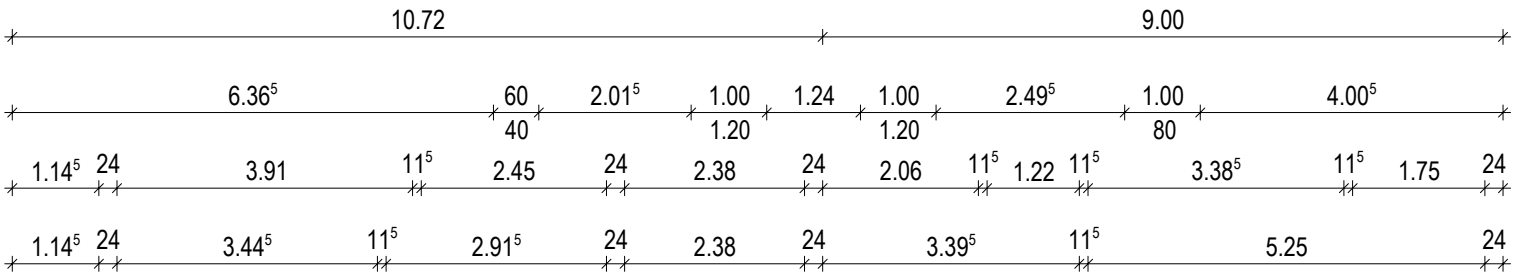
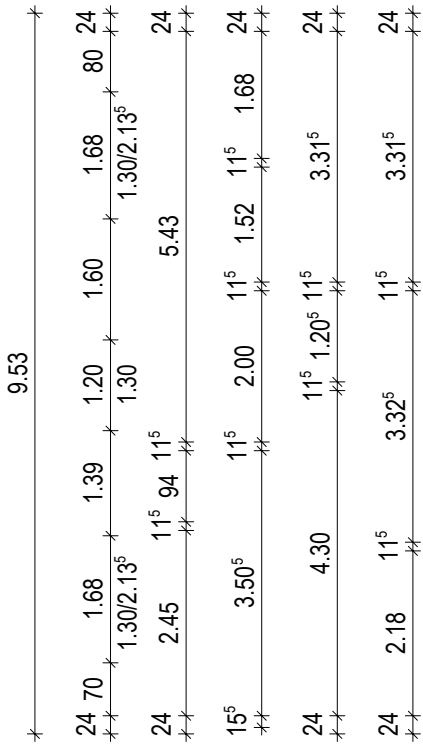


Projekt:	Wohnhaus Waldstraße 12 23746 Kellenhusen	
Plan:	Grundriss 1. Obergeschoss	
Datum : 23.09.2025	Maßstab: 1:100	gez:
Plan-Nr: 02	Bestandsplanung	DIN A3