



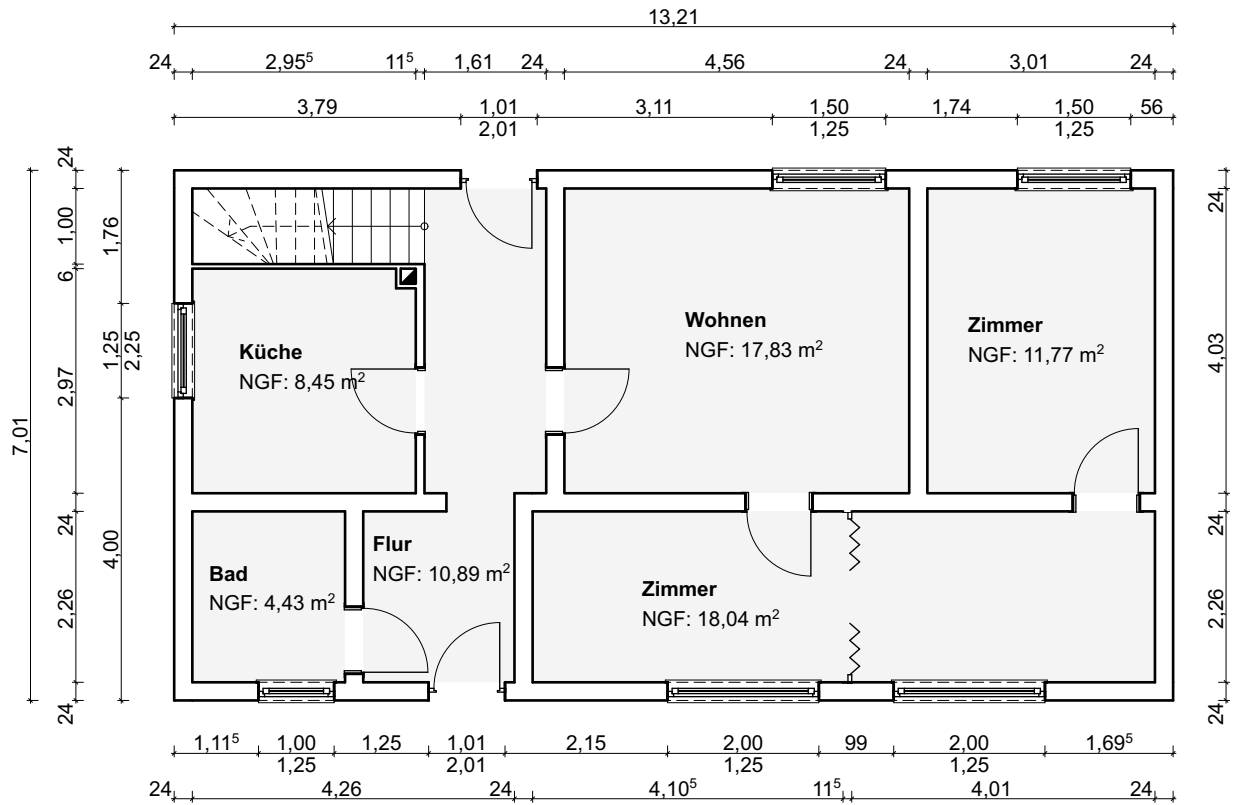

ERDGESCHOSS

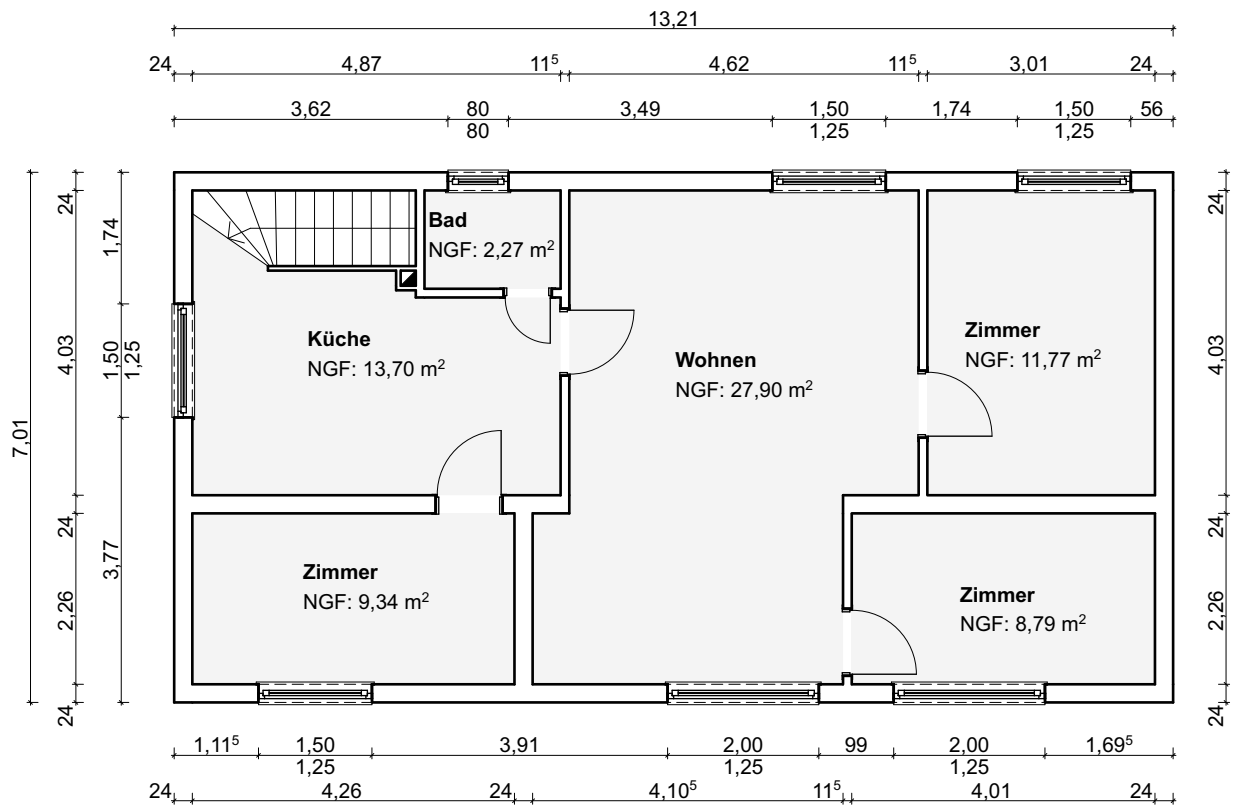

OBERGESCHOSS

BAUVORHABEN:
25.103 - Digitalisierung eine Wohnhauses
Ruhrstr. 18
63452 Hanau

BEAUFTRAGUNG DURCH:
Selina Schon
Bahnhofstr. 23 a
63486 Bruchköbel
tel 06181 120298
email info@schon-dach.de

PLANUNG DURCH:
Architekturbüro Matzanke
Dipl.-Ing Lina Zeller-Matzanke
Gartenstr. 12
63584 Gründau
tel 0170 3060856
email lina_matzanke@gmx.de

Bestandsplan Grundrisse

M 1:100

Blattgröße: 210 x 297 A4

Datum: 11.03.205

Planersteller:in: #CAD-Fachkraft Kompletter Name

Dateiname: 20250311_Hanau_Ruhrstr_18.pln