


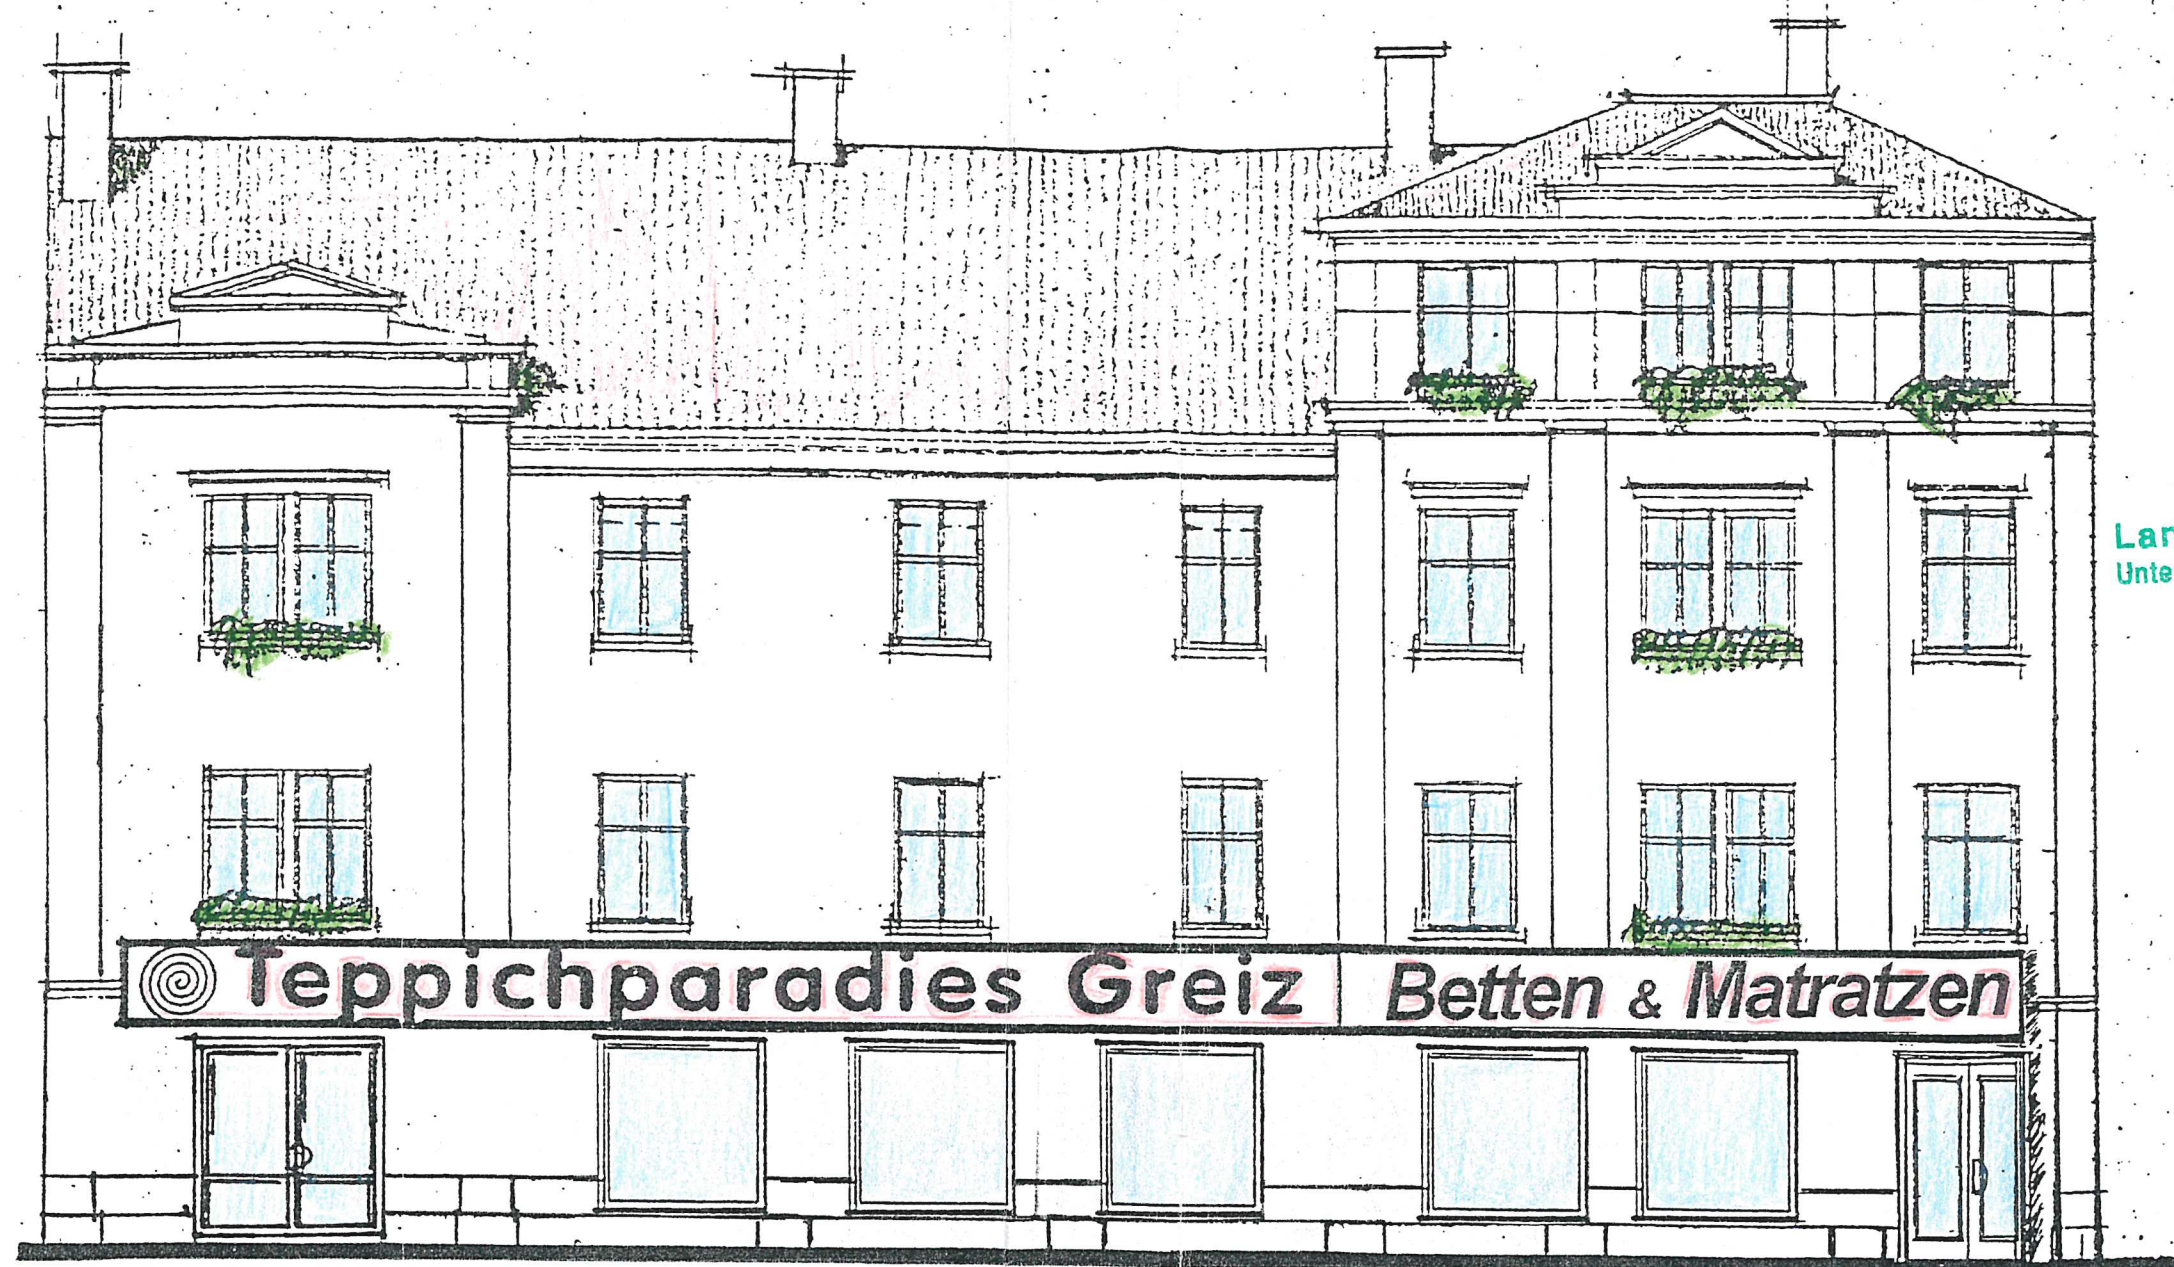

Landratsamt Greiz
Untere Bauaufsichtsbehörde

i.A. Behrend
Prüfingenieur

2. 07. 96

Ansicht neu

Zustimmung der Eigentümer der Nachbargrundstücke:

1. Carolinenstraße 58	Flurstück-Nr. 955	 Datum	 Unterschrift
2. Carolinenstraße 60	Flurstück-Nr. 968	 Datum	 Unterschrift

INGENIEURBÜRO - JÜRGEN SEIPT - WEIDA

Bahnhofstraße 2, 07570 Weida, Tel. 03 66 03 / 6 24 05

Auftraggeber: Herr Josef Bolwerk
Mittelweg 22
90559 Burgtann

Vorhaben: Fassaden-Änderung
Carolinenstraße 58a
07973 Greiz


Maßstab: 1:100

Datum: Mai 1996


Blatt Nr.: 2

anerkannt: die Bauherrschaft


Bestandspläne:
Gebäudeansicht neu
2. Entwurf

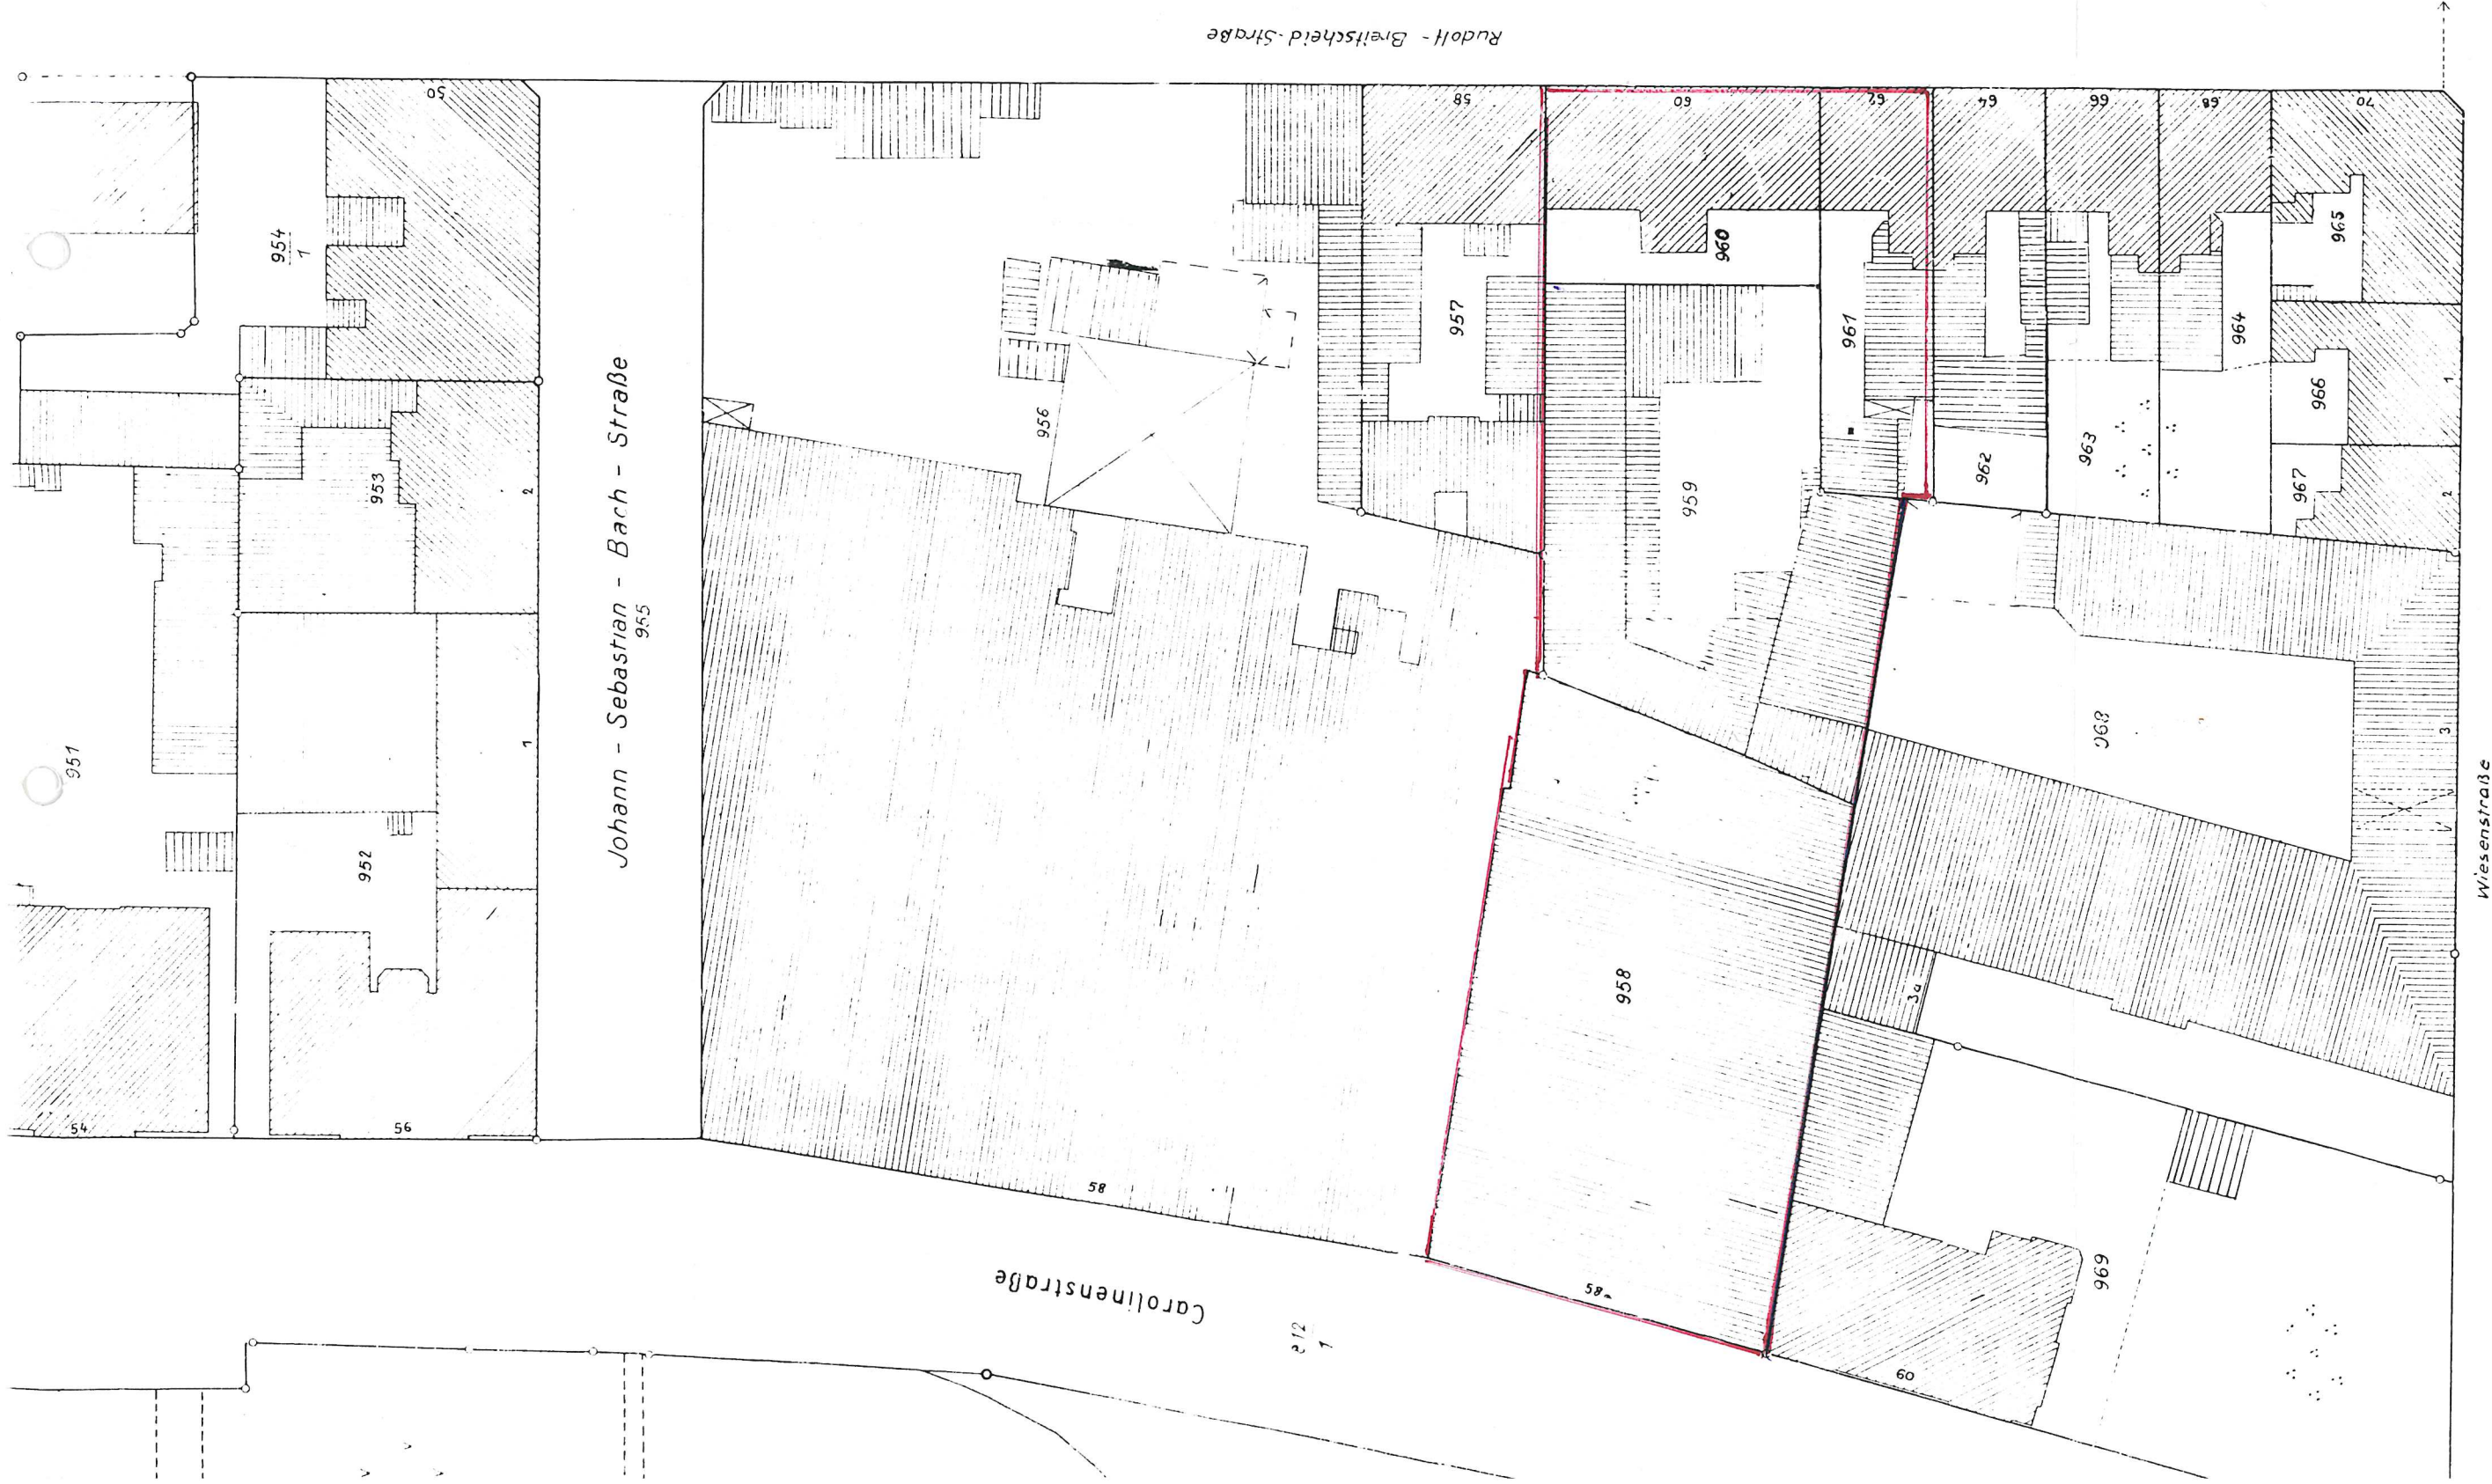


Flur

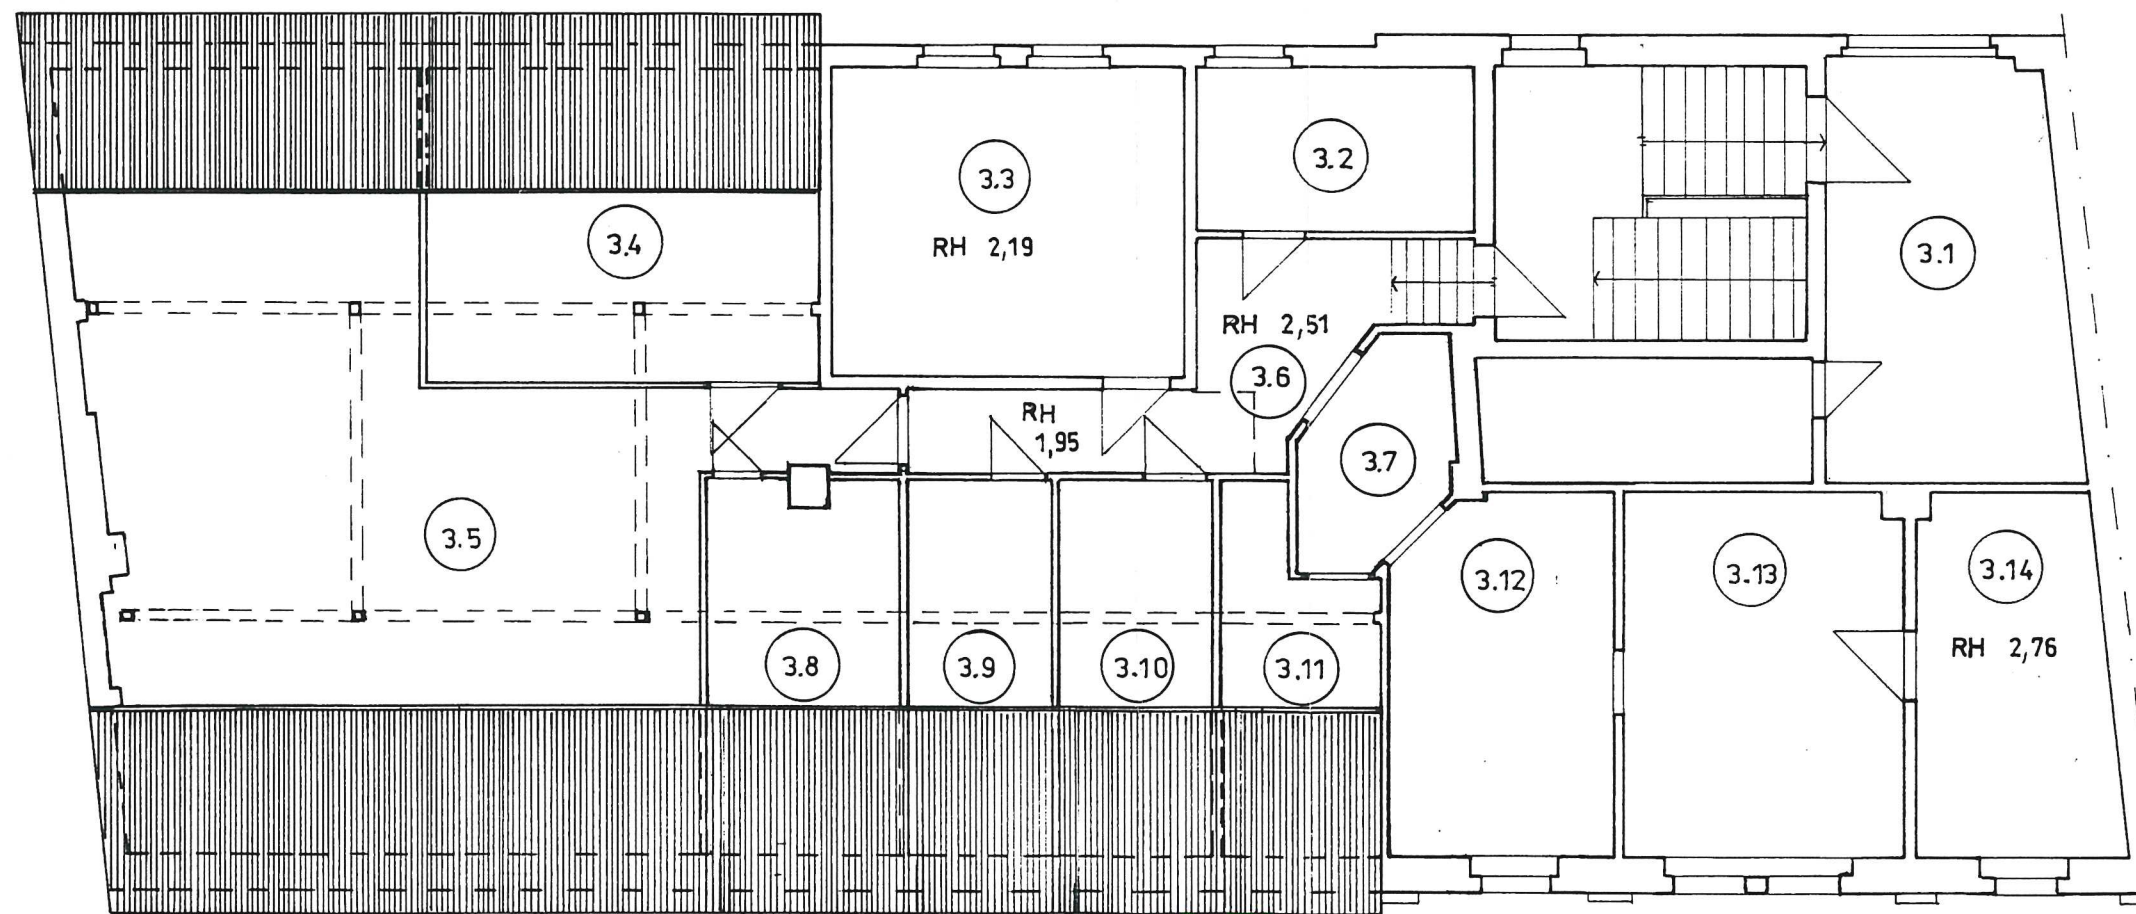

 SIEGMUND SCHUBERT HAMANN ARCHITEKTUR- UND INGENIEURBÜRO		Carolinenstraße 29 07873 Greiz Telefon 03681/ 7 06 70 Telefax 03681/ 85 20	
Projekt:		Projekt-Nr.:	
CAROLINENSTRASSE 58 a		33 / 99	
Bauherr:		Bauherr:	
Planinhalt:		Bearbeiter:	
BESTAND GRUNDRISS DG		Geprüft:	
Maßstab:	Datum:	Blatt:	
1 : 100	31. 5. 99	4	

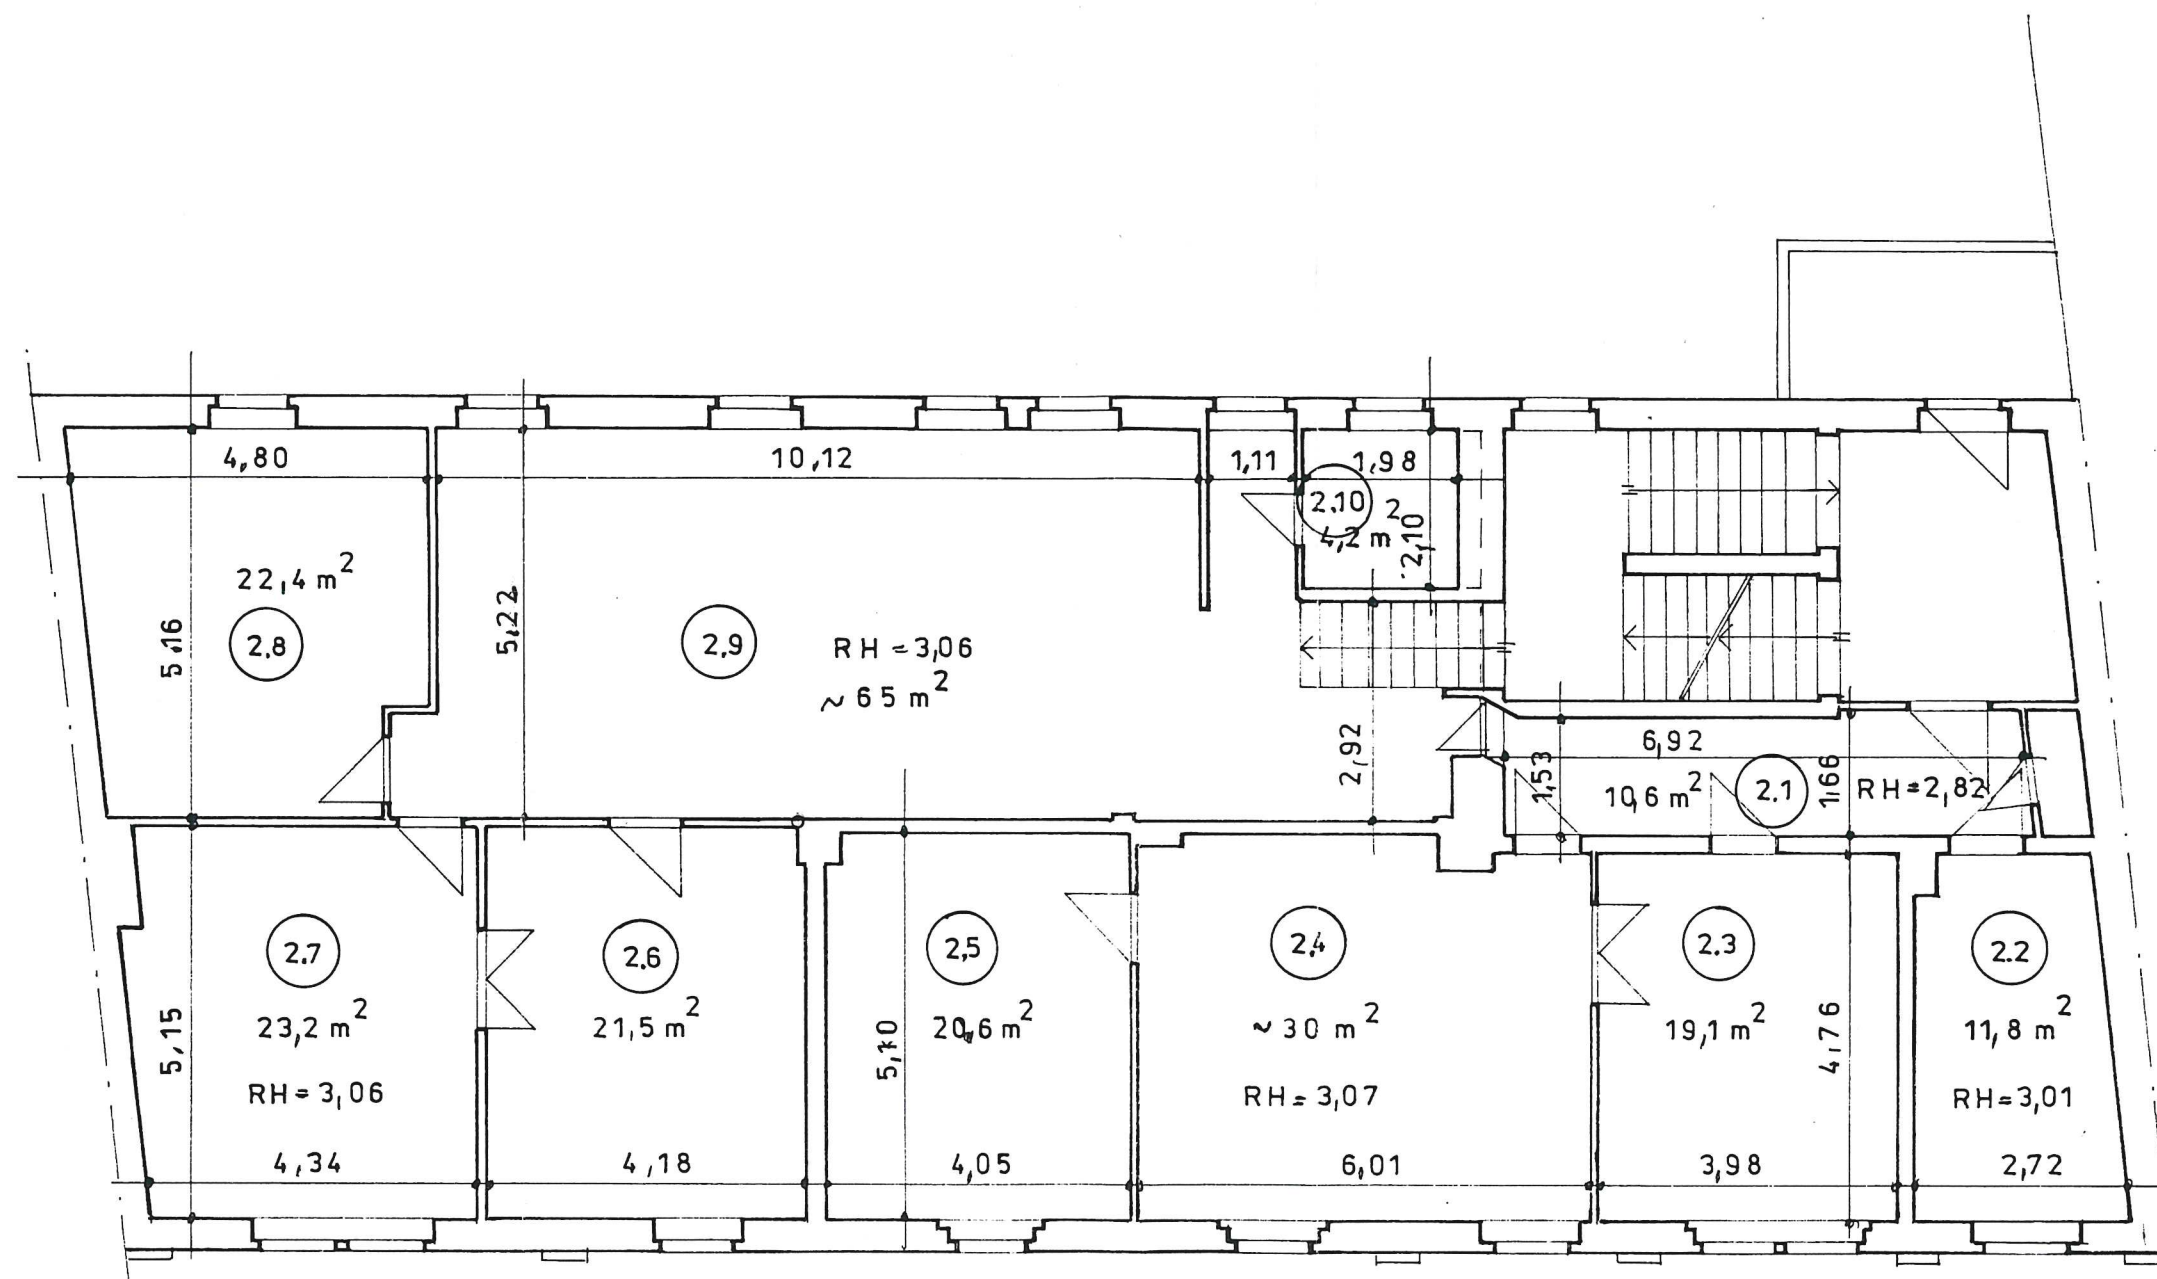

 LEGAND CLAUDERT ARCHITECTUR- UND INGENIEURBÜRO			Carolinenstraße 29 07873 Gredz Telefon 03681/ 7 08 70 Telefax 03681/ 85 20
Projekt: CAROLINENSTRASSE 58a		Projekt-Nr.: 33 / 99	
Bauherr:		Bauherr:	
Planinhalt: BESTAND GRUNDRISS 2.0G		Bearbeiter:	
Maßstab: 1:100	Datum: 31.5.99	Blatt: 3	Geprüft:

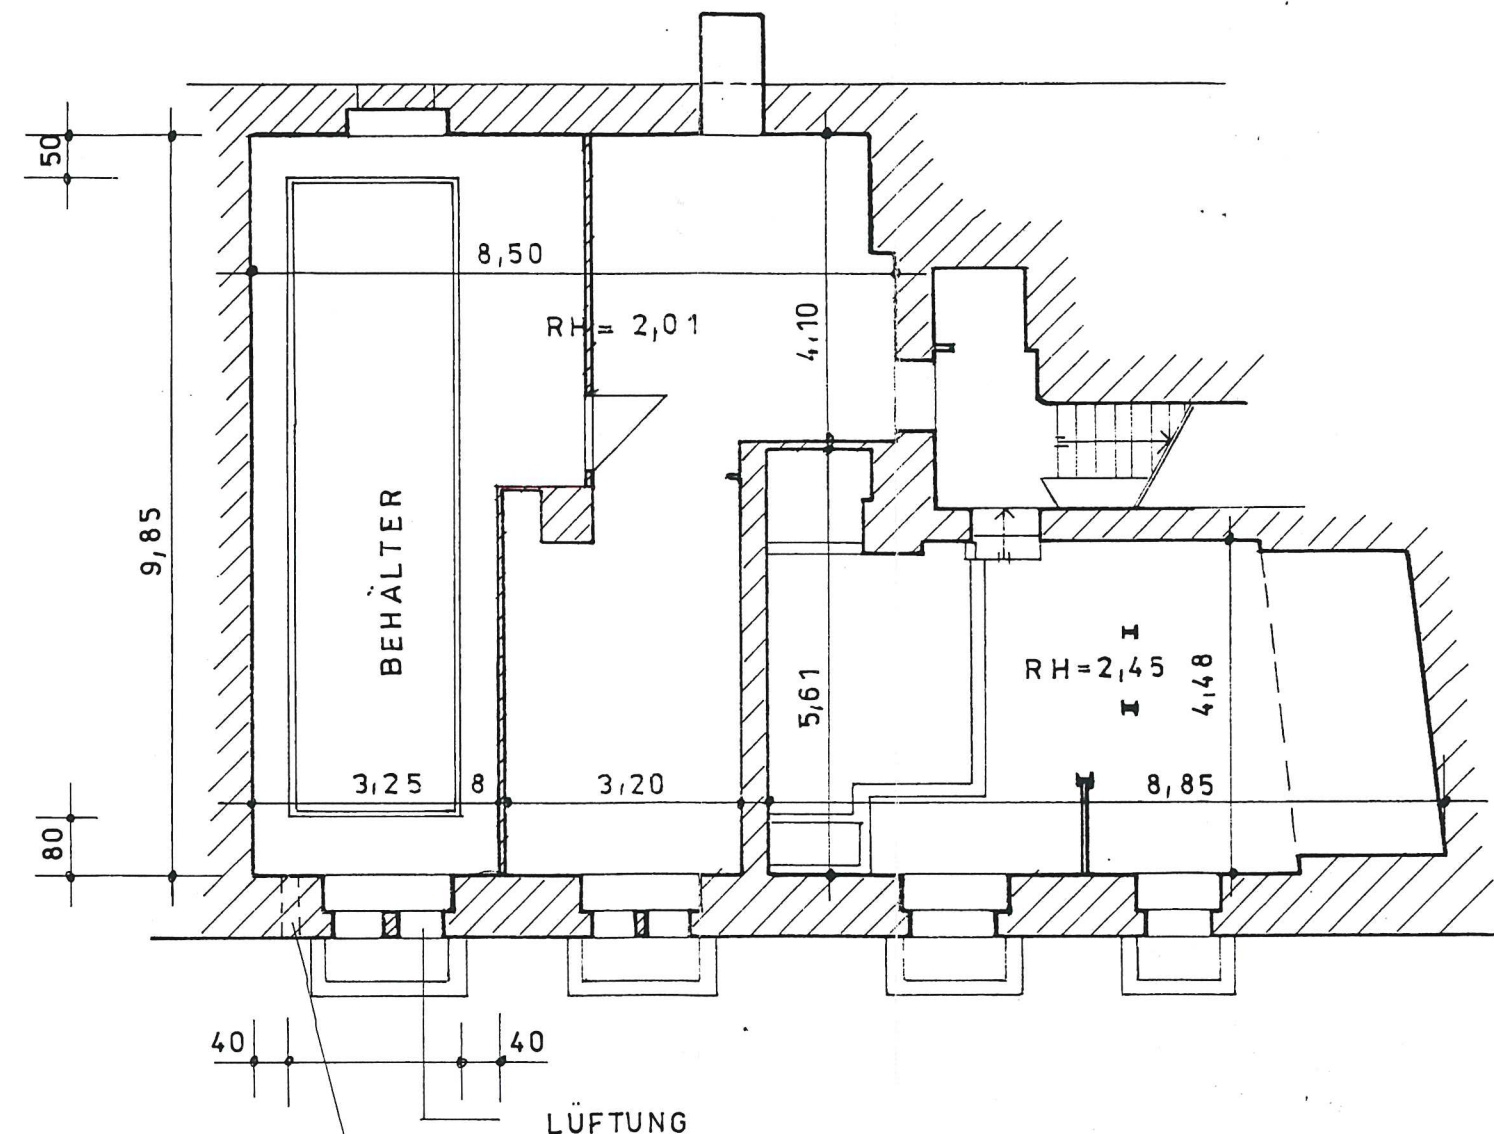


TANKABMESSUNG:
8,50 x 2,25 x 1,40

TANKINHALT:
25 000 L

LÜFTUNG
BESCHÄUMUNGS-
ÖFFNUNG


 DR. ING. HANS SCHUBERT HAMANN ARCHITEKTUR- UND INGENIEURBÜRO			Carolinenstraße 29 07873 Greiz Telefon 03681/ 7 08 70 Telefax 03681/ 85 20
Projekt: CAROLINENSTRASSE 58 a		Projekt-Nr.: 33 / 99	
Bauherr: HERR BOLWERK		Bauherr: <i>[Signature]</i>	
Planinhalt: GRUNDRISS KG		Bearbeiter: <i>[Signature]</i>	
Maßstab: 1: 100	Datum: 27.7.99	Blatt: 0	Geprüft:

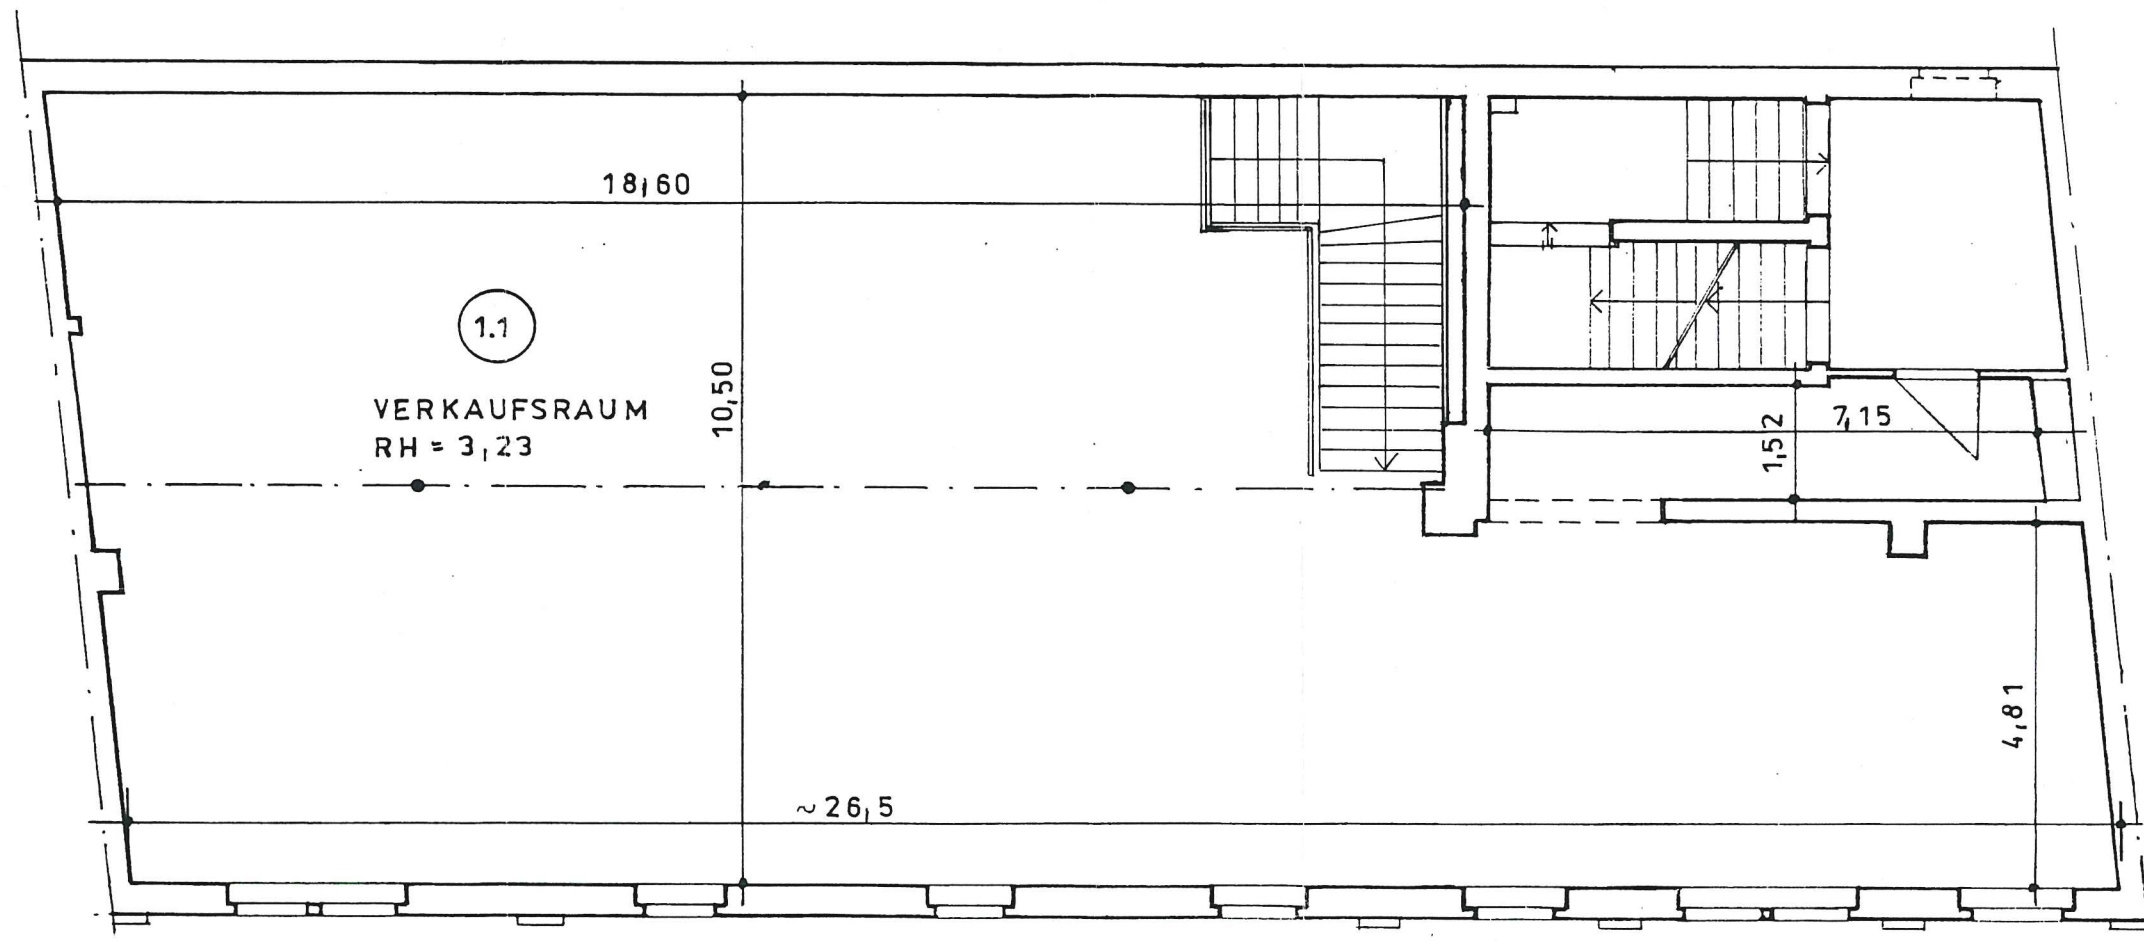

 ROLAND HUBERT J. MANN ARCHITEKTUR- UND INGENIEURBÜRO			Carolinenstraße 29 07873 Orz Telefon 03661/ 7 06 70 Telefax 03661/ 65 20	
Projekt: CAROLINENSTRASSE 58a			Projekt-Nr.: 33 / 99	
Bauherr: HERR BOLWERK			Bauherr:	
Planinhalt: GRUNDRISS 1.0G			Bearbeiter:	
Maßstab: 1 : 100	Datum: 23.7.99	Blatt: 2	Geprüft:	

Lageplan der Fa.
Hermann Weber o.H.G.,
Greiz

M. = 1 : 500

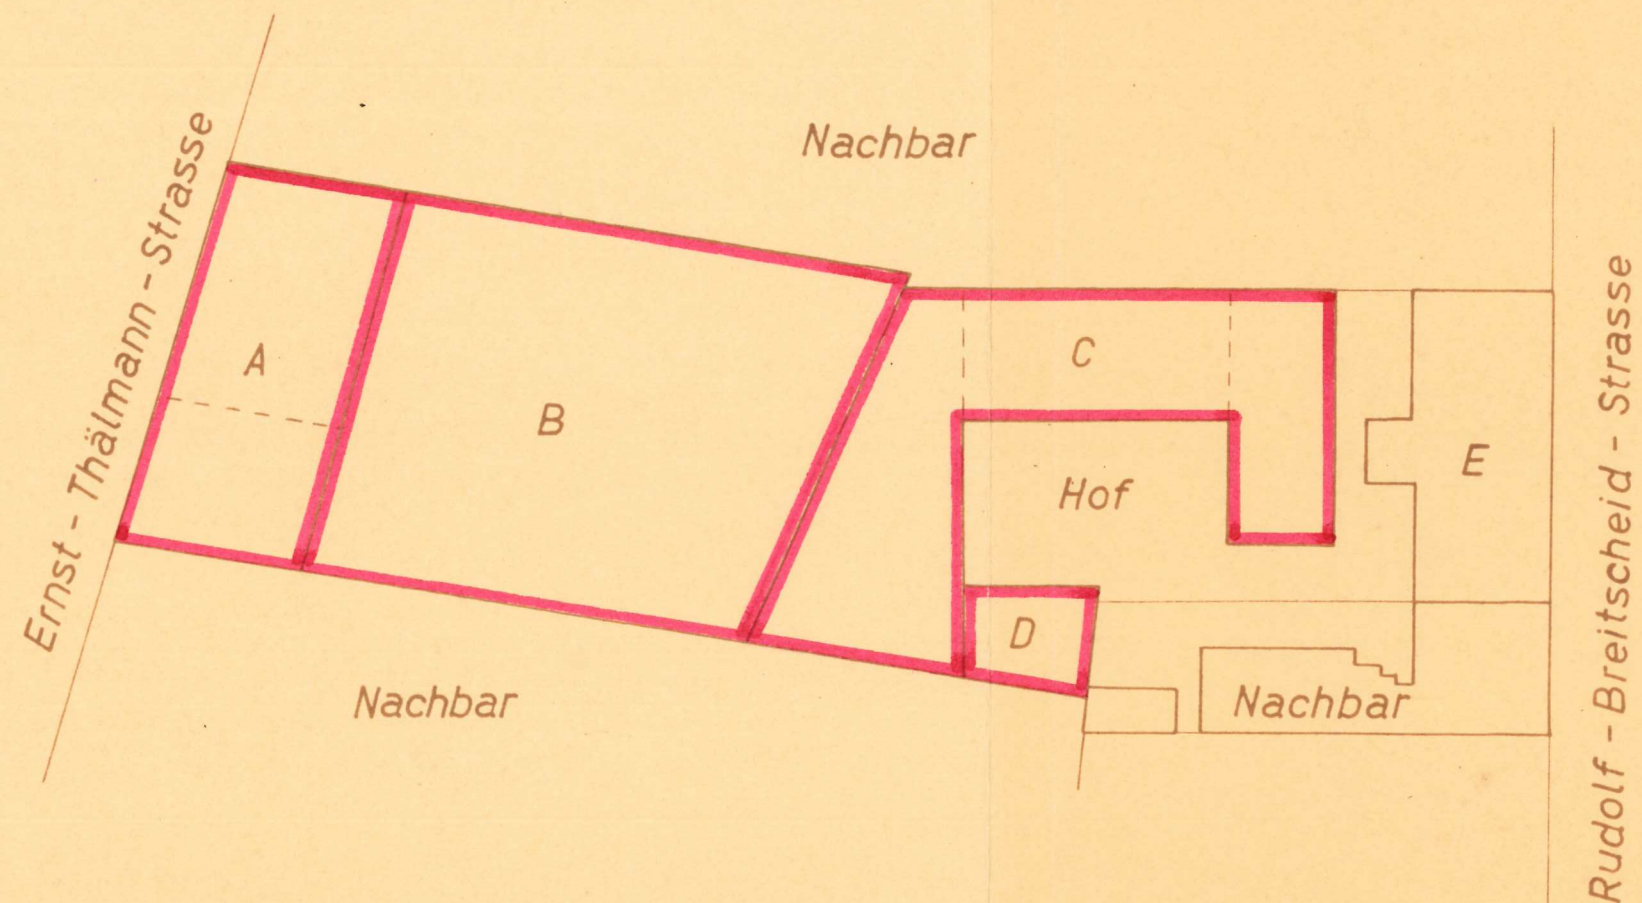

- A Büro-u. Wohngebäude
- B Shedbau
- C Fabrikgebäude
- D Werkstatt u. Garage
- E Wohnhaus