


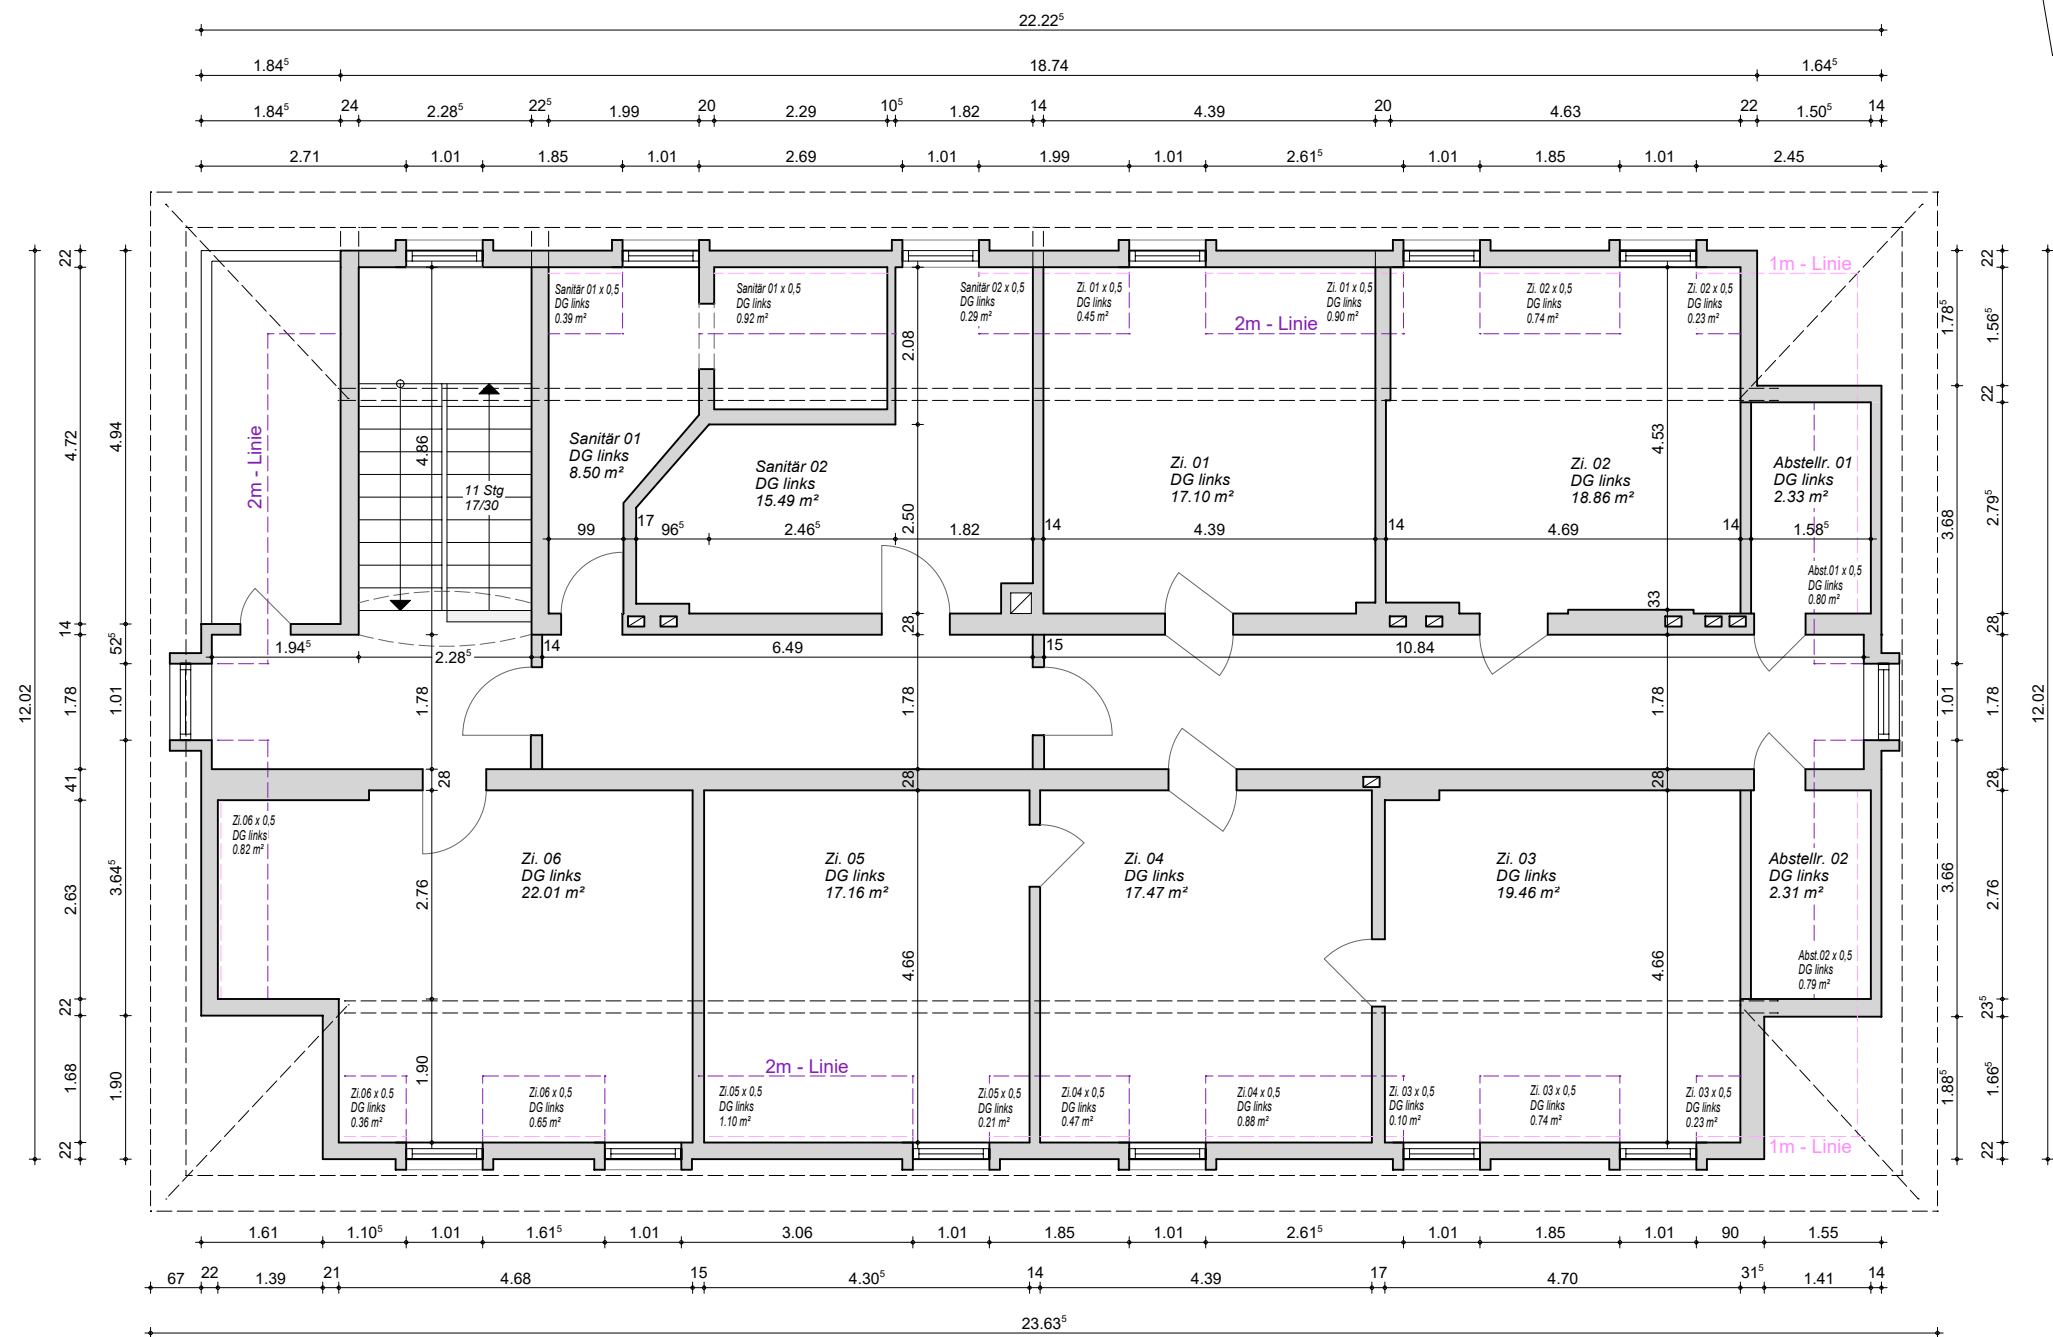

NUF = ca 201,00 m²
abzgl. Verkehrsfläche = 38,00 m²

Projekt: Bahnhofsgebäude, Nähe Hauptbahnhof Bahnhofstraße 77 02826/ Görlitz		Projektnummer:
Planinhalt: Grundriss DG_links / Flächen NUF		Plannummer: 4
Planungsstand: Bestandsplan		Maßstab: 1:100
Darstellungsart:		Plandatum: 23.11.2022
Bauherr: TREUREAL Property Management GmbH Brandenburger Straße 14 04103/ Leipzig		Architekt: Schmidt Norbert, Ing.- für Bauwesen C.- v.- Ossietzky- Str. 23 02826/ Görlitz
freigegeben:		Datum:

H/B = 297 / 420 (0.12m²)

Allplan 2022