
## ZEICHENERKLÄRUNG (Dargestellt für den Maßstab 1 : 1000)

## ALLGEMEIN Laterne Normaluhr Polizeirufsäule, Unfallmelder Springbrunnen Eisen ahngleis mit Weiche Umformer Arkade, offene Halle, Durchfahrt X Wirtschafts- v. Industriegebäude BAURECHT Zeichen für Bauvorlagen Baugebiete gemäß V.O. v. 23.5.1961 in Verb. Straßenhöhe über N.N.z.B. Die Ausrundungen an den Brechpunkten m. d**. B**auordnung v. 1.4.1939 der Gradiente sind aus dem Löngen-schnitt zu ersehen. Die Höhen dieser Brechpunkte sind in ((Klammern)) gesetz Höhe d. Bürgersteiganschnittes über N.N. Hauptgesimshöhe (kann bei Nachbarbau-werken entfallen, wenn in den Bauzeich-nungen dargestellt). 4. Geplante bauliche Anlagen 1.5. Zu beseitigende bauliche Anlagen Gebäude für Stellplätze 6. Offentliche Grünflächen Für die Darstellung der jeweiligen Grünflächen 1.7. Grenzen des Baugrundstücks 1.8. Begrenzung von Abstandflächen Wenn die Straßenbegrenzungslinie mit der Baulinie bzw. der Baugrenze zusammenfällt, ist die Signatur der Baulinie bzw. der Baugrenze eingetragen. VERSCHIEDENES MASSE UND ZAHLEN DACHFORM graphisch ermitteltes Maß z.B. [10, 20] örtliche Höhe über N.N. z.B. 35, 53 Garage mit Flachdach nicht Asphalt-, Beton- oder A.P. Pflasterdecke Teer-Makadam nicht befestigt Die Straßenhöhen und das Gefällverhältnis wurden dem entnommen. Längenschnitt

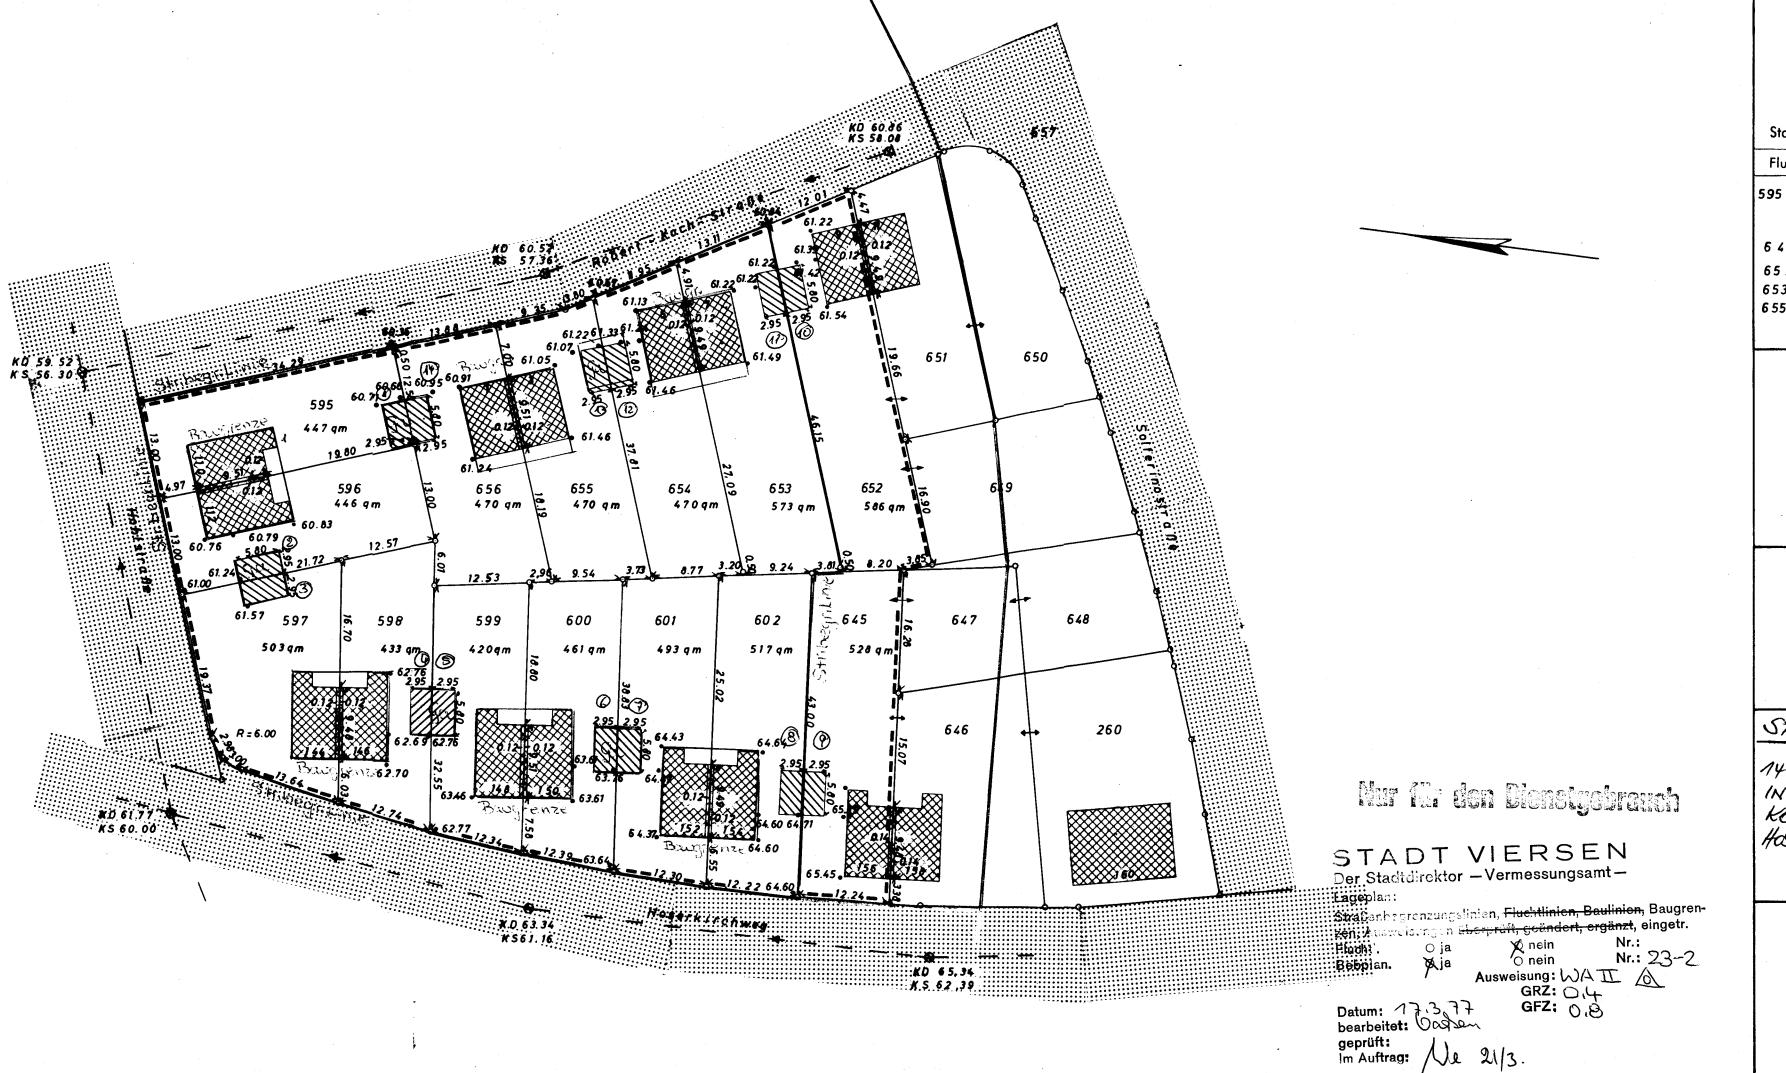

## Lageplan Maßstab 1: 500

Stadt/Gen	neinde: <i>Vi d</i>	ersen	G	emarkung: <i>Viersen</i>	Flur: 102
Flurstück	Fläche ha a qm	L.B.Nr.	Grdb. Bl.	Eigentümer:	
595 – 60 <i>2</i>		30 90	4538	Kaiser's Kaftee	- Geschäft
				Aktiengesellschaf	rt
6 4 5		,,	**		
65 <i>2</i>		5512	6127	11	
653,654		5513	6 <i>12</i> 8	11	
655,656		5514	6130		
		Ang	gaben z	zum Baugrundst	ück
C 10	""			· ·	
				 ng:	
				'9·	
abzutre	etende Straß				
	he:				<u></u>
Größe	des Baugrur	ndstückes	(Katasteran	gabe): 	
			<del></del>	Rauai	ufsichtlich geprüft.
Bauliche Nutz			Nutzung:	Genehi	migt mit Bauschel
				Mr. 53	4 vom 01.06.19 47
$GRZ = \frac{G}{G}$			Frundfläche Frundstücksfläc		Stadt Viersen
CE7 _ (		Seschoßfläche	1	Der Stadtdirektor	
		$GFZ = \frac{G}{G}$	Geschoßfläche Grundstücksfläc	he .	Bauordnungsamt
BMZ = B			aumasse Frundstücksfläc		I. A.
·	·			ne	-2011.
SAMMI	EL - 841	GESU	C#		
Bauvor		04.05		ER BAUHERR:	DER ARCHITEKT:
	7199A1		, , ,	KAFFEE-GESCHAFT K TIENGESELLSCHAFT	AISER'S KAFFEE-GESCHA
	ESEN1,	_	E/		7 ERICH/JA
KOCH S.	TR-HOH	ISTRAN.	SZM	pr 1	AR SHITE
HOSERKI	PC4 WEC	<del>-</del>		**	// C/V/nz
i	,		Ì		KENKAN
Angefe	rtigt: <i>V i e r s</i>	en "	den 23.	2. 1977	
			and the second	Vermessuge	NOLTE PSCHITEK
			Ceca	Varmessung:	Pest. Singenieur
Ö	ffentl.be	st. Ver	m Jng.		207

**DIPL. ING. WERNER NOLTE** 

Öffentlich bestellter Vermessungsingenieur 4060 Viersen 1, Hohe Buschstr. 10, Tel. 1 36 89