


BESTANDSPLAN

Bestehende Praxisräume

Pillenreuther Straße 20
90459 Nürnberg
Projektnr.: 2006010

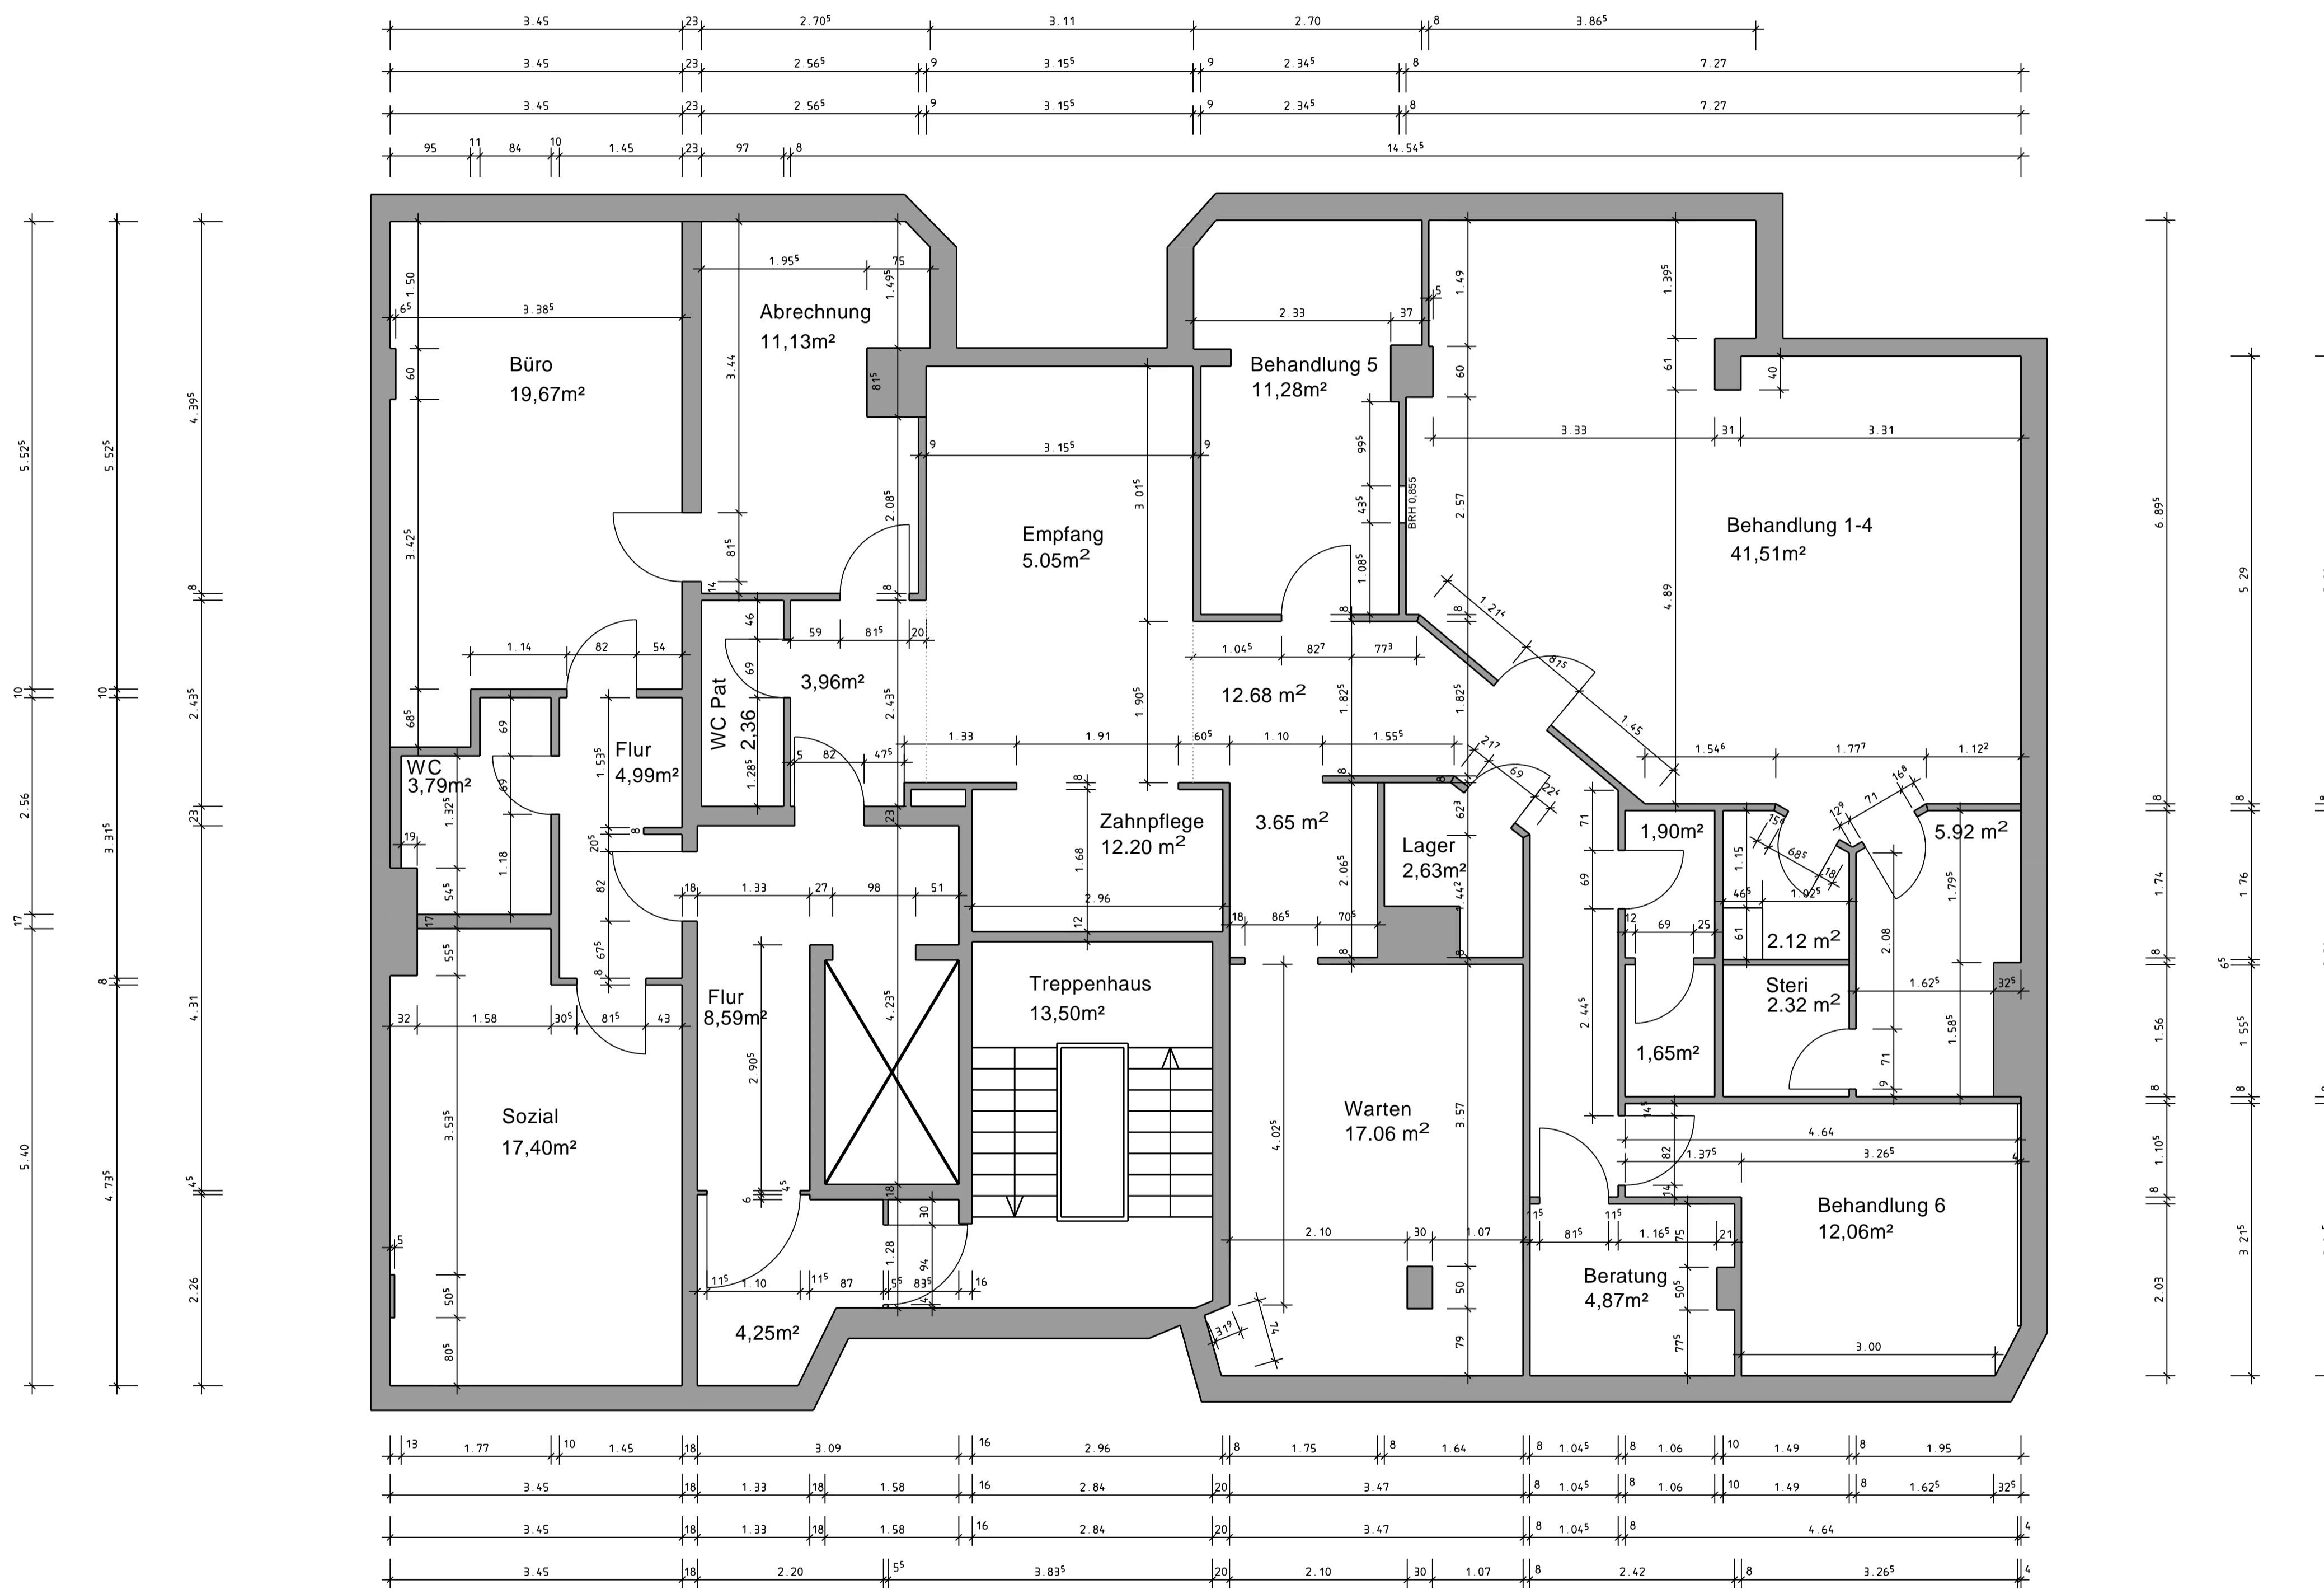

BAUHERR

ISG Immobilienservice GmbH+Co.
Platenstr. 46
90441 Nürnberg

PLANNR.

B-01

PLANINHALT

2. Obergeschoss

DATUM

31.07.2020/ EW

MASSSTAB

1 : 50



Munzinger Ingenieure GmbH
Schillerstraße 20
91413 Neustadt an der Aisch
Telefon: 09161 / 307 999 0
www.munzinger-ingenieure.de