



DR.-KÜLZ-RING

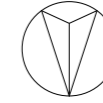

BESTANDSPLAN

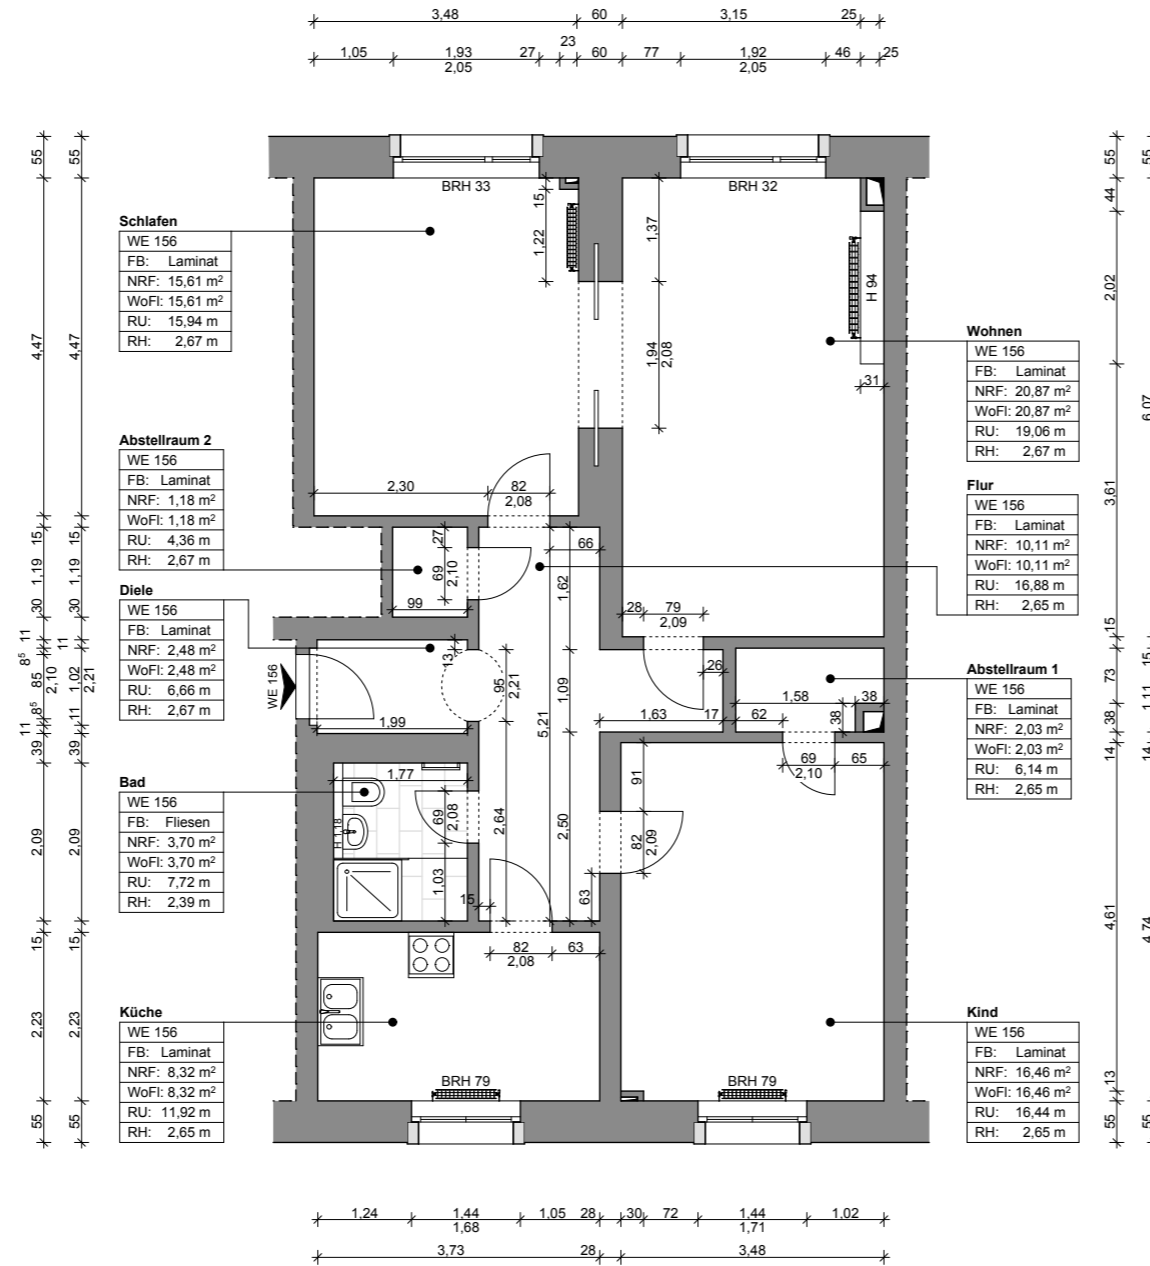

OBJEKTANSCHRIFT
Dr.-Külz-Ring 9
01067 Dresden

DARSTELLUNG
5. Obergeschoss
WE 156
5. OG rechts

Maßstab: 1:100
Planformat: A3
Planstand: 12.10.2018

VERMESSEN VON
elbcontor GmbH
Wallgässchen 4
D - 01097 Dresden

KONTAKT
TEL +49 351 65615282
Fax +49 351 65615283
MAIL info@elbcontor-
grundrisse.com

HINWEIS

Gemessen wurde mit: Leica DISTO S910 Laser, Marktüblichen Zollstock - Längenmessungen wurden beidseitig ausgeführt. Die Messung wurde nicht verformungsangepasst durchgeführt. Abmessungsbezeichnungen der Tragglieder können +- 2,0 cm abweichen. Alle Längenangaben verstehen sich als ca. Längen. Die Messung der Räume erfolgt in ca. 1,00 m Höhe. Dachkonstruktionen, Fassadenziegel, Fassadendetails wurden nur teilweise gemessen insofern möglich. Maßangaben sind nicht als Grundlage für Fertigung von Möbeln und Küchen geeignet.

elbcontor
AUFMAßE - CAD - GRUNDRISSSE

www.elbcontor-grundrisse.com