



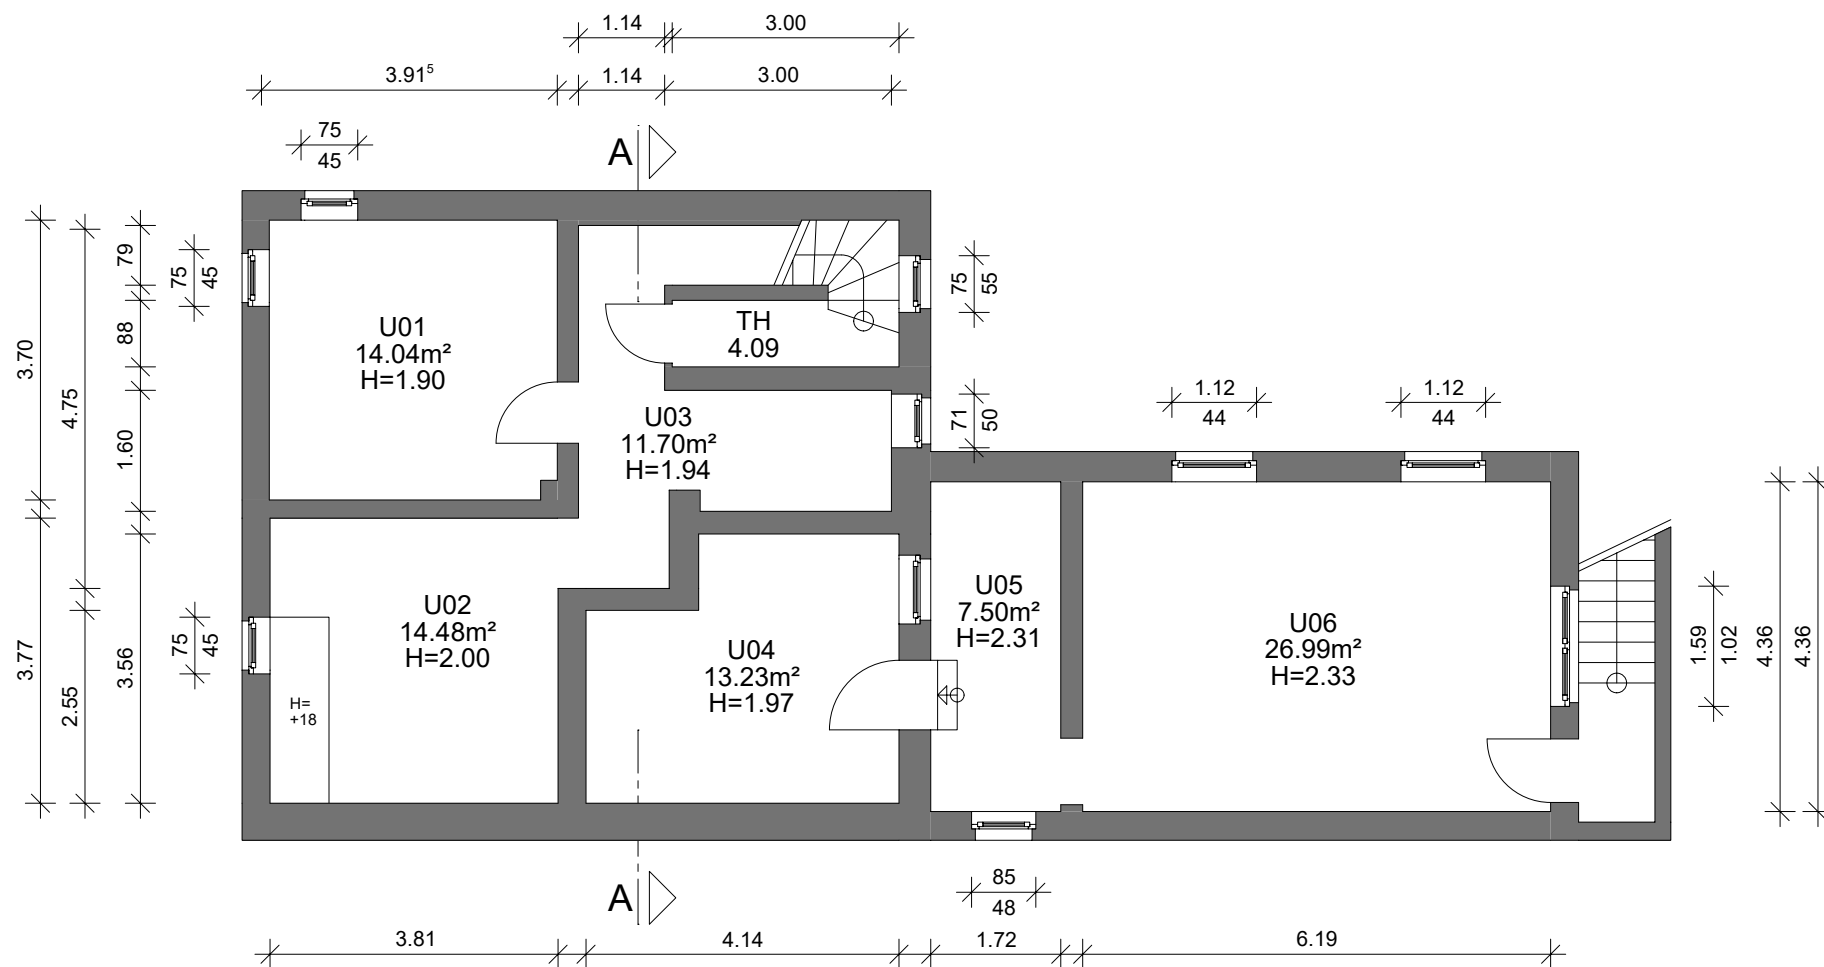

PROJEKT
Ketteler Str. 75
63500 Seligenstadt

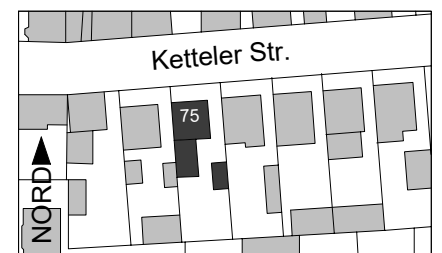

BESTANDSPLAN

PLAN	NR
KG	01



MAßSTAB
1:100 DIN A3
DATUM
02.08.2025

BEARBEITUNG
Dipl.-Ing. Architekt Christof Biedermann
Kaulbachstr. 4 60594 Frankfurt / M
mail info@architektbiedermann.de
tel 069 8300 74 55
www architektbiedermann.de