



1.OG

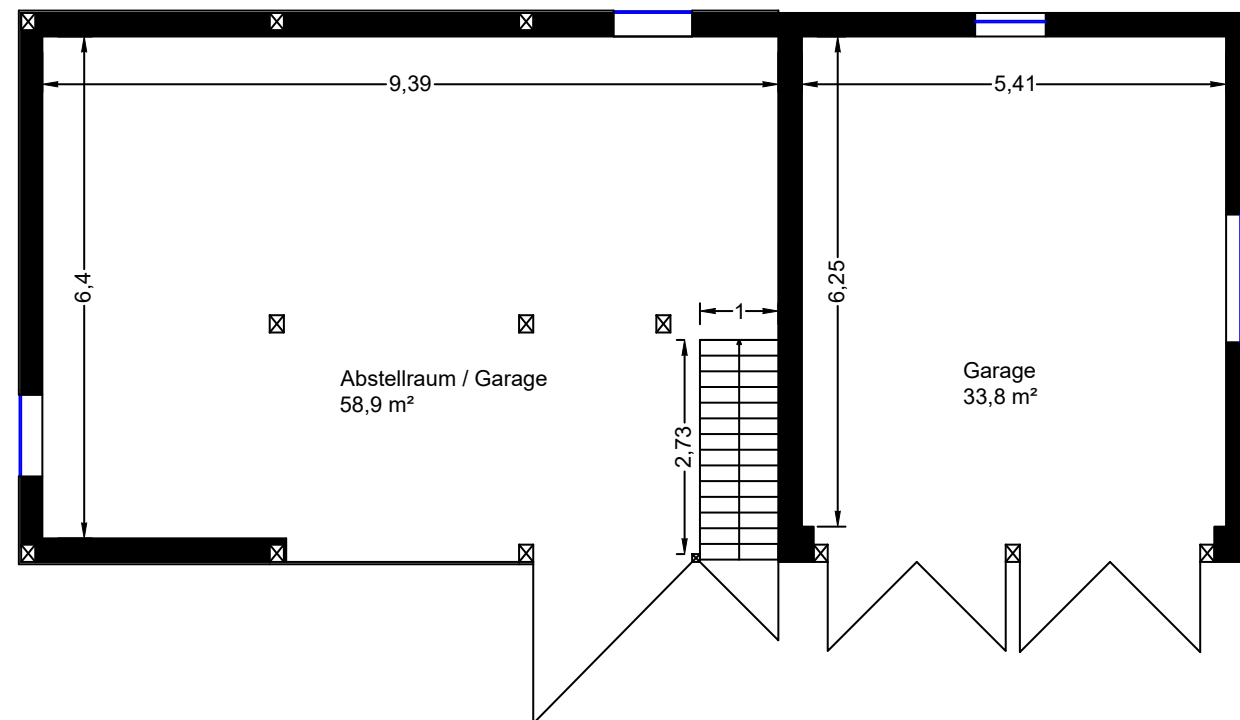

EG

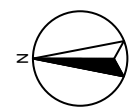

Vorbereitender:	den
Landkreis:	
Gemeinde:	Unterschrift:


Planer:	<b>Planungsbüro BIRKL</b> Ingenieure & Consultants Pflödenauerstraße 14 - 94140 Ering TEL.: 09373-91000 info@planung-birkl.de		Ering, den 05.01.2021
			<i>Josef Bründl</i> Unterschrift:

Projekt:	Vierseithof in Ering		Datum	Name
	Entw.	Jan. 21	Bründl	
	Gez.	Jan. 21	Bründl	
	Auftragsnummer		Anlage	

Planungsphase:	Bestandsplan	Ersatz für:	
		Ersetzt durch:	

Planinhalt:	Bestandsplan Garage EG&1.OG	Maßstab:	1 : 100
-------------	-----------------------------	----------	---------

Archiv:	Hof privat-Garage EG&1.OG
---------	---------------------------

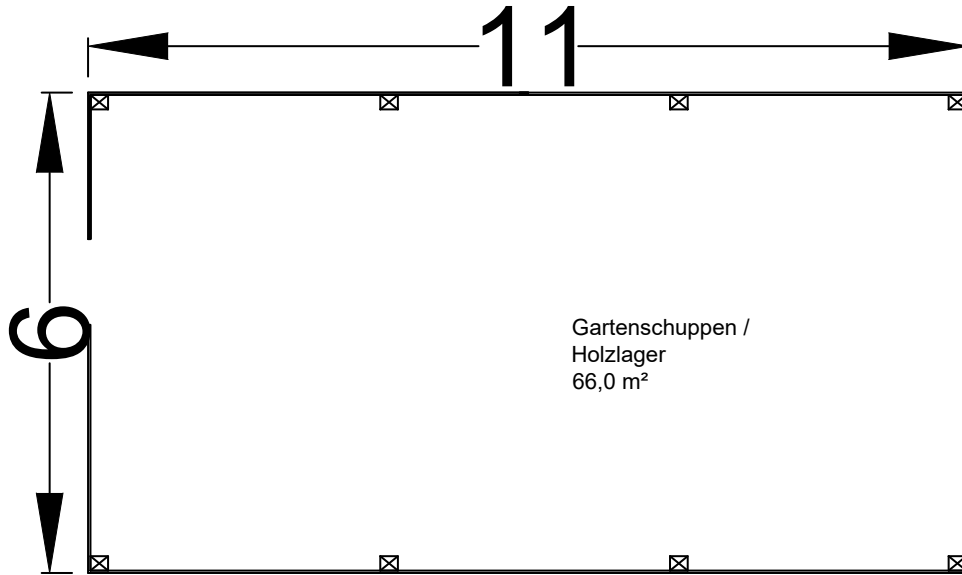

Vorhabensträger:	. den
Landkreis:	Unterschrift:
Gemeinde:	

Planer: <b>Planungsbüro BIRKL</b> Ingenieure & Consultants <small>Pfödenauerstraße 14 · 94140 Ering          TEL.: 08573-91000 info@planung-birkl.de</small>		Ering, den 05.01.2021  <i>Josef Bründl</i> Unterschrift:
--	--	---

Projekt: <b>Vierseithof in Ering</b>	Datum	Name	
	Entw.	Jan. 21	Bründl
	Gsz.	Jan. 21	Bründl
	Auftragsnummer	Anlage	

Planungsphase: <b>Bestandsplan</b>	Ersatz für:
	Ersetzt durch:

Planinhalt: <b>Bestandsplan Holzlager</b>	Maßstab: <b>1 : 100</b>
---	-------------------------

Archiv: <b>Hof privat-Holzlager</b>
-------------------------------------