


③ Wohnungsnummer für die Bauabgeschlossenheitserklärung des Wohneigentums

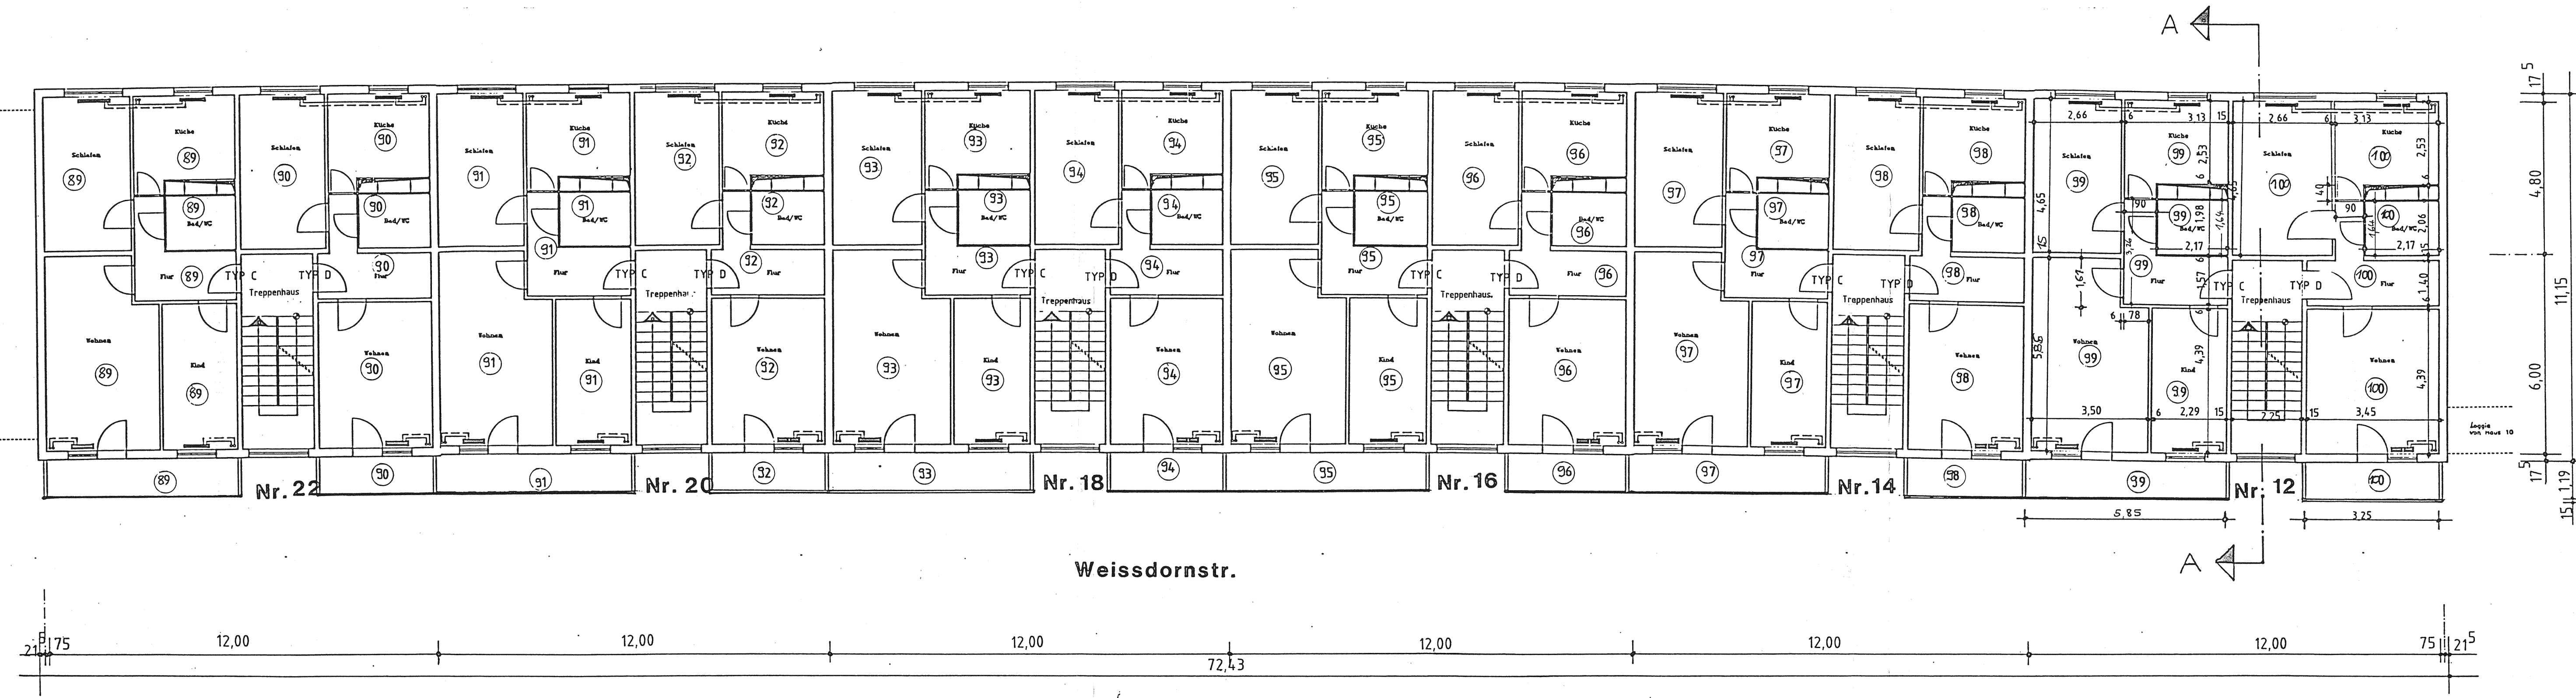

Aufteilungsplan für Wohneigentum

Grundriss 4.Obergeschoss

Bauvorhaben : Wohnungsprivatisierung
04209 Leipzig, Weissdornstr.12-22

Antragsteller : Wohnungsgenossenschaft UNITAS eG
04277 Leipzig, Arno-Nitzsche-Str.43-45

Abgeschlossenheitsbescheinigung	
Reg.-Nr.: 0023/96	Unterschrift: <i>West</i>
Datum: 16.04.96	Unterschrift: <i>West</i>
Bauordnungsamt Abt. 78	

WG UNITAS eG		Maßstab 1:100	
78		Wohnungsprivatisierung	
Bearb. 5.2.96		Datum	
Gepr. <i>West</i>		Name	
Norm		Name	
Zust		Datum	
Änderung		Name	
Bestandszeichnungen		Blatt 6	