


MARIENSTRASSE 17
2.OBERGESCHOSS



MARIENSTRASSE 17
DACHGESCHOSS

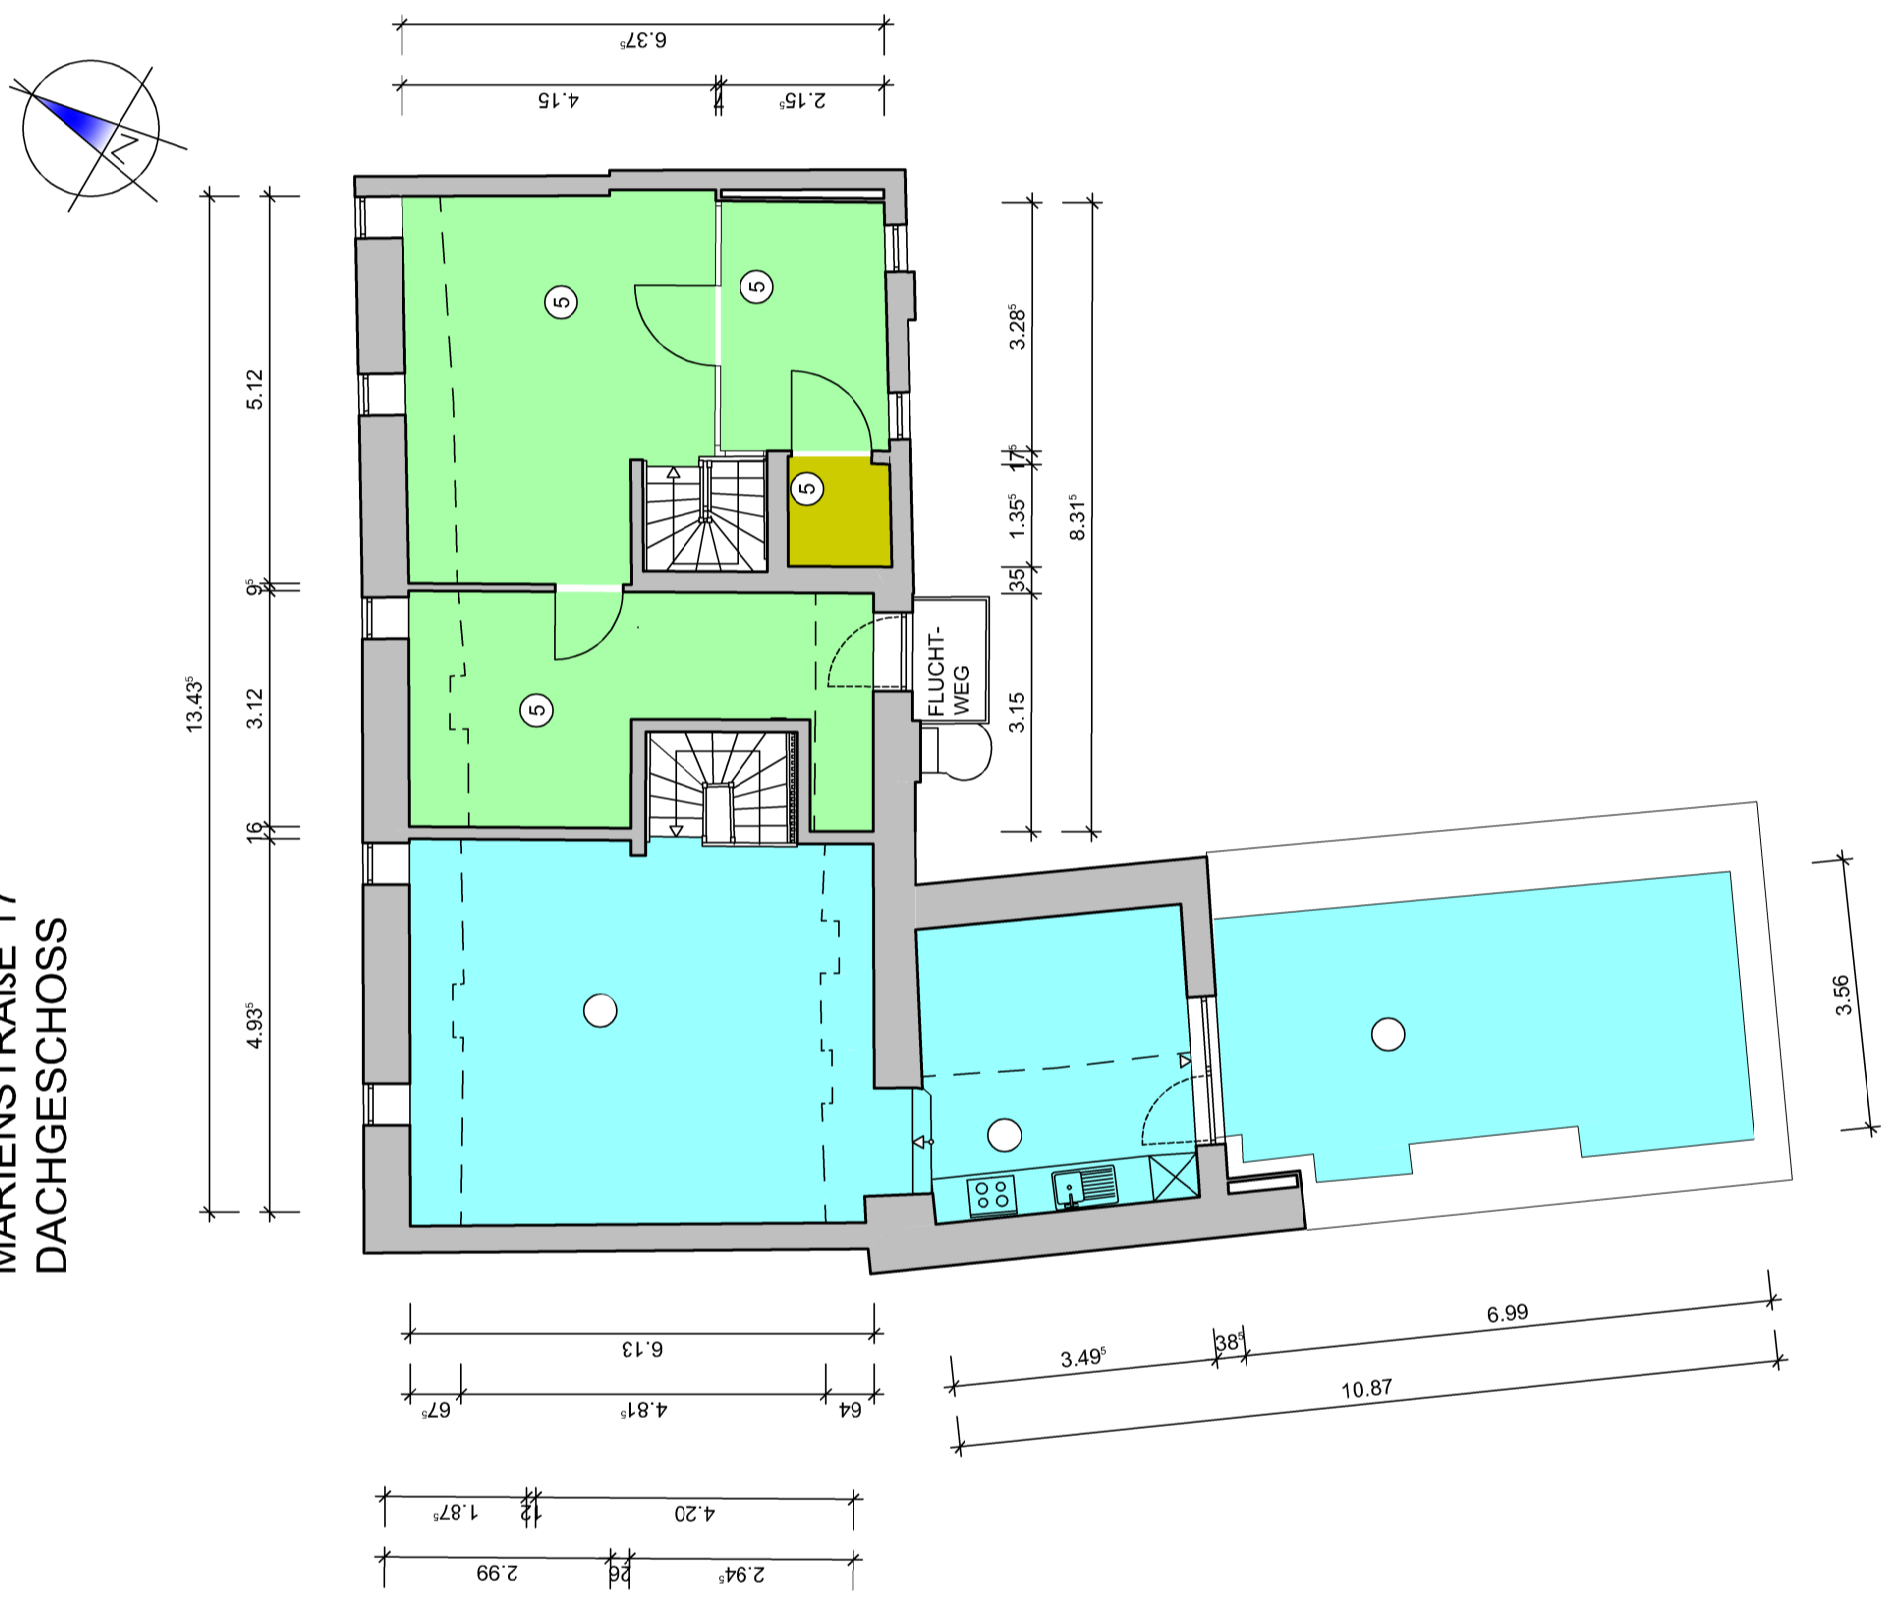

WOHNUNG 5

Allgemein		Fläche & Umfang	
Nummer	Name	Anrechenbarkeit	Fläche Netto
001	KÜCHE	100 %	18.07 m²
002	ZIMMER	100 %	8.38 m²
003	BAD	100 %	5.43 m²
004	ZIMMER	100 %	3.08 m²
004	ZIMMER	100 %	16.30 m²
005	TERRASSE	50 %	3.62 m²
006	ABSTELLRAUM	100 %	1.95 m²
007	ZIMMER	100 %	11.18 m²
007	ZIMMER	50 %	2.19 m²
007	ZIMMER	50 %	1.21 m²
			71.39 m²

LEISTUNG: **BESTANDSPLAN**
WOHNFLÄCHENBERECHNUNG NACH WoFIV

GRUNDRISS
2.OBER+DACHGESCHOSS

BEARBEITER: MAßSTAB: 1 : 100 DATUM: GEPRÜFT:

BLATT-NR.: