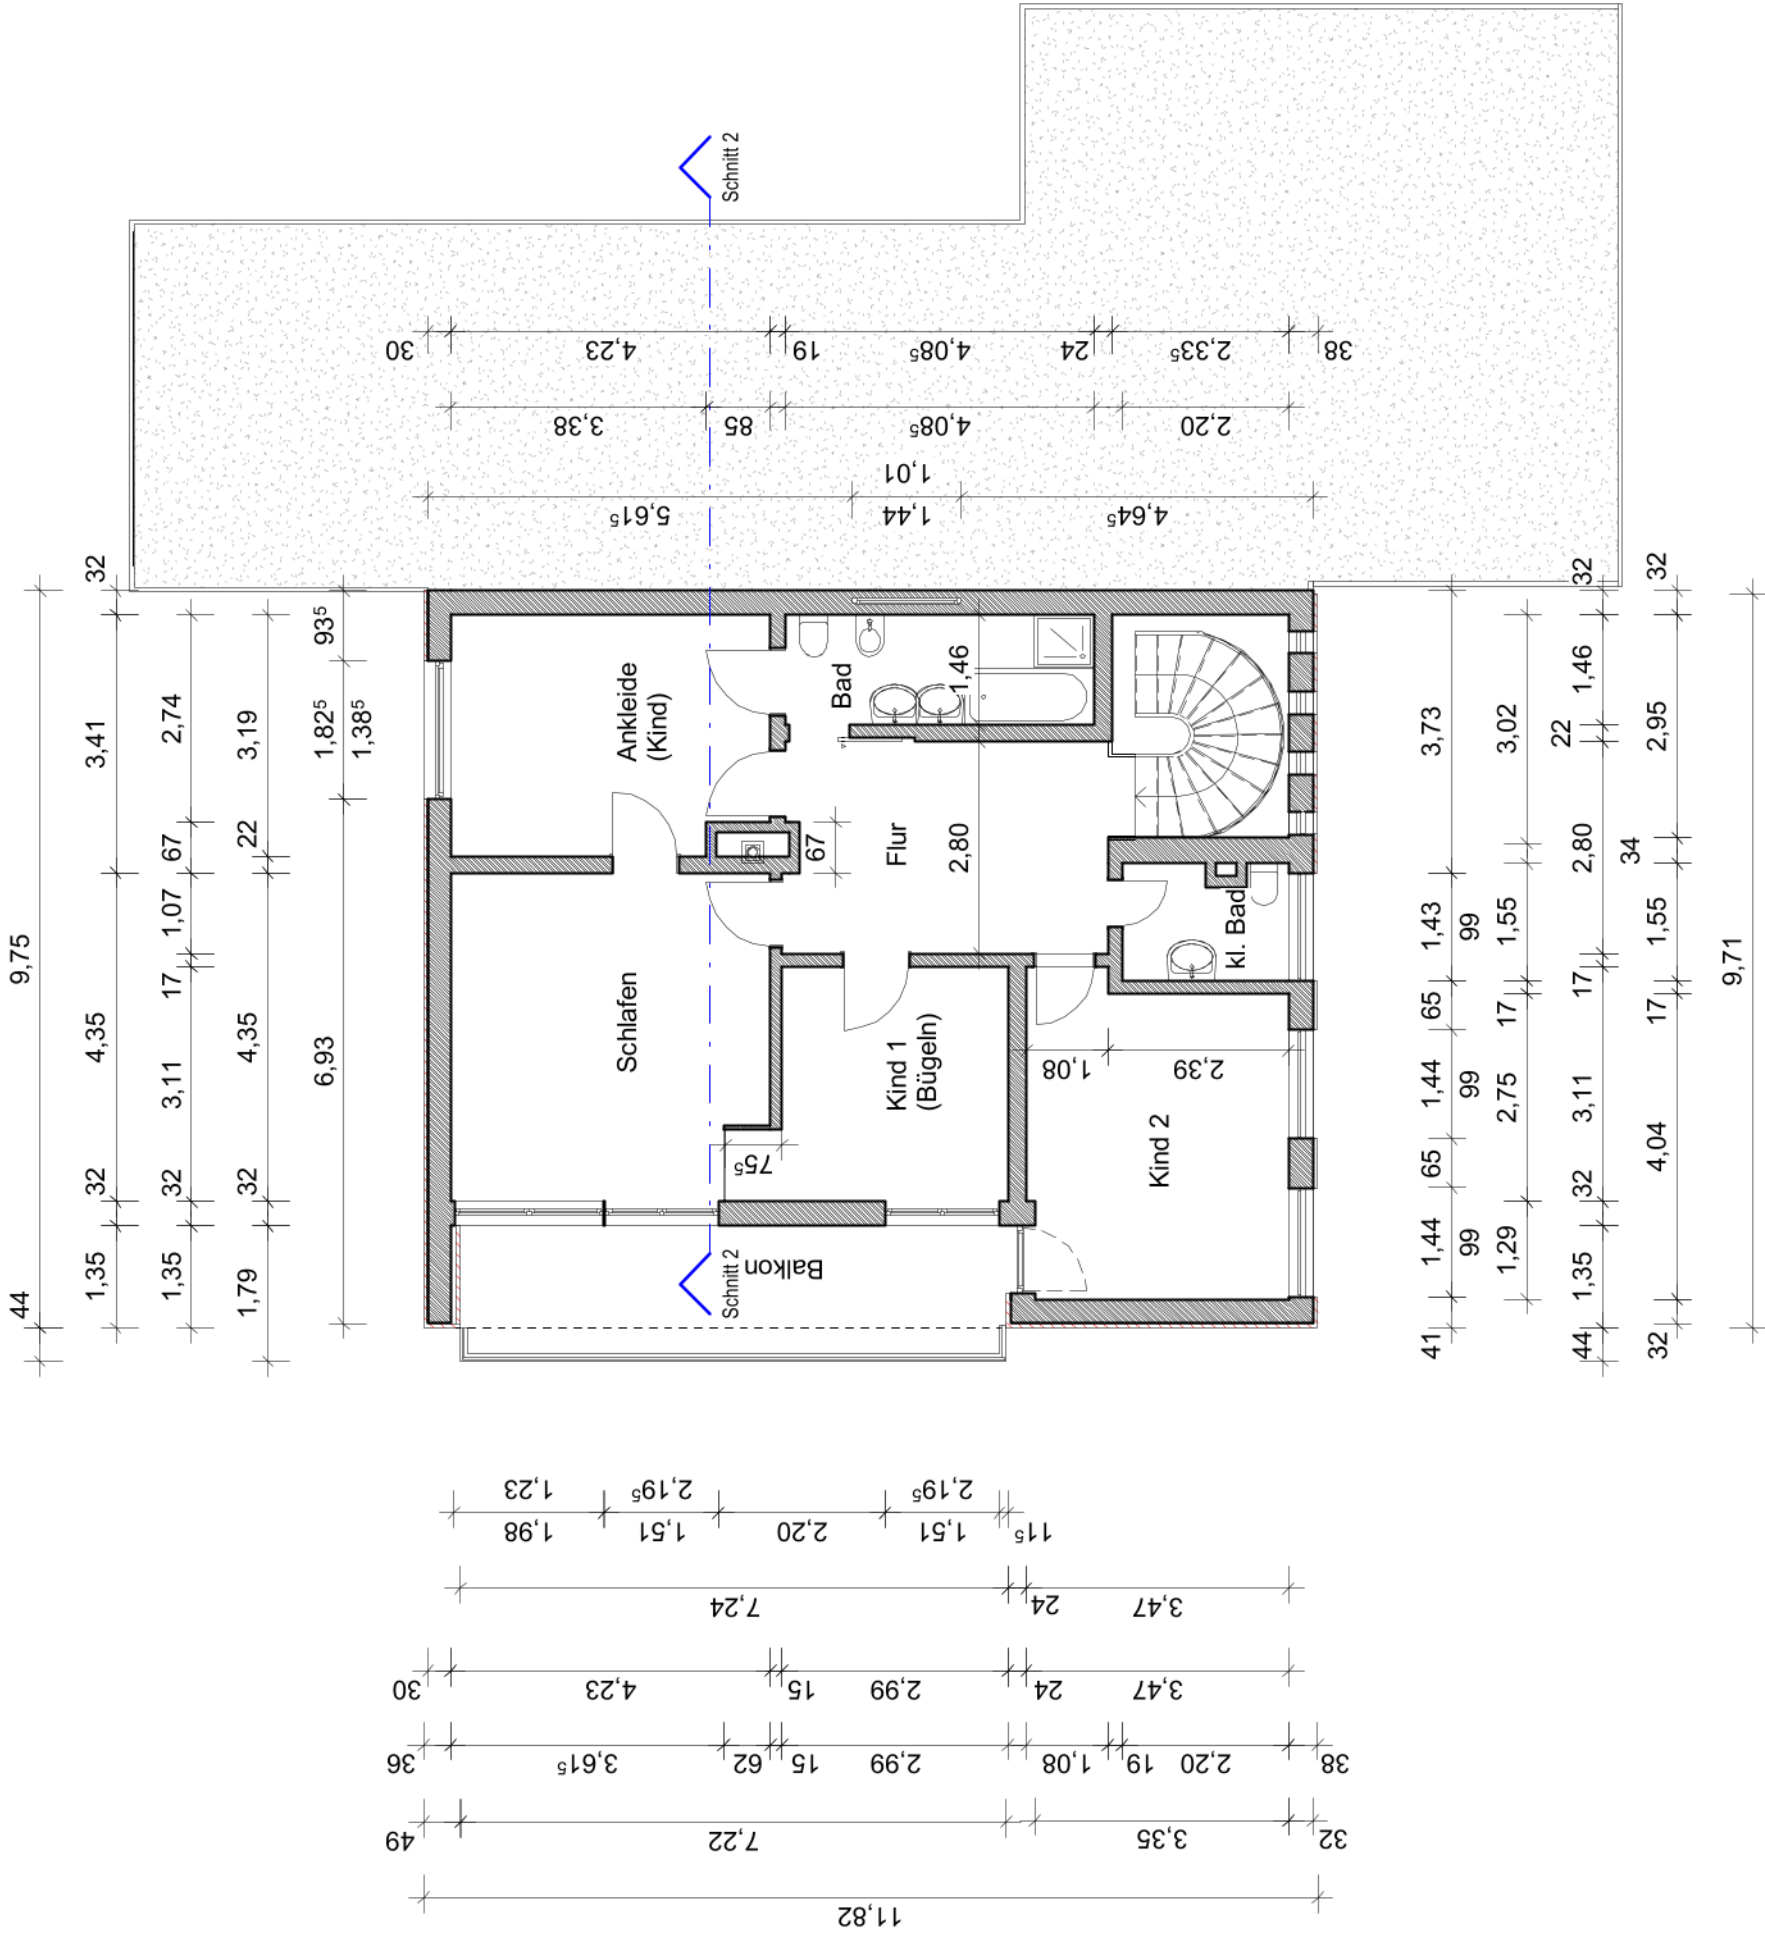


Wohnhaus mit Büro

Bestandszeichnung

34414 Warburg,

Gemarkung: Warburg

Flur 3 Flurstück 434

Obergeschoss

M 1 : 100

AK

Architekt
Dipl.-Ing.
August Kablowski
Siedlung 1
34474 Diemelstadt-Wethen
Telefon 05694 230

Kablowski

Projektnummer
Plannummer

1616
G_65_A3

Diemelstadt-Wethen
Datum 18.07.2024