


1.50
 1.42
 24
 3.95
 7.45
 24
 3.50
 1.00
 1.50
 24
 17.61
 175
 24
 7.45
 24
 1.50
 1.42
 24
 8

8
 70
 III
 100
 50
 22
 7
 70

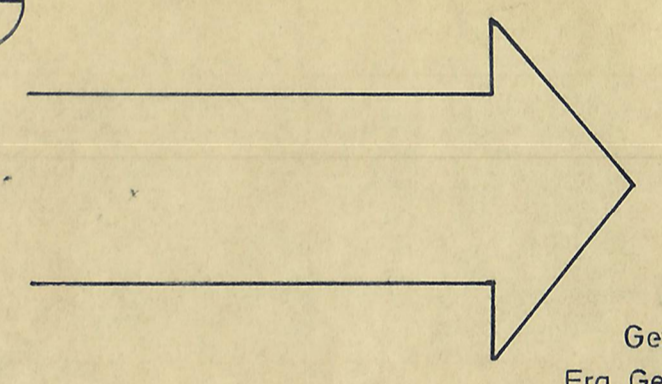

Gez März 76
 Erg. Geä. Mai 76

APARTMENTHAUS
FREIBURG
SUNDGAUALLEE 376

3. O. G. (1:50)
BESTANDSPLAN
 HEIZUNG, LÜFTUNG, SANITÄR

Gez.: BIRNBAUM 27.II.76
 9.II.77

BADISCHE ZEMENTBAU K.G.
 AUERSTR. 2 78 FREIBURG