


2.Obergeschoss Betriebsleiterwohnung
Raumhöhe ca. 2,75m

2.Obergeschoss - Raumhöhe ca. 2,86m

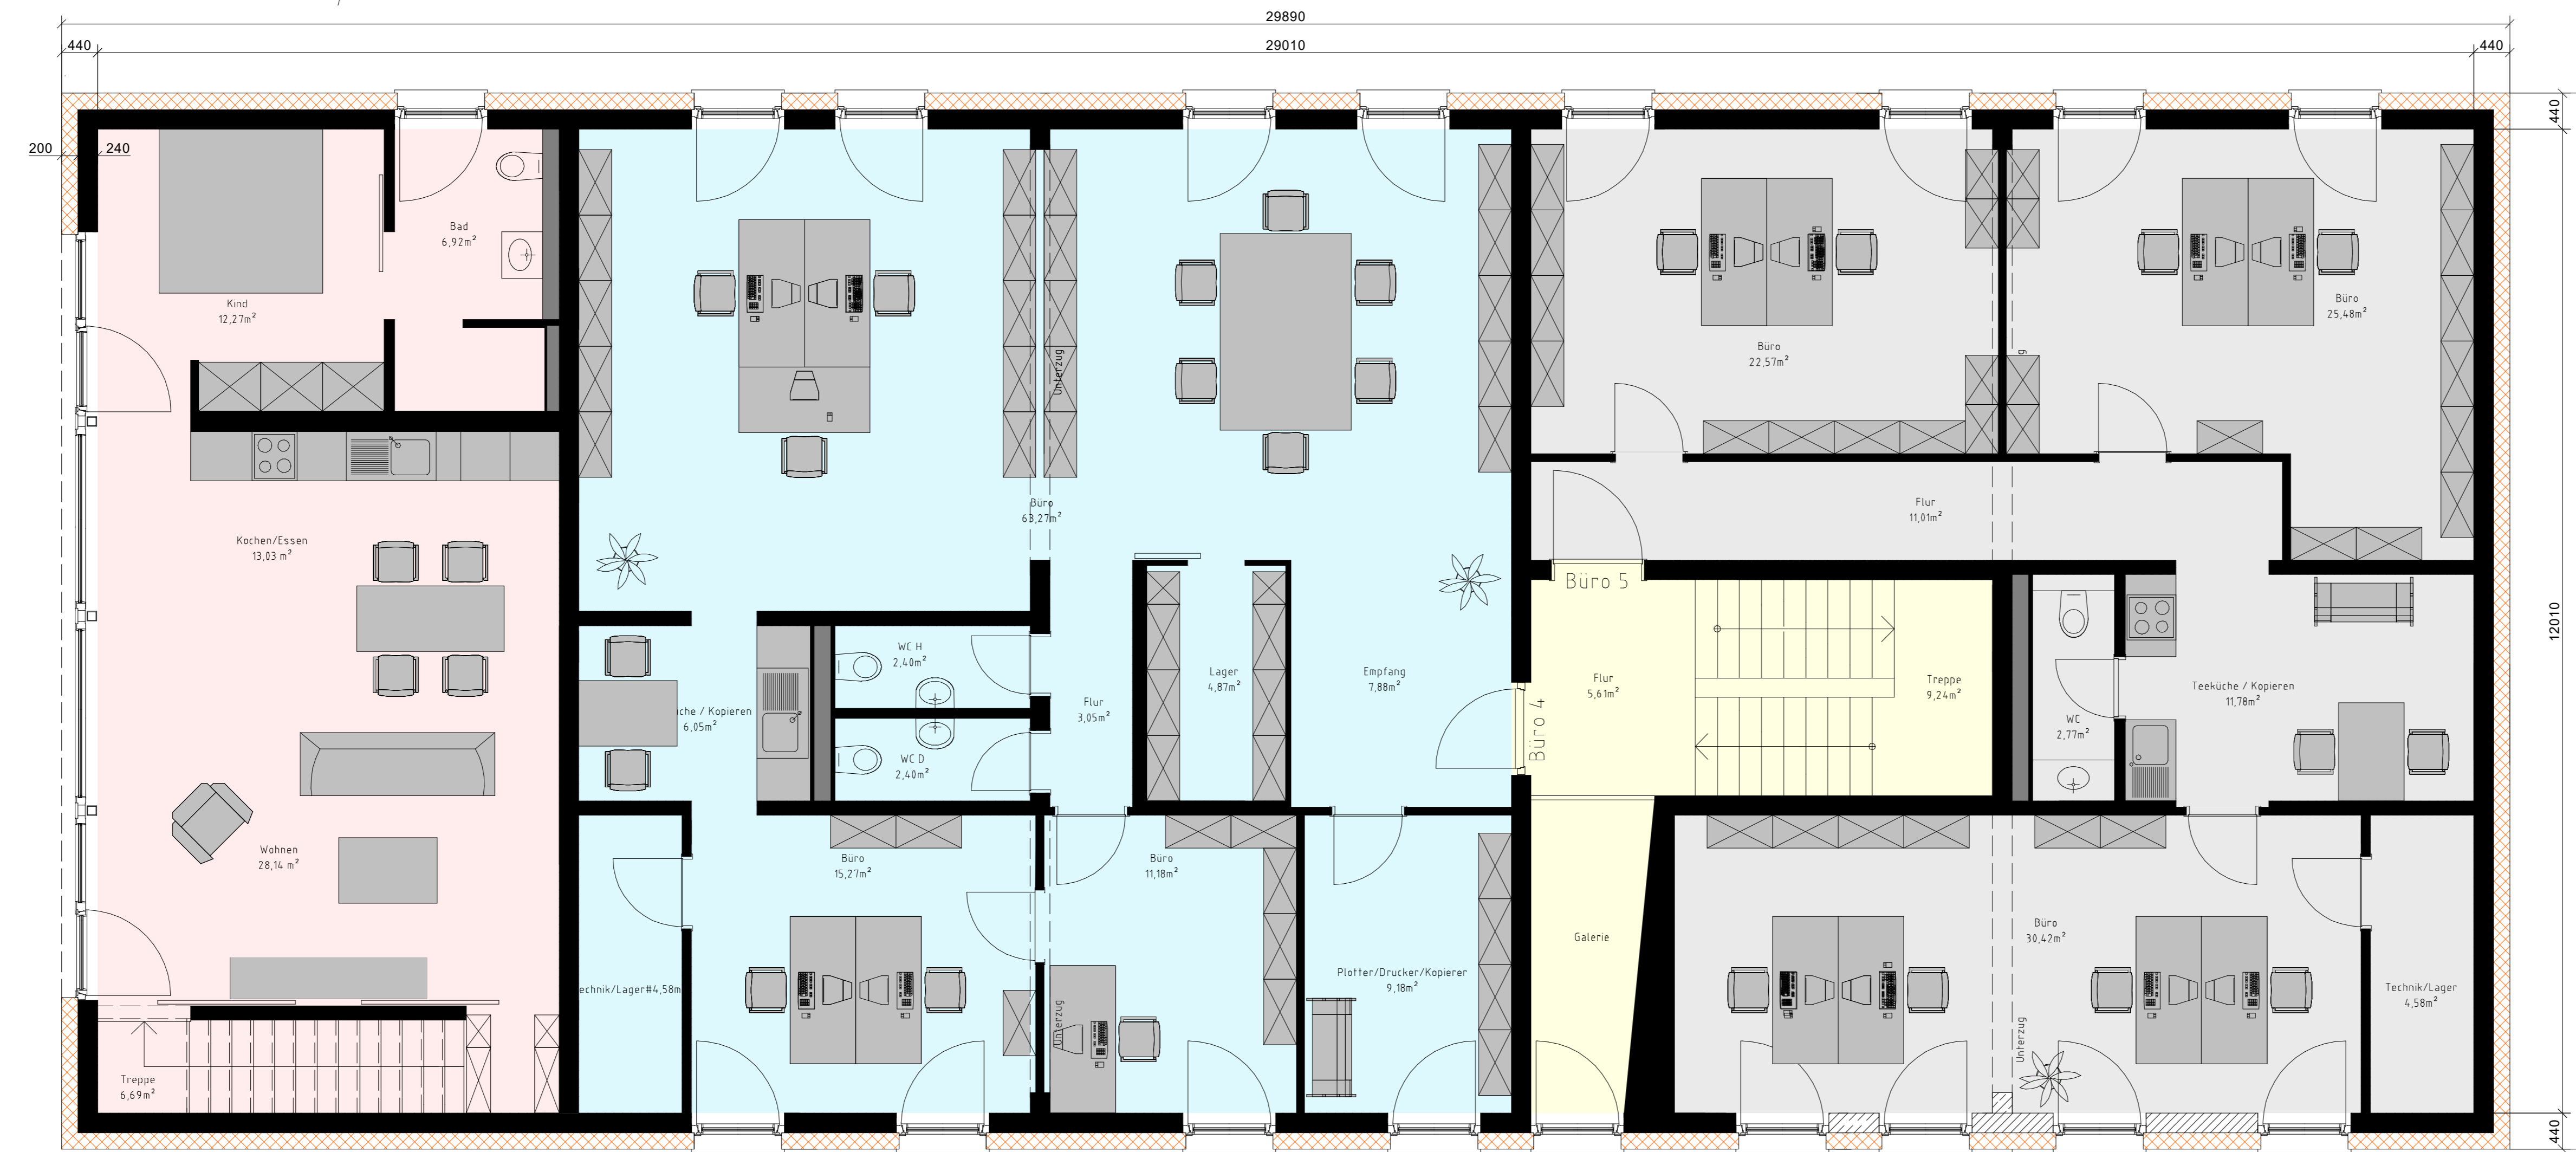

2.Obergeschoss

2.Obergeschoss Flächen

Betriebsleiterwohnung:	
Wohnen	28,14 m ²
Küche/Essen	13,03 m ²
Kind	12,27 m ²
Bad	6,92 m ²
Treppe	6,69 m ²
Gesamt	67,05 m²

Büro 4:	
Empfang	7,88 m ²
Lager	4,87 m ²
Büro	63,27 m ²
Teeküche	6,05 m ²
Technik	4,58 m ²
Büro	15,27 m ²
Büro	11,18 m ²
Drucker/Kopierer	9,18 m ²
Flur	4,23 m ²
WC H	2,40 m ²
WC D	2,40 m ²
Gesamt	131,31 m²

Allgemeinflächen:	
Flur	5,61 m ²
Treppe	9,24 m ²
Gesamt	14,85 m²


Büro 5:	
Büro	22,57 m ²
Büro	25,48 m ²
Flur	11,01 m ²
WC	2,77 m ²
Teeküche	11,78 m ²
Büro	30,42 m ²
Technik	4,58 m ²
Gesamt	108,61 m²

Zusammenfassung:	
Betriebsleiter	67,05 m ²
Büro 4	131,31 m ²
Allgemein	14,85 m ²
Büro 5	108,61 m ²
Gesamt	321,82 m²


Wärmedämmverbundsystem



Energieausweis Bereich Wohngebäude

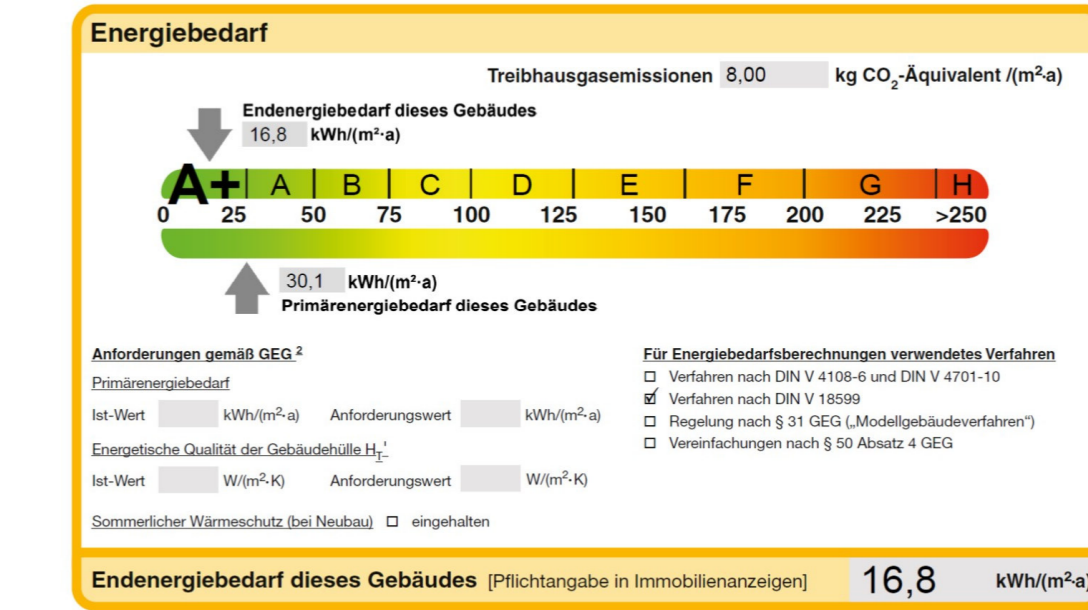

Energieausweis Bereich Nichtwohngebäude

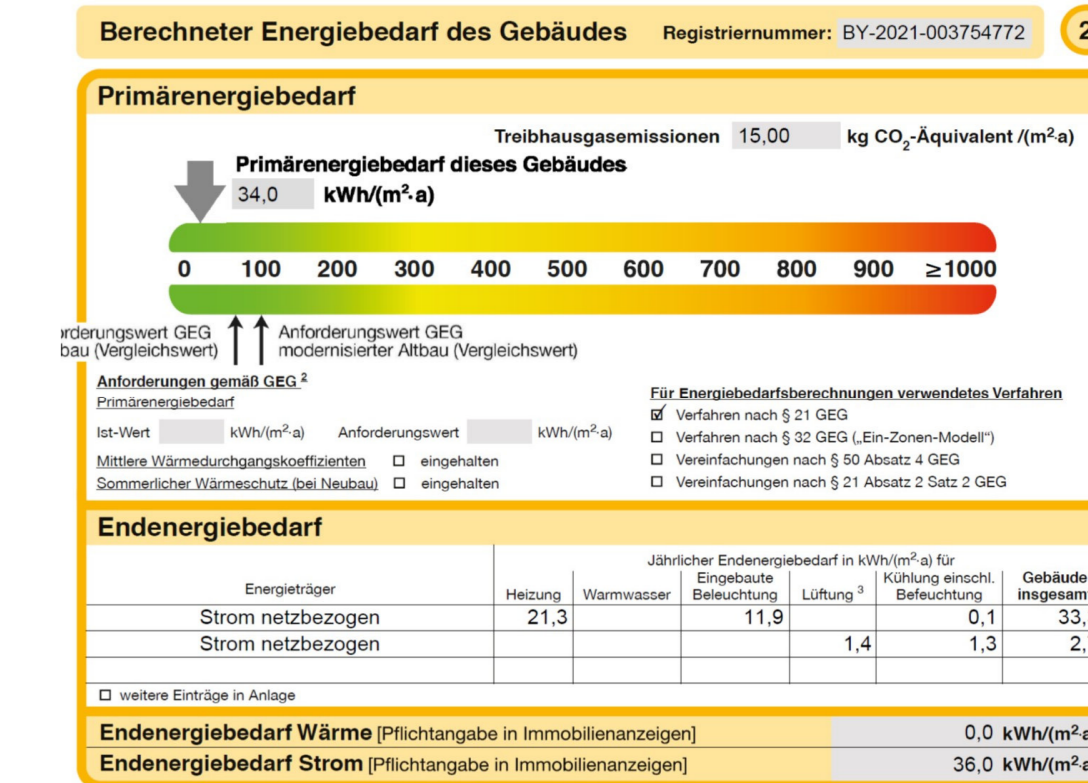

Bürogebäude mit Betriebsleiterwohnung
im Passivhaus Premium Standard mit
40,5 kWp Photovoltaikanlage und Ladesäule

Projekt:
Bavariaring 14
87600 Kaufbeuren

Planart:
Bestandsplan
2.Obergeschoss

Plannummer:
3011_BP_A_2.OG

Makro:
1/50 - 841/1189 - A0

Diese Zeichnung darf ohne unsere Genehmigung weder kopiert noch Dritten zugänglich gemacht werden. Alle gesetzlichen Urheberrechte sind uns vorbehalten.