


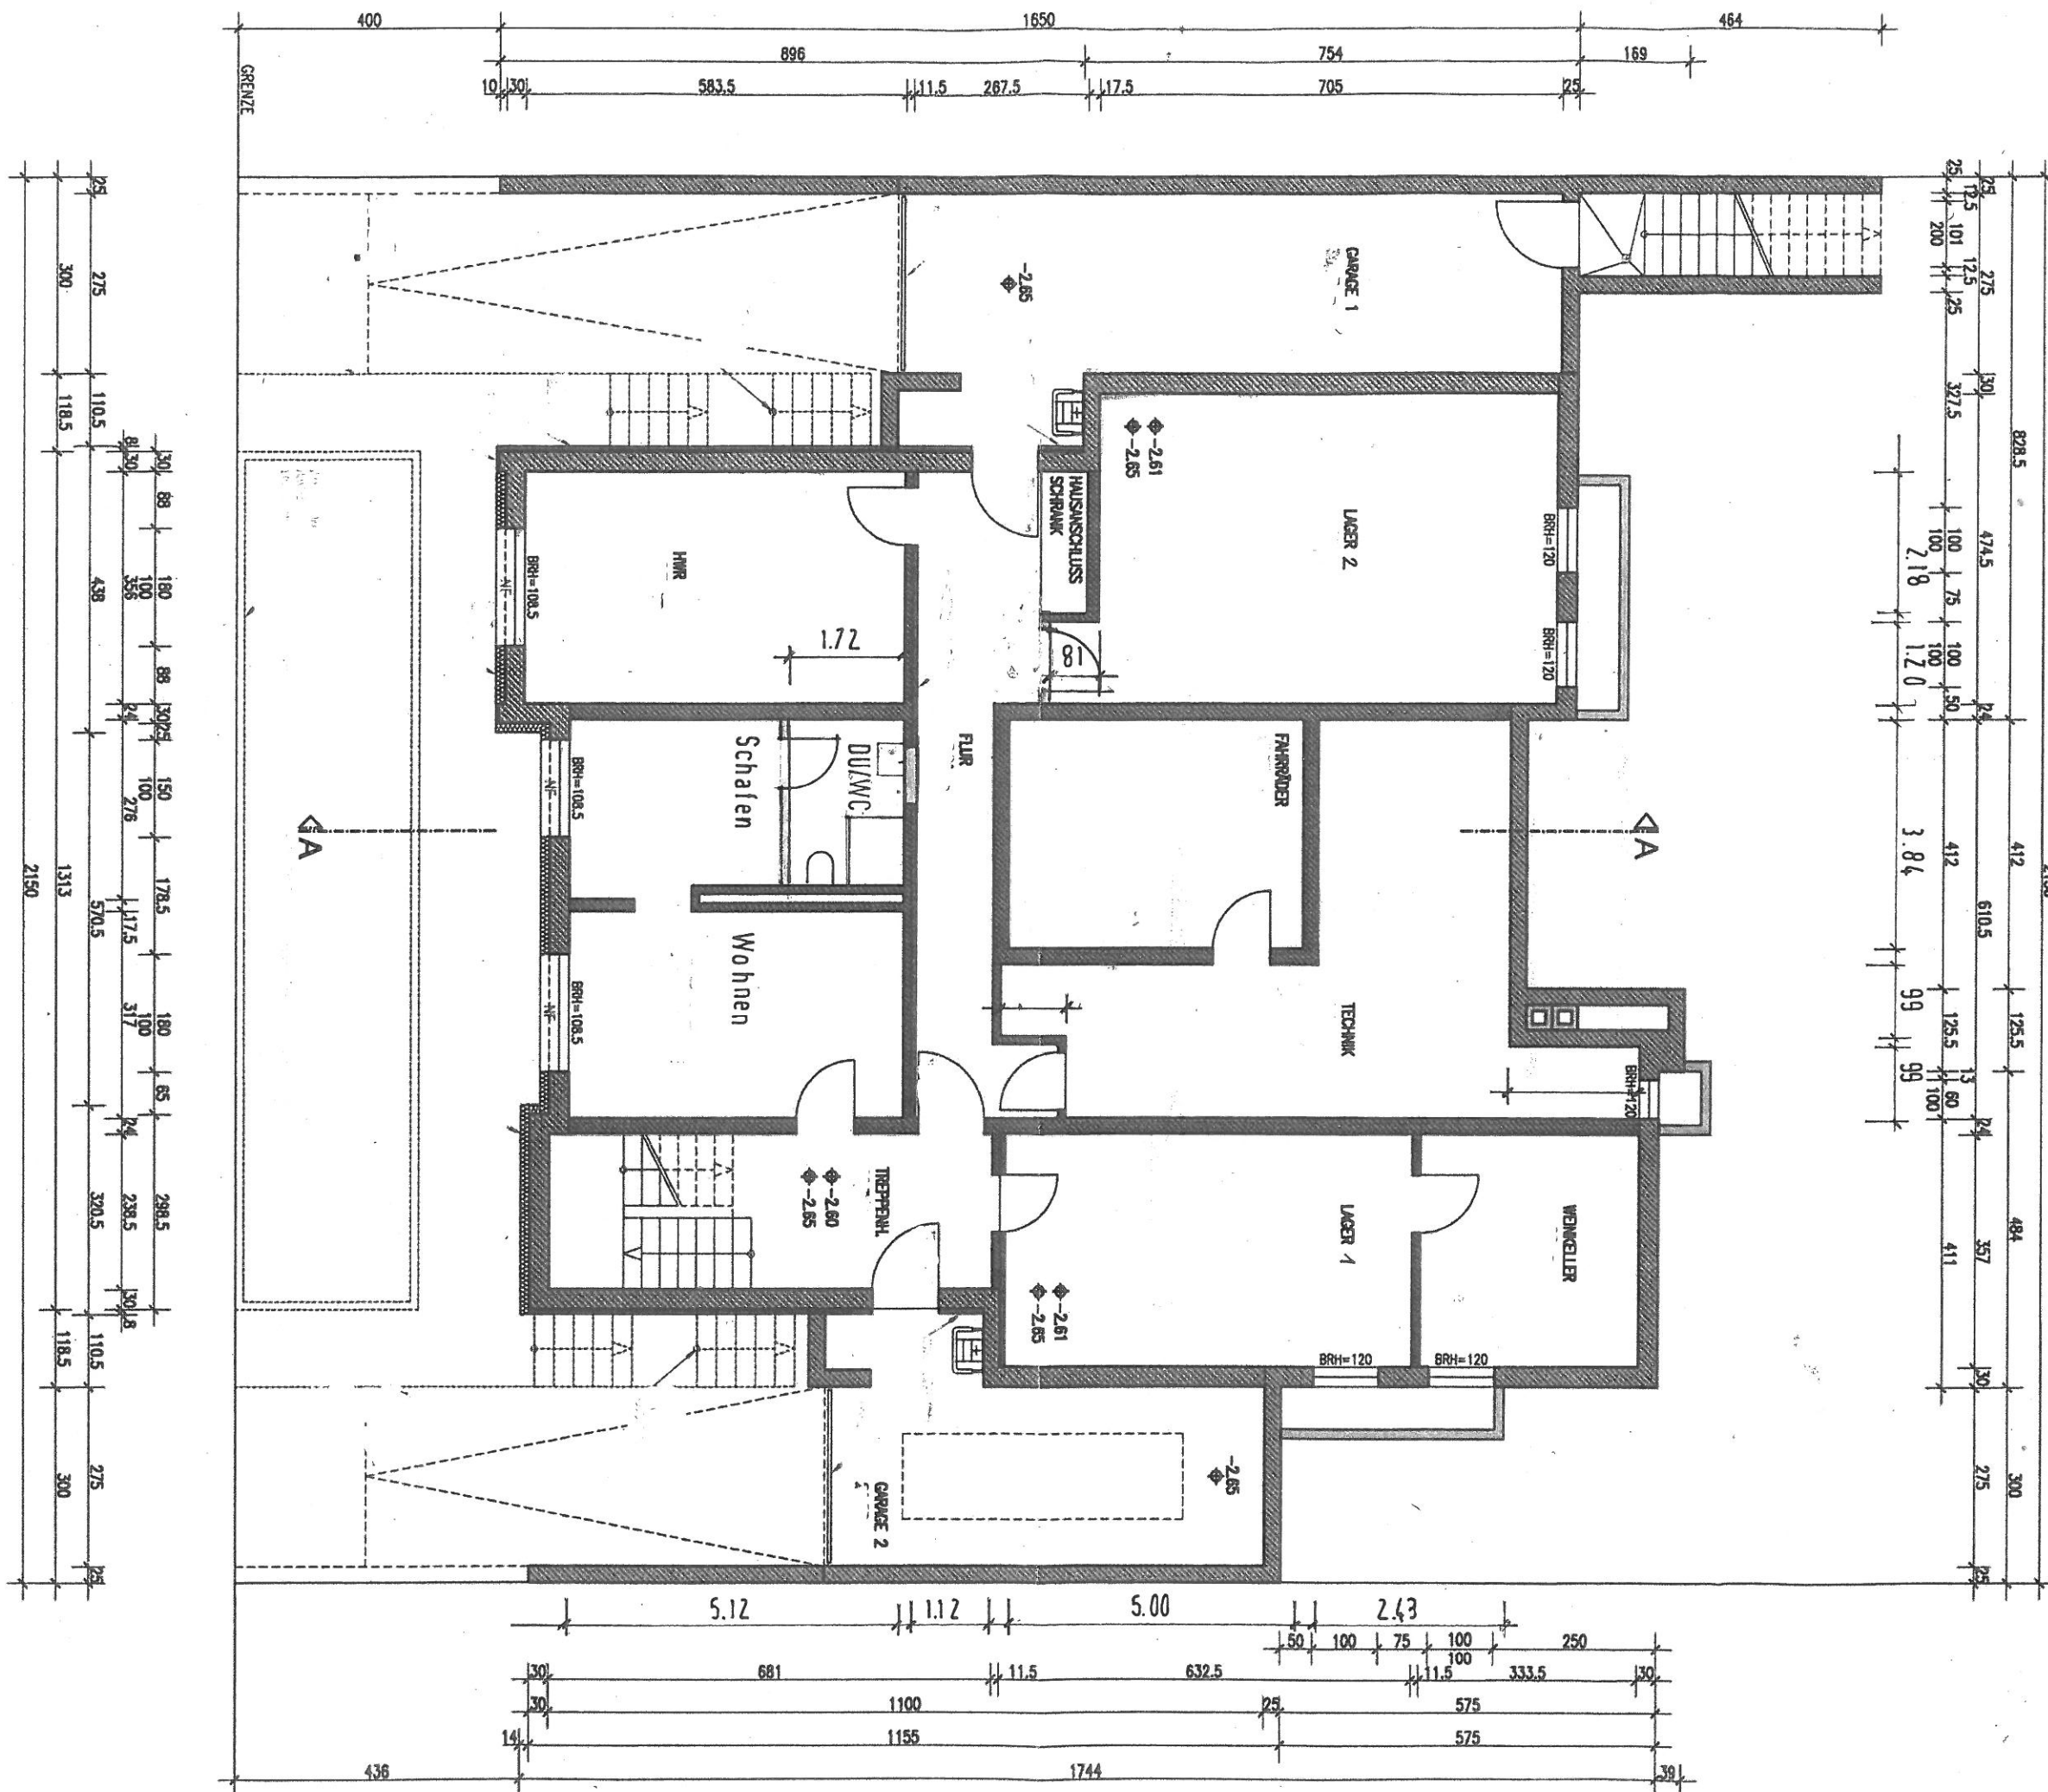

**Bestandsplan:**  
Wohnhaus  
Schwarzwaldring 57 A  
76275 Ettlingen  
-Schöllbronn


**Planverfasser:**  
jopp-plan  
Büro für Architektur  
Karlheinz Jopp  
Leopoldstraße 3  
76344 Eggenstein -  
Leopoldshafen  
fon 07247 / 954 79 53  
mobil 0178 - 333 20 99  
eMail [jopp-plan@t-online.de](mailto:jopp-plan@t-online.de)

**Datum:**  
07.03.2025

**Maßstab:**  
1:100

**Plan Nr.: 1**  
Untergeschoss

25.1065

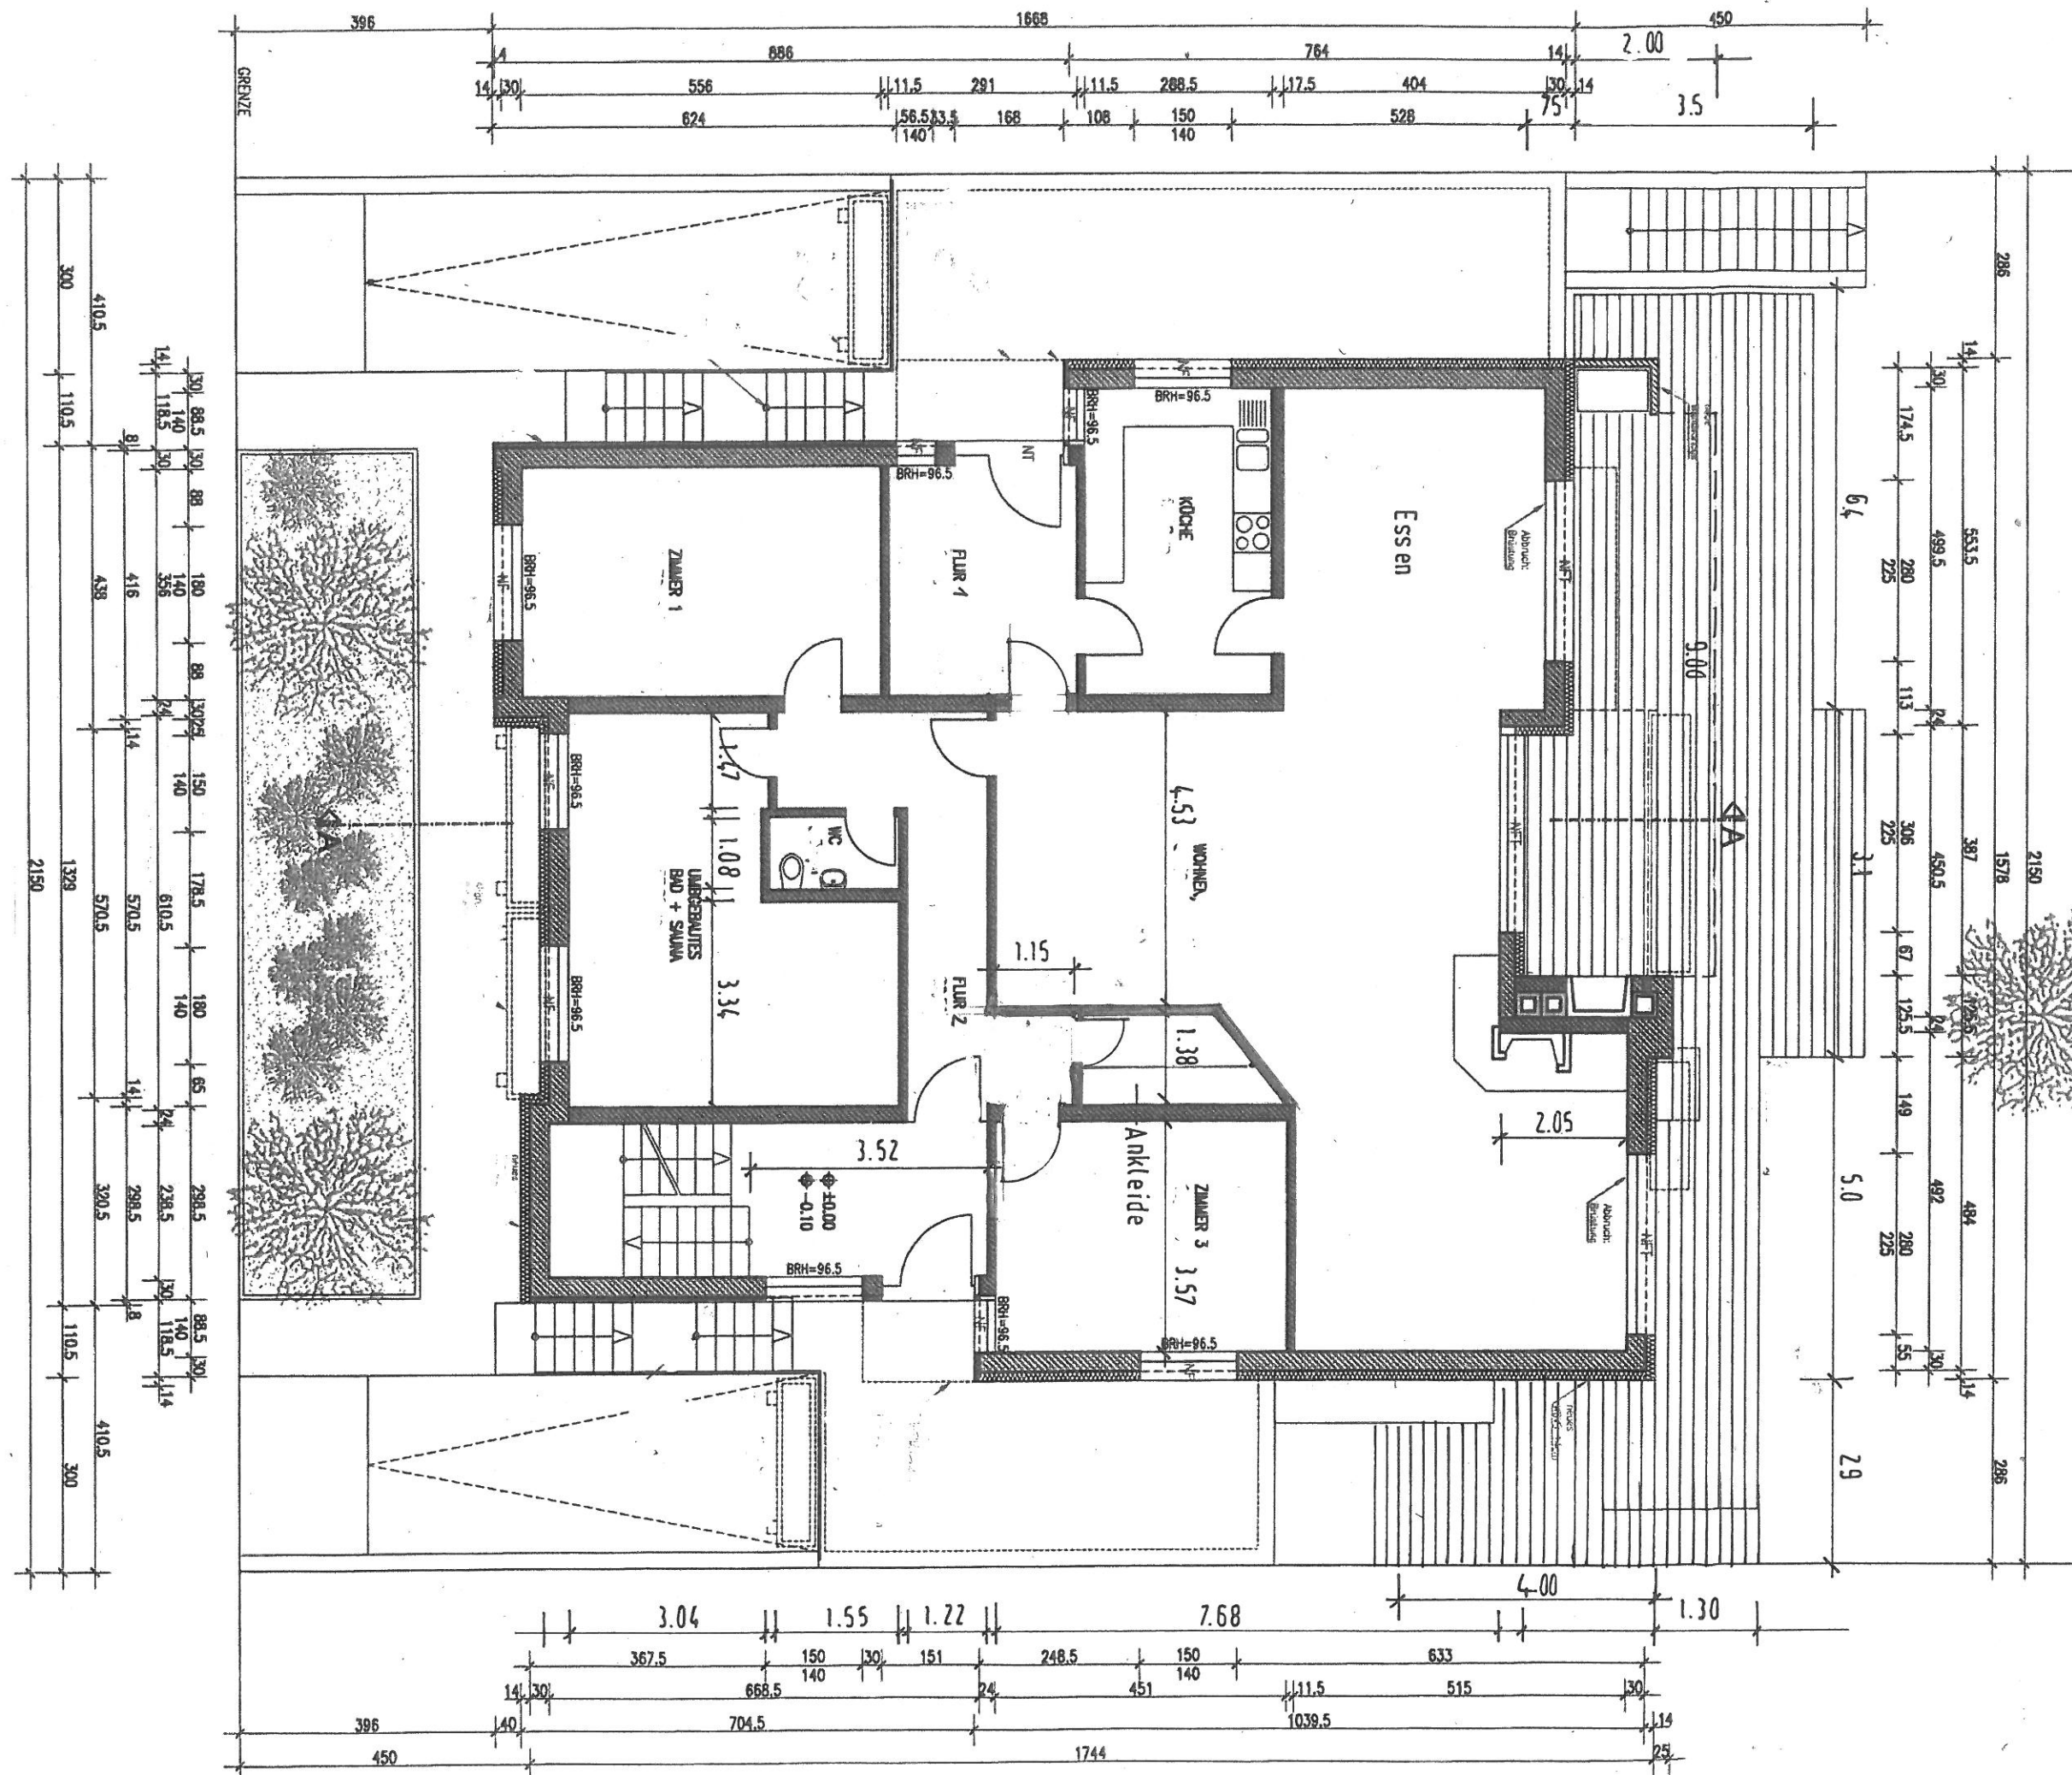

**Bestandsplan:**  
 Wohnhaus  
 Schwarzwaldring 57 A  
 76275 Ettlingen  
 -Schöllbronn




**Planverfasser:**  
 jopp-plan  
 Büro für Architektur  
 Karlheinz Jopp  
 Leopoldstraße 3  
 76344 Eggenstein -  
 Leopoldshafen  
 fon 07247 / 954 79 53  
 mobil 0178 - 333 20 99  
 eMail [jopp-plan@t-online.de](mailto:jopp-plan@t-online.de)

**Datum:**  
 07.03.2025

**Maßstab:**  
 1:100

**Plan Nr.: 2**  
 Erdgeschoss

25.1065

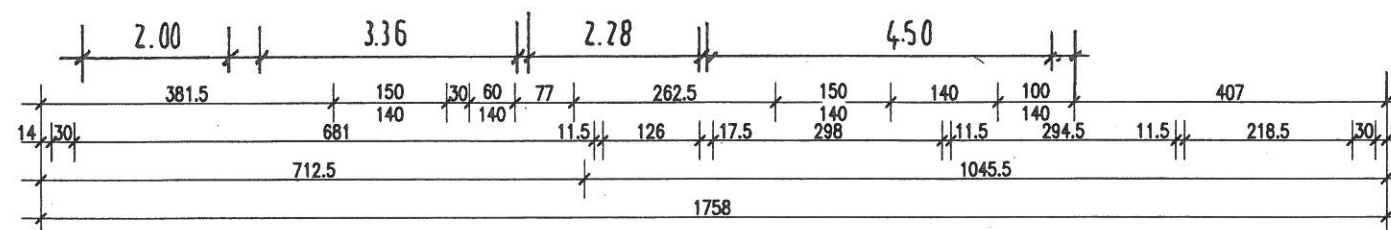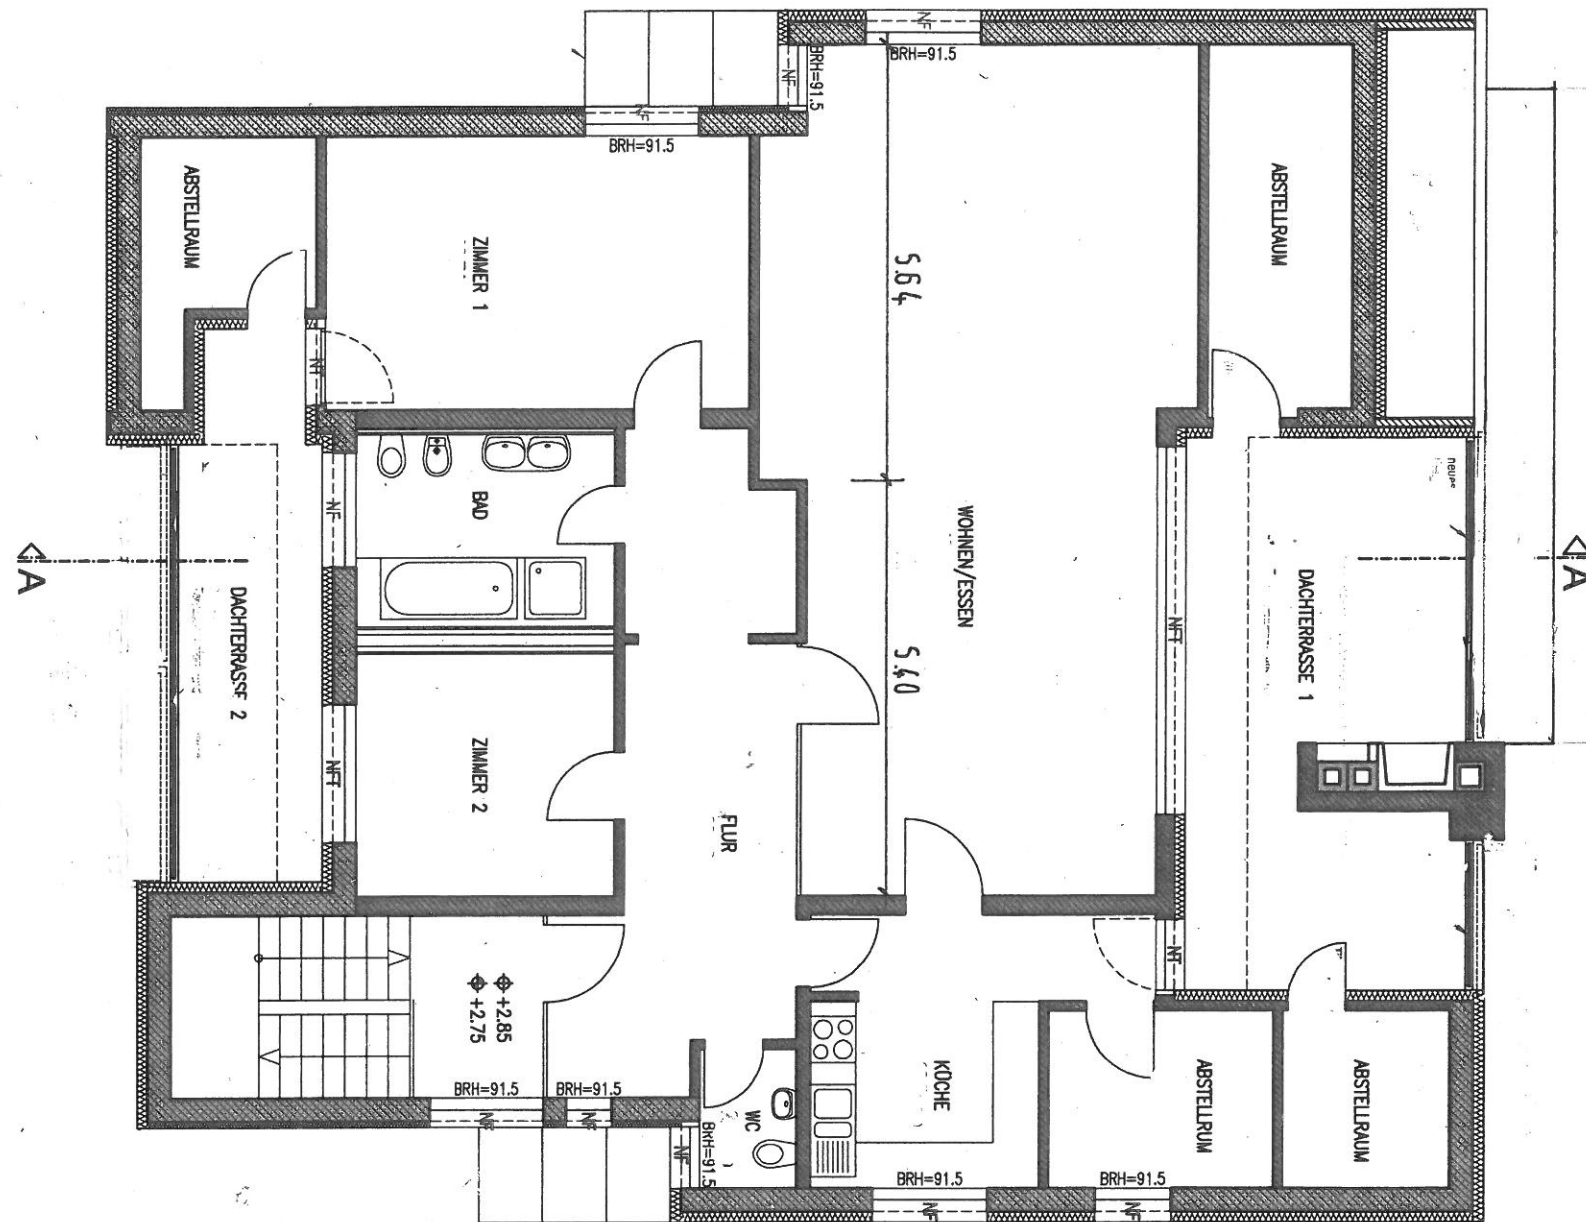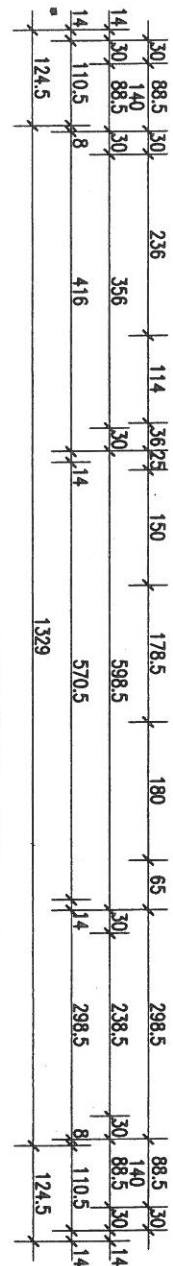

**Planverfasser:**  
jopp-plan  
Büro für Architektur  
Karlheinz Jopp  
Leopoldstraße 3  
76344 Eggenstein –  
Leopoldshafen  
fon 07247 / 954 79 53  
mobil 0178 - 333 20 99  
eMail [jopp-plan@t-online.de](mailto:jopp-plan@t-online.de)

**Maßstab:**  
1:100

**Plan Nr.: 3**  
**Obergeschoss**

25.1065