
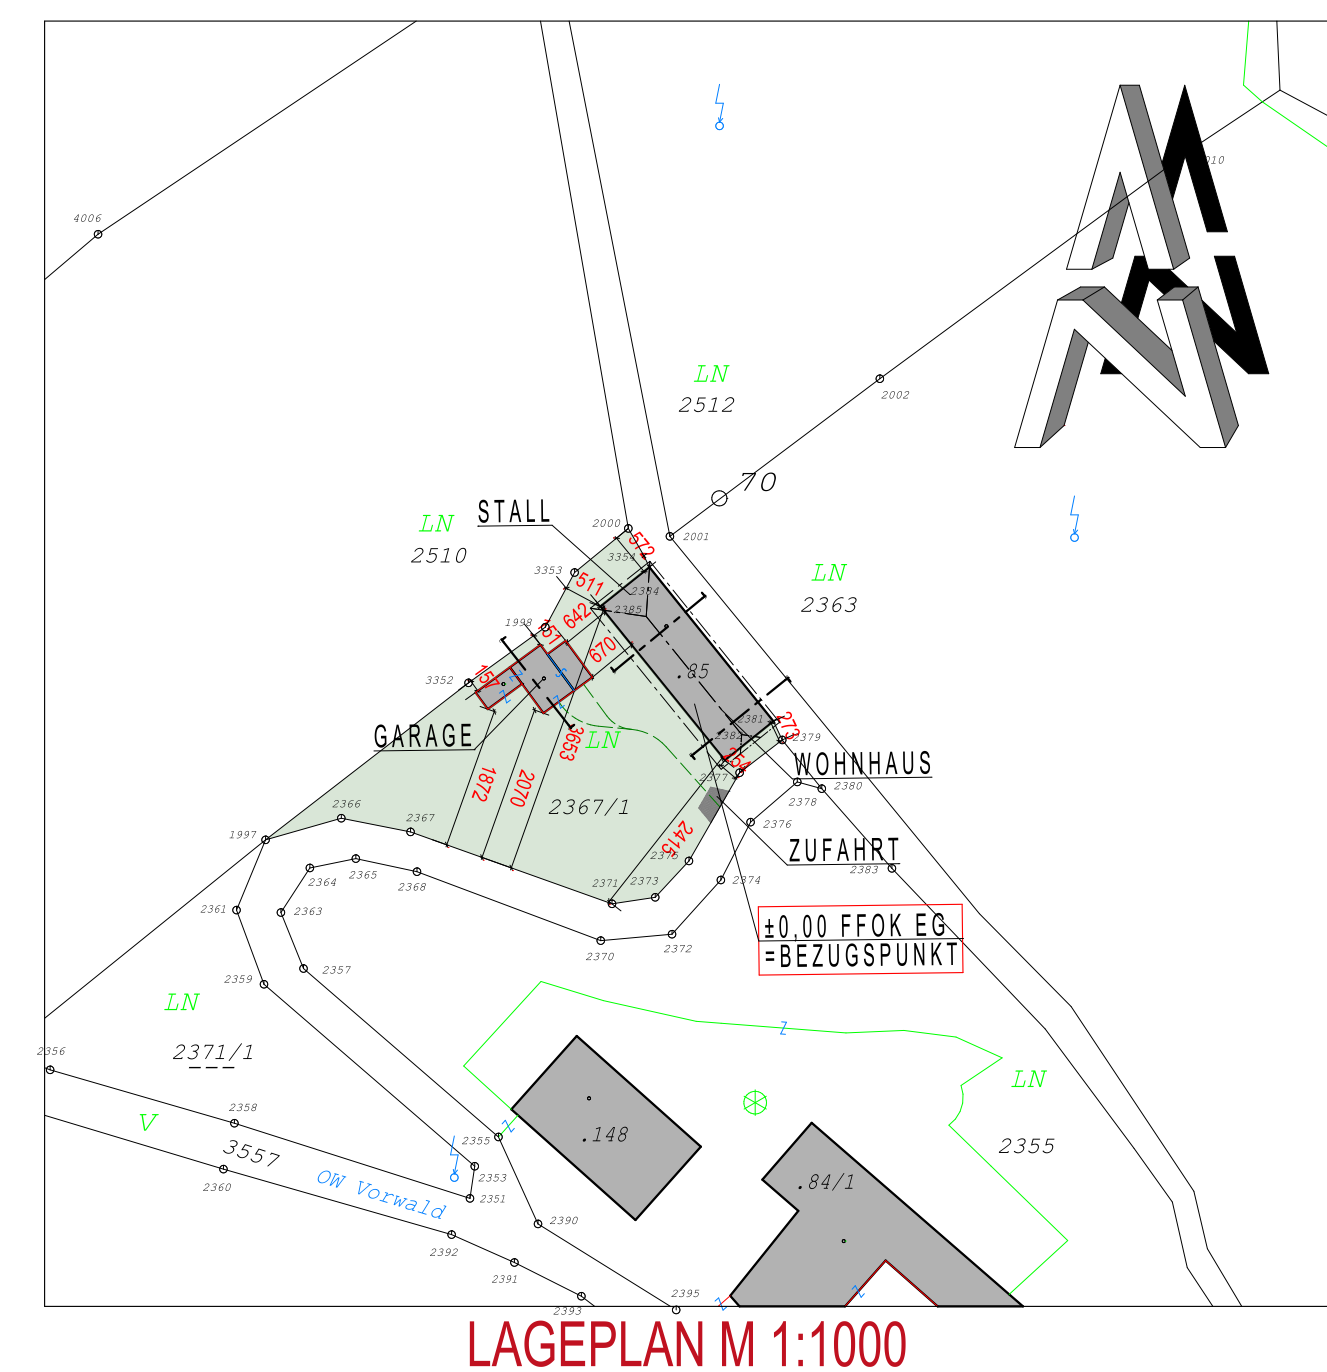
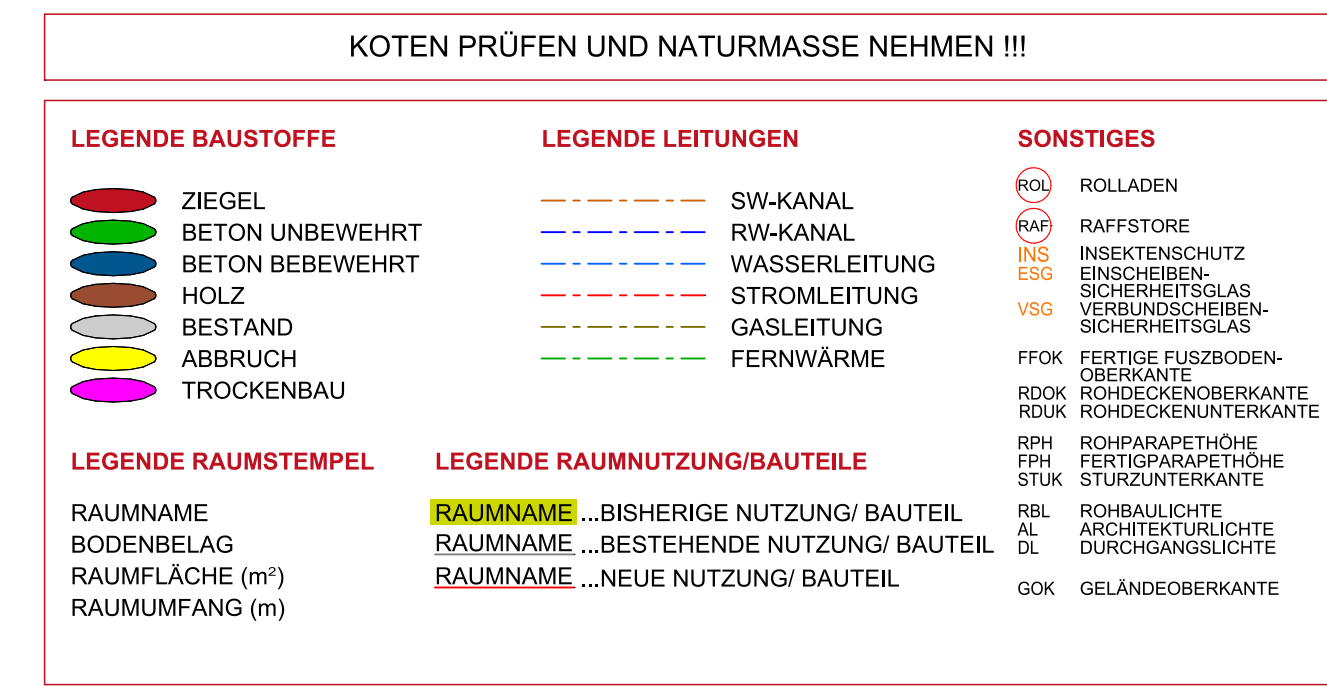
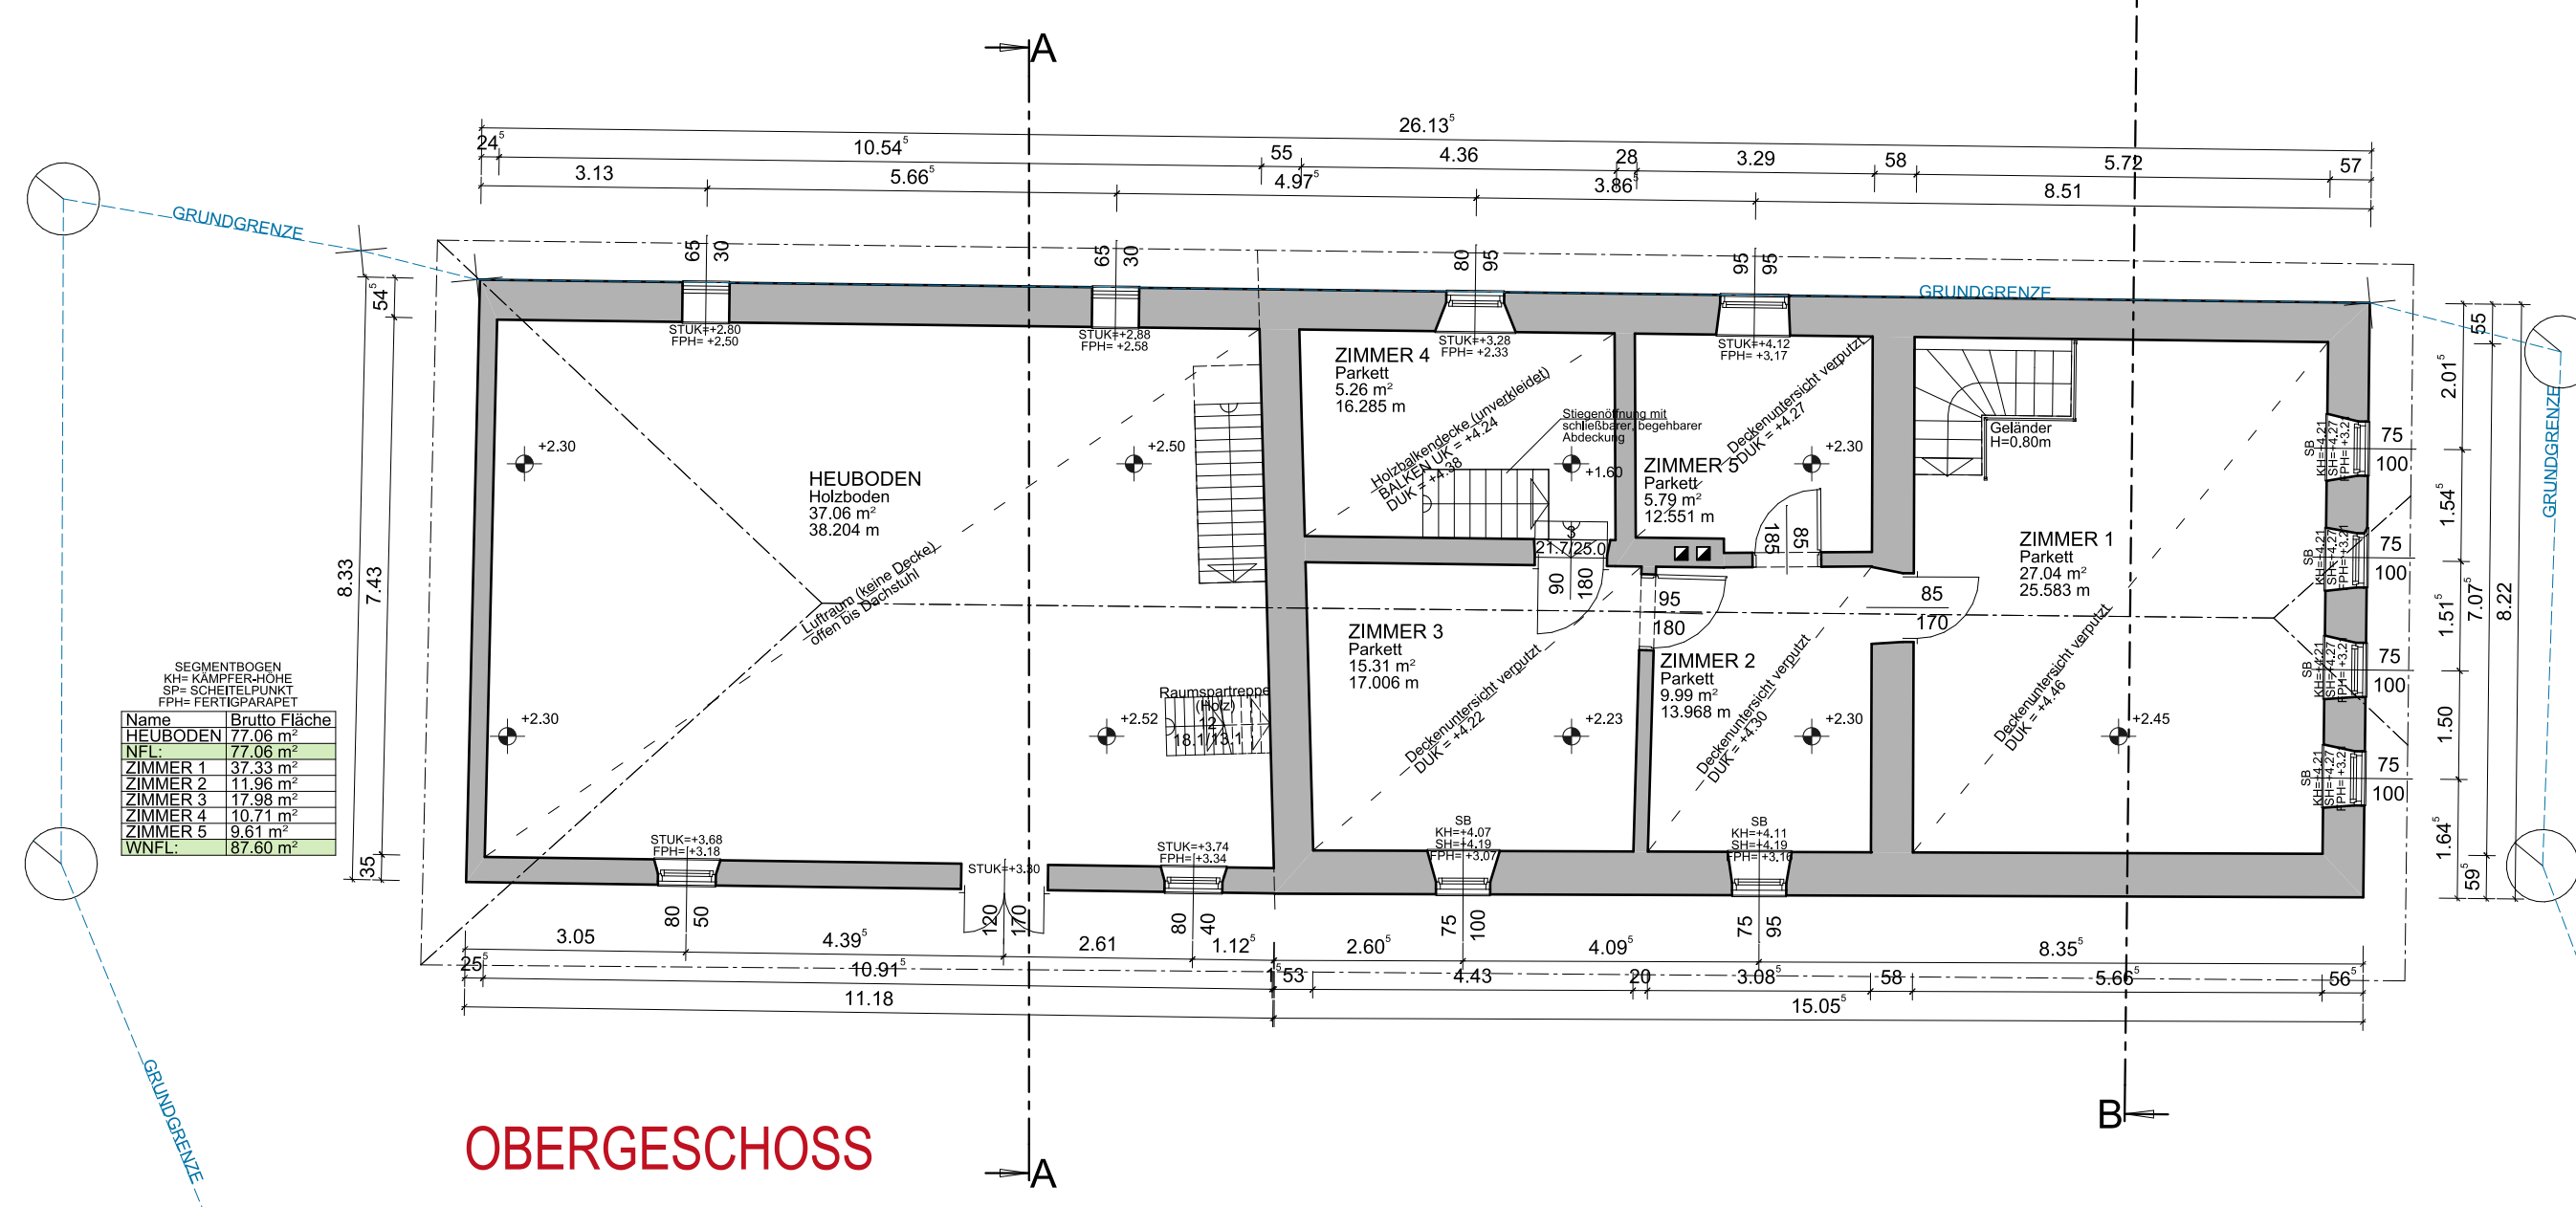
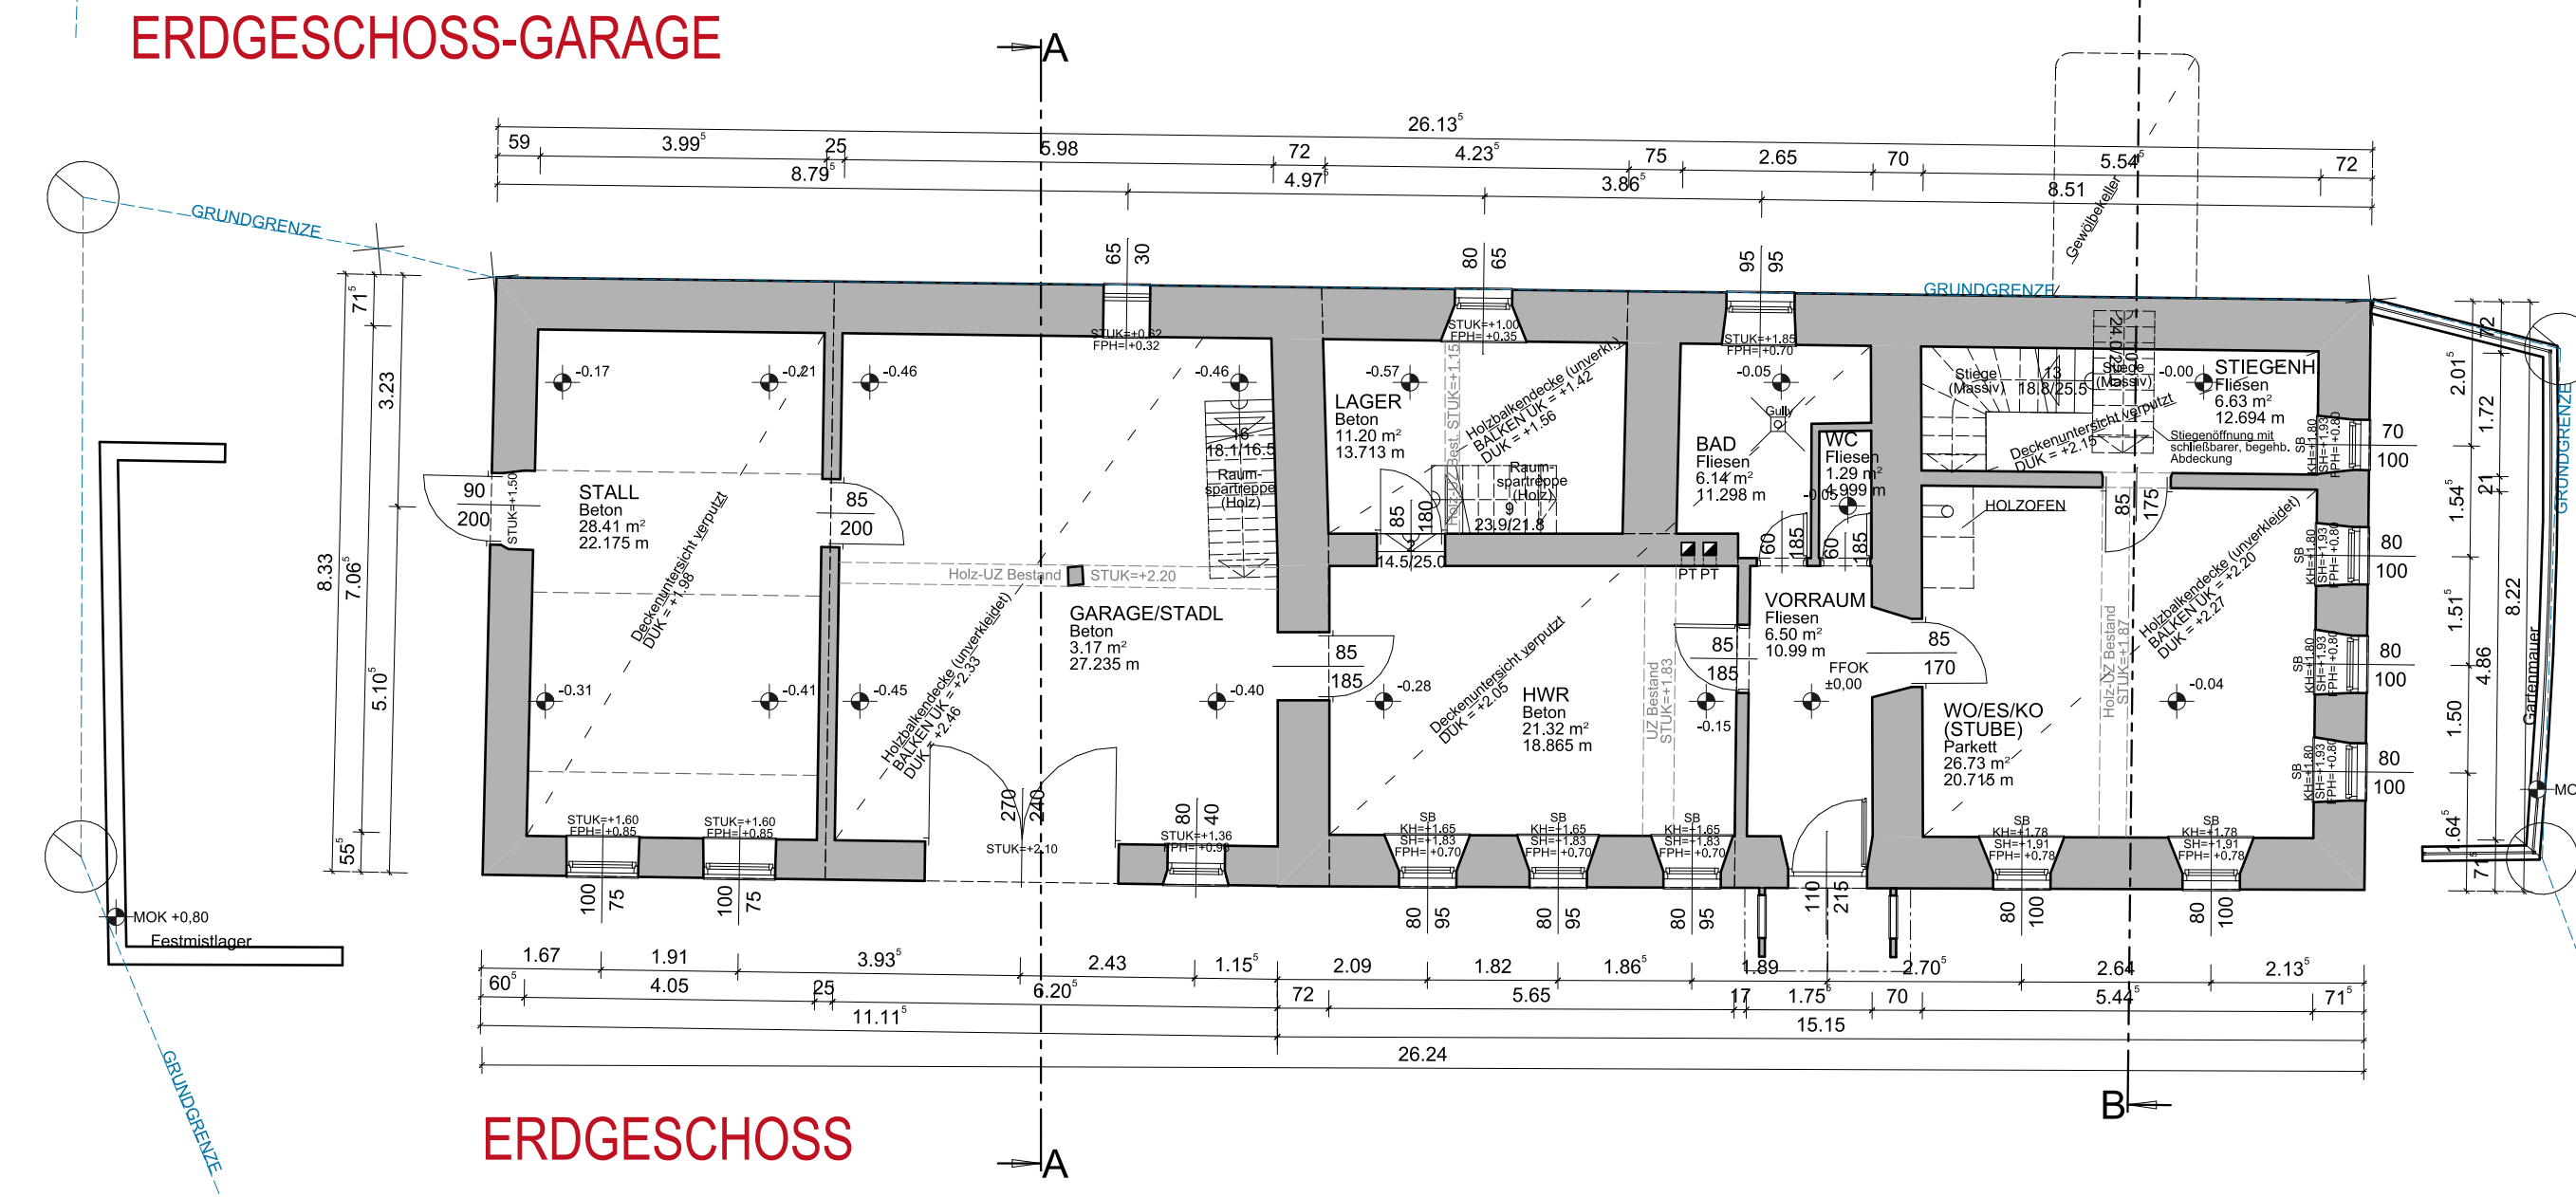
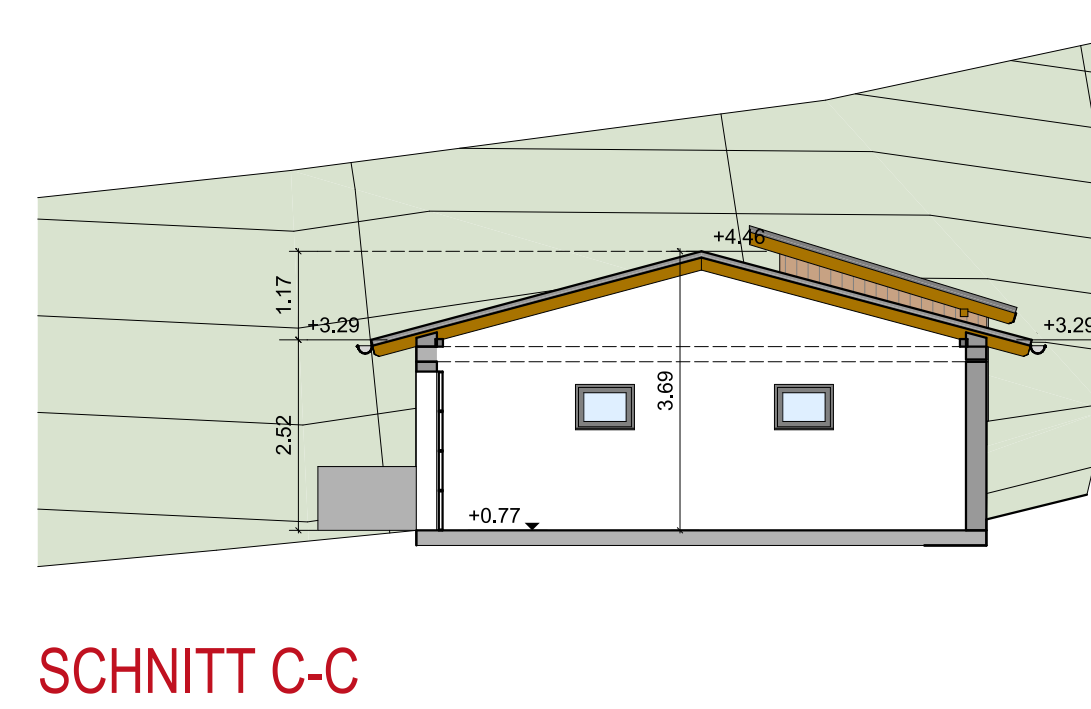
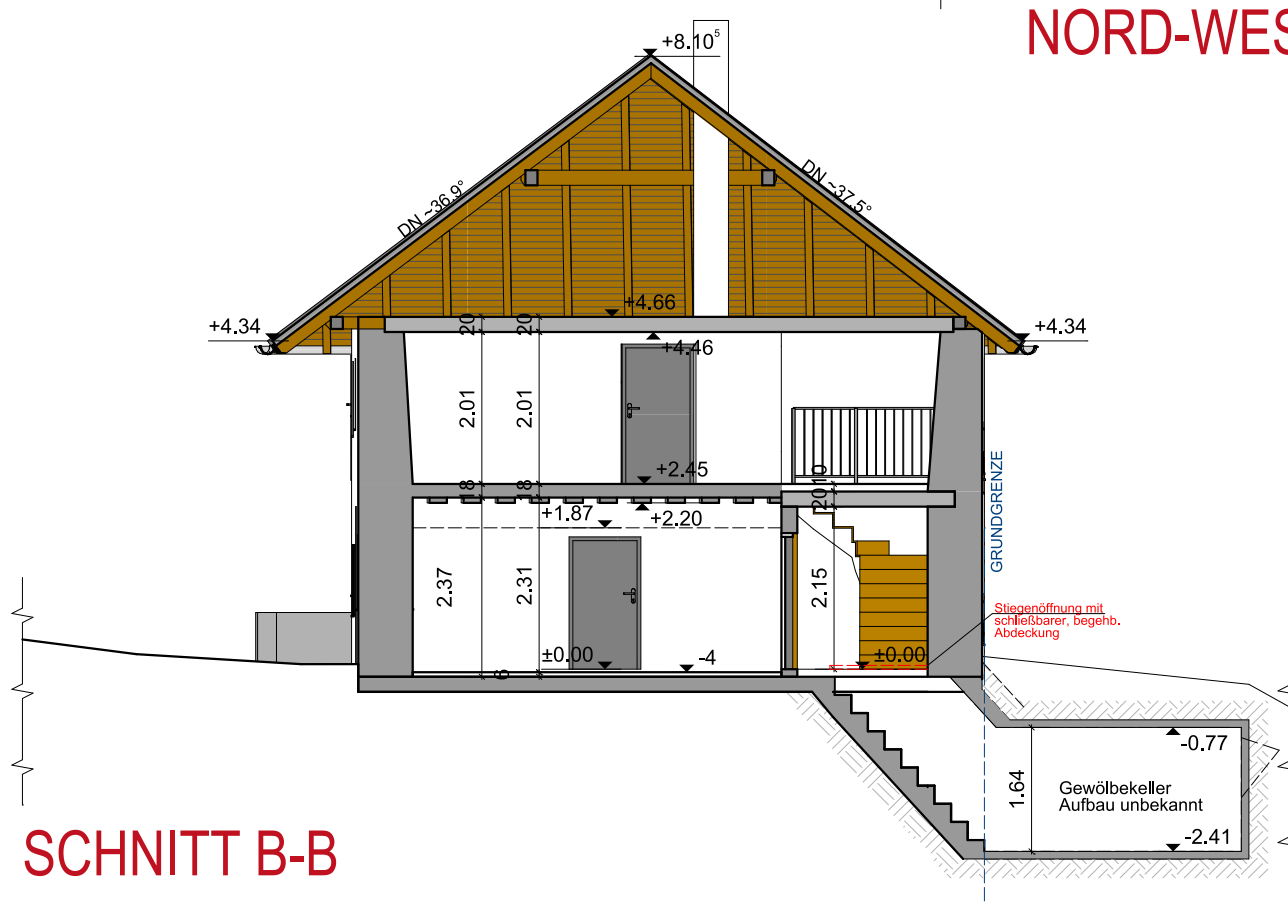
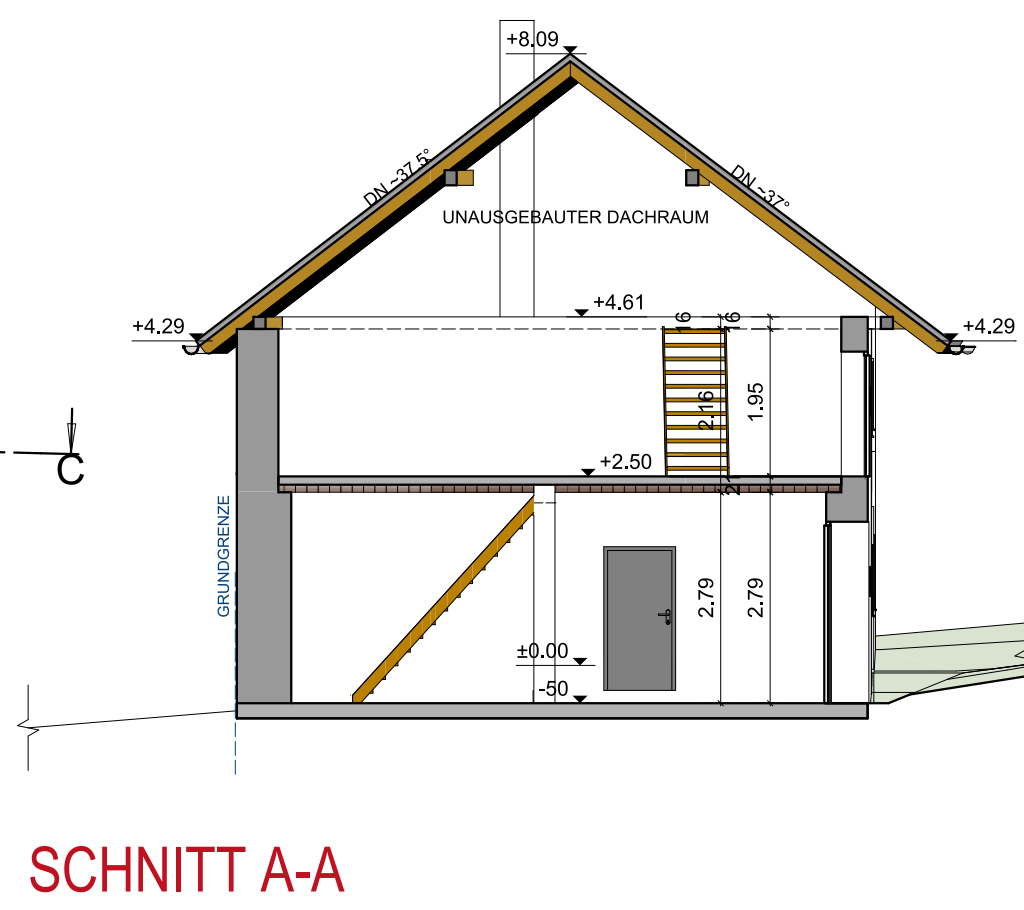
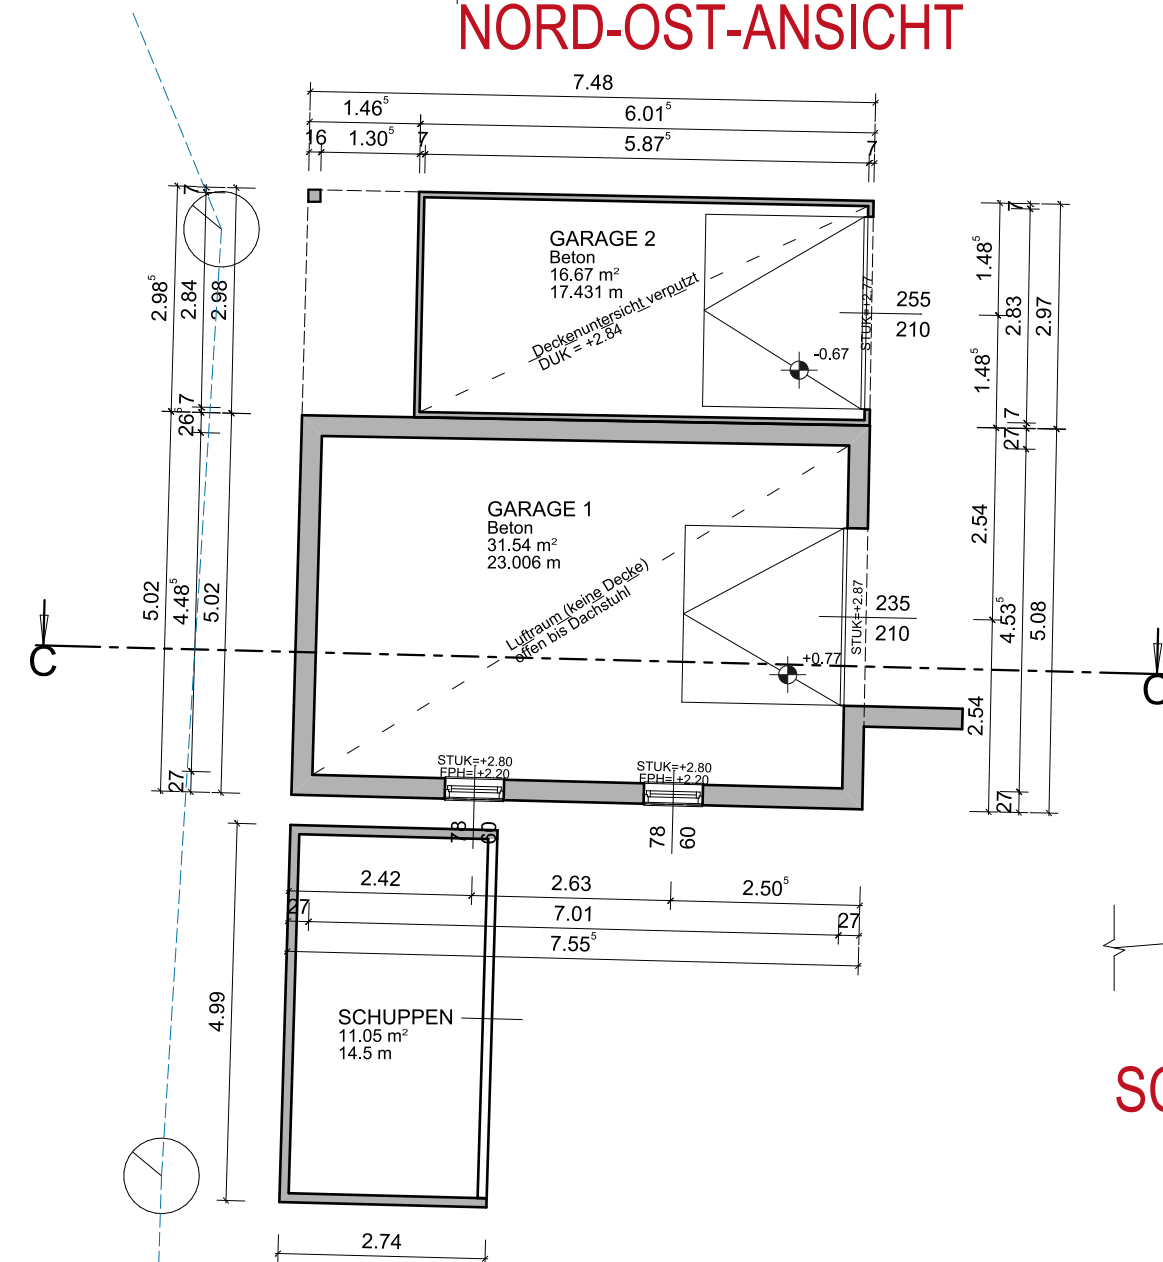
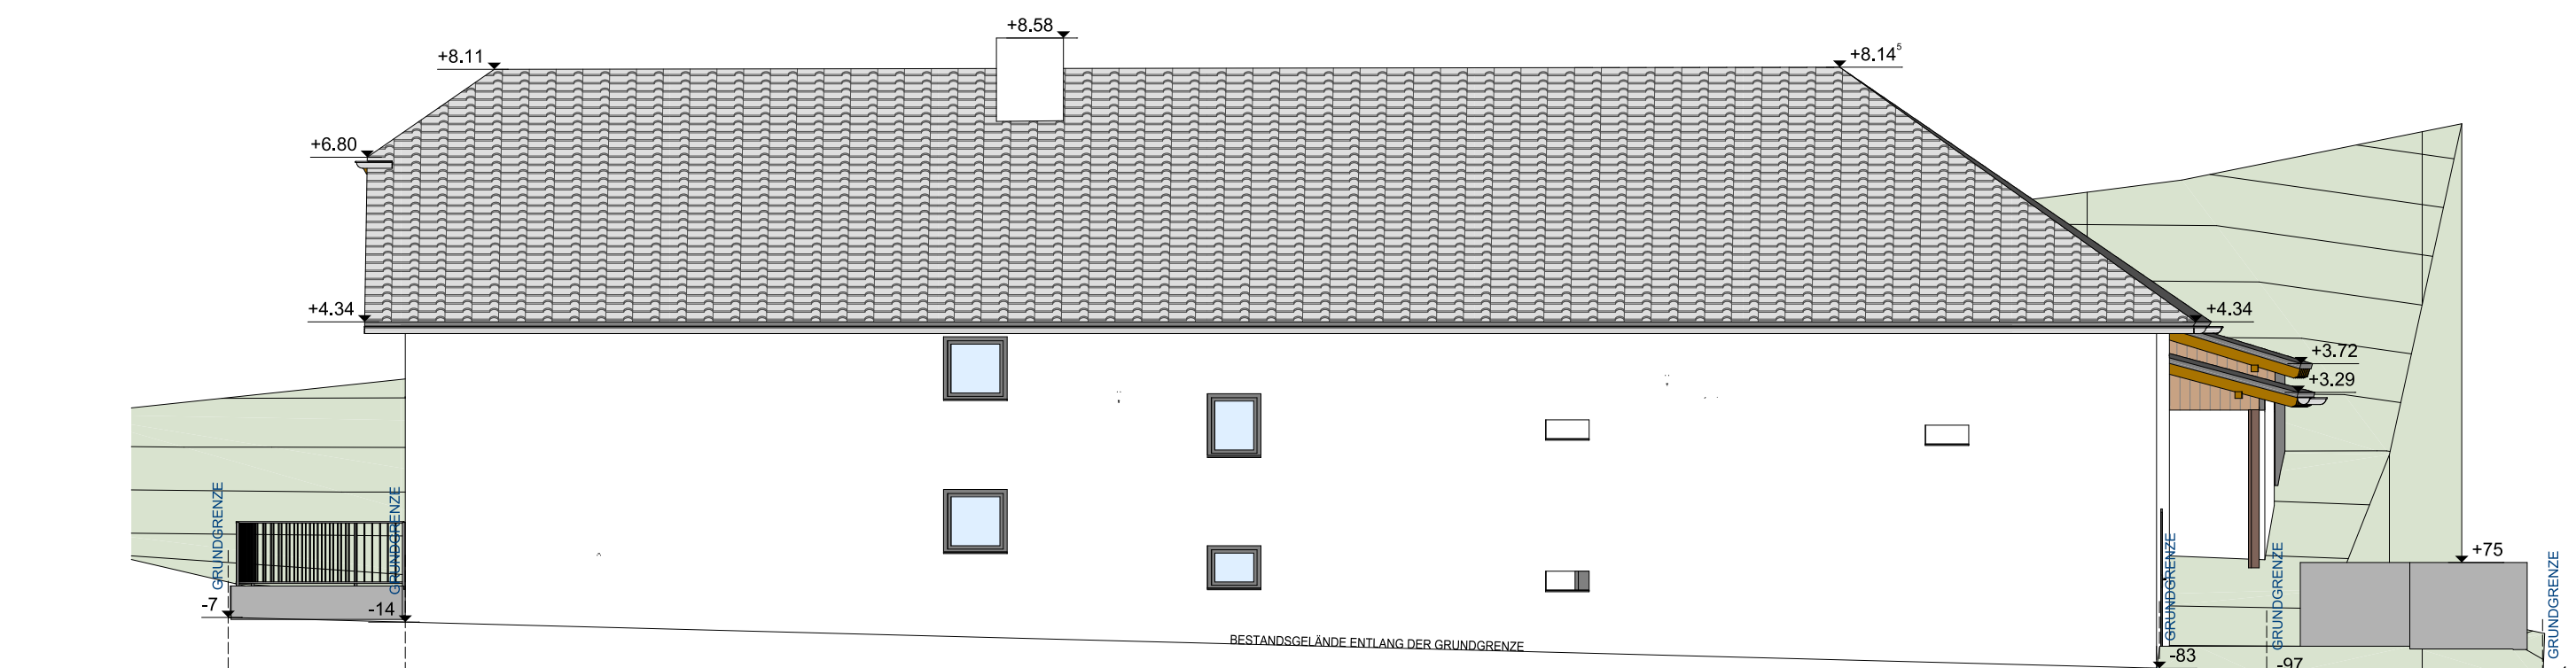
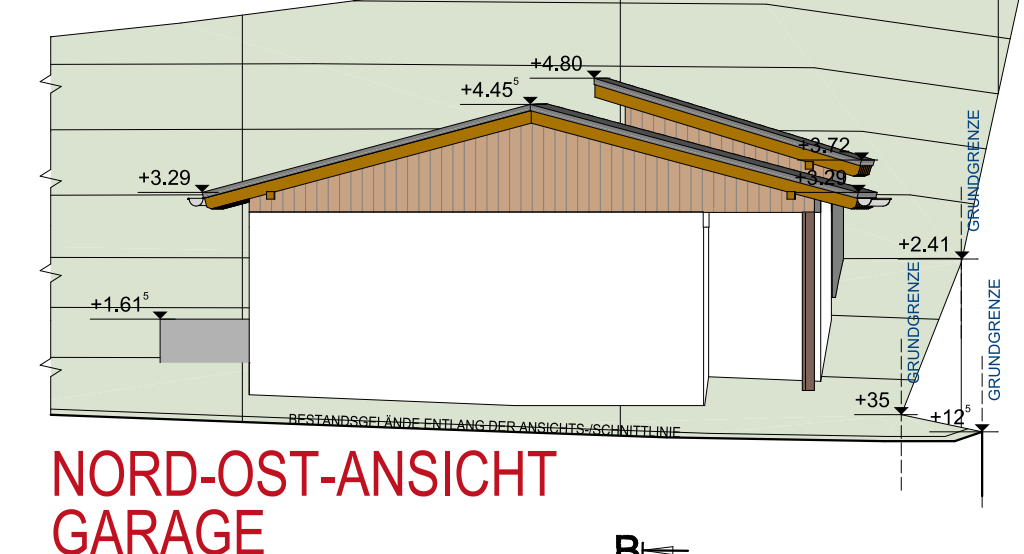
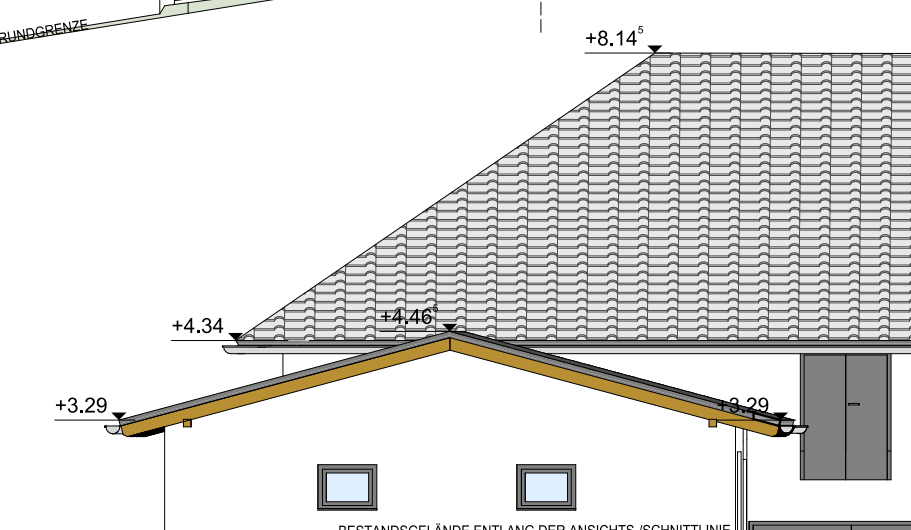
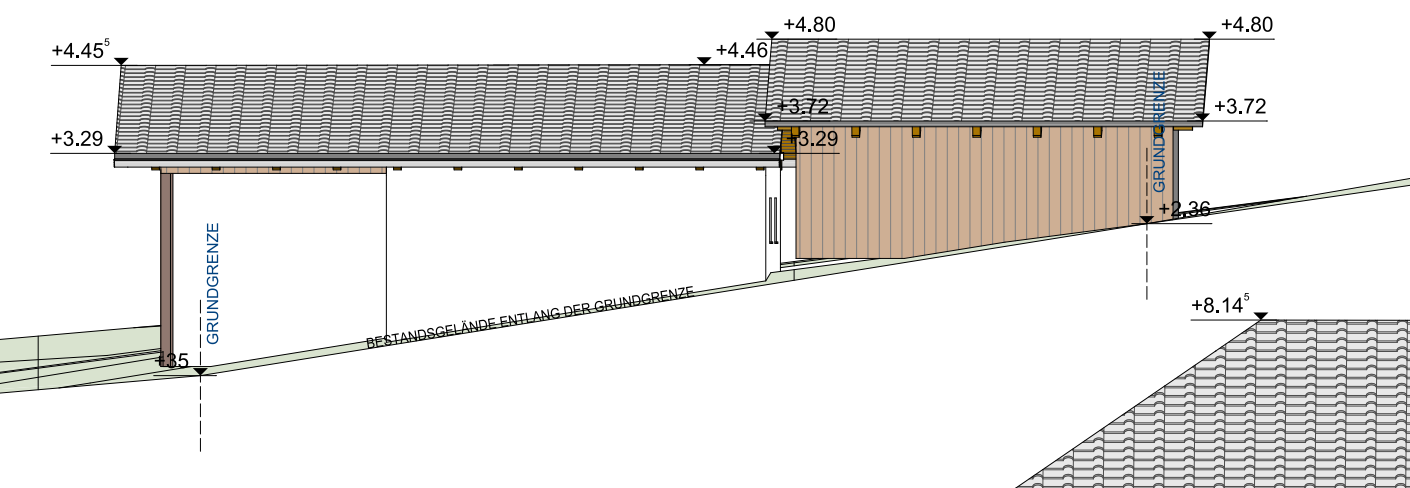
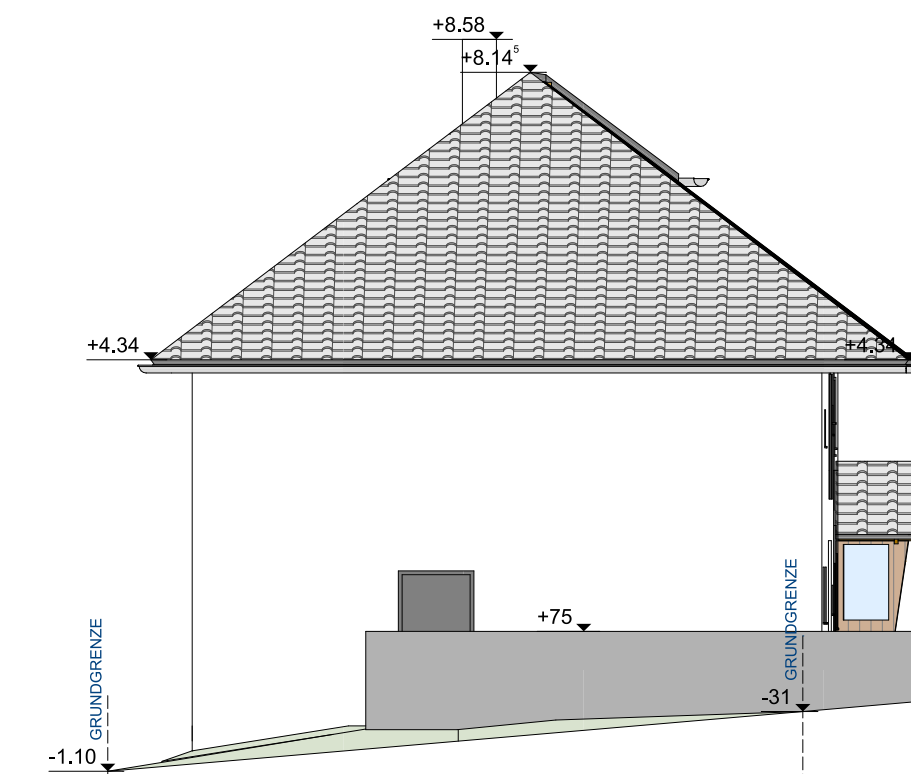
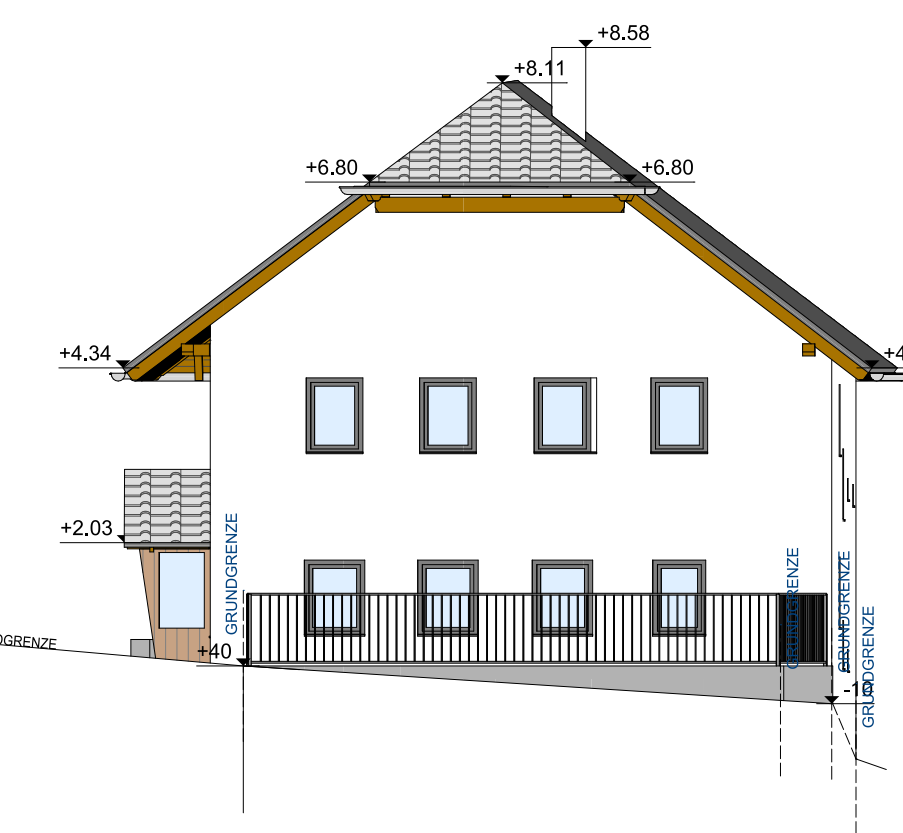
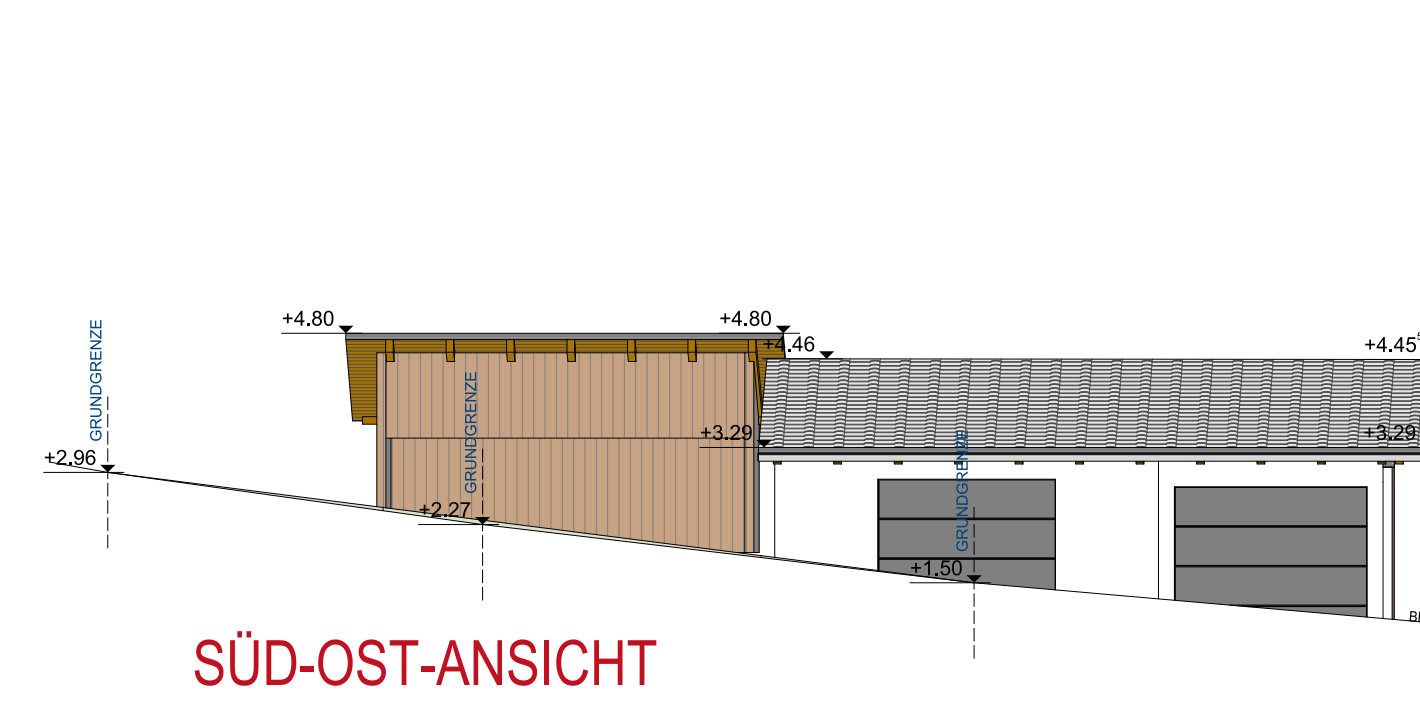


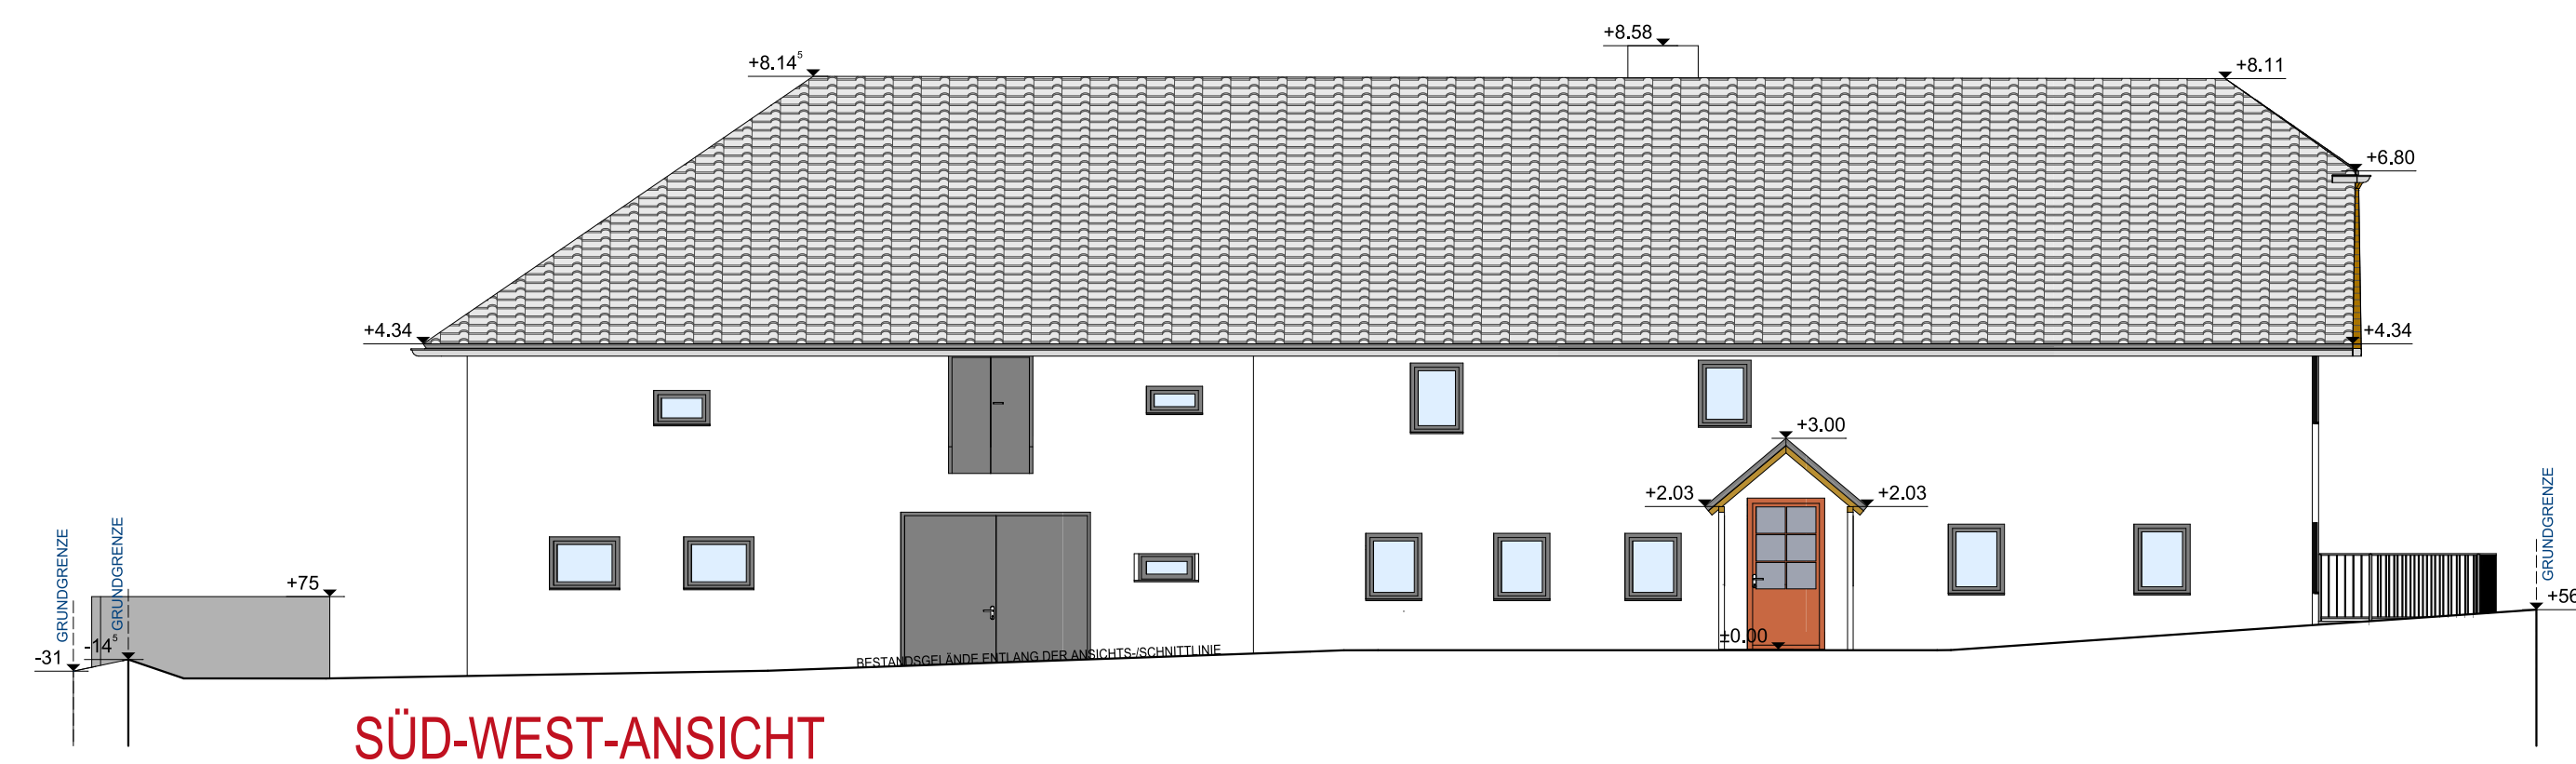

## BESTANDSPLAN

Einfamilienhaus

**Grundeigentümer:**  
Brückl  
Christian  
Föhrenstraße 28  
4240 Freistadt

**Bauführer:**

**Baubehörde:**

**Planverfasser:**

Der Auftraggeber ist für die Bestellung eines Planungs- und Baukoordinators gemäß dem Baukoordinationsgesetz verantwortlich !

Diese Planung ist geistiges Eigentum der Fa. Wimberger Bau GmbH und unterliegt dem Urheberrecht. Sie darf ohne schriftliche Zustimmung weder vervielfältigt noch Dritten zugänglich gemacht werden.

**Gemeinde:** Hirschbach im Mühlkreis  
**Kat.Gem.:** 41004 Guttenbrunn  
**Parz.Nr.:** .85 2367/1  
**Adresse:** Oberhirschgraben 7

|        |              |              |
|--------|--------------|--------------|
| EZ: 74 | Hausberater: | -            |
|        | Plannummer:  | BR-10-25 Las |
|        | Maßstab:     | 1:100        |
|        | Datum:       | 16.09.2025   |