



Erdgeschoss

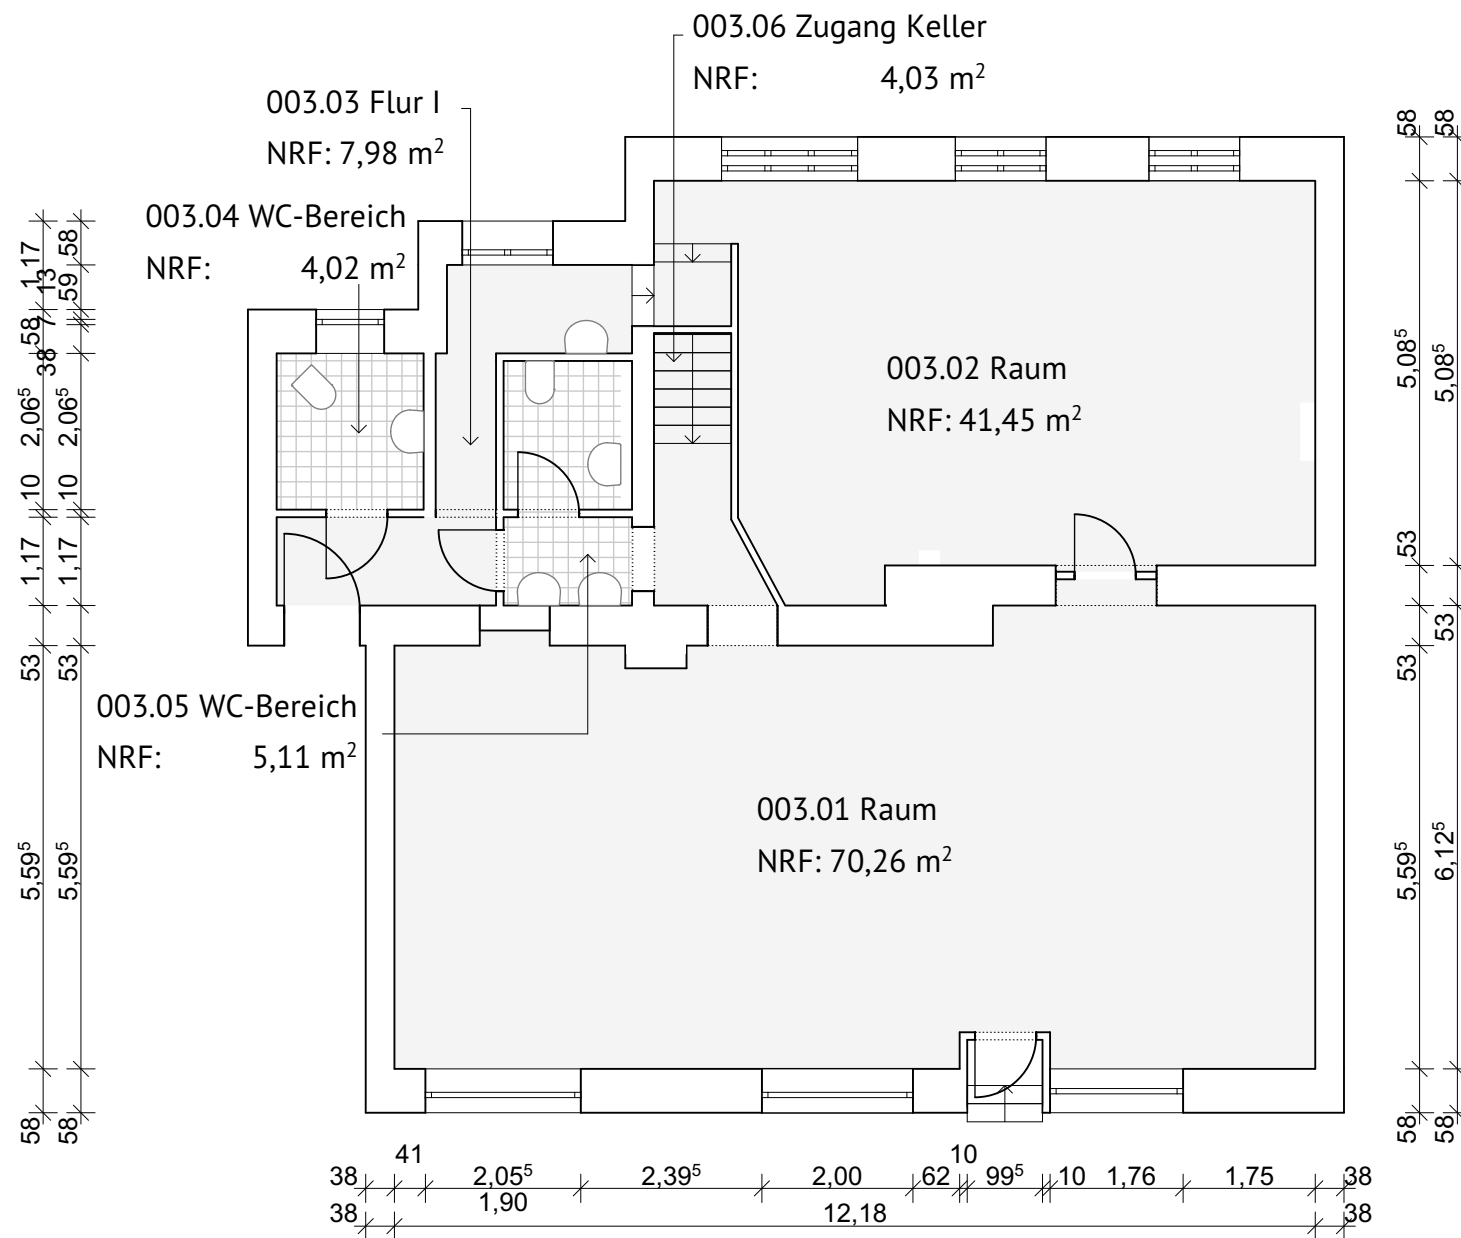

Kellergeschoss

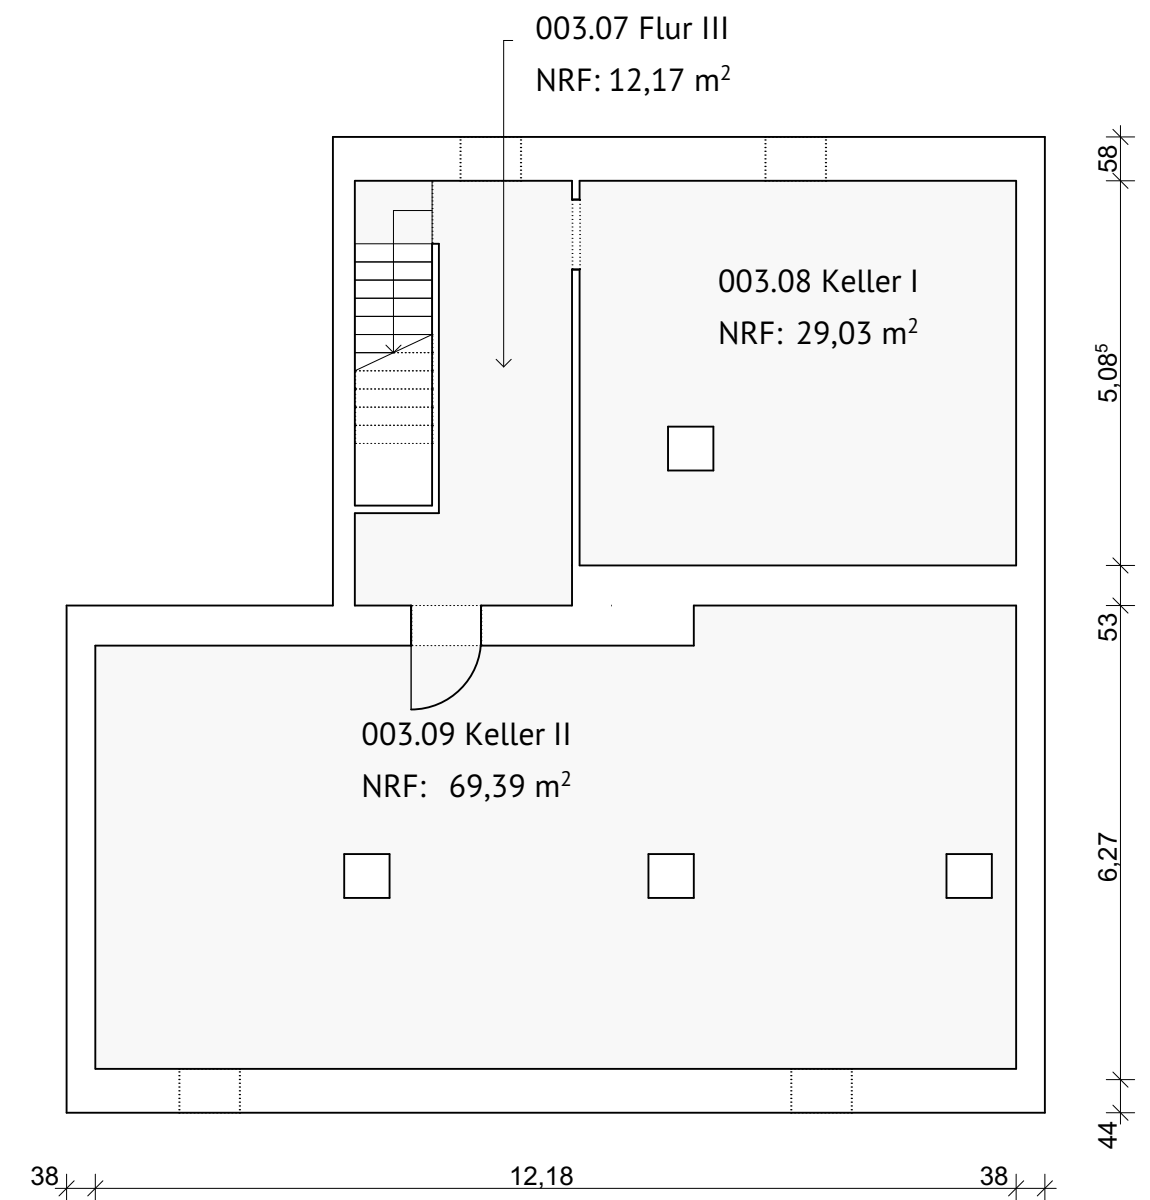

BAUVORHABEN:

A17_Bestandsplanung Gewerbeeinheit
GE 003, A17 EG rechts

Amsterdamer Straße 17
13347 Berlin

AUFTRAGGEBER:

Berlin Project-1 Property III S.à.r.l.
4 Boulevard Royal
2449 Luxembourg

ARCHITEKT / BAUPROJEKTMANAGEMENT:

bpbGLUNZ
Bauprojektbetreuung DETMOLD BERLIN

Schlüterstr. 30
10629 Berlin

210312_A17 MASS_GE003_ALLE_BP_100_A_

Bestandspläne GE 003

Planphase: Bestandsplanung

Maßstab	Blattgröße	Datum	Planersteller
1:100	420*297 A3	12.03.2021	gez. S.K.

Dateiname: 210312_AD17 MASS_Amsterdamer Str.pln

Pfad: C:\Users\stephanie\Desktop\AUFMASS\210312_AD17 MASS_Amsterdamer Str.pln