


Bestandsplan Kanal

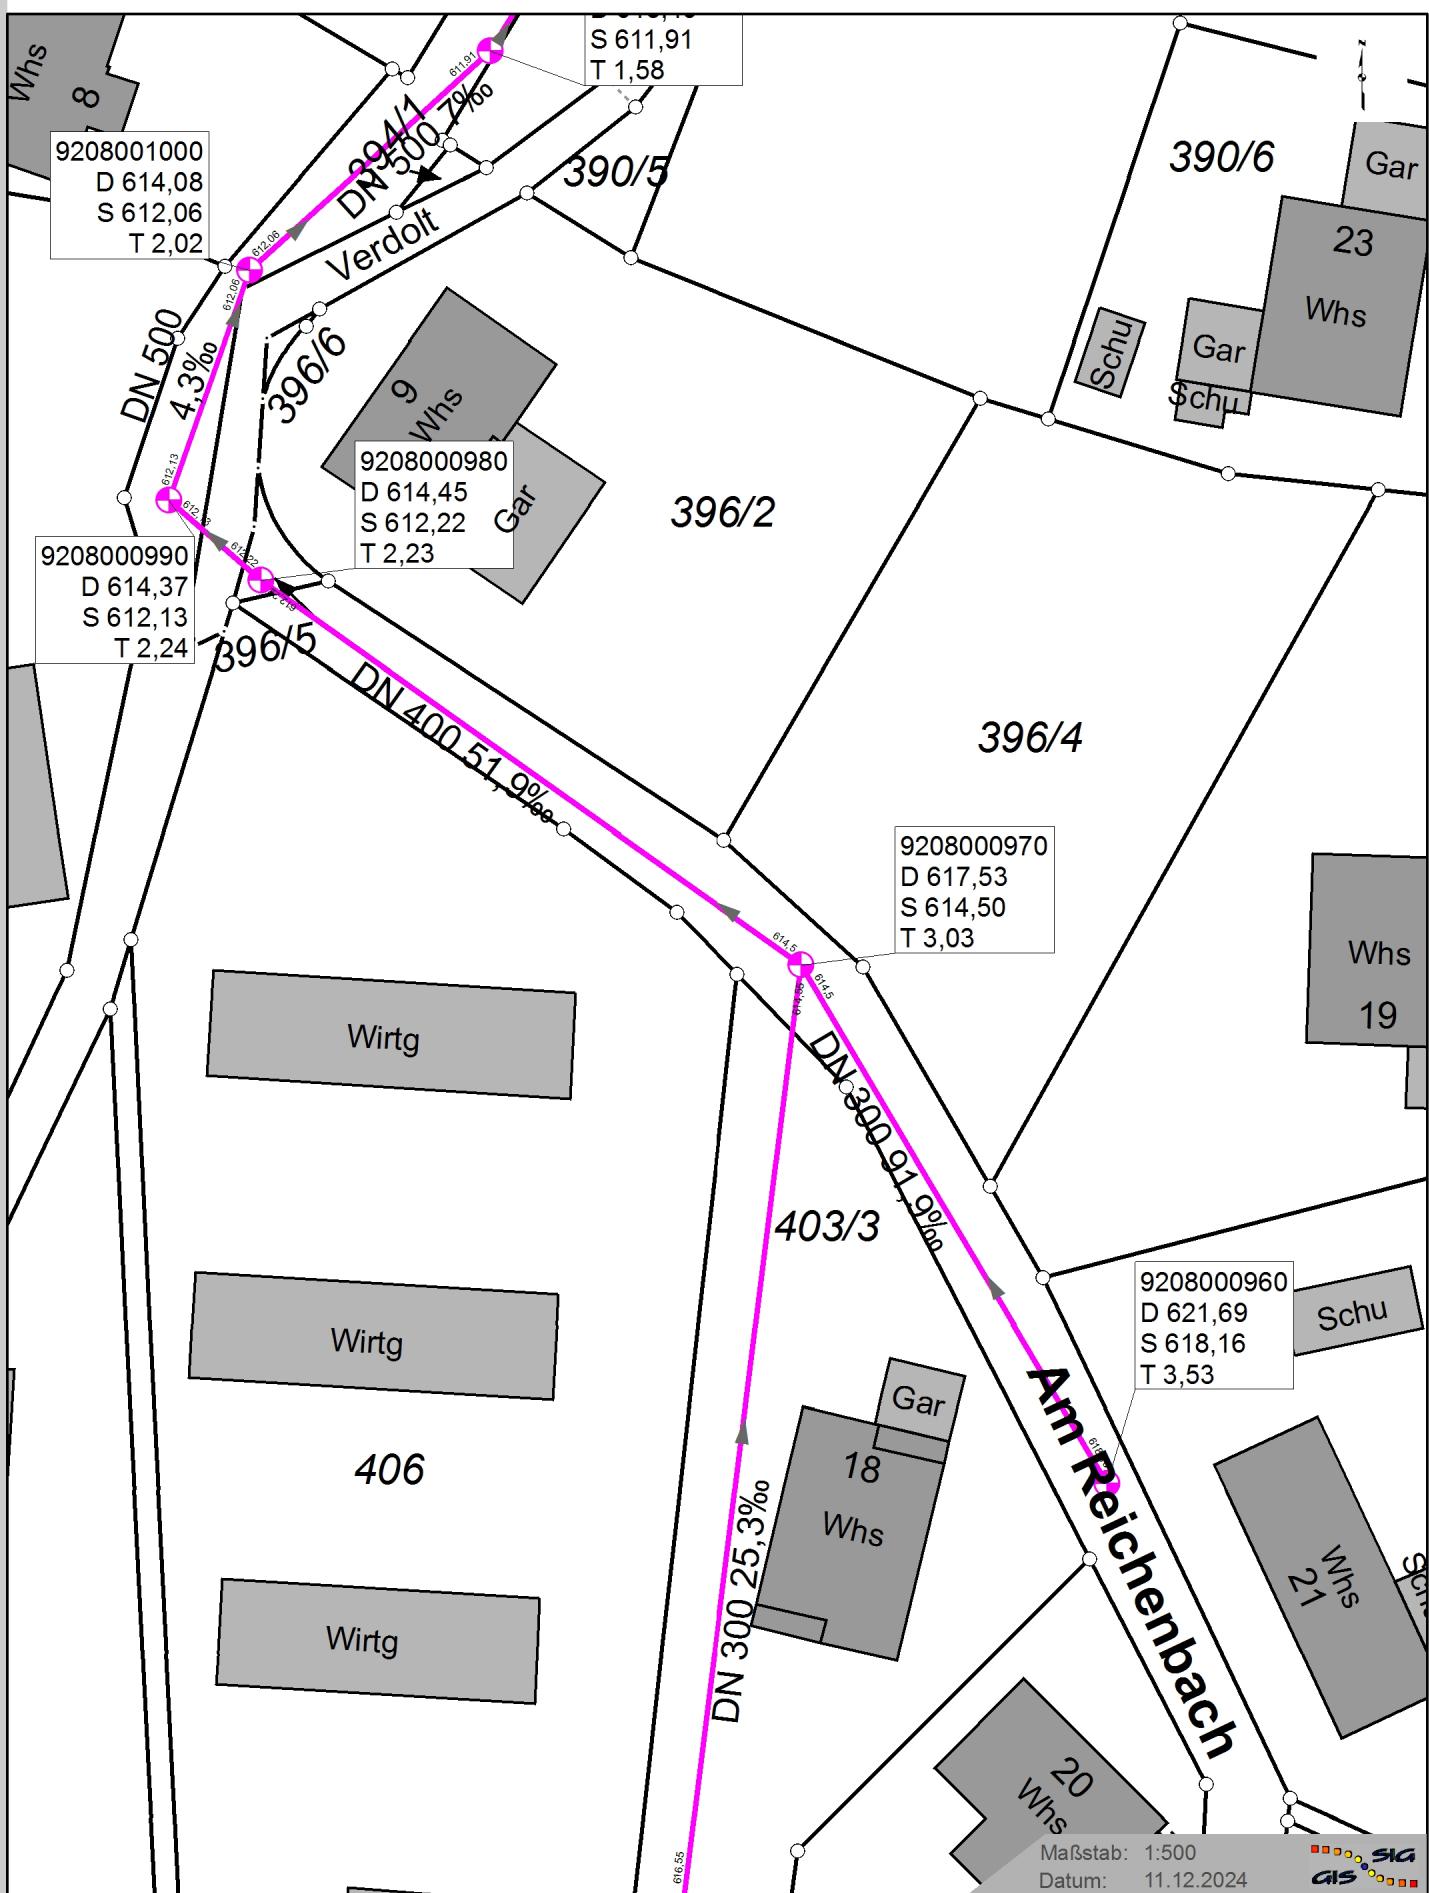

Schacht

✿ KM, vorhanden

KANAL Fließrichtung

Haltung

— KM - Freigefälle Mischwasser