



ERDGESCHOSS M1:100

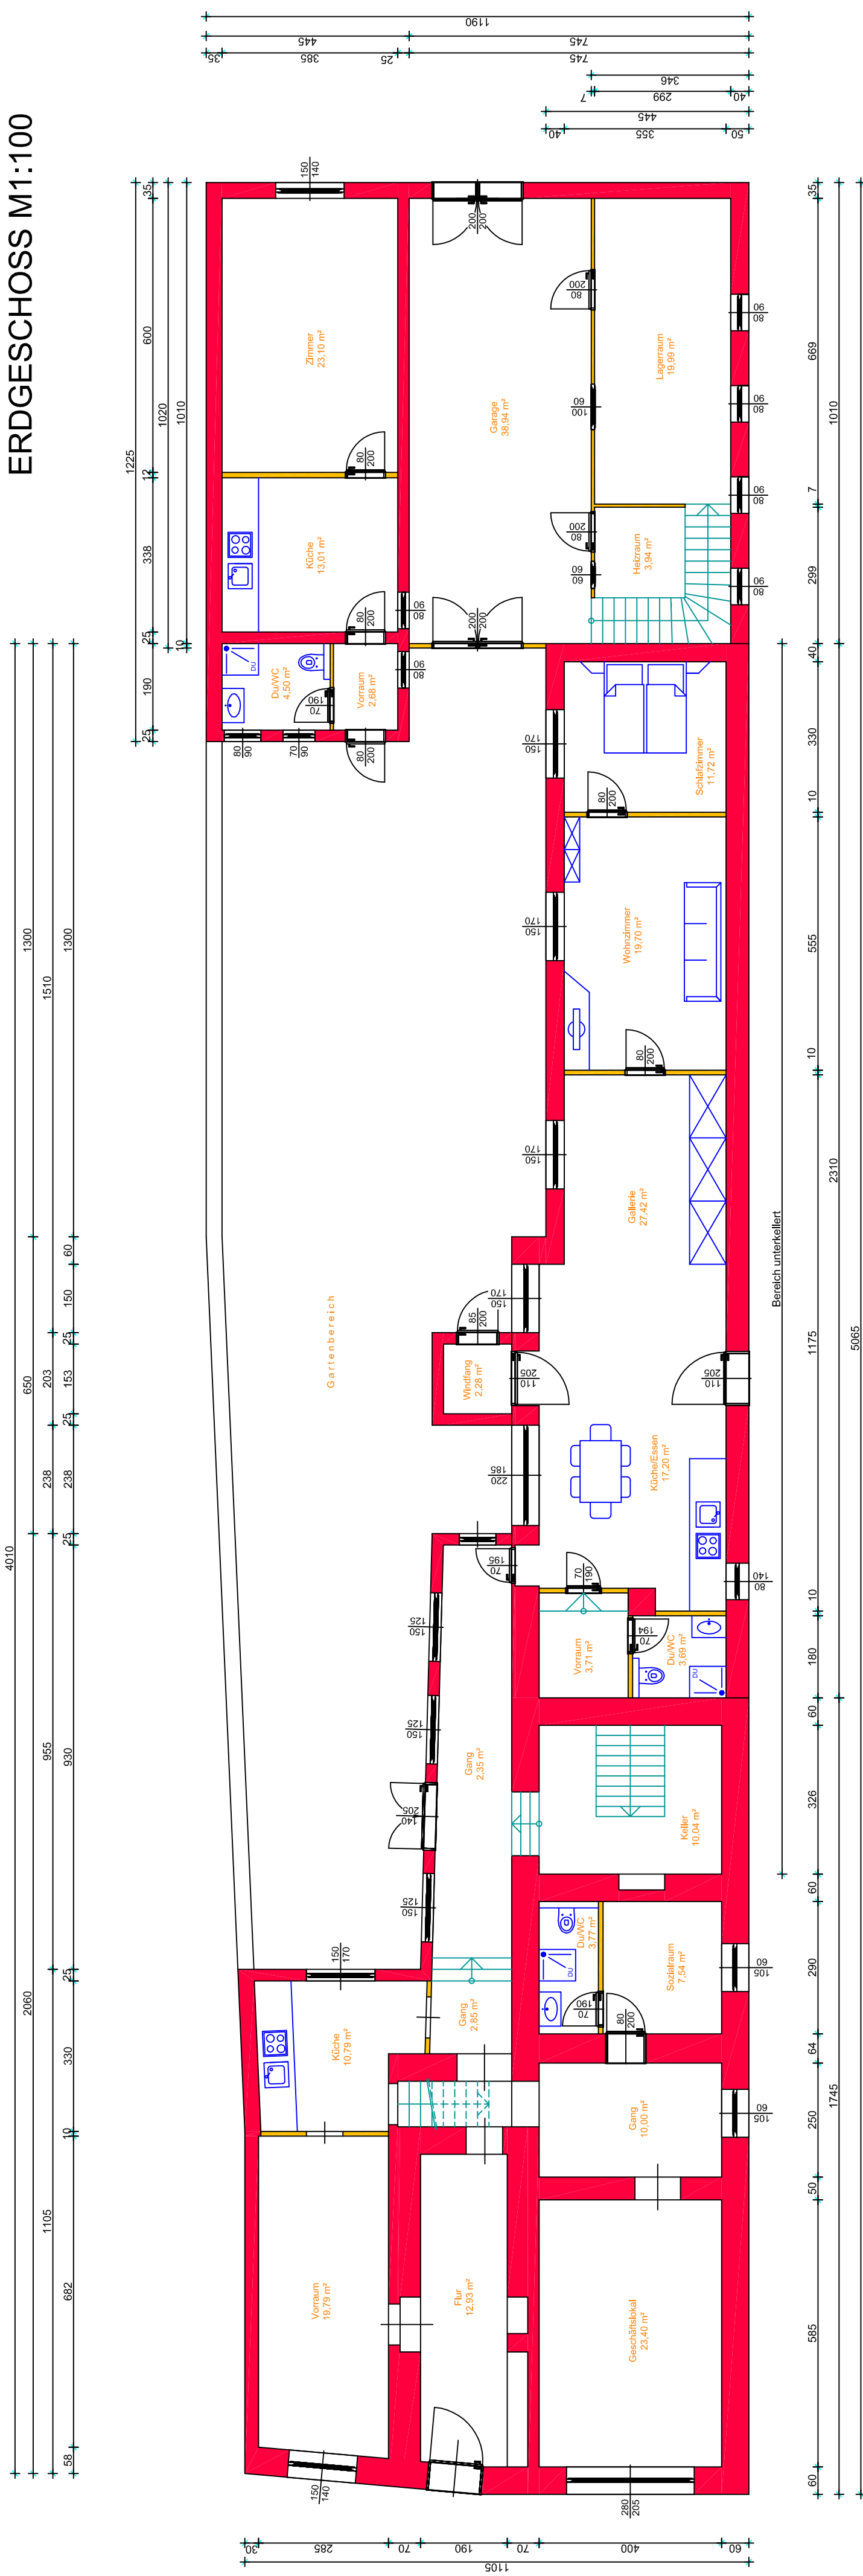

OBERGESSCHOSS M1:100

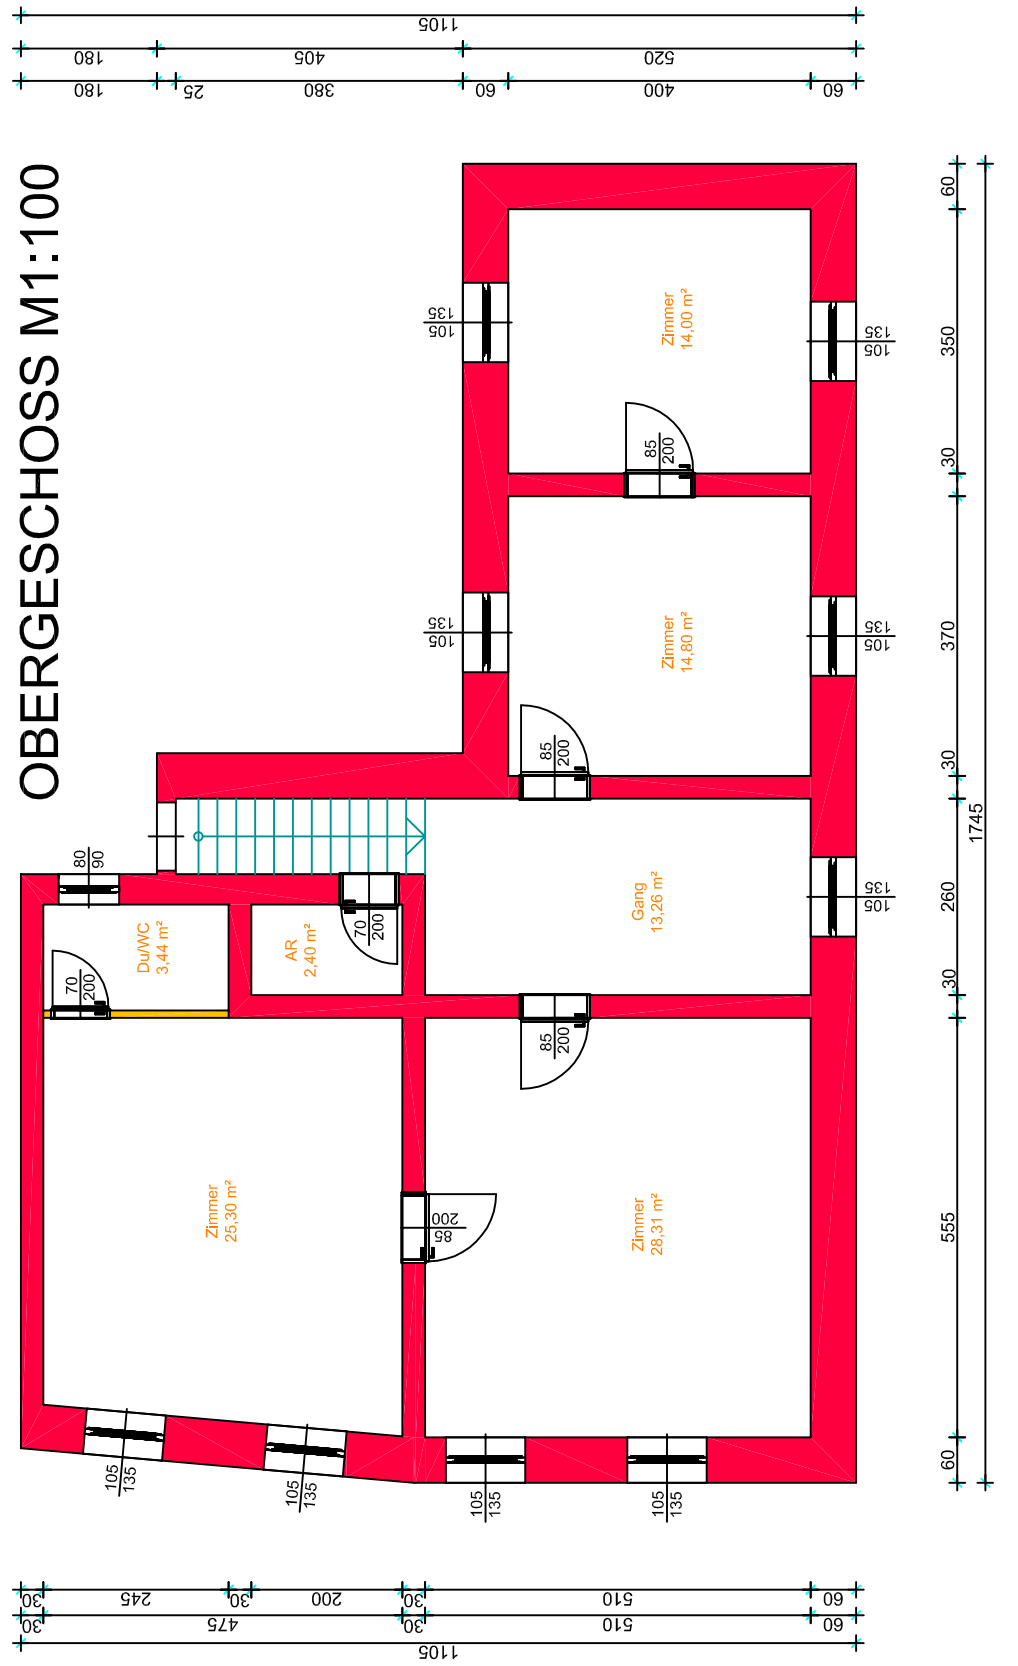

BESTANDSPLAN

ÜBER DAS BESTEHENDE WOHNHAUS IN DER
WIENERSTRASSE 18
 2410 HAINBURG AN DER DONAU

MASSSTAB	1:100	PARIE	A	B	C	D	E
PLANINHAULT	Wohnhaus Wienerstrasse 18 2410 Hainburg an der Donau						
Grundrisse EG und OG							