



ERDGESCHOSS

Positionsplan P1


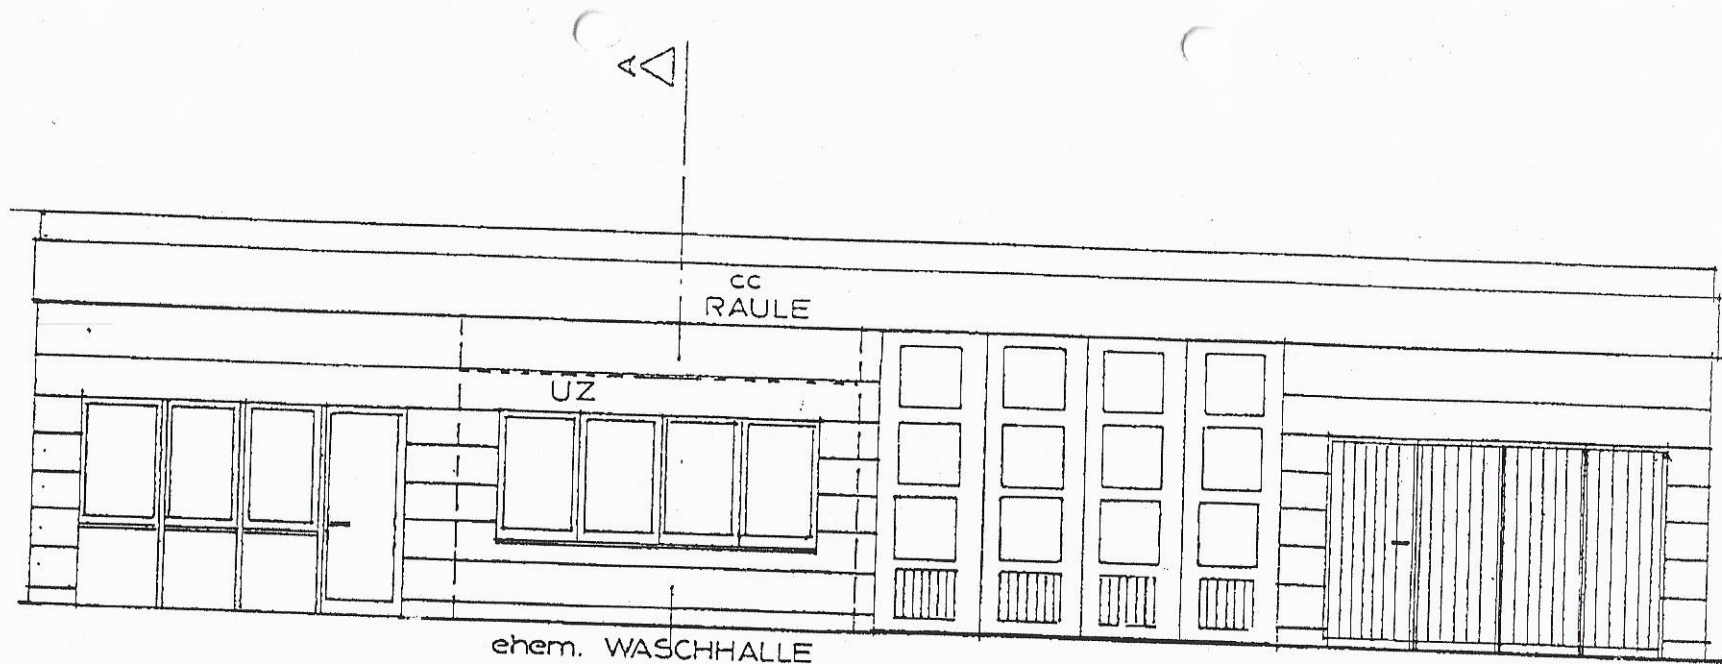


WESTANSICHT

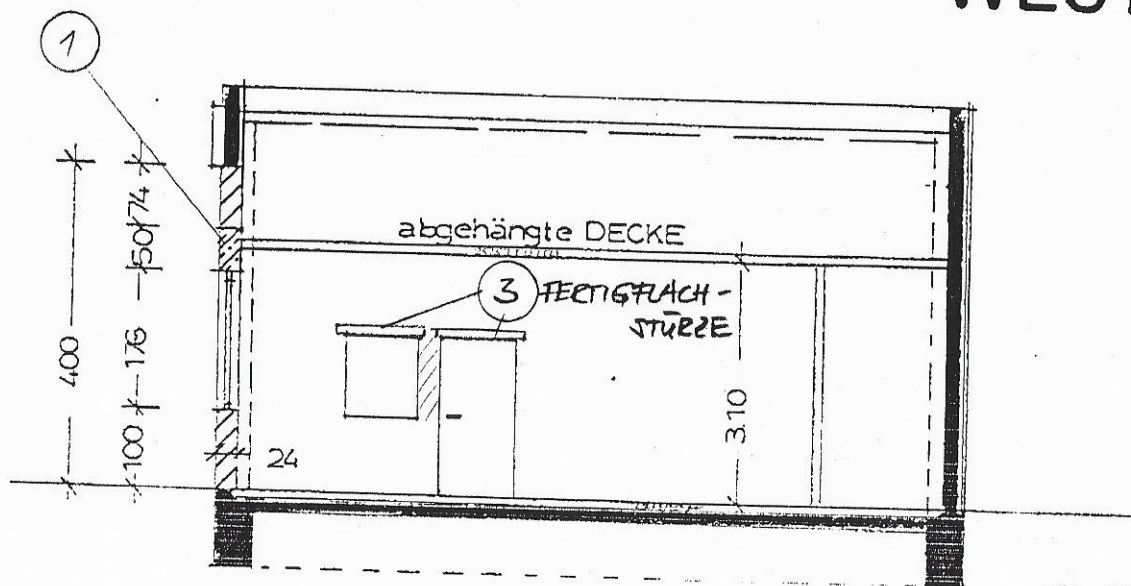

SCHNITT AA


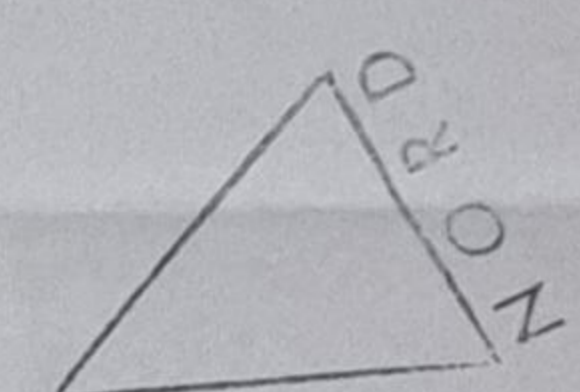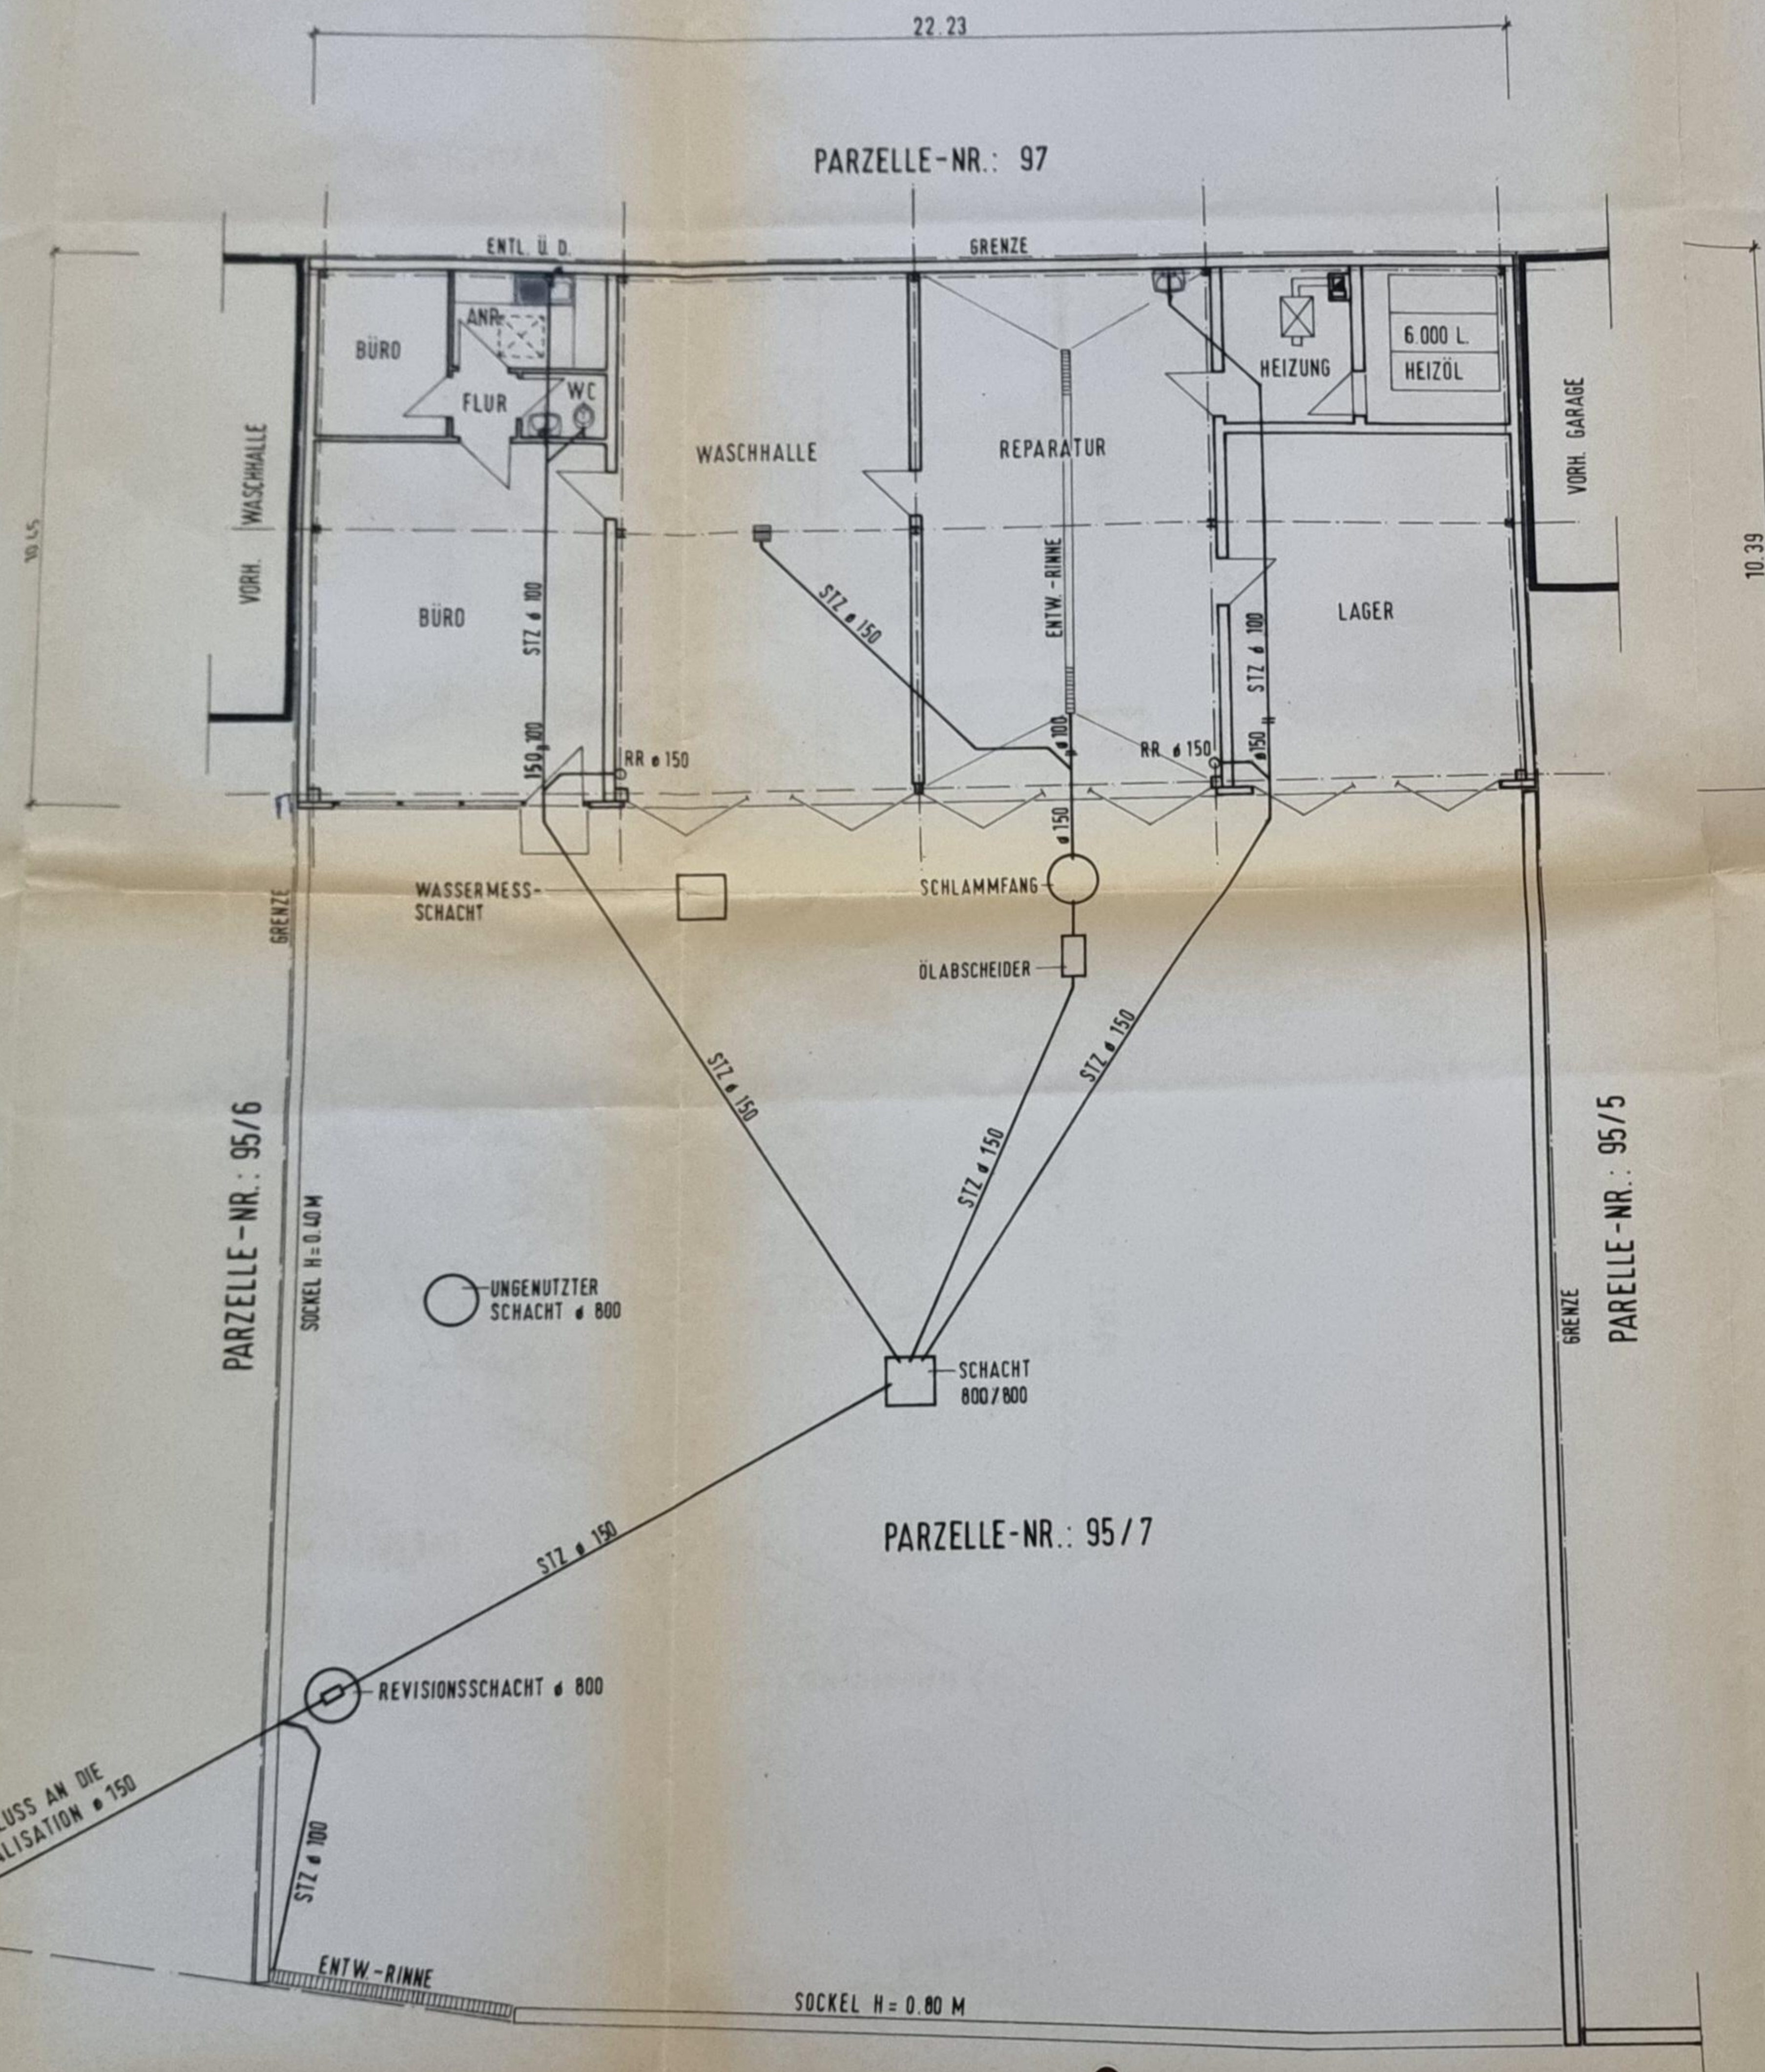

LUDWIGSTRASSE

DIPL.ING.(FH) W. UDERSTADT ARCHITEKT
 WOLLSTRASSE 18, 6520 WORMS · TEL 06241/87849

BAUVORHABEN		RAULE AUTOVERMIETUNGS GMBH LUDWIGSTRASSE 3, 6520 WORMS	
BAUTEIL	BESTANDSPLAN	M 1/100	ZEICHEN 3001
	ENTWÄSSERUNG	M	NR. C 04
BEARBEITET	WEY		TAG 26.01.1989
GEZEICHNET	WEY		TAG 26.01.1989
GEÄNDERT			TAG
GEÄNDERT			TAG
BAUHERR	[Signature]		ARCHITEKT

PARZ. 95/7

10.25
8.25
2.00
BRANDWAND

BÜHNE
±0.00

STATT ①
7°

AUFENTH.-R.
F=1130°
ABST.-R.
F=268°
BÜRO
F=20.00°
REGAL

AUSSTELLUNGSRAUM ①
F=149.48°

STRASSE
-0.60



TREPPENHAUS WIRD
GEMEINSCHAFTLICH GENUTZT

19 STG. 184/26

Ulrich Gallmann

LUN...

300 276
300 276
300 276
30 115
30 101 276
3.425
30 4.25 30
13.50 4.55

ERDGESCH