




Ansicht Süd

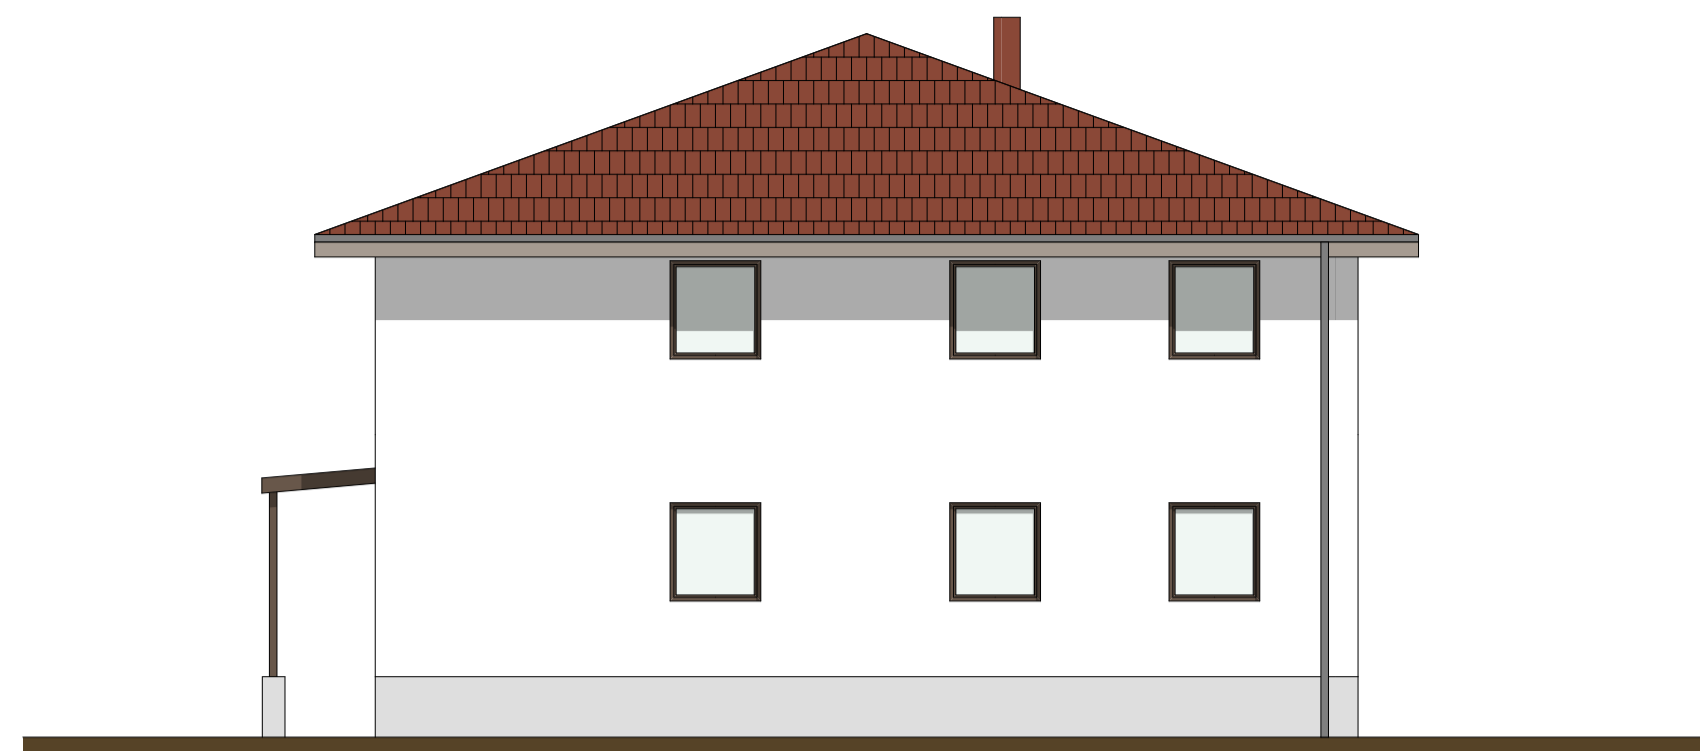


Ansicht Ost

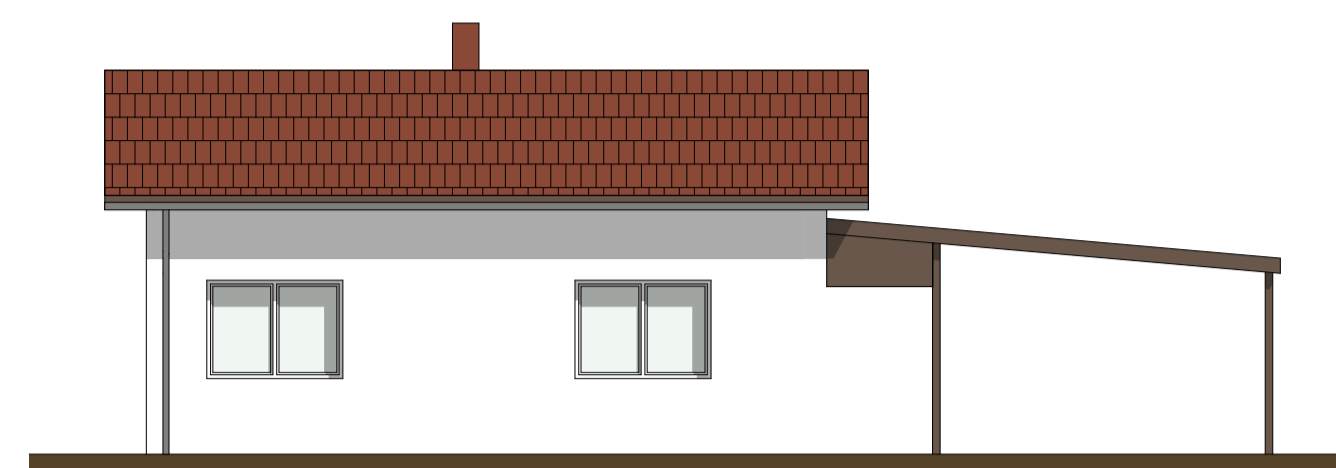


Ansicht Süd

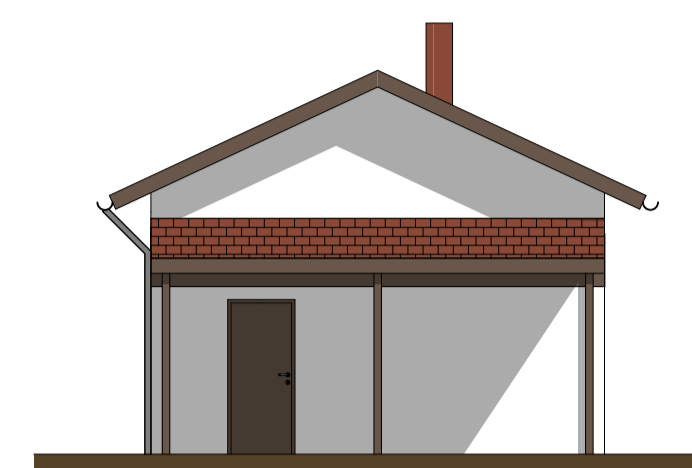


Ansicht Ost

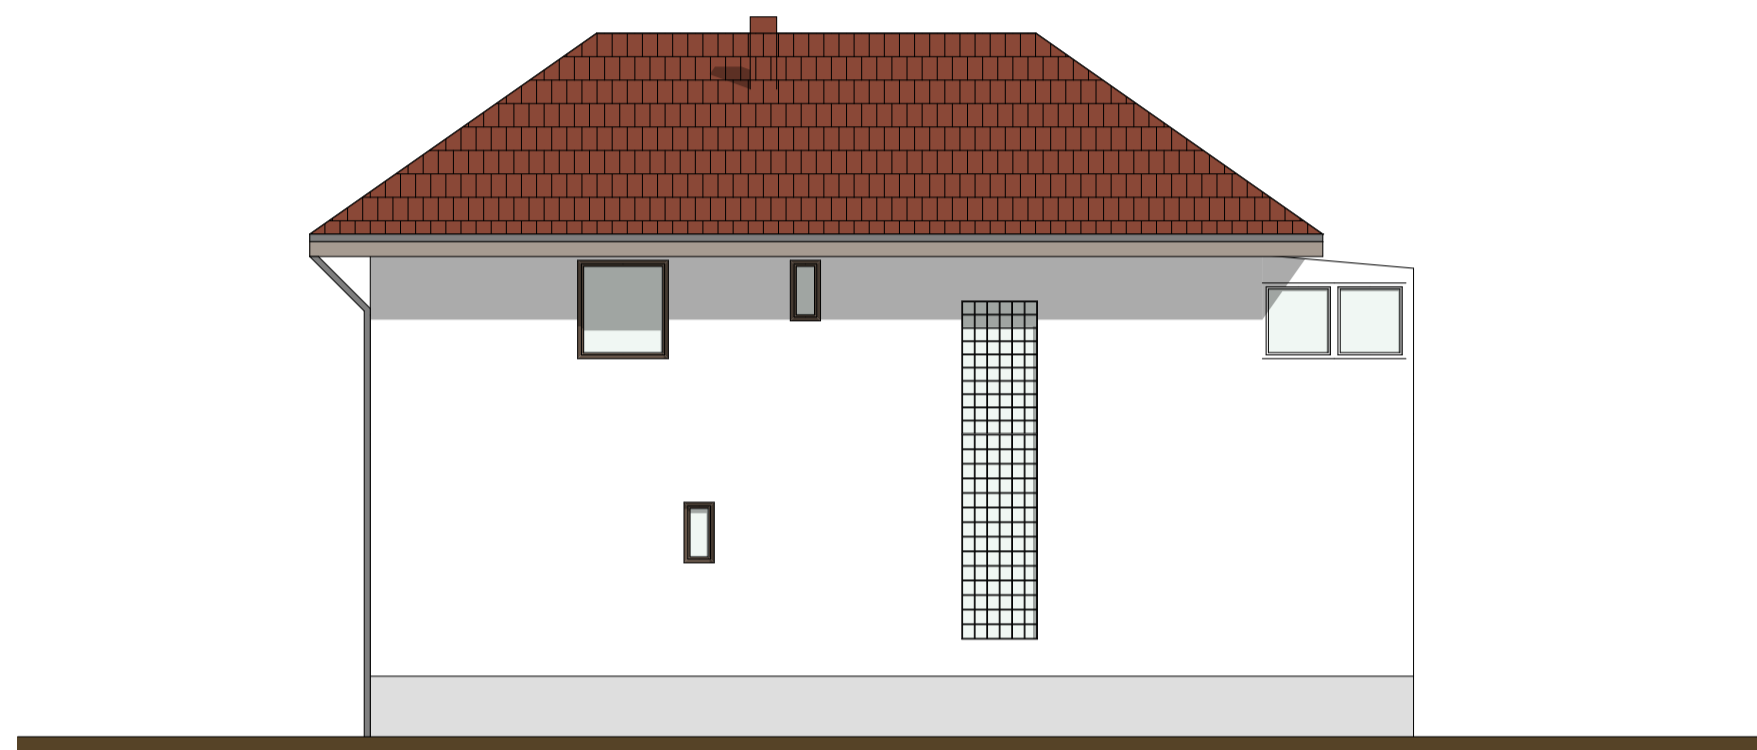


Ansicht Nord

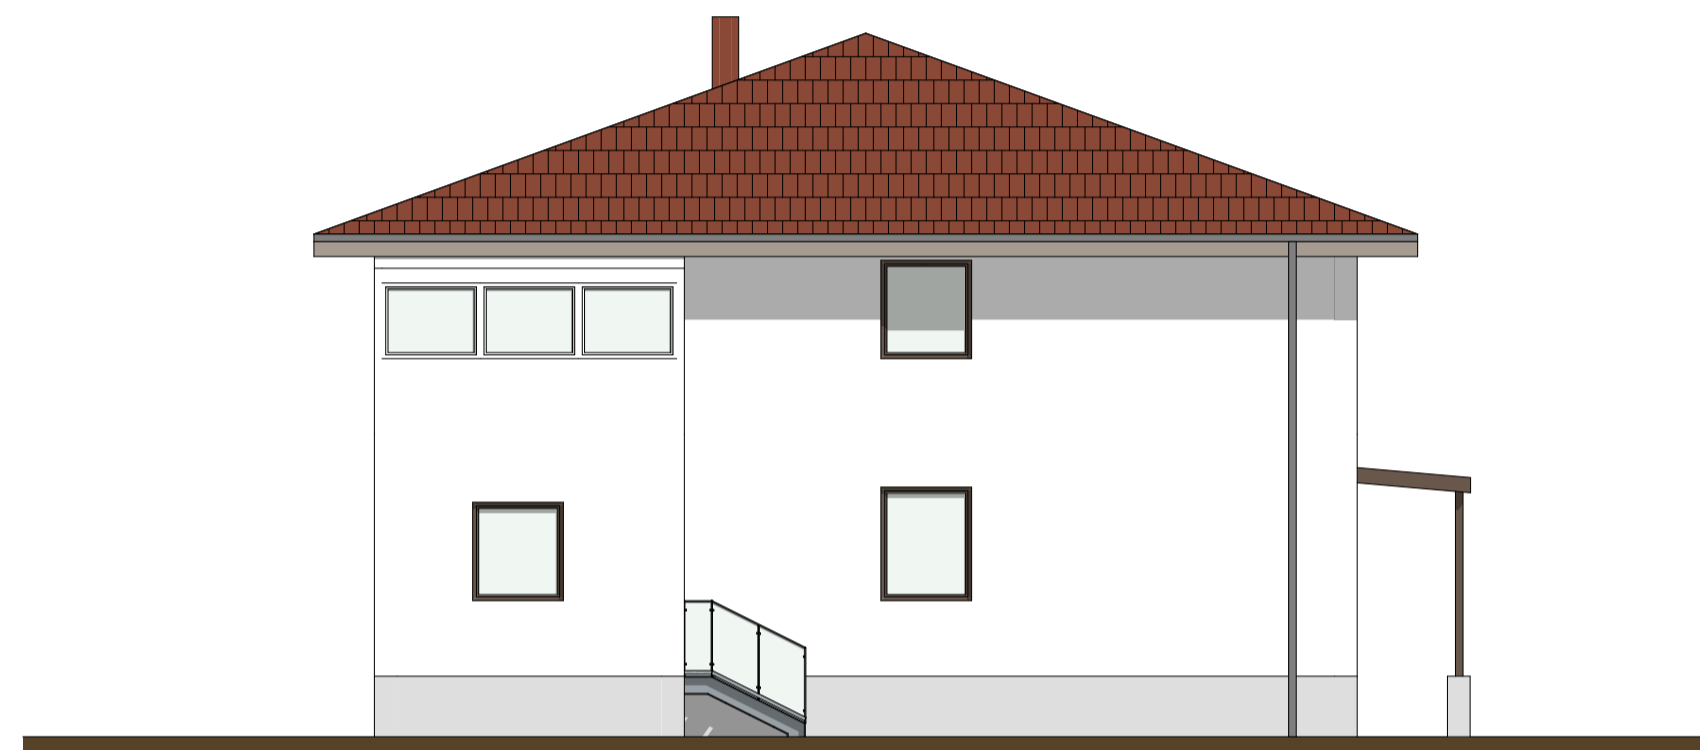


Ansicht West

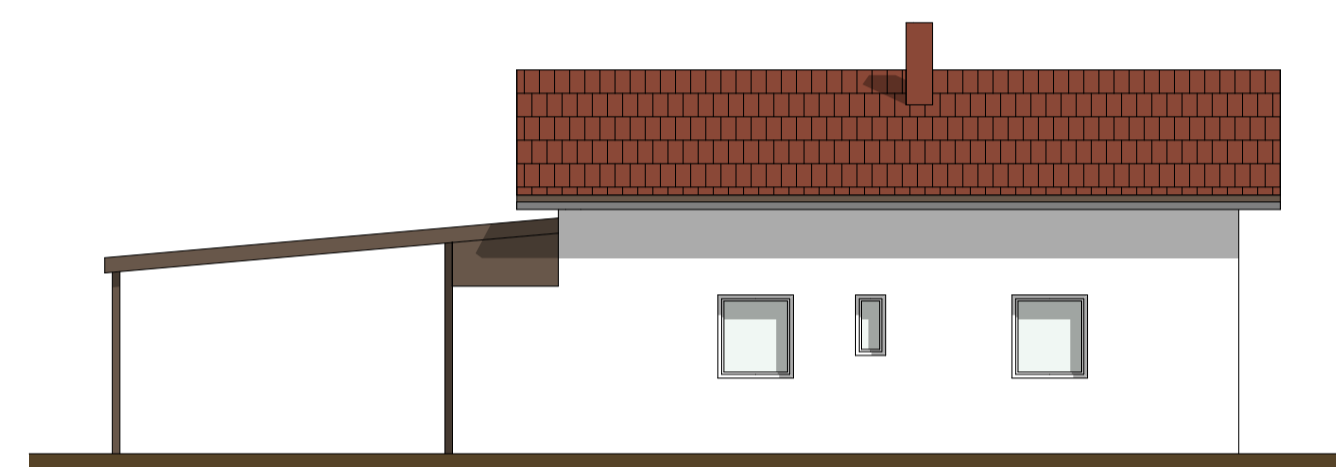


Ansicht Nord

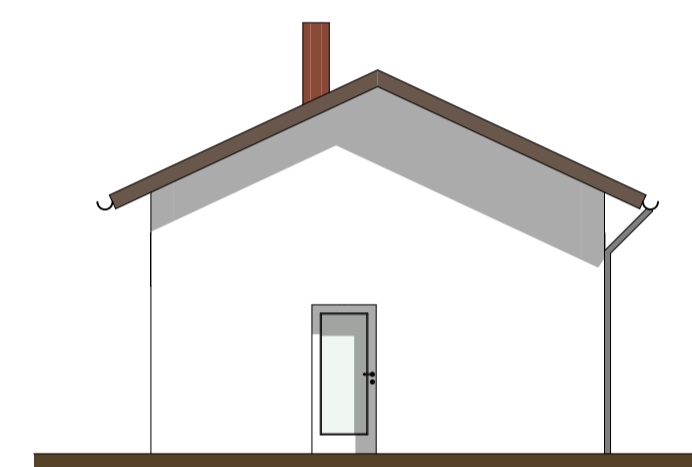


Ansicht West

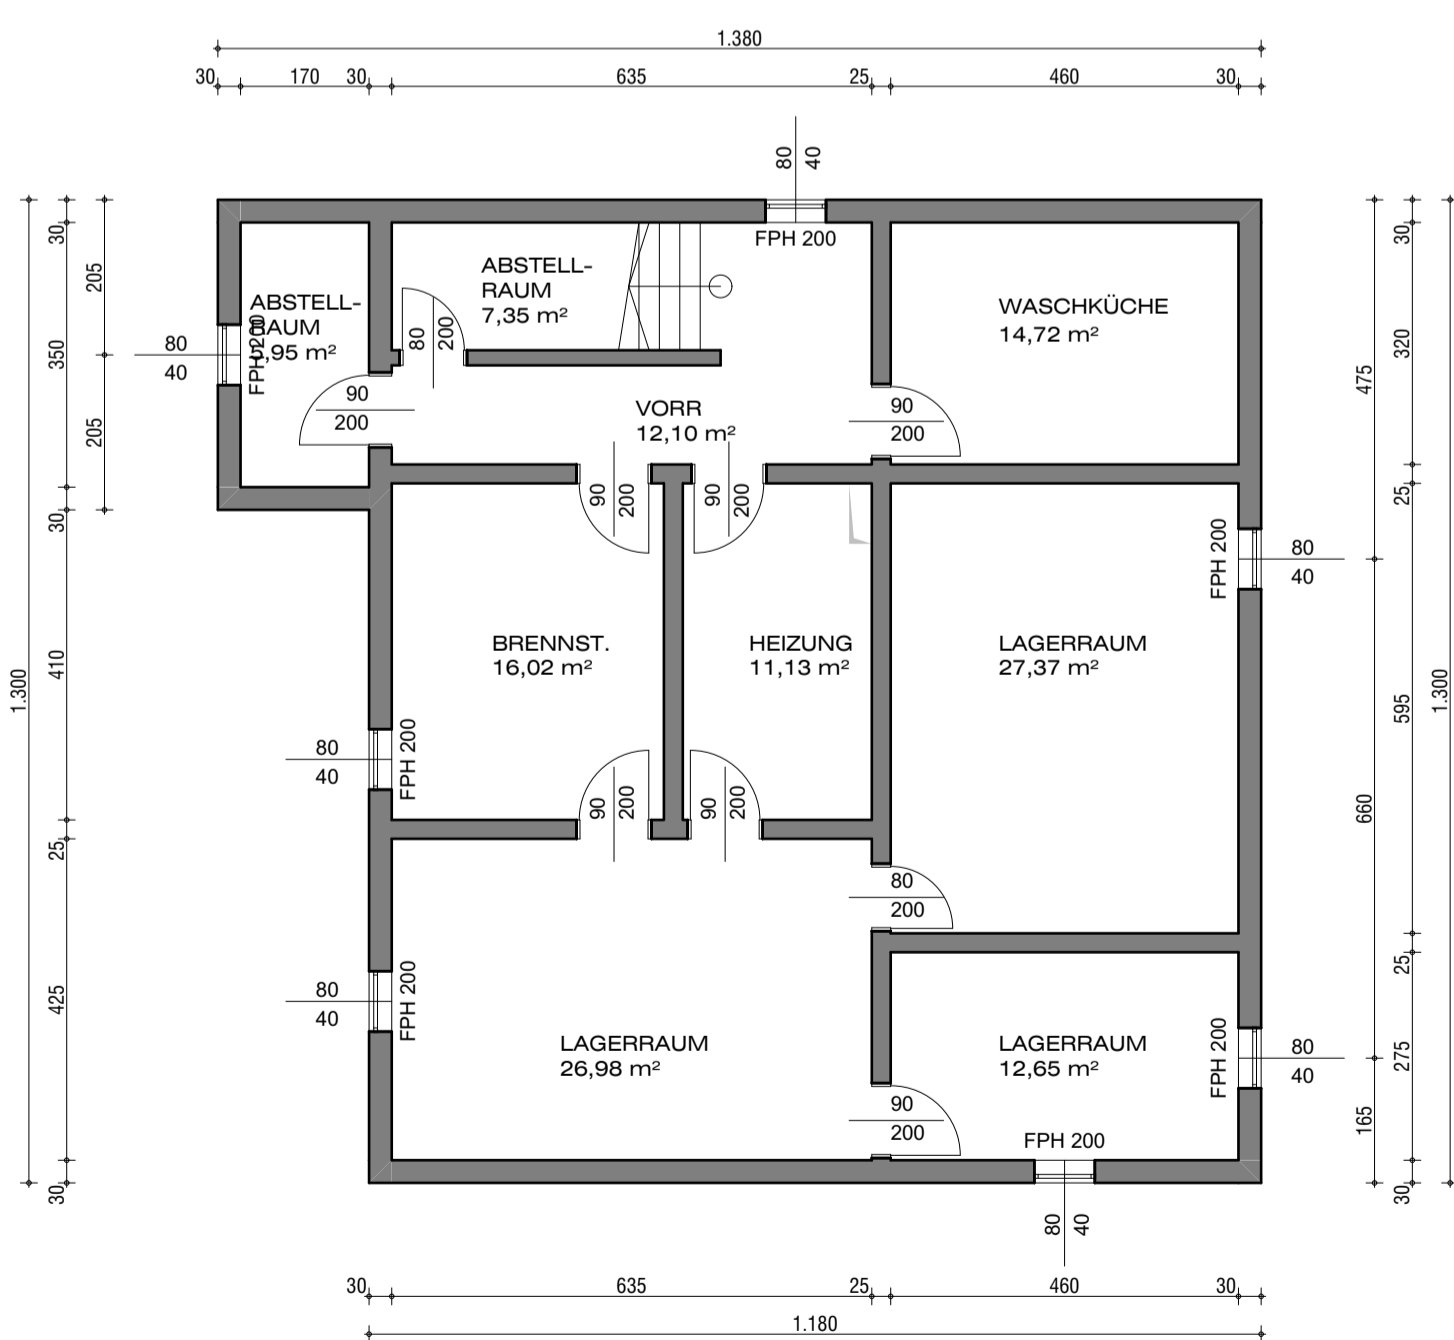


KG M1:100  
NF 134,27 m²

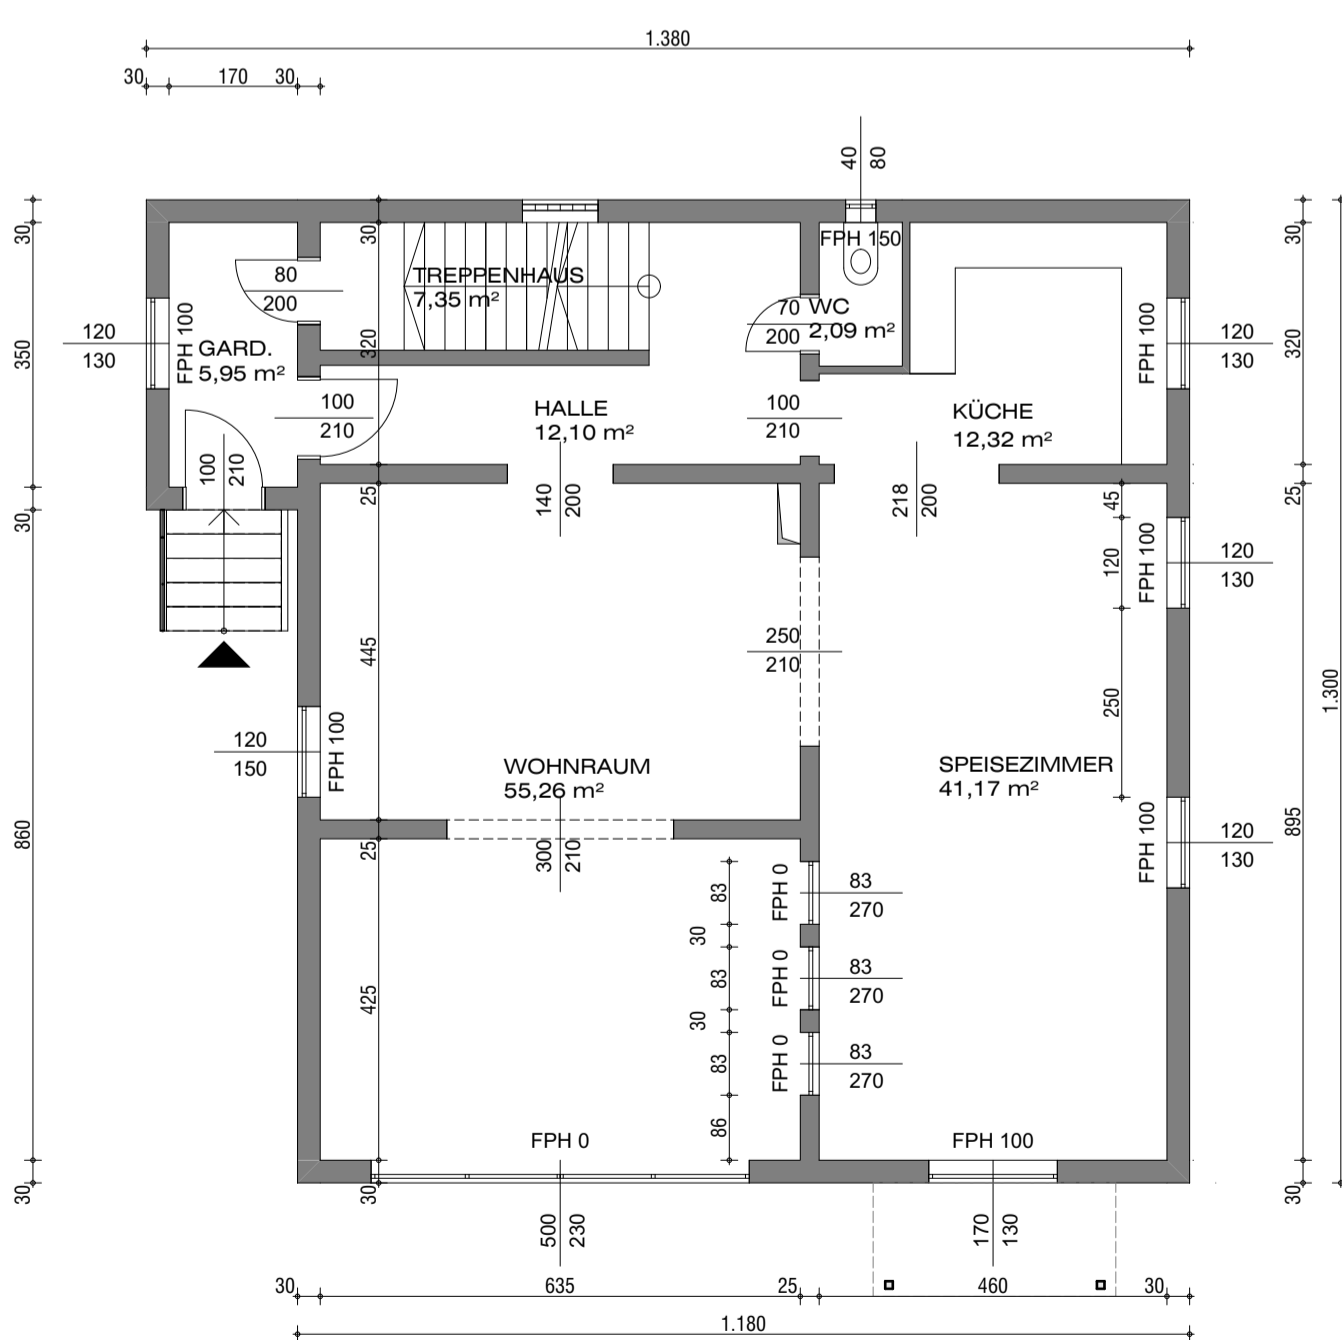


EG M1:100  
NF 136,23 m²

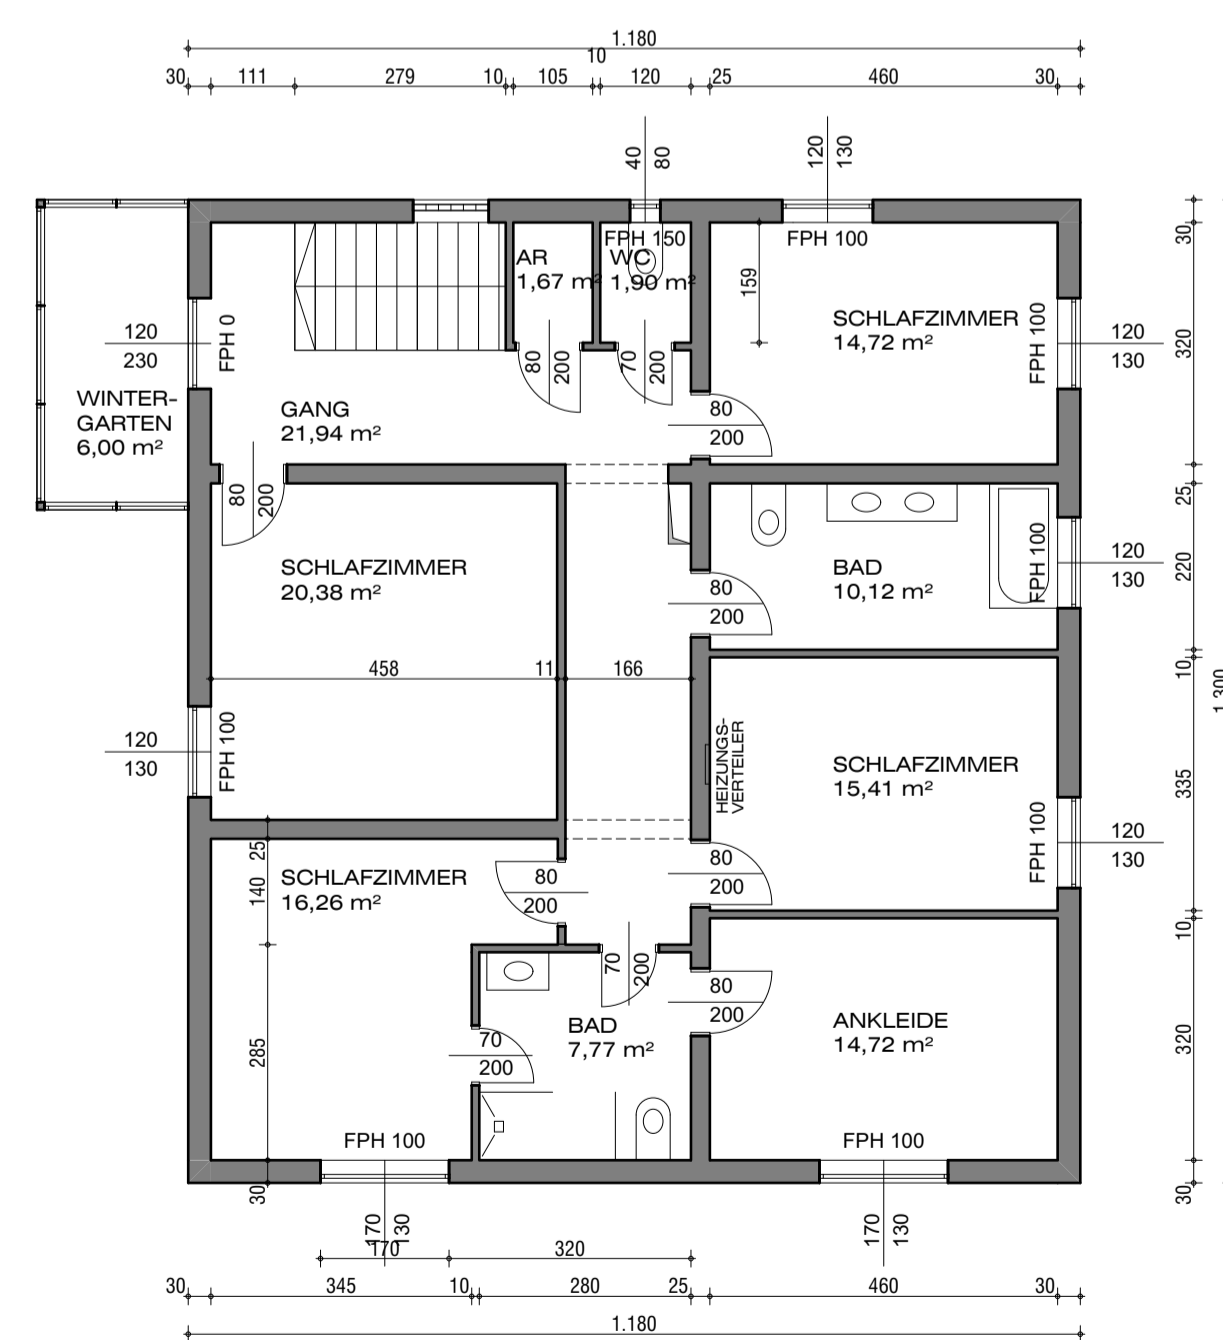

OG M1:100  
NF 130,82 m²

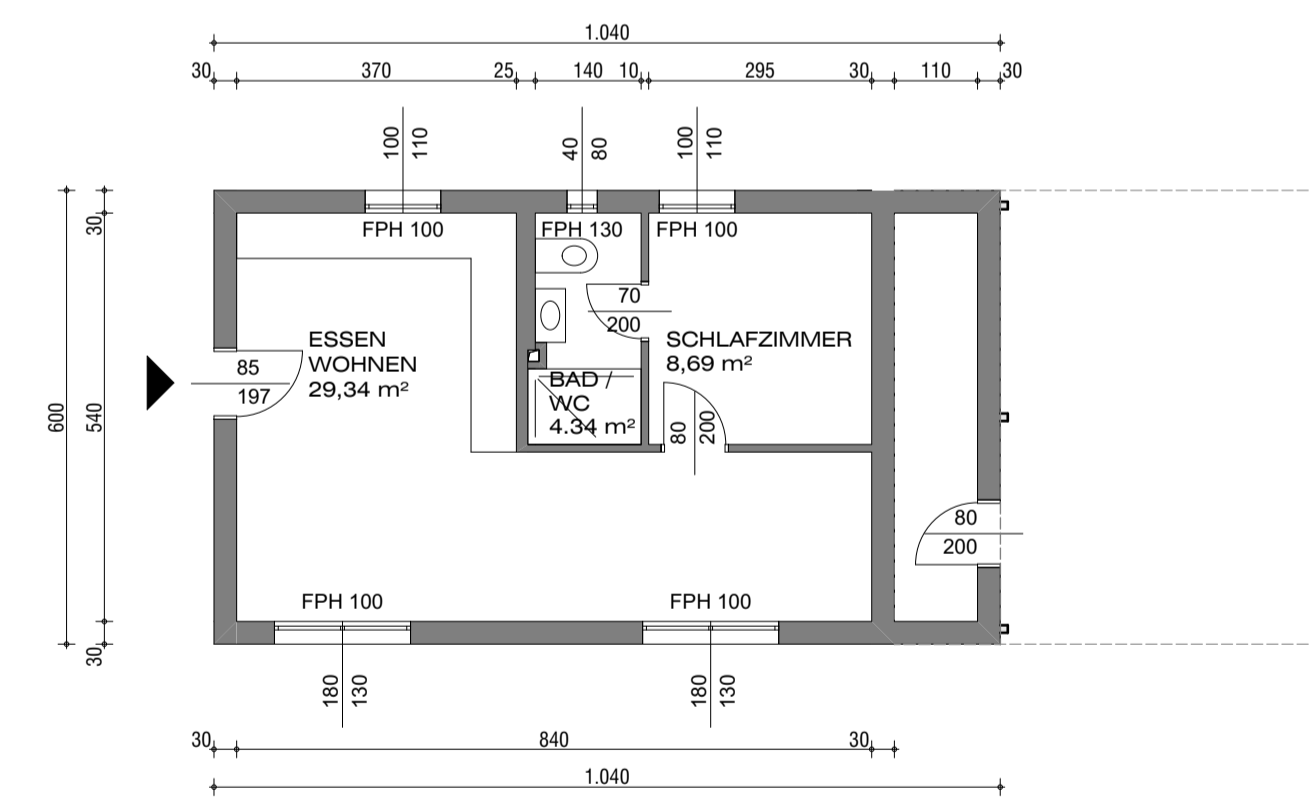

EG M1:100  
NF 42,37 m²

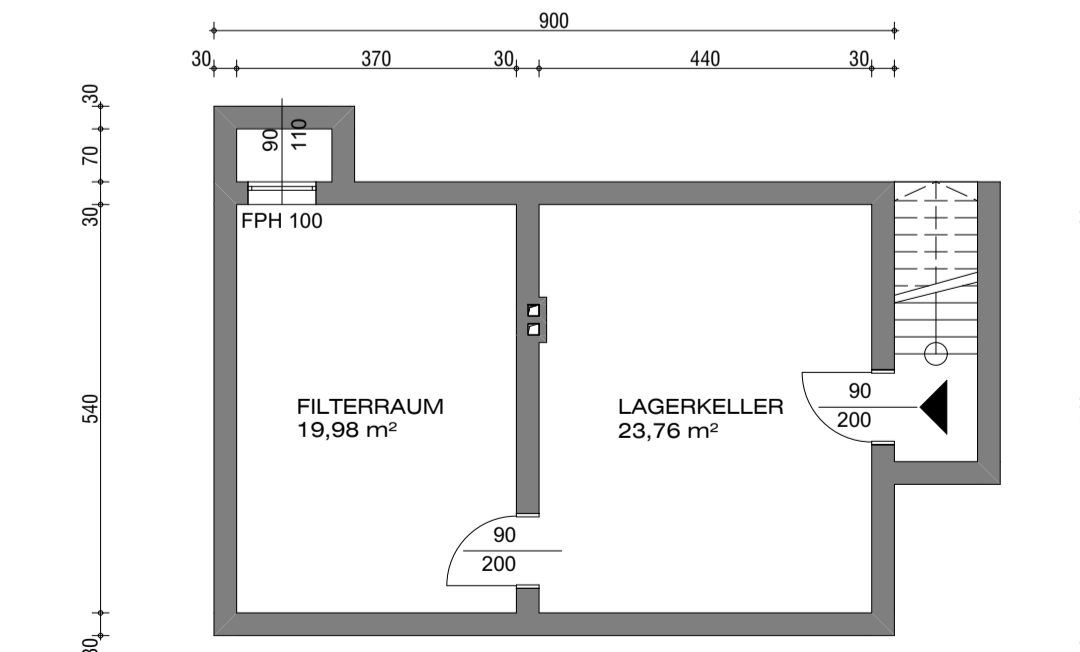

KG M1:100  
NF 43,74 m²

## BESTANDSPLAN

Bauherr	Grundigentümer			
	A	B	C	
Planverfasser	Bauführer			
	a	b	c	d

## EFH Stixneusiedl

Alte Bundesstraße 26, 2463 Stixneusiedl

Lageplan Grundrisse Ansichten		
Höhenlage +/-0,00 = +X,XX ü.WN	ProjektNr. 1336/3 / 1404	PlanNr. 105/60
Kat.Gem. 05020 Stixneusiedl	Maßstab 1:500 1:100	Datum gez. VMK 211111

Dieser Plan ist nach § 2 und 3 urheberrechtlich geschützt. Jede unbefugte Bearbeitung, Vervielfältigung, Verbreitung, Sendung und Vorführung sowie das Ausführen zum eigenen Gebrauch und die Nachahmung sind nach den Bestimmungen des UrhG untersagt und werden geahndet!