



 1150

95  
 S. FD 6/4

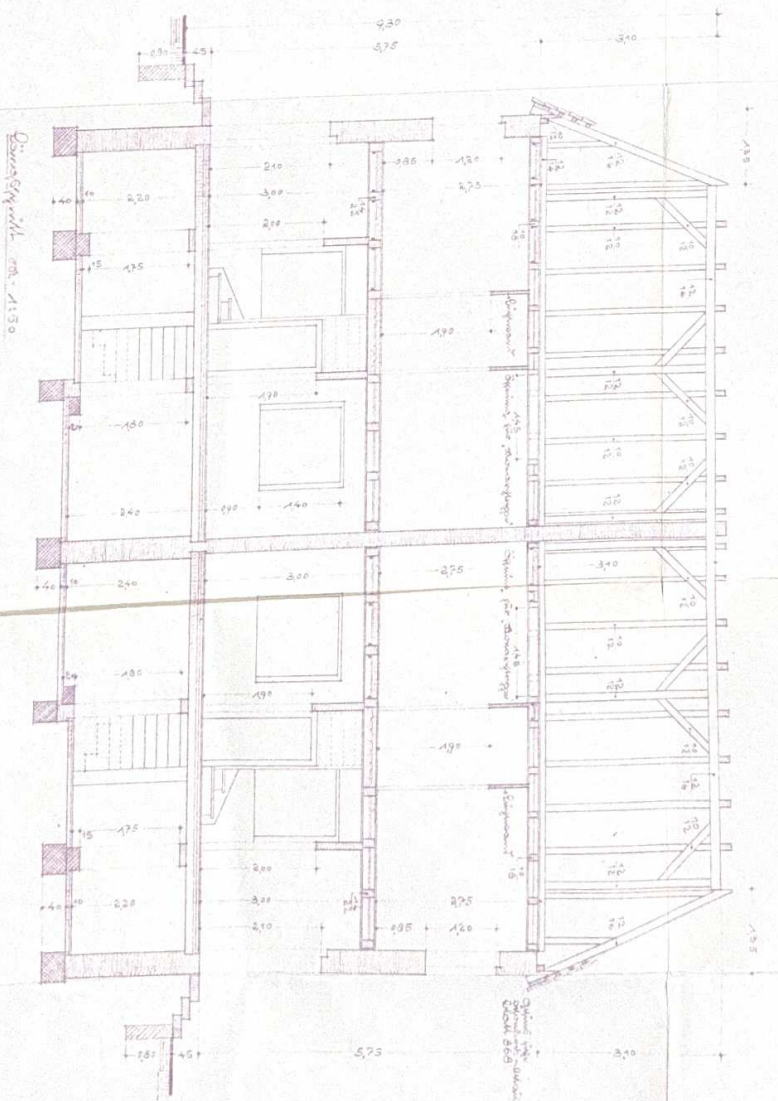

 1150

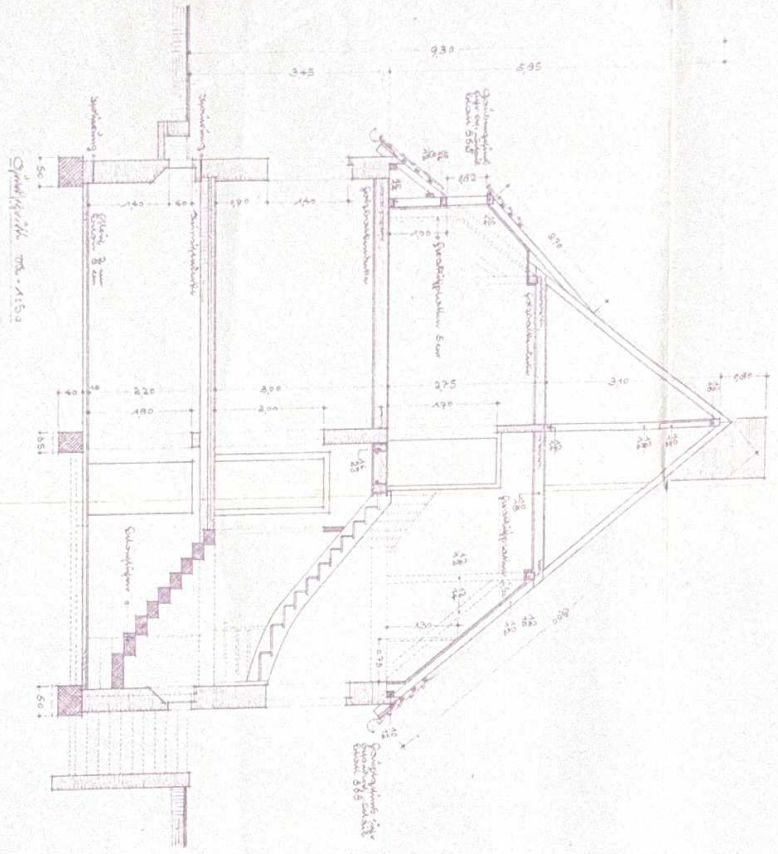



Stb. - Sommer

17

~~Sanpolizeilich geprüft  
für Vorbat (Unterweser) den 17. III. 1928  
Das Gemeindebauamt.~~


~~Gemeindebauamt~~

~~d~~


Stb.

~~Die Baugenehmigung wird erteilt.  
Nach- und Schlussbauabnahme erfolgt durch das  
Gemeindebauamt.  
Unterweser, den 17. III. 1928  
Der Bürgermeister.~~

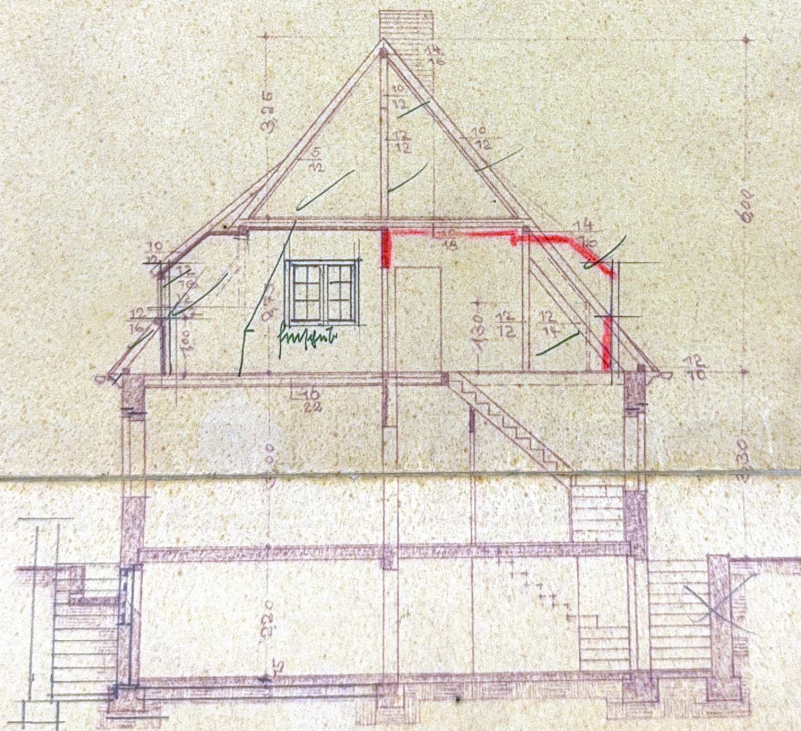

Stb.


Schnitt mit Dachstuhl und Stufen

11

2000



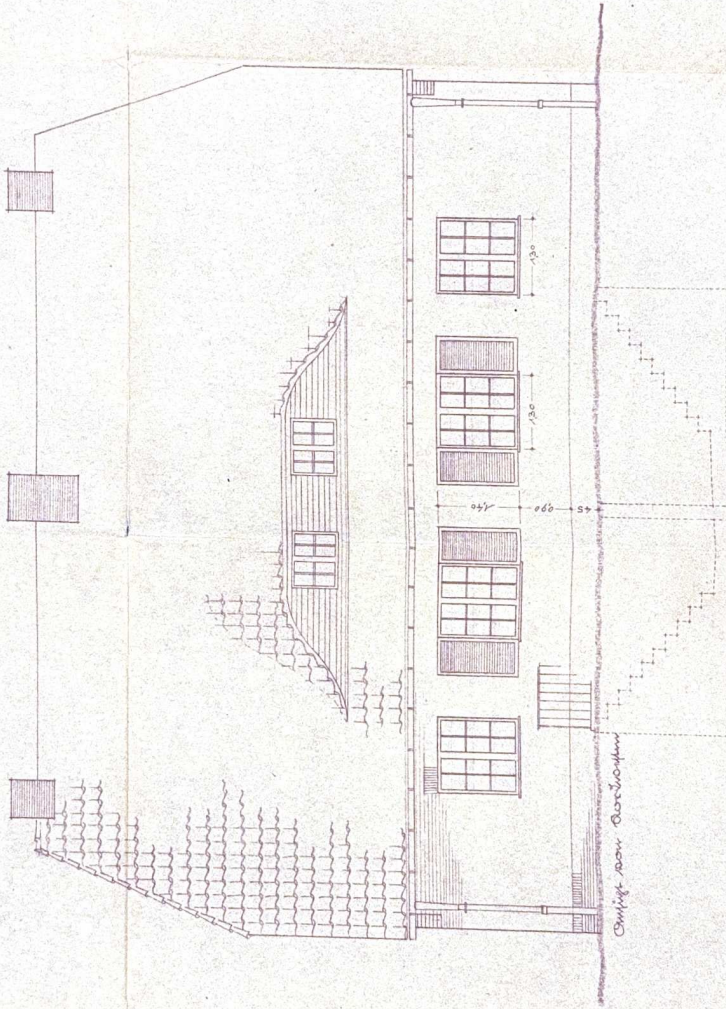
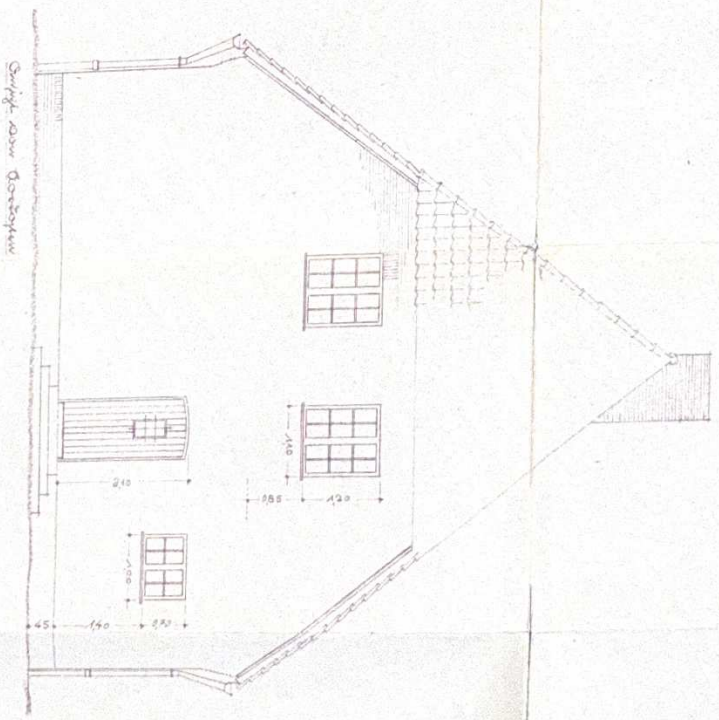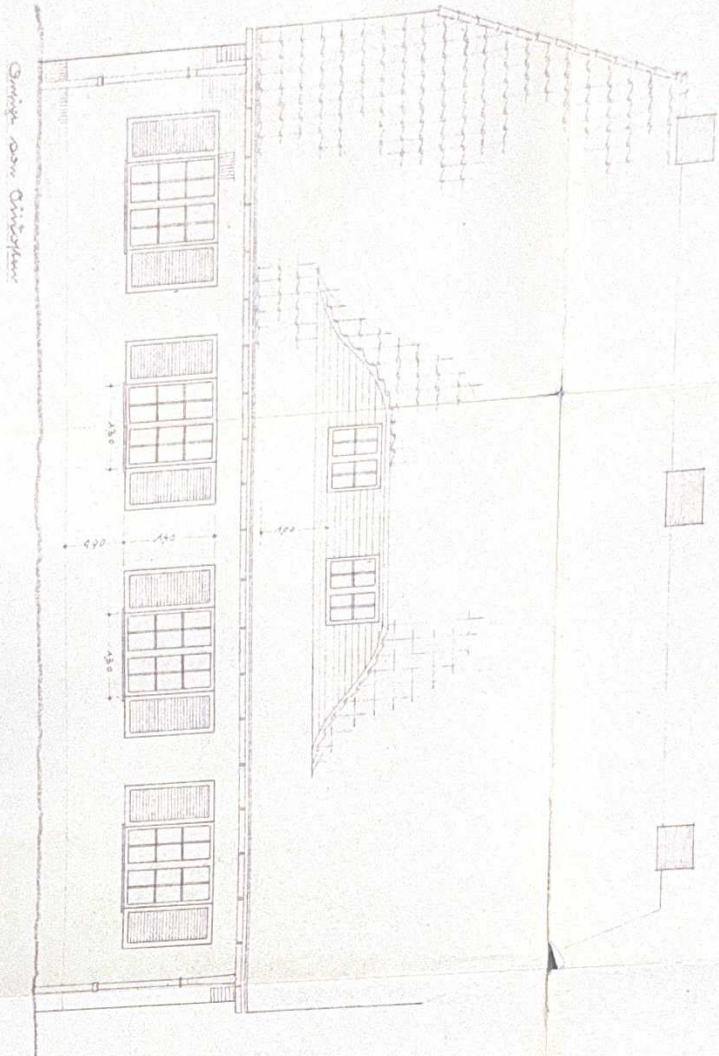
AD6/5