


KELLERGESCHOSS M. 1:100

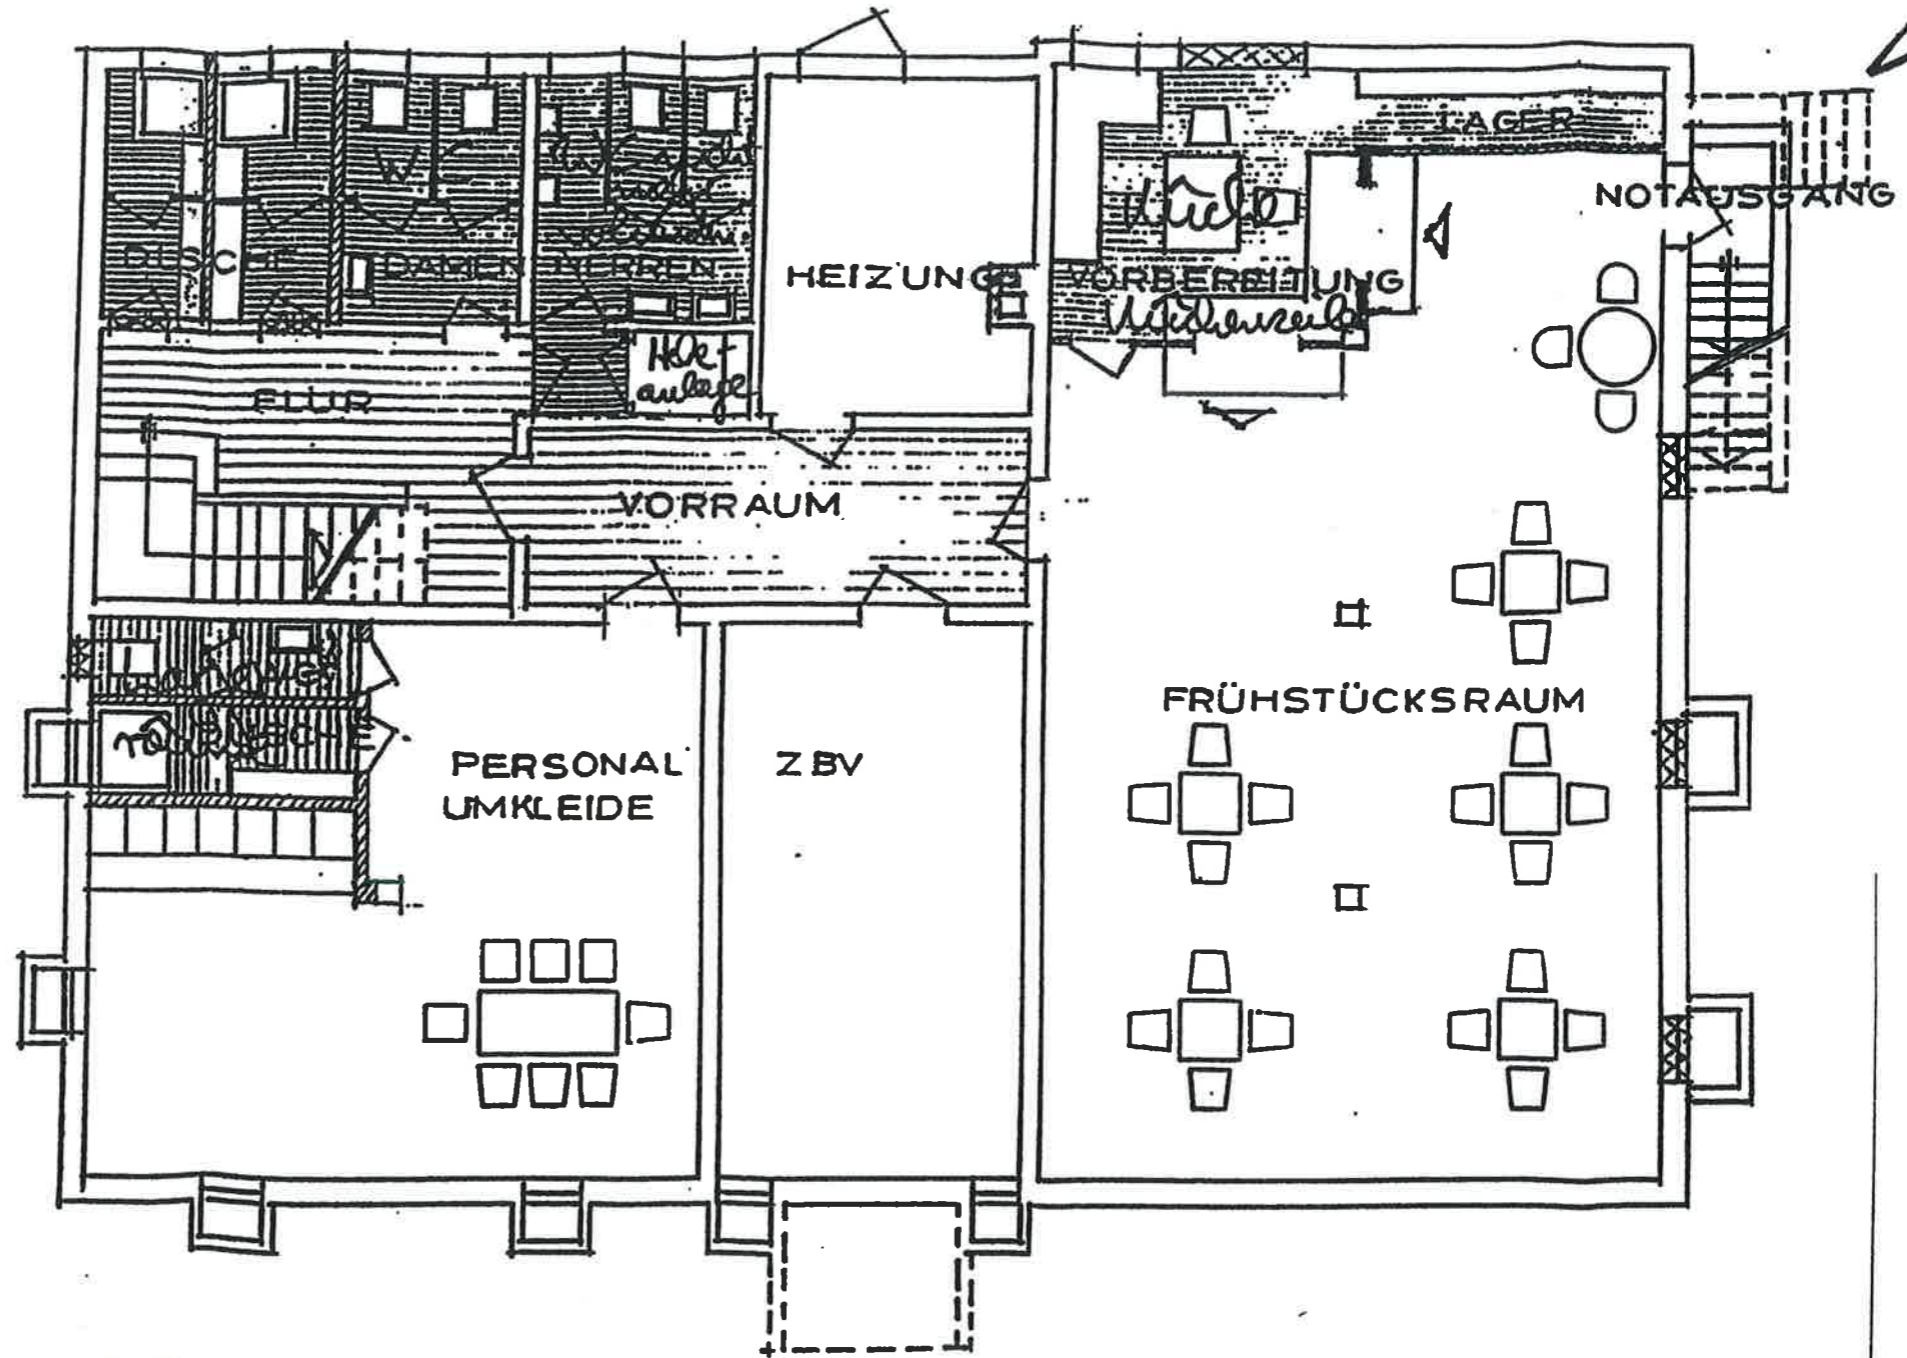

LEGENDE  NEU
 ABBRUCH



NACH VORH. UNTERLAGEN.
 ALLE MASSE SIND AM BAU ZU NEHMEN.

BAUORT: WENTORFER STR. 155
 BAUHERR: AHMAD S
 HAMBURG OKTOBER
 PETERSKAMP WEG 70
 AHMAD SULTAN
 BAUHERR

ERDGESCHOSS M. 1:100

20.60

15.00
 175
 7.20
 24
 1.20
 2.05
 24
 3.62
 175

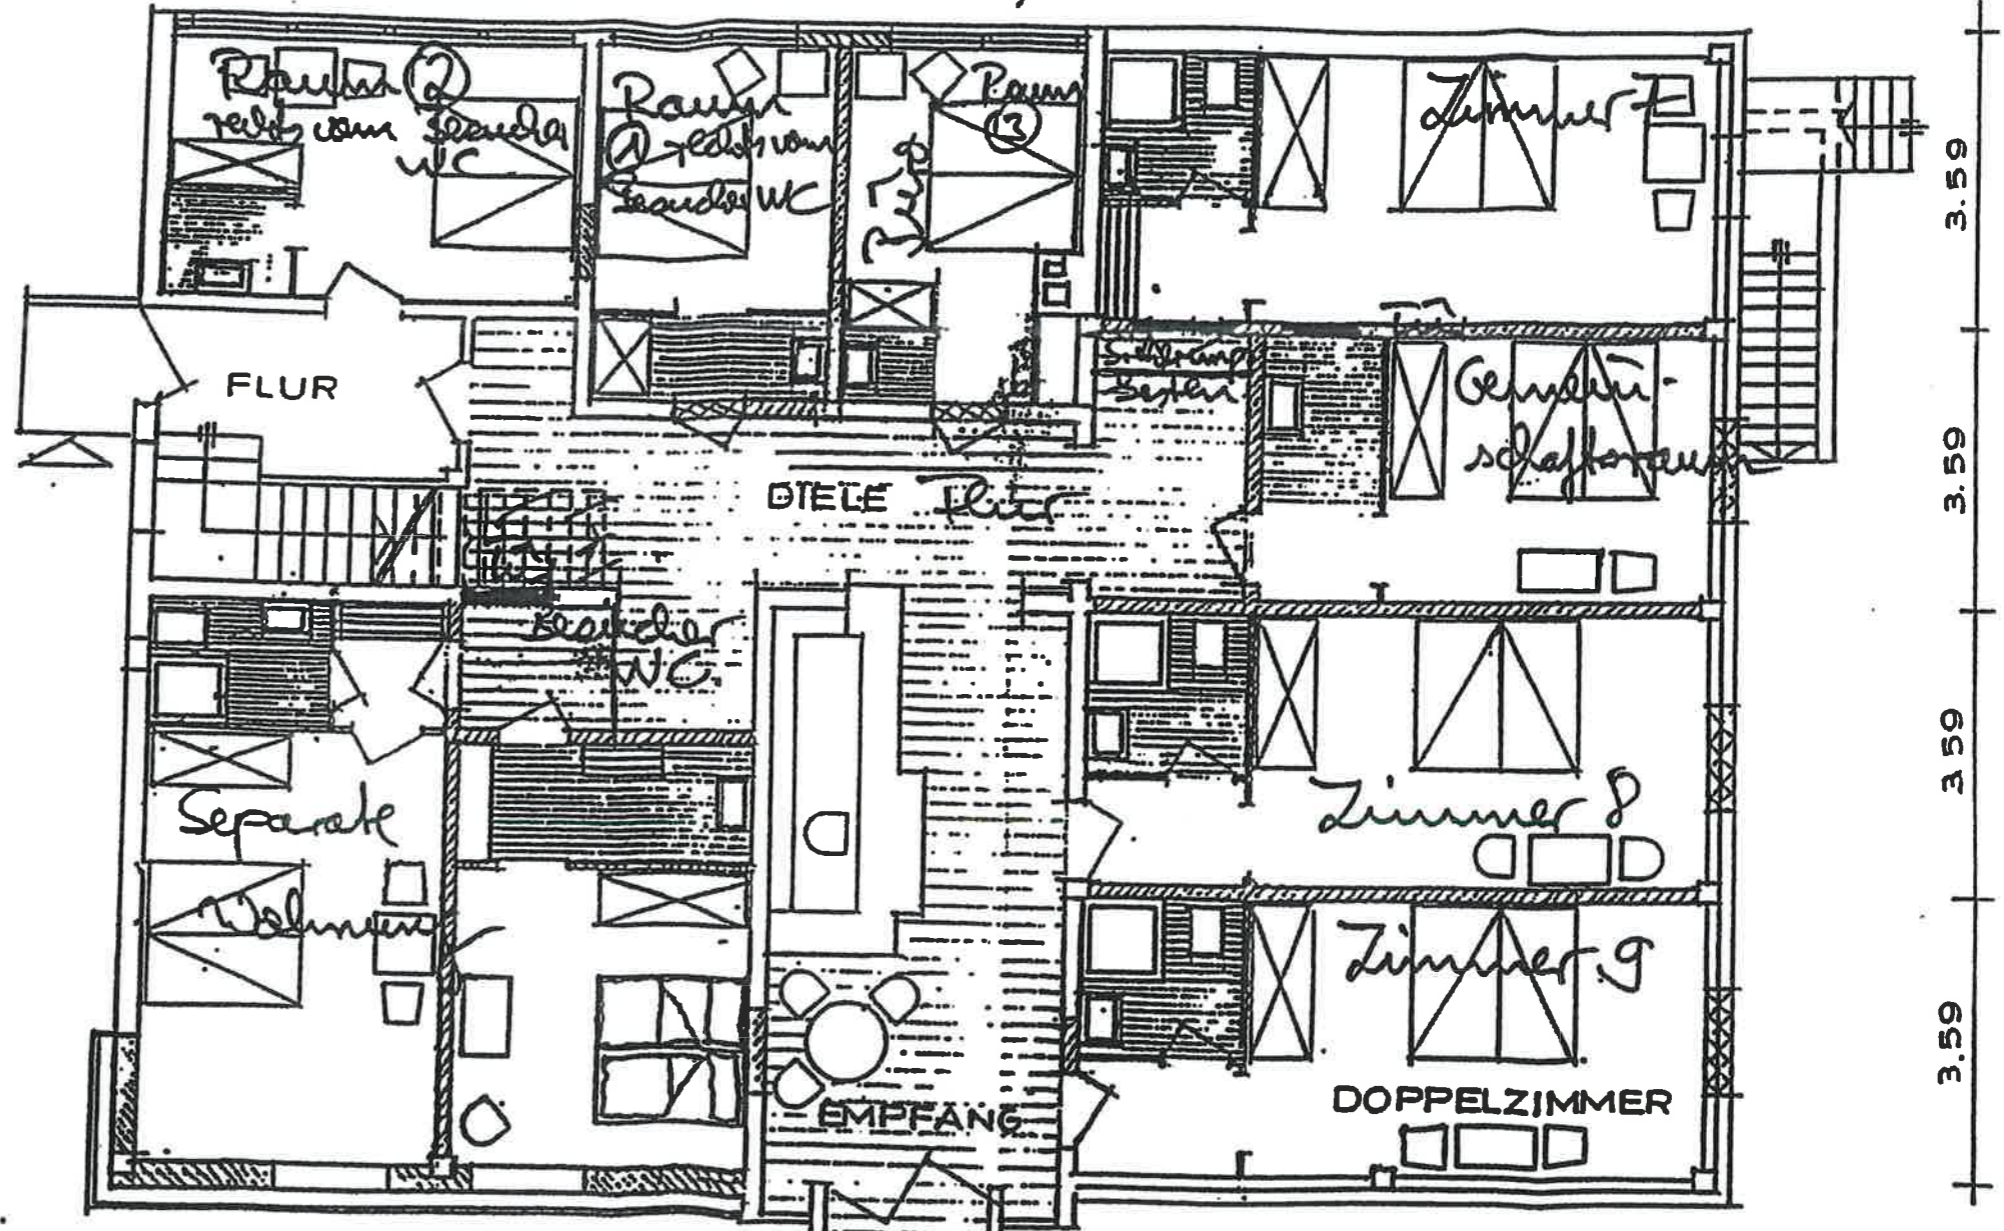

LEGENDE

 NEU
 ABBRUCH

400 400

EINGANG
 4.00

BAUORT: WENTORFER STR. 1

BAUHERR AHMAD

HAMBURG OKTOB

PETERSKAMP WEG

AHMAD SULTAN

BAUHERR


NACH VORH. UNTERLAGEN.
 RAUMTRENNWÄNDE GEM. DIN 4109
 ALS LEICHTWÄNDE

ALLE MASSE SIND AM BAU ZU NEHMEN.

STELL

1.A

1. OBERGESCHOSS M. 1:100

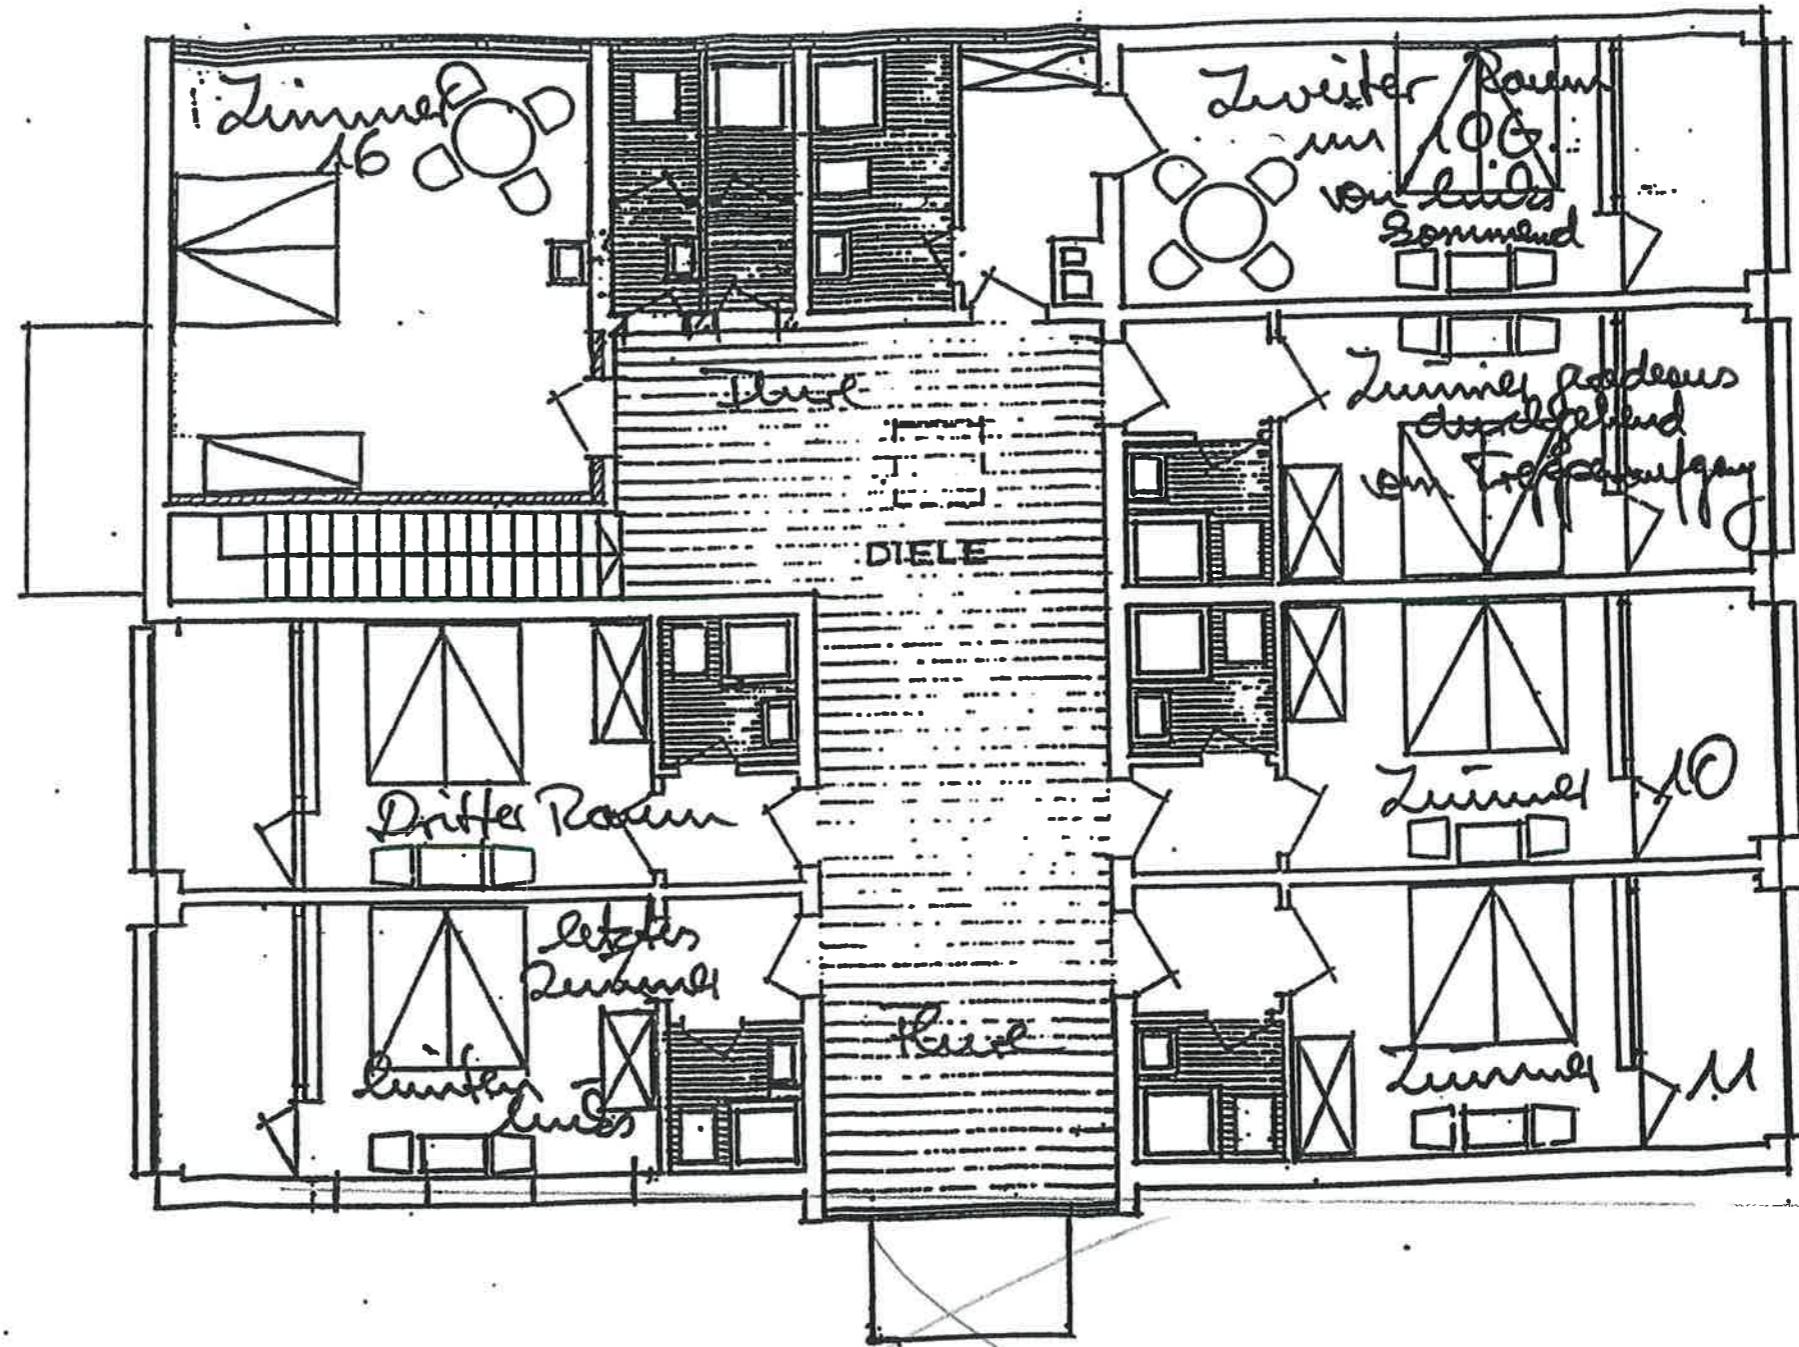

BESTANDSZEICHNUNG

NACH VORH. UNTERLAGEN.
ALLE MASSE SIND AM BAU ZU NEHMEN.

WENTORFER STR. 155


HAMBURG OKTOBER

PETERSKAMP WEG 7

BAUHERR

8.60 4.00 8.60
 4.90 1.90 1.90

DACHGESCHOSS

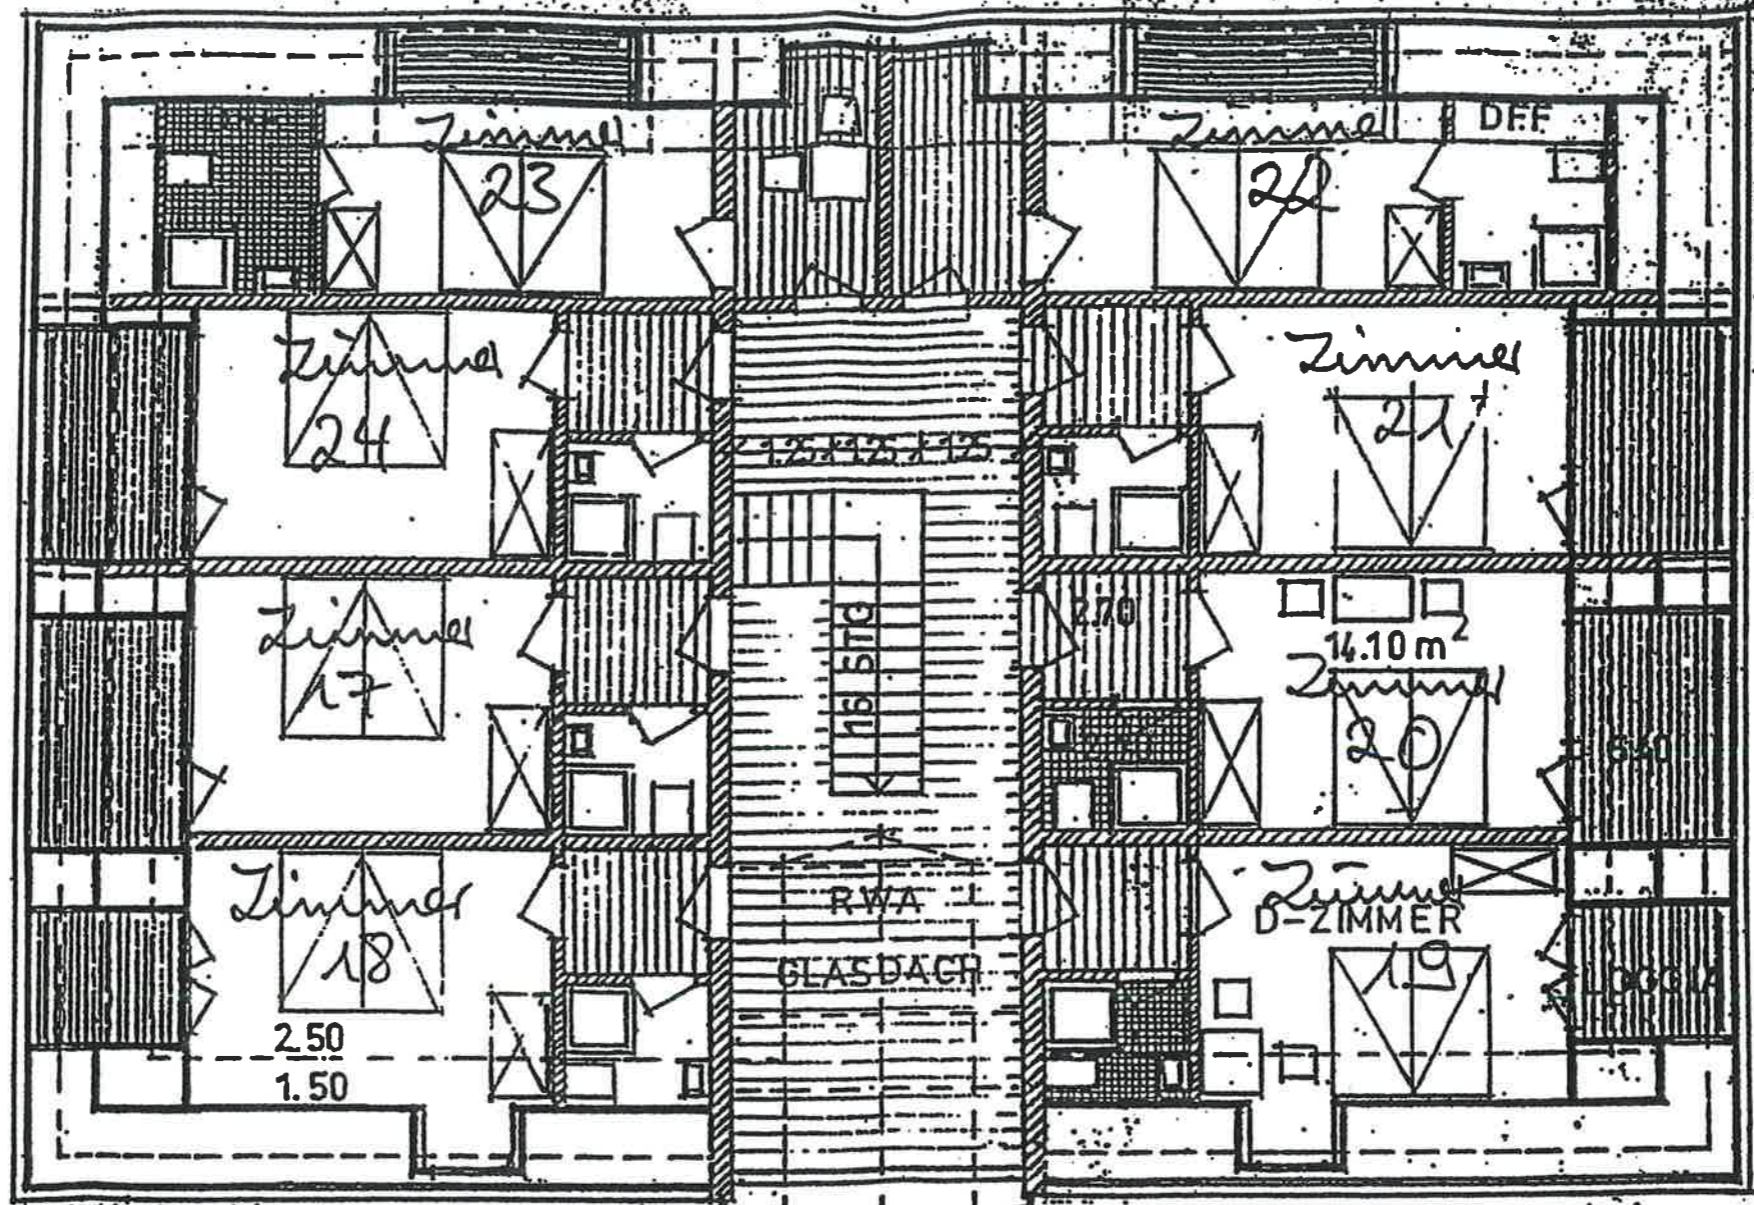

4.00
 2.60
 3.00
 3.20
 3.20
 3.20
 15.00

4.80 1.40


1.40 4.80

zugang

bauvorhaben: dachaufbau
 bauort: wentorfer str. 15
 bauherr: ahmad sultan

gründriss m. 1:100
 hamburg juli 1990

Ahmad Sultan
 antrasteller

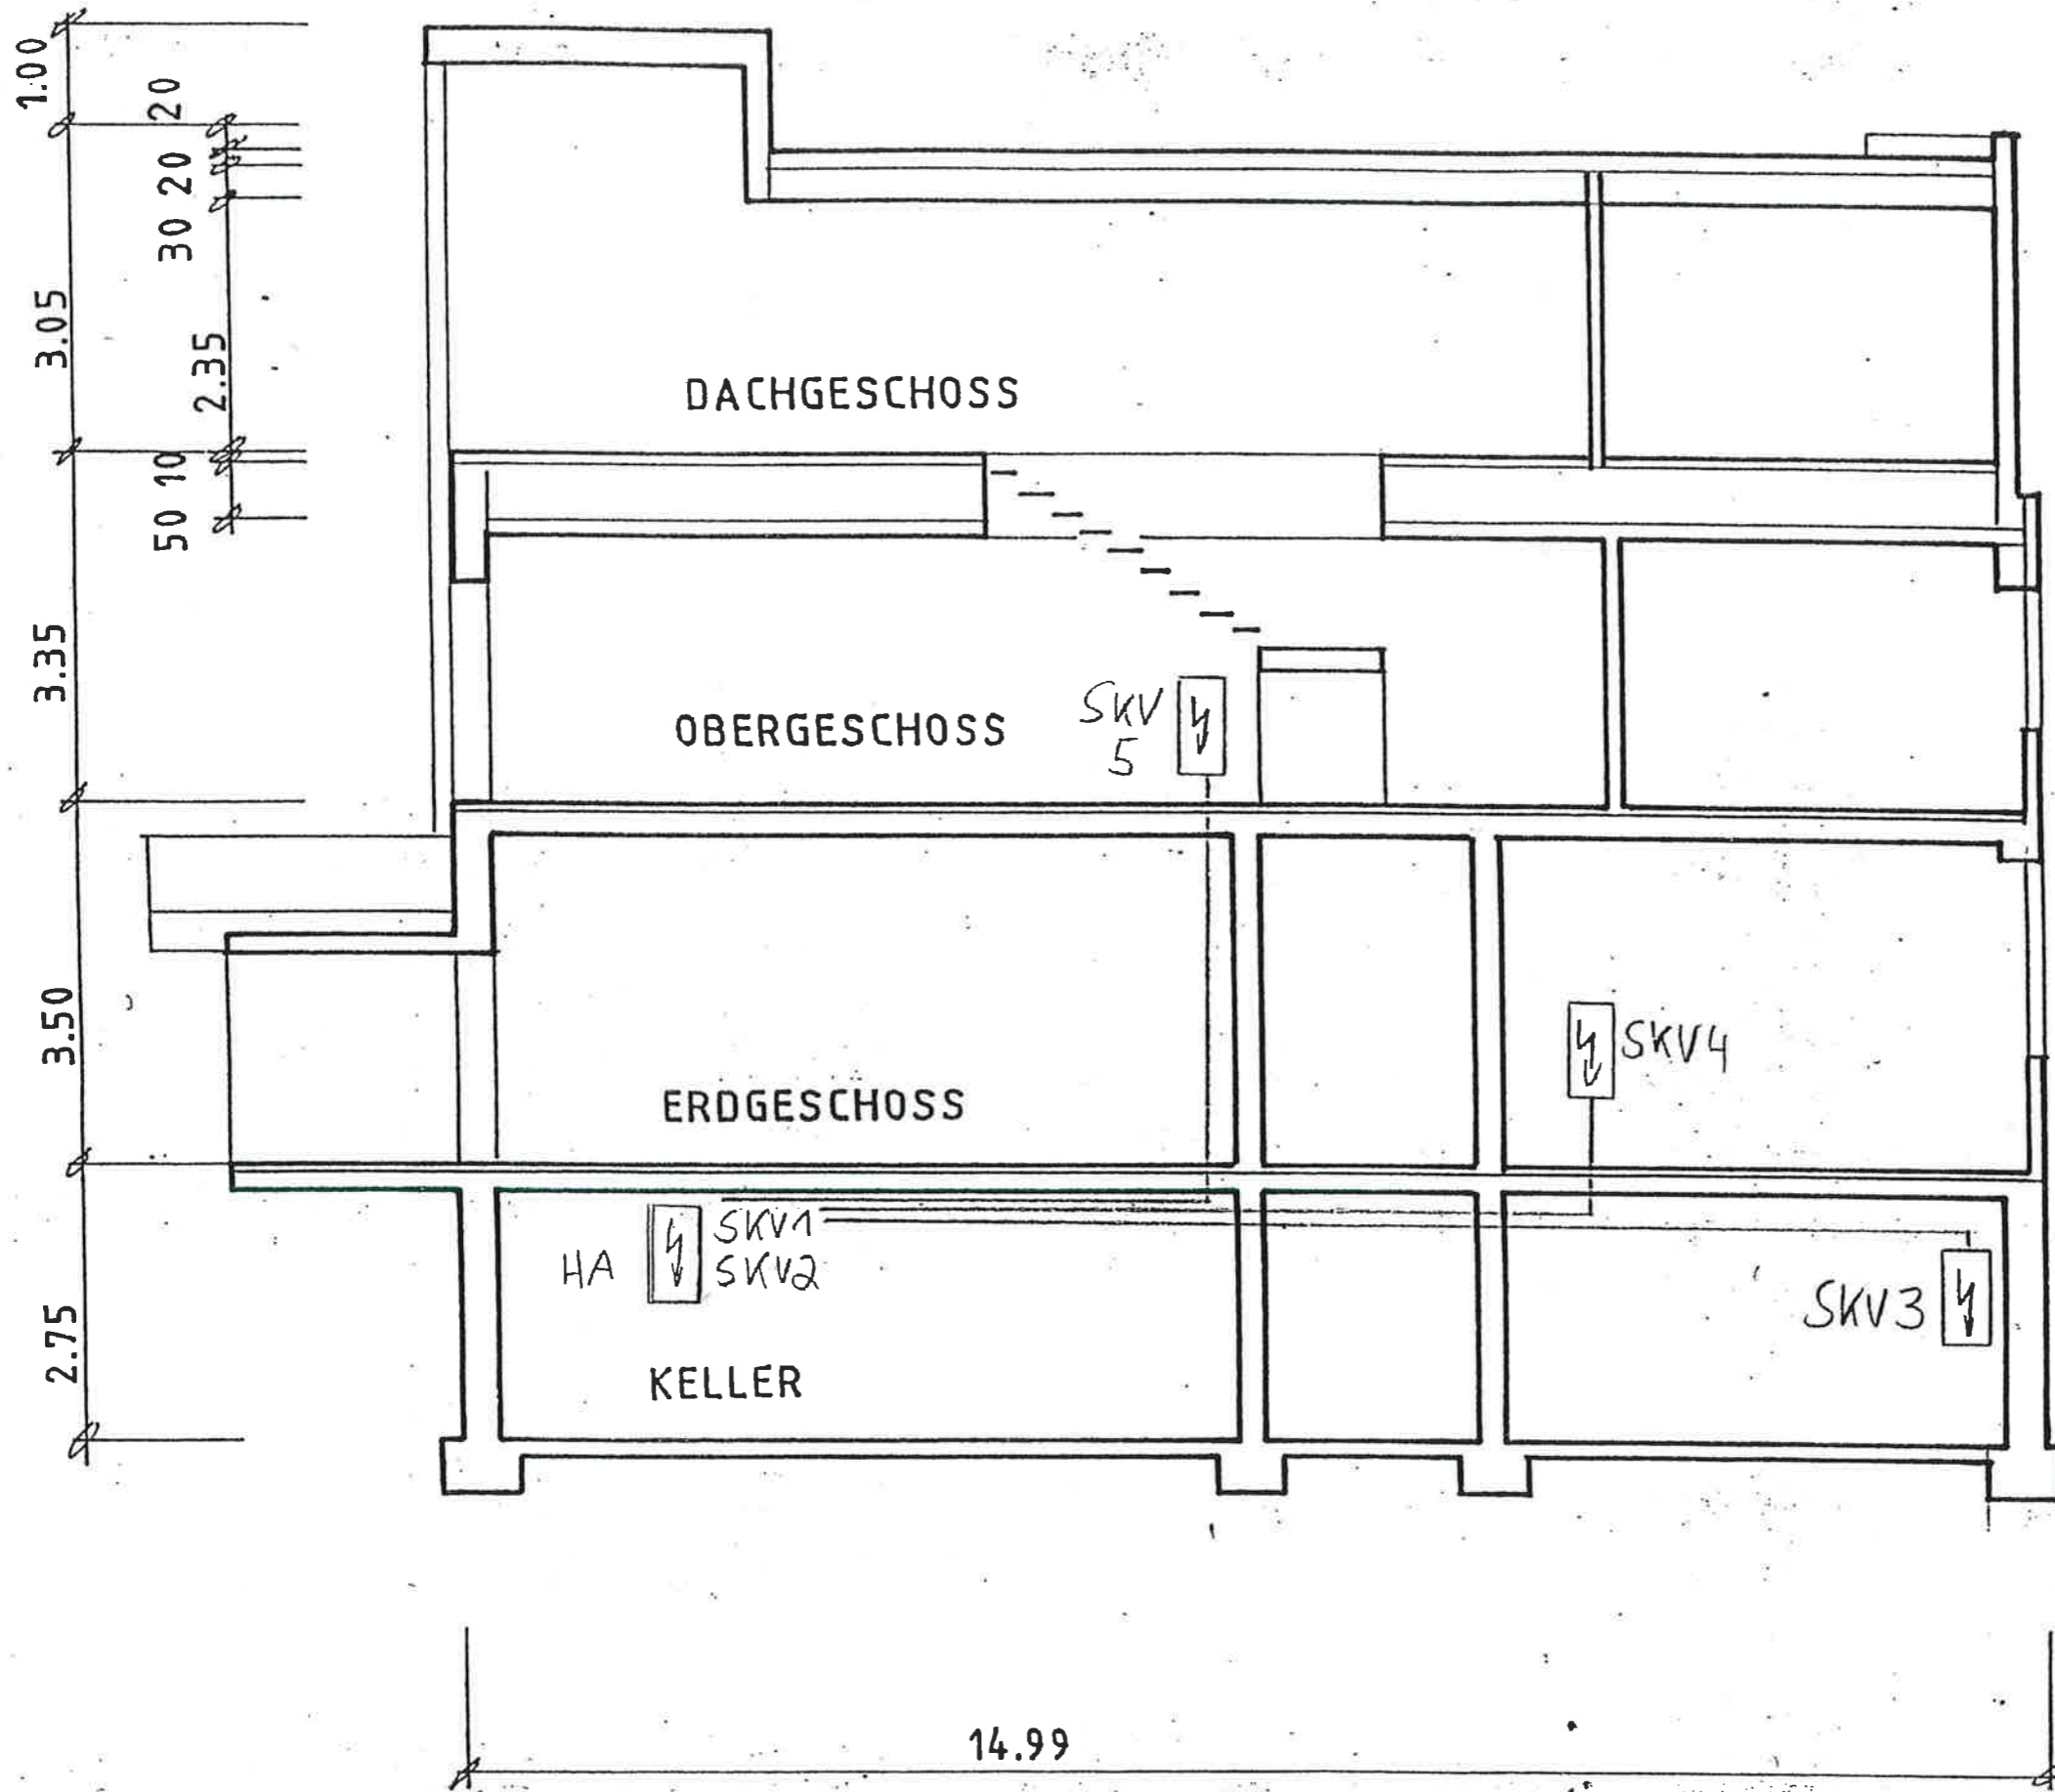

SCHNITT A - B

18.12	2.13.10
18.12	2.13.10

B1351/93