

Kreis: RAVENSBURG
 Gemeinde: GRÜNKRAUT
 Gemarkung: GRÜNKRAUT
 Beb.plan: OTTERSBERG


LAGEPLAN

Genehmigt

am: 09. APR. 1991

Gemeindeverwaltungsamt
 Gullen


Zeichnerischer Teil zum
 Bauantrag (§ 2 BauVVO)

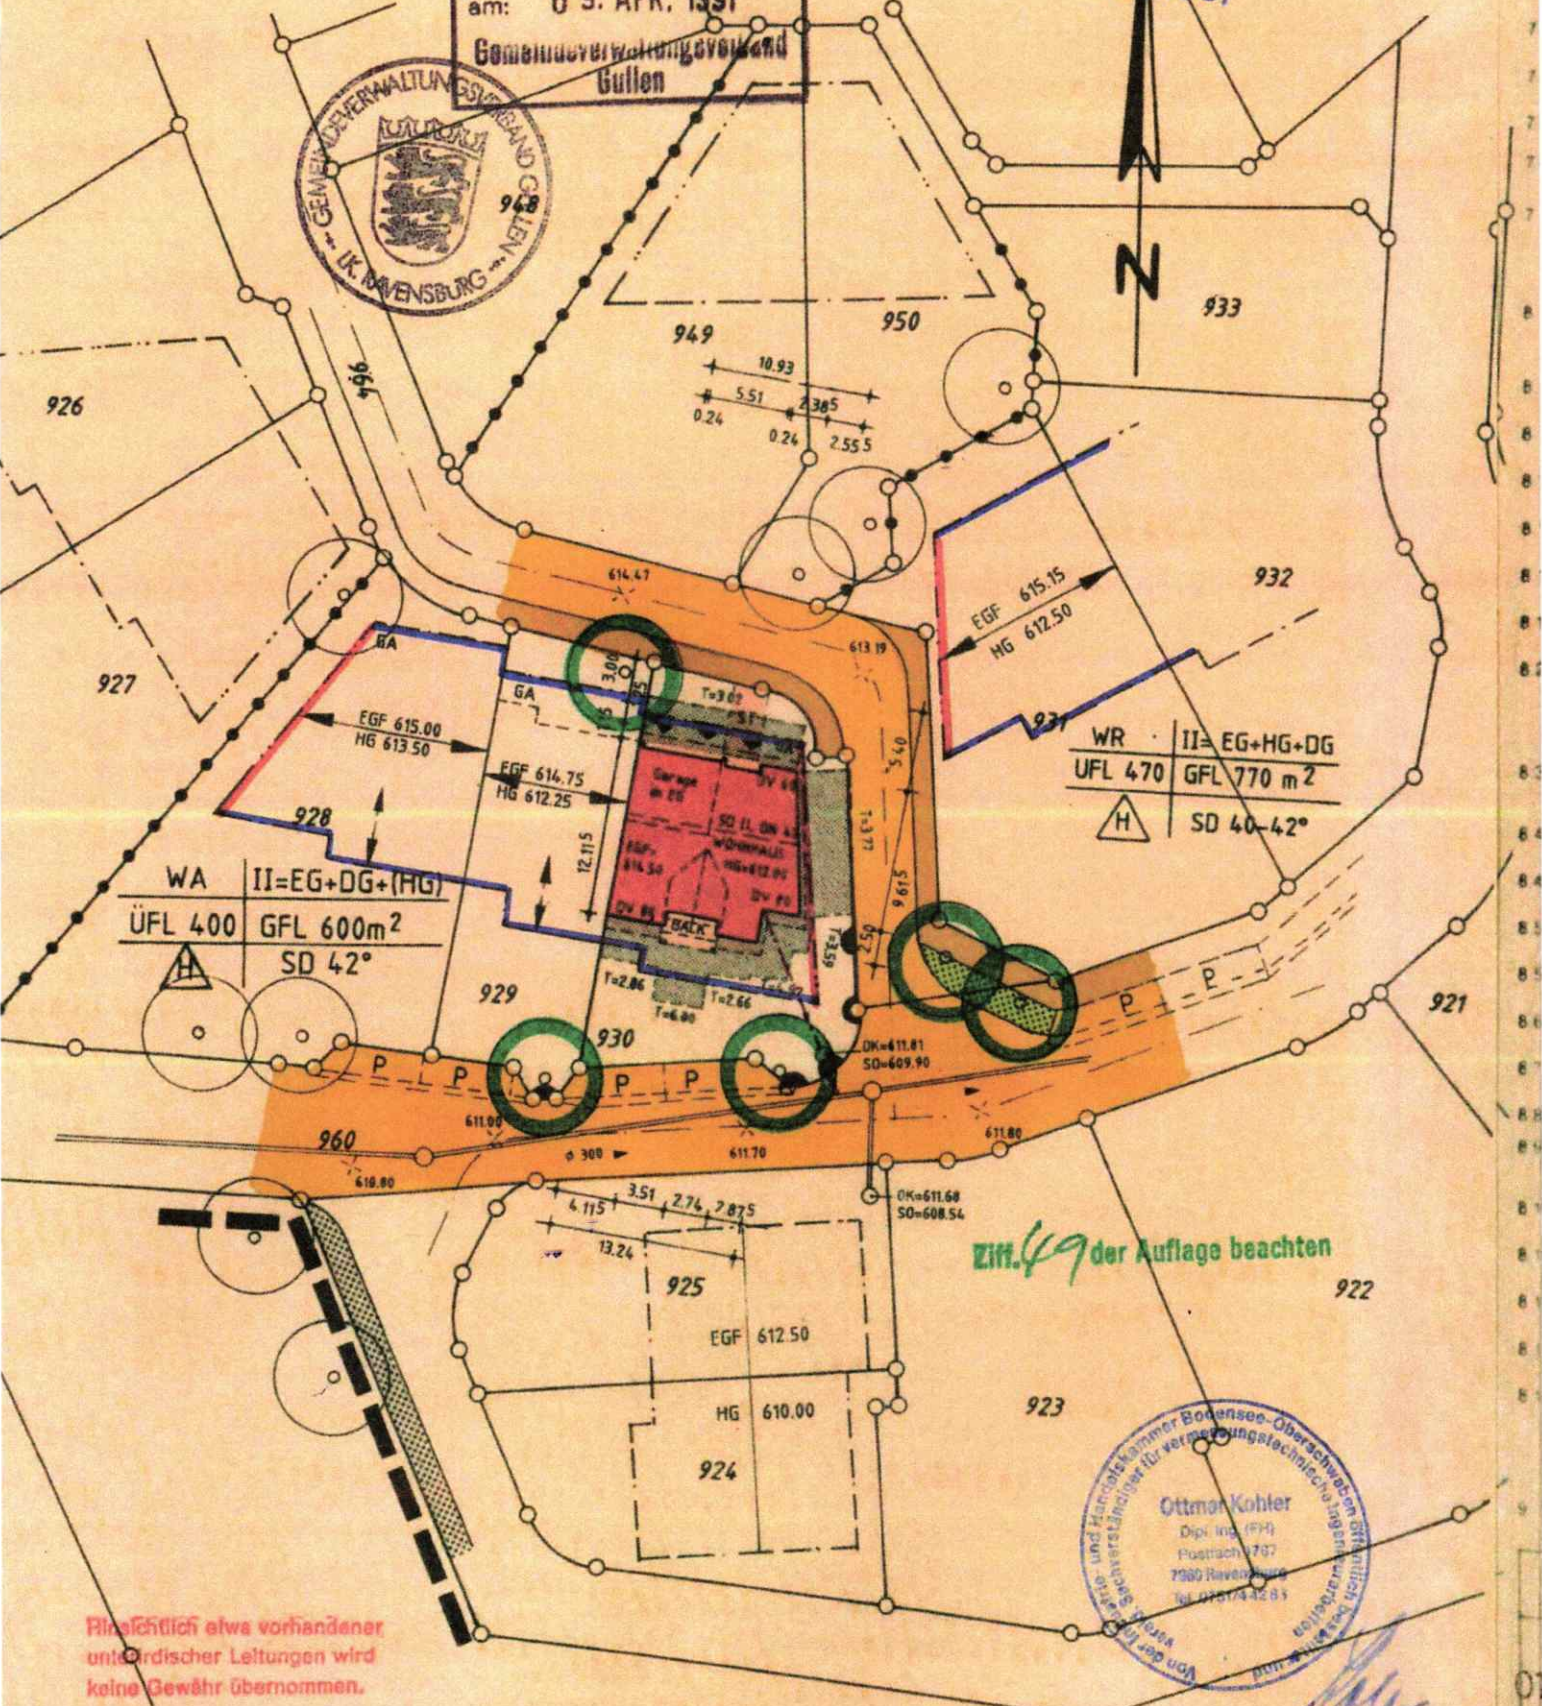

WR	II=EG+HG+DG
UFL 470	GFL 770 m ²
	SD 40-42°

WA	II=EG+DG+(HG)
ÜFL 400	GFL 600 m ²
	SD 42°

Ziff. 49 der Auflage beachten

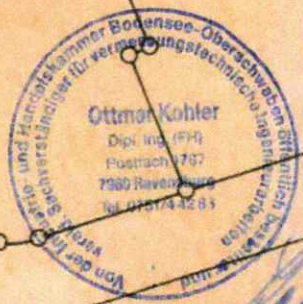

Rinlichlich etwa vorhandener
 unterirdischer Leitungen wird
 keine Gewähr übernommen.

Höhen im neuen System
 Kanaleintrag aus Bestandsplan entnommen
 Maßstab 1 : 500
 Abstandsflächen

Auszug aus dem Liegenschaftskataster gefertigt
 und nach § 2 Abs. 4 und 5 BauVVO aus-
 gearbeitet:
 Ravensburg, den 25. MRZ 1991