



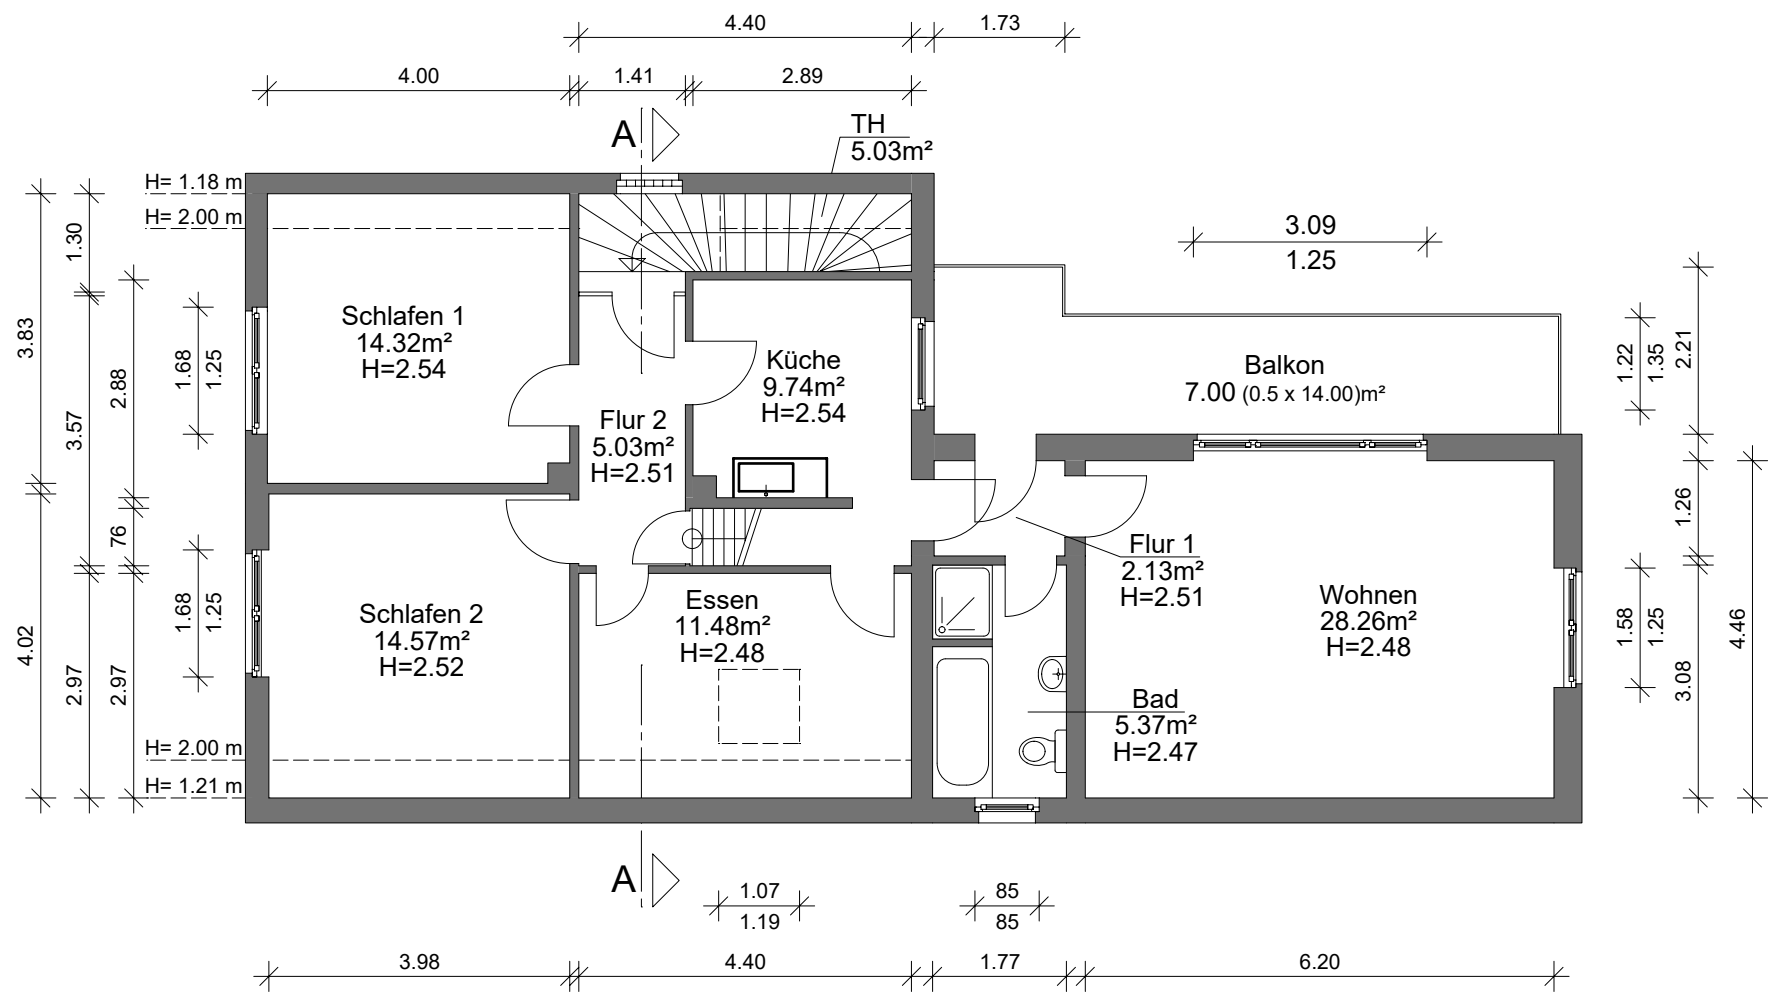

PROJEKT
Ketteler Str. 75
63500 Seligenstadt

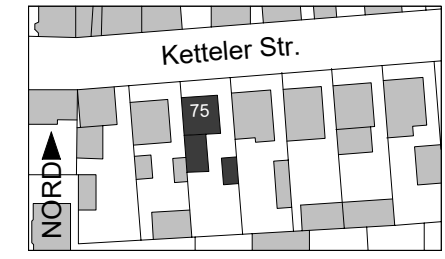

BESTANDSPLAN

PLAN	NR
1.OG	03

 NORD	MAßSTAB 1:100 DIN A3
	DATUM 02.08.2025

BEARBEITUNG
Dipl.-Ing. Architekt Christof Biedermann
Kaulbachstr. 4 60594 Frankfurt / M
mail info@architektbiedermann.de
tel 069 8300 74 55
www architektbiedermann.de