



EG

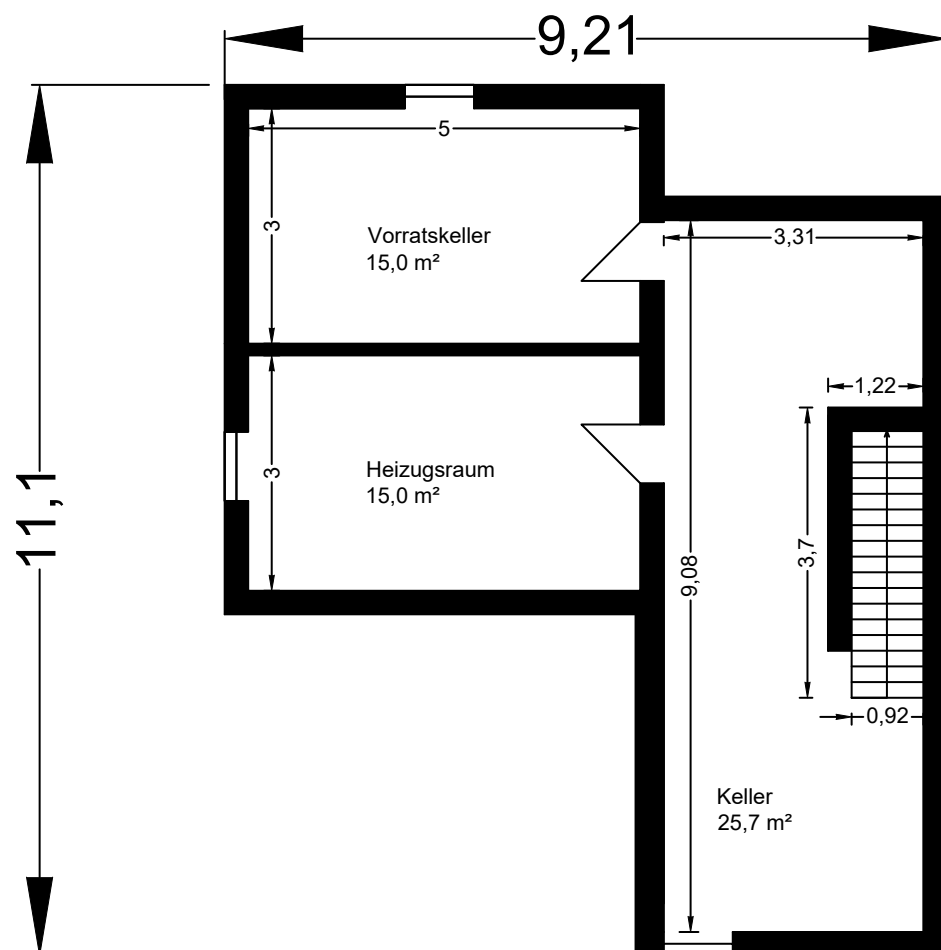

Keller

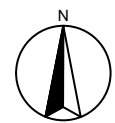

Vorhabensträger:	.den
Landkreis:	
Gemeinde:	Unterschrift:


Planer:	<b>Planungsbüro BIRKL</b> Ingenieure & Consultants Pilsdenerstraße 14 · 94140 Ering TEL. 0875 91000 · info@planung-birkl.de		Ering, den 05.01.2021 <i>Josef Bründl</i> Unterschrift:
---------	--	---	---

Projekt:	Vierseithof		Datum	Name
	in Ering		Entw. Jan. 21	Bründl
			Gez. Jan. 21	Bründl
			Auftragsnummer	Anlage


Planungsphase:	Bestandsplan	Erstellt für:	
		Erstellt durch:	

Planinhalt:	Bestandsplan Wohngebäude Keller & EG	Maßstab:	1 : 100
-------------	--------------------------------------	----------	---------


Archiv:	Hof privat-Wohngebäude Keller & EG
---------	------------------------------------

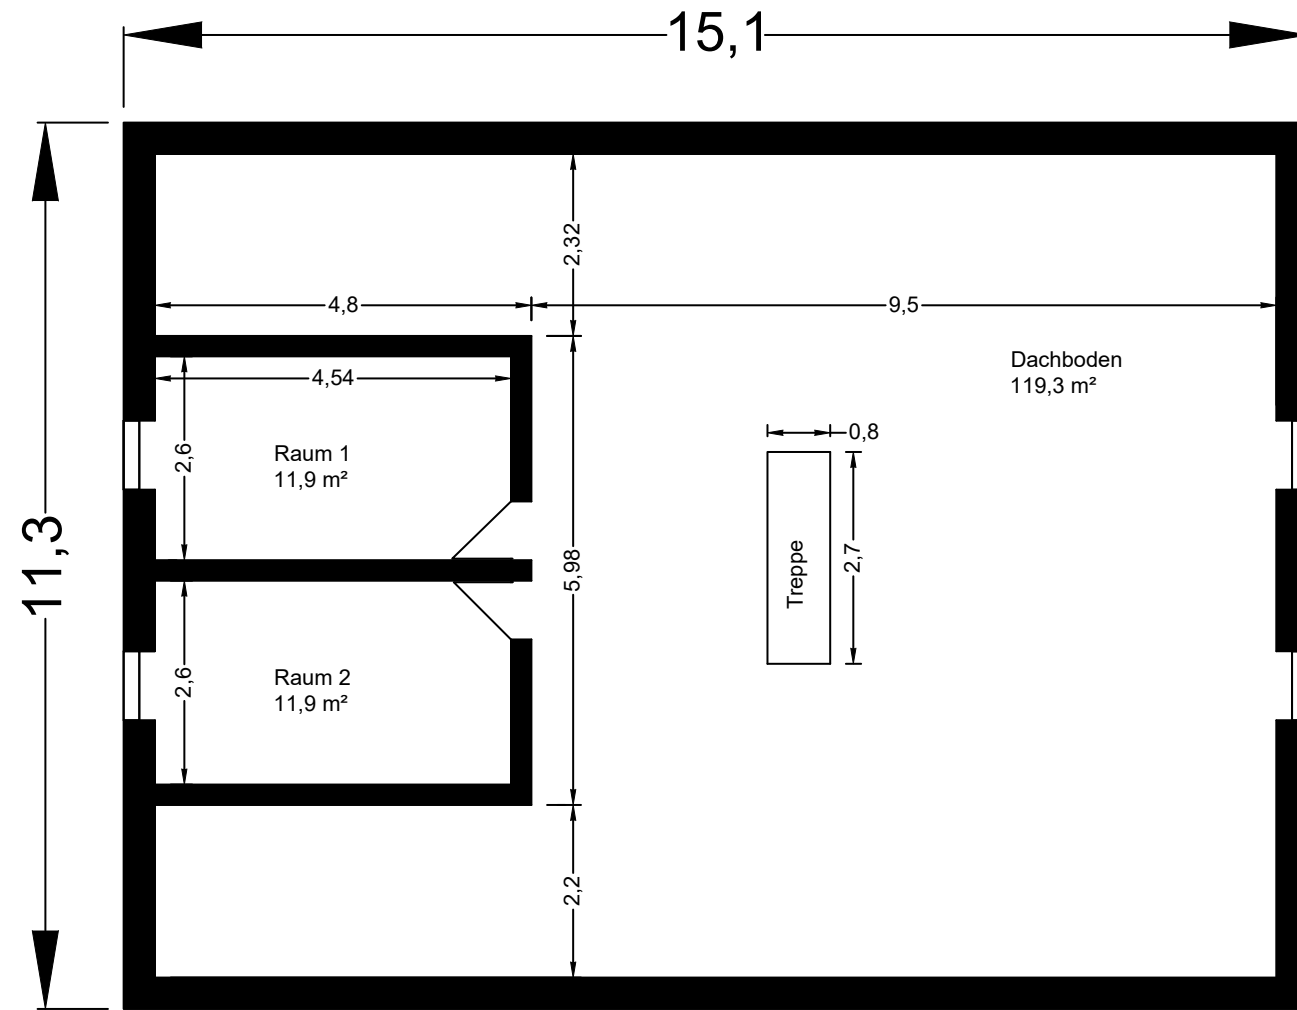


2.0G

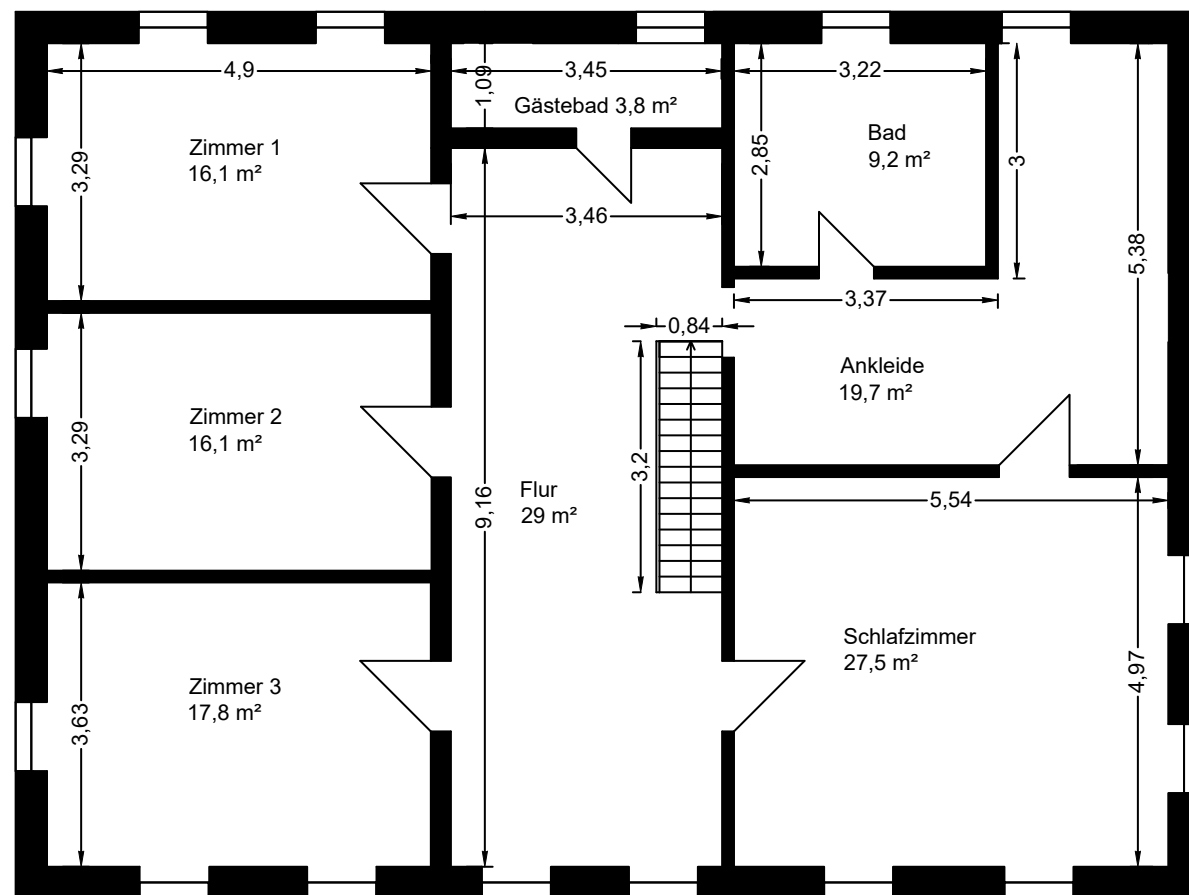

1.0G

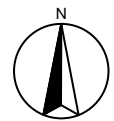

Vorhabensträger:		.den		
Landkreis:		Unterschrift:		
Gemeinde:				
Planer:		Ering, den 05.01.2021		
<b>Planungsbüro BIRKL</b> Ingenieure & Consultants <small>Pfidenauerstraße 14 · 94140 Ering          TEL. 08573-91000 info@planung-birkl.de</small>		 <i>Josef Bründl</i> Unterschrift:		
Projekt:	Vierseithof in Ering	Datum	Name	
		Entw.	Jan. 21	Bründl
		Gez.	Jan. 21	Bründl
Auftragsnummer	Anlage			
Planungsphase:	Bestandsplan	Ersatz für:		
Ersetzt durch:				
Planinhalt:	Bestandsplan Wohngebäude 1. & 2. OG	Maßstab:	1 : 100	
Archiv:	Hof privat-Wohngebäude 1. & 2. OG			