


# Germanenstr. 28 Wohnung Nr. 10

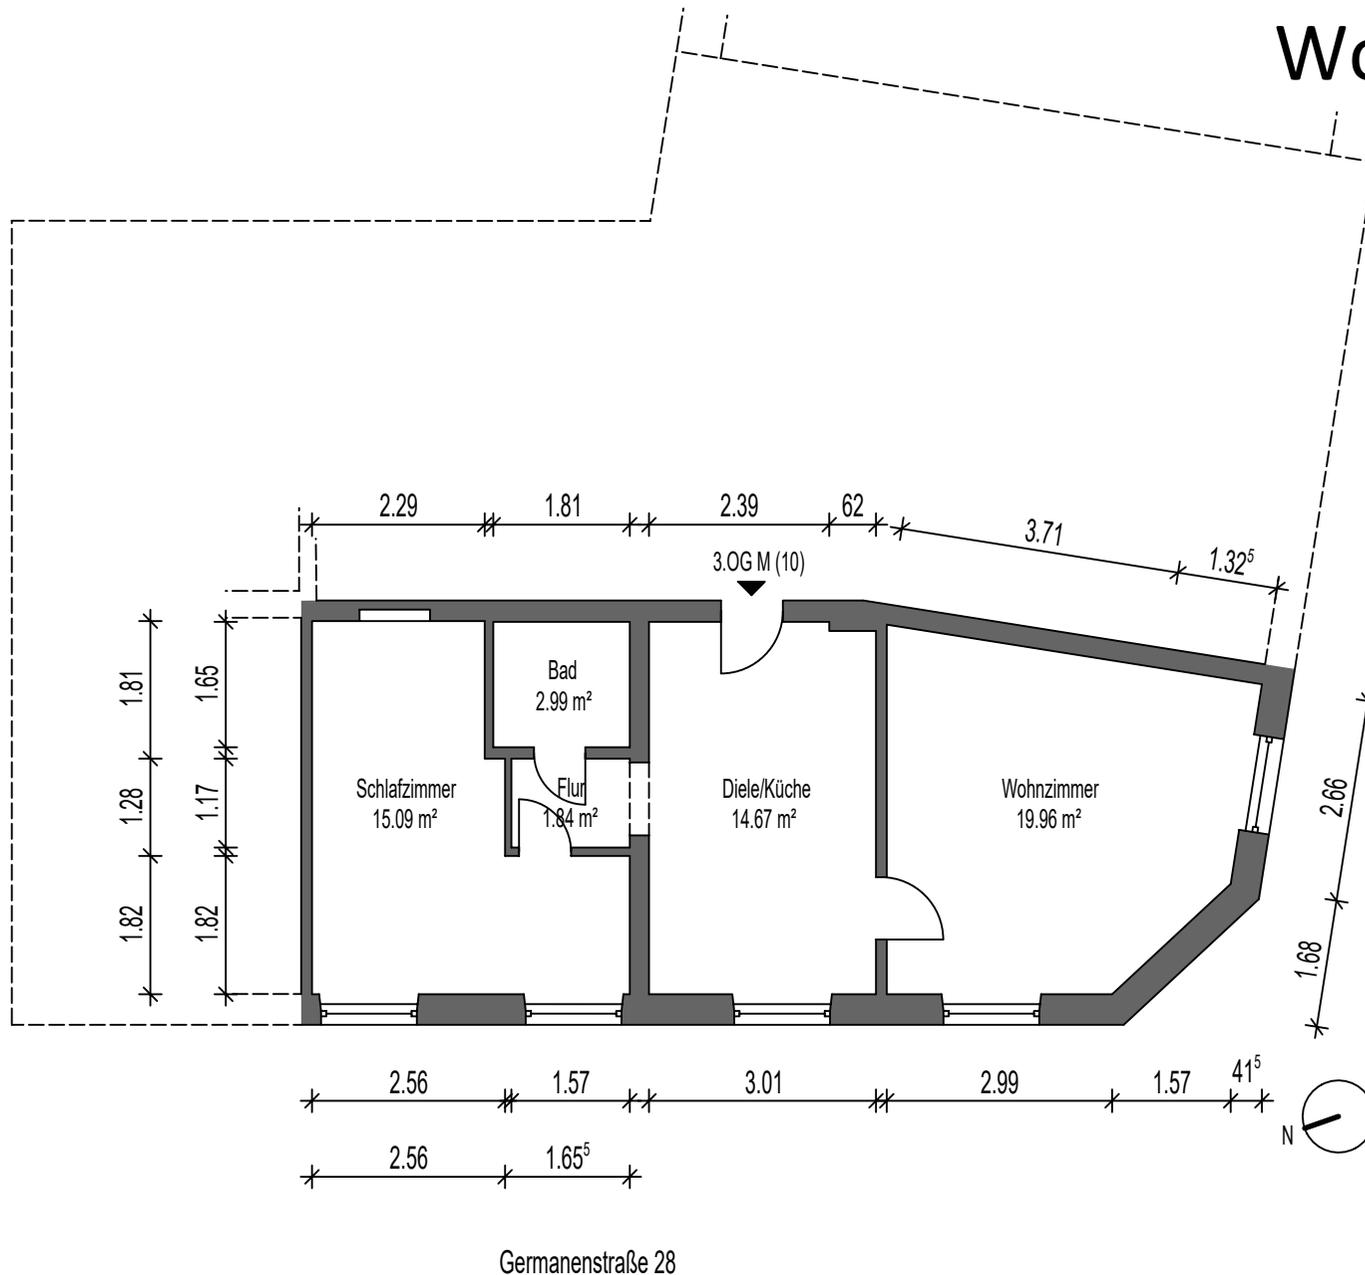

## Bestandspläne

Bestandsaufmaß und Wohnflächen-  
darstellung Germanenstr. 28 und  
Fresestraße 3 in 42275 Wuppertal

## Grundriss

Germanenstr. 28  
3. Obergeschoss mitte (10)

M 1:100

Plan-Nr. 15.0

Wohnungseigentümergeinschaft  
Germanenstr. 28/Fresestraße 3  
42275 Wuppertal