


DEZEMBER 1999


DER ARCHITEKT

GENIEURBÜRO
L F E U
RMANSTRASSE 13
81 MONCHENGLADBACH
TELEFON 0211 9112437

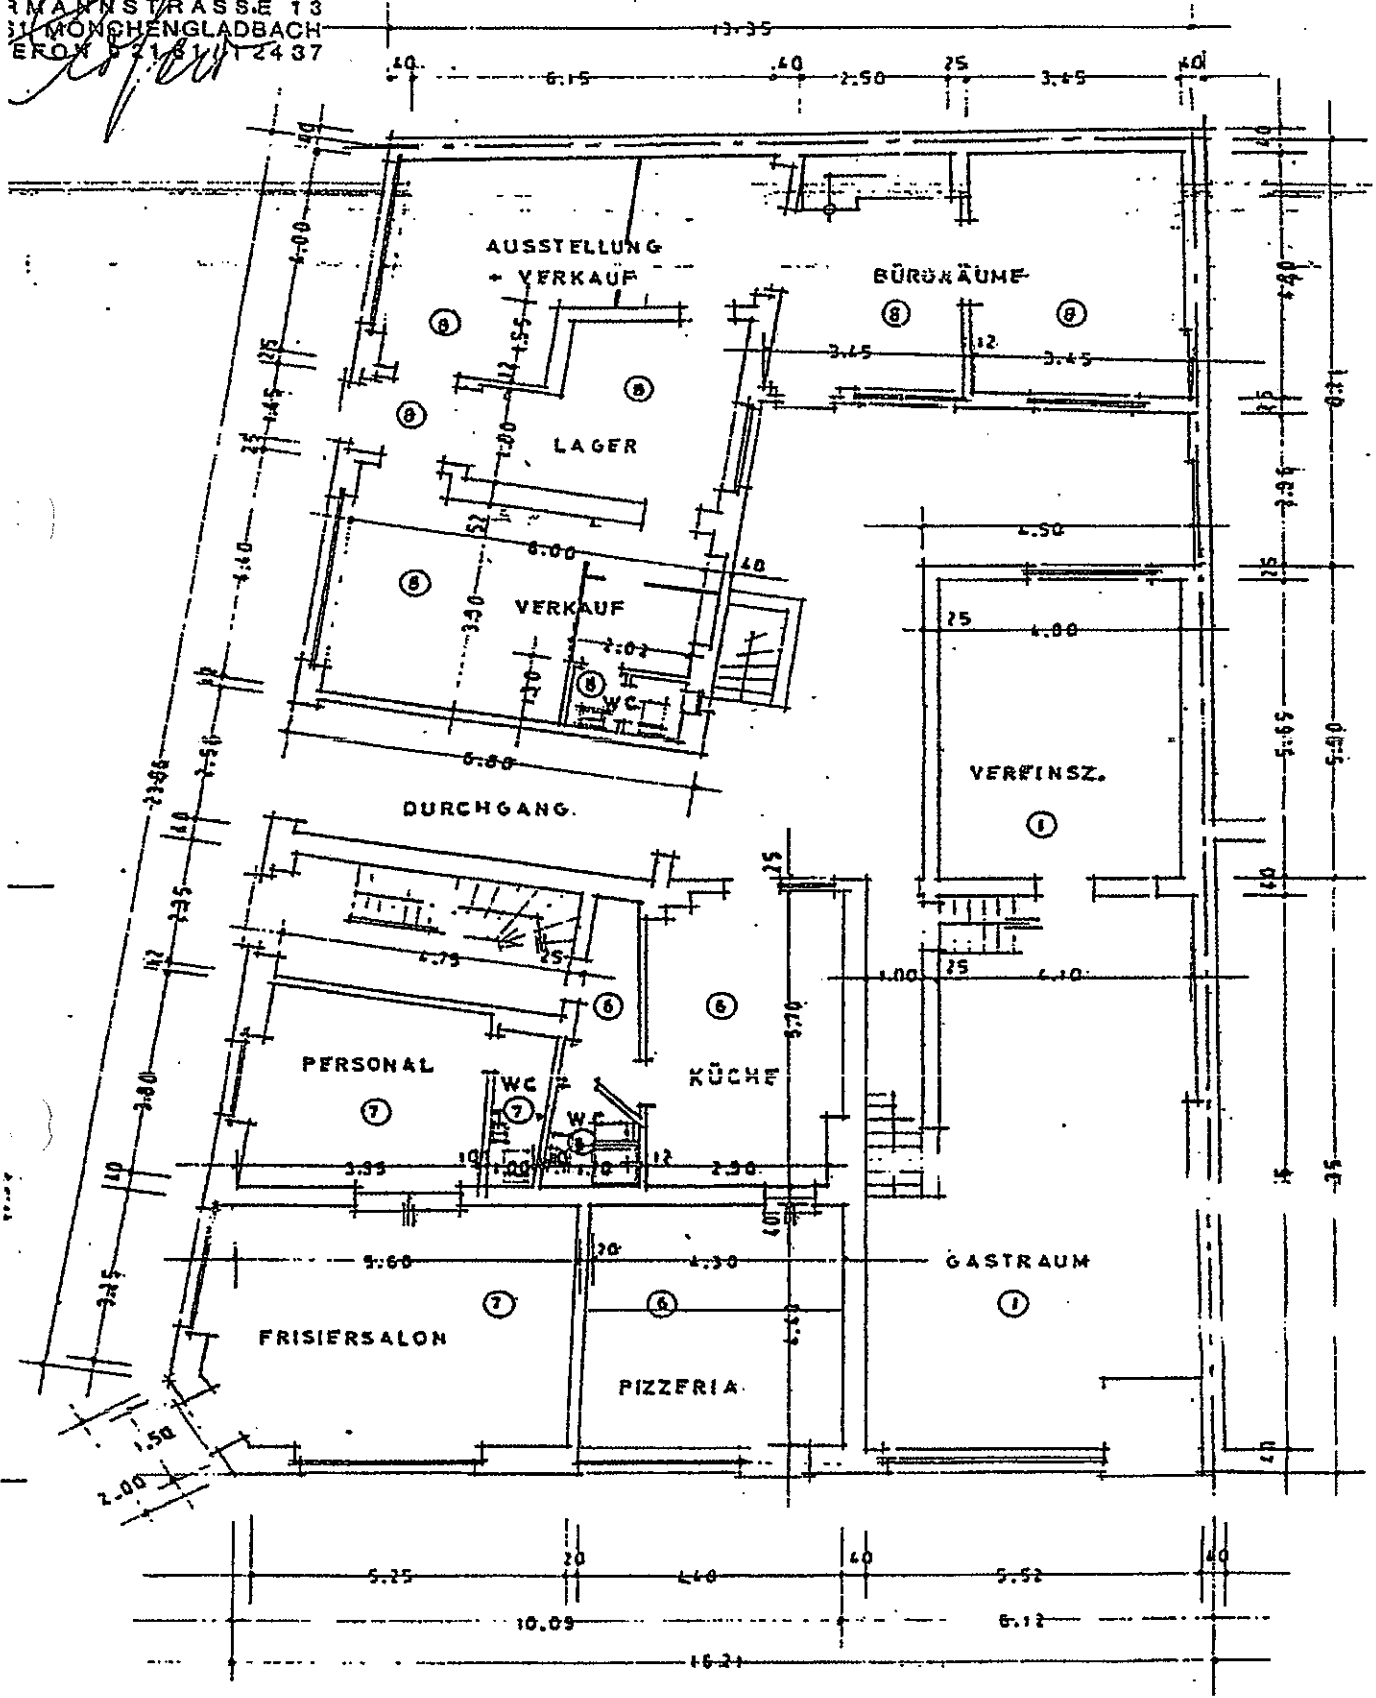



ERDGESCHOSS

Entwurfszeichnung
keine Bestandszeichnung

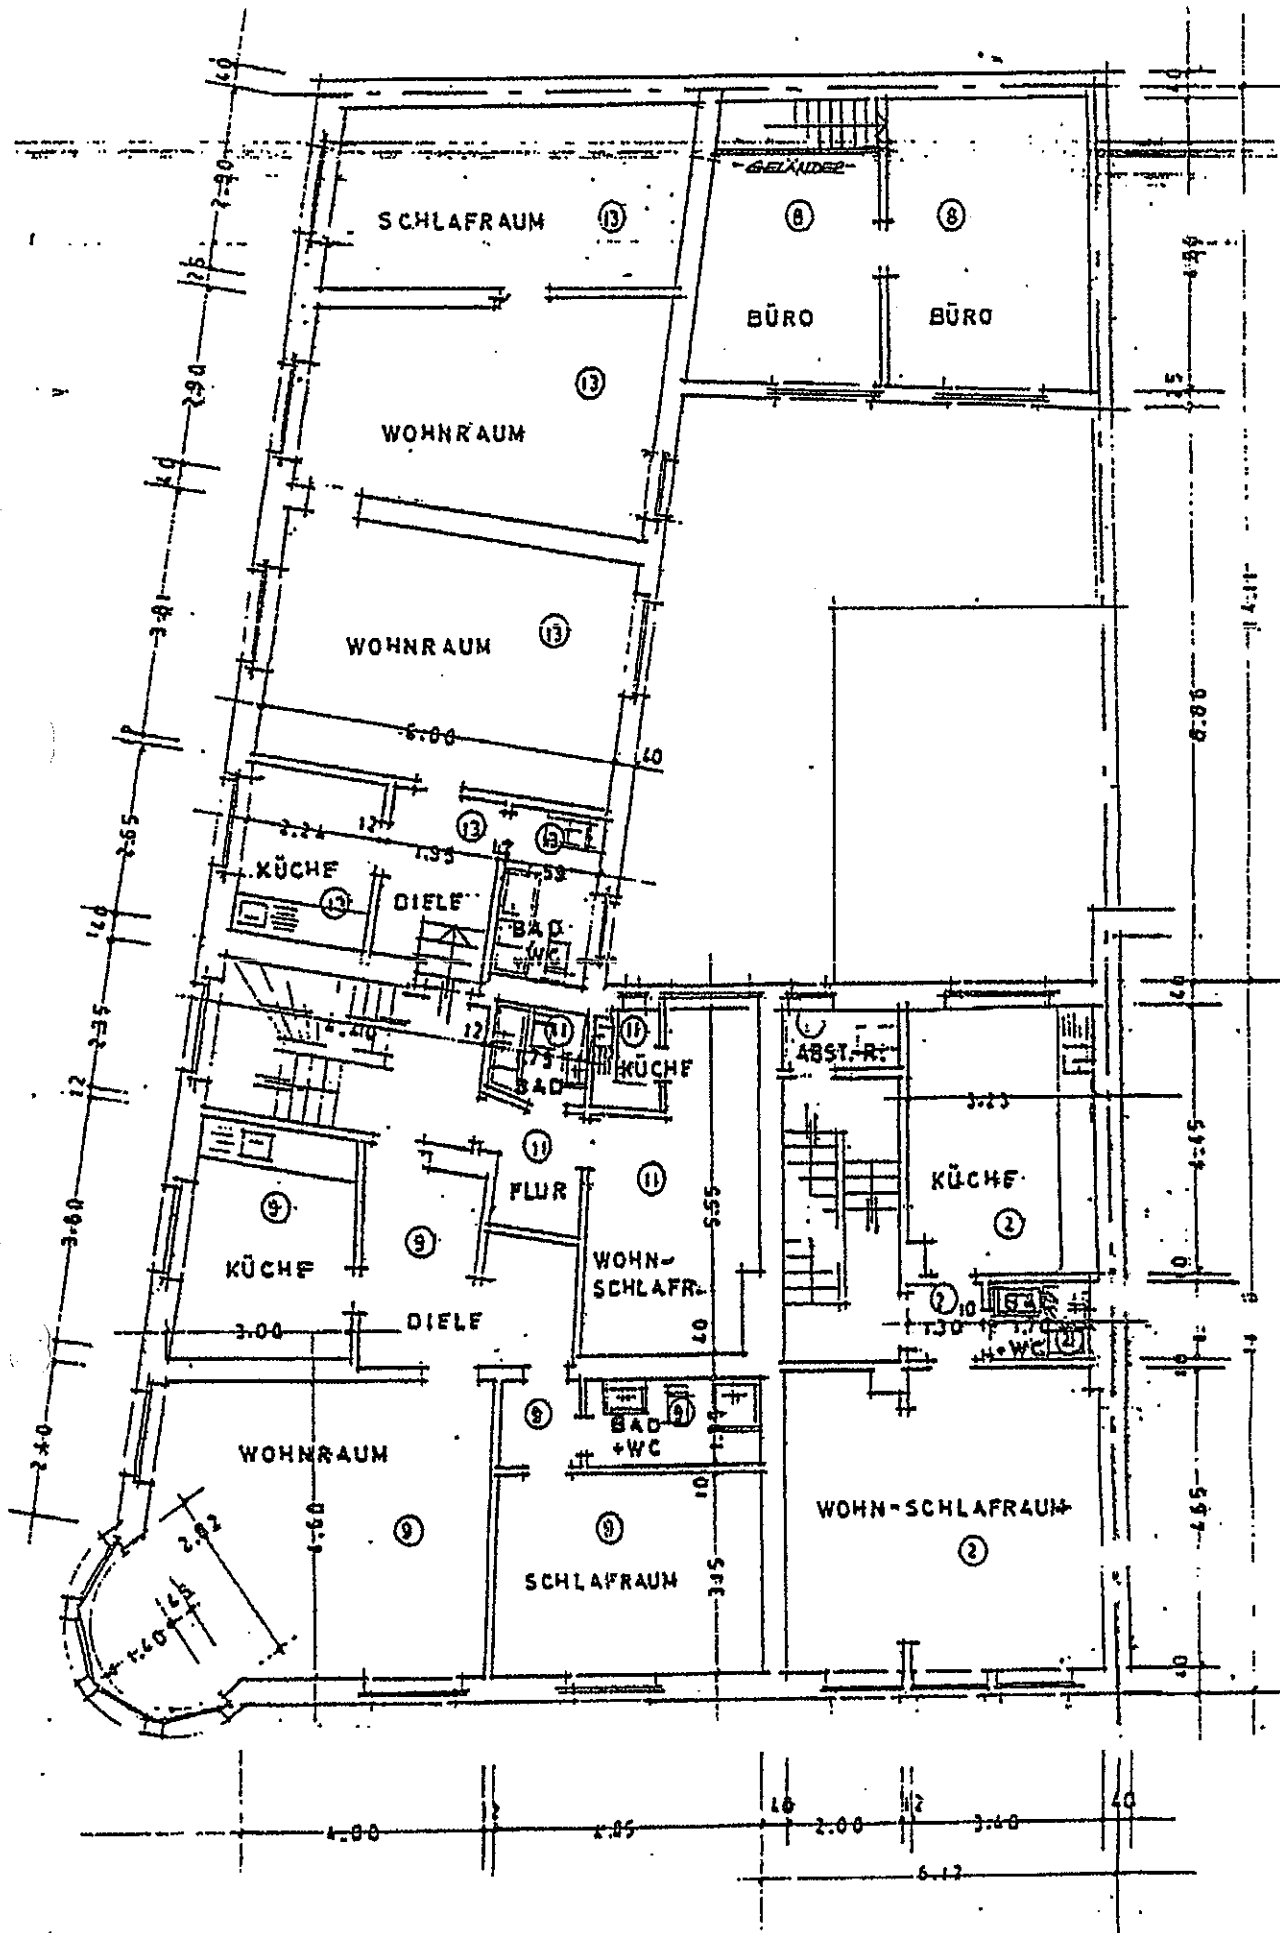



1. OBERGESCHOSS

Entwurfszeichnung
keine Bestandszeichnung

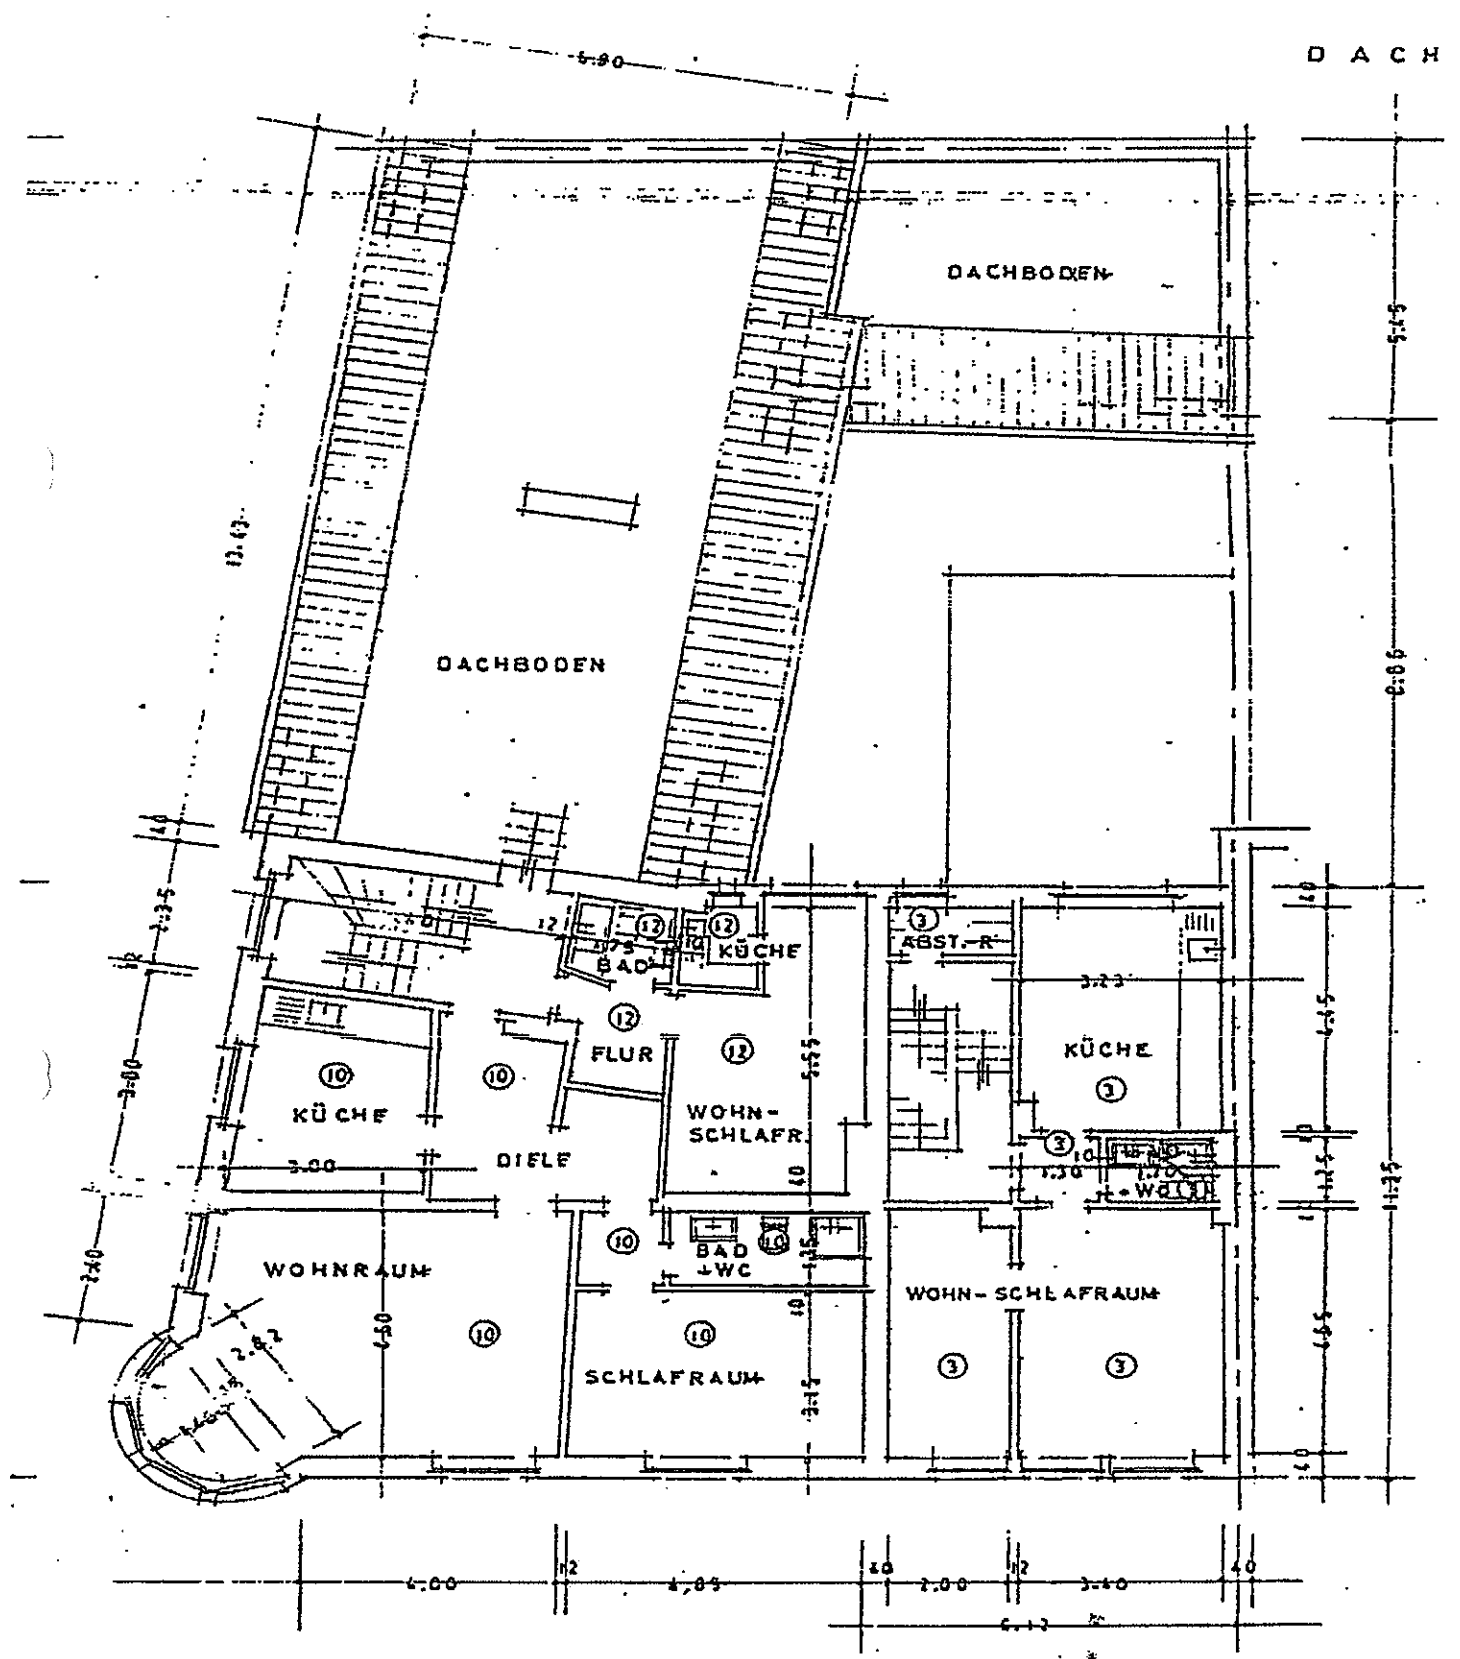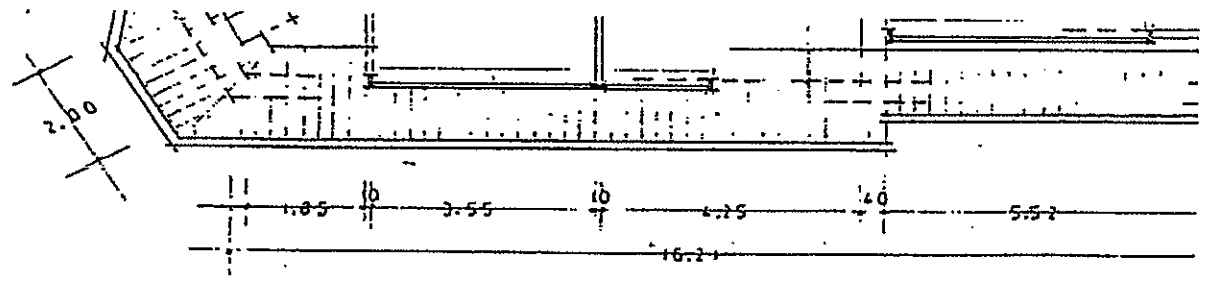

II. OBERGESCHOSS

Entwurfszeichnung
keine Bestandszeichnung

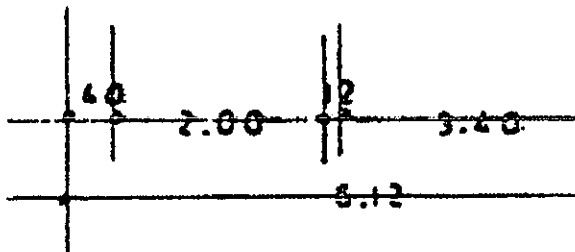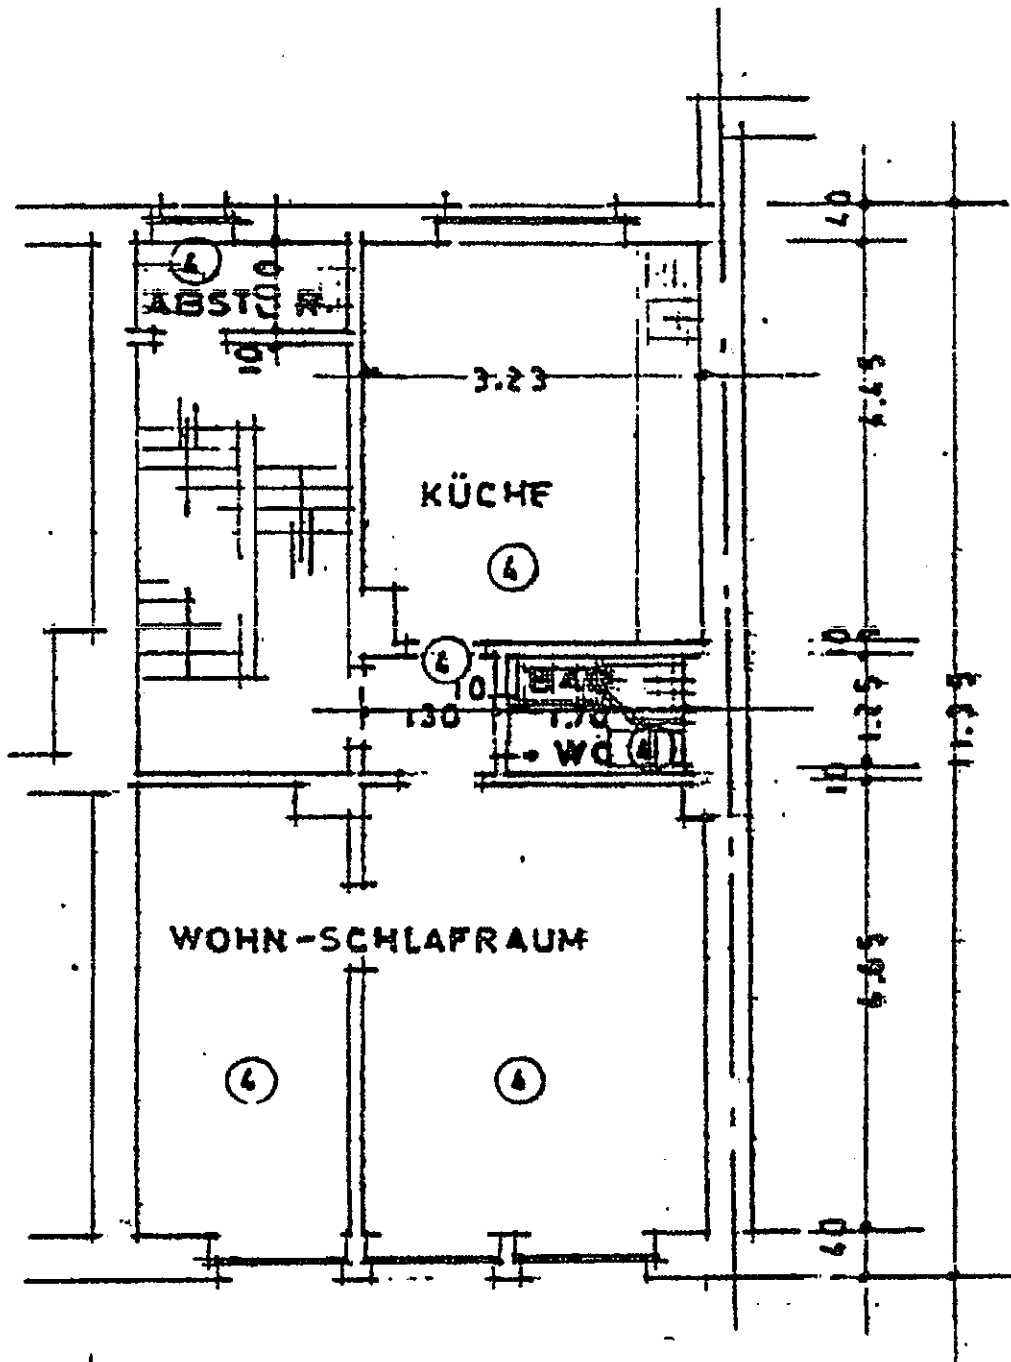


Blatt: 2

Der Plan gilt als Anlage zur Be-
 scheinigung vom 29. 03. 2000
 dem Wohnungseigentumsgesetz vom
 15. 3. 1951


Mönchengladbach, den 29. 03. 2000
 Die Oberbürgermeisterin
 Bauordnungsamt
 Im Auftrage


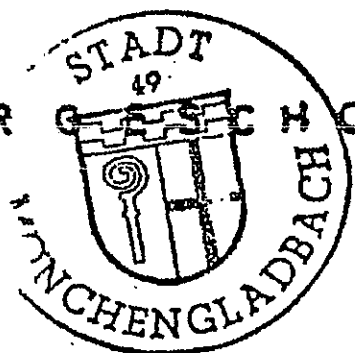

[Handwritten signature]

Entwurfszeichnung
 keine Bestandszeichnung

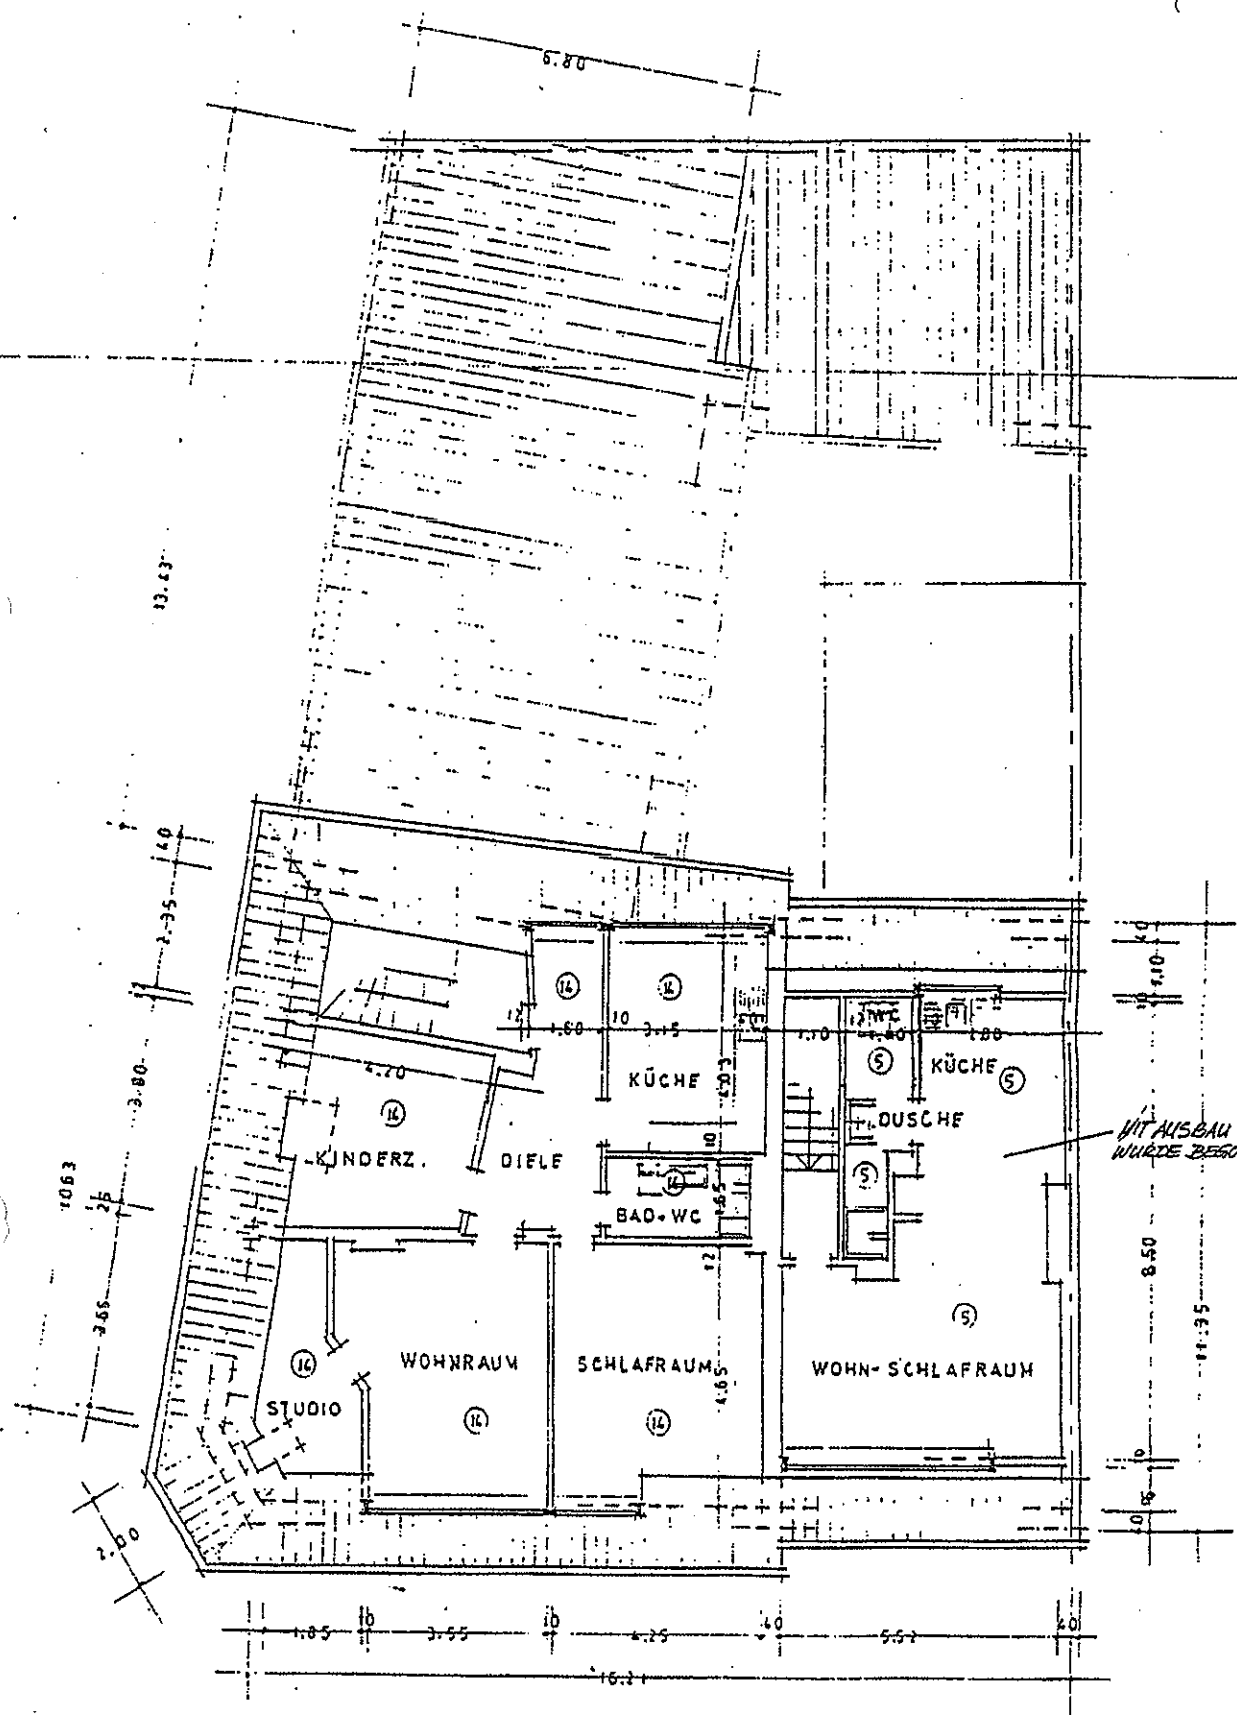

DACHGESCHOSS

Entwurfszeichnung
 keine Bestandszeichnung

Wohn- + Geschäftshaus FUSISSTRASSE
 BAHNHOFSPLATZ IN 41.59 MÖNCHENGLA
 BESTANDSZEICHNUNG NACH ÖRTL. AUFMASS-


MÖNCHENGLADBACH, IM DEZ

DER EIGENTÜMER

Gunter Kump

DER

INGEN
 D U
 HERMA
 41061 M
 TELEFO

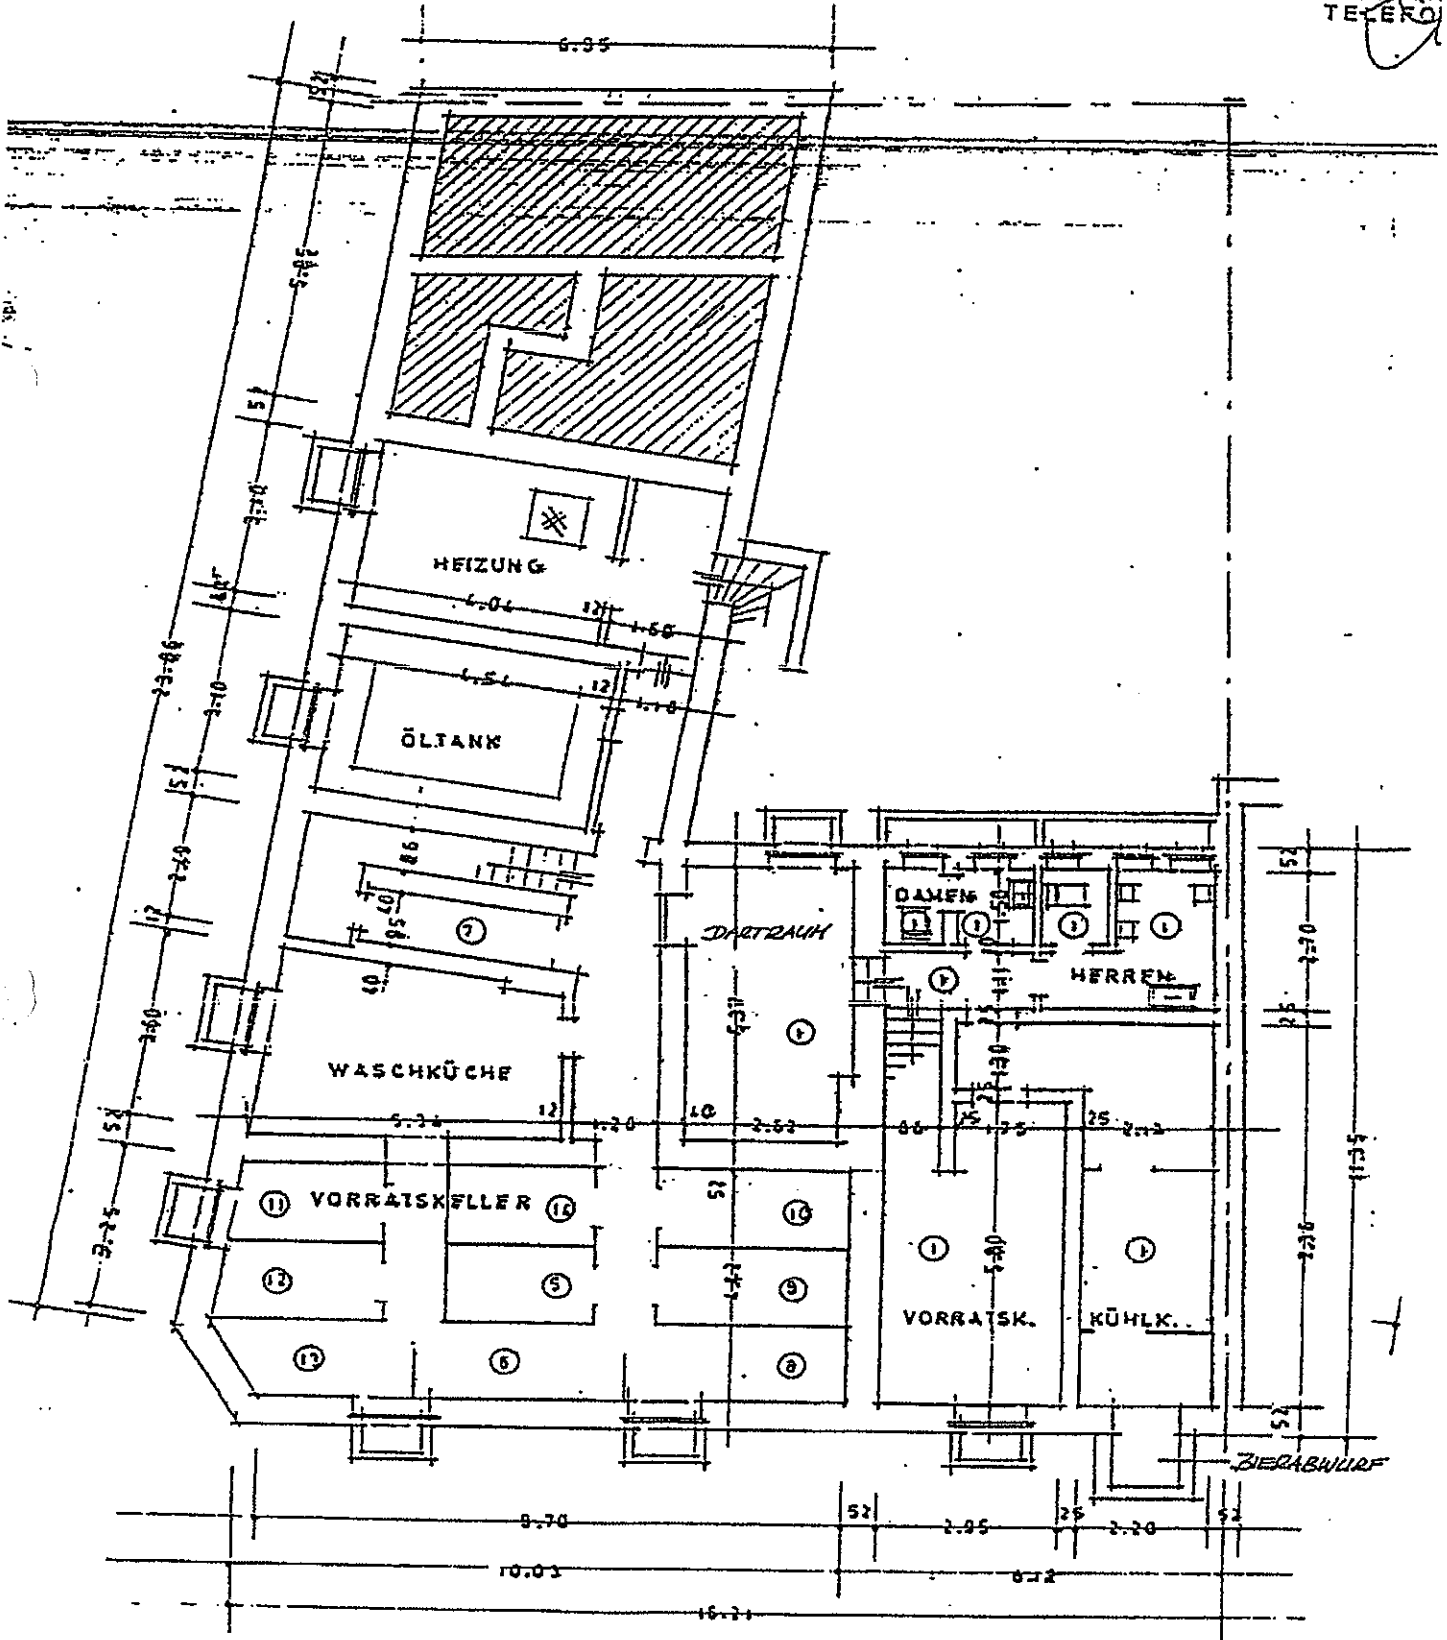

KELLERGESCHOSS

Entwurfszeichnung
 keine Bestätigung