


Rudolf-Diesel-Strasse

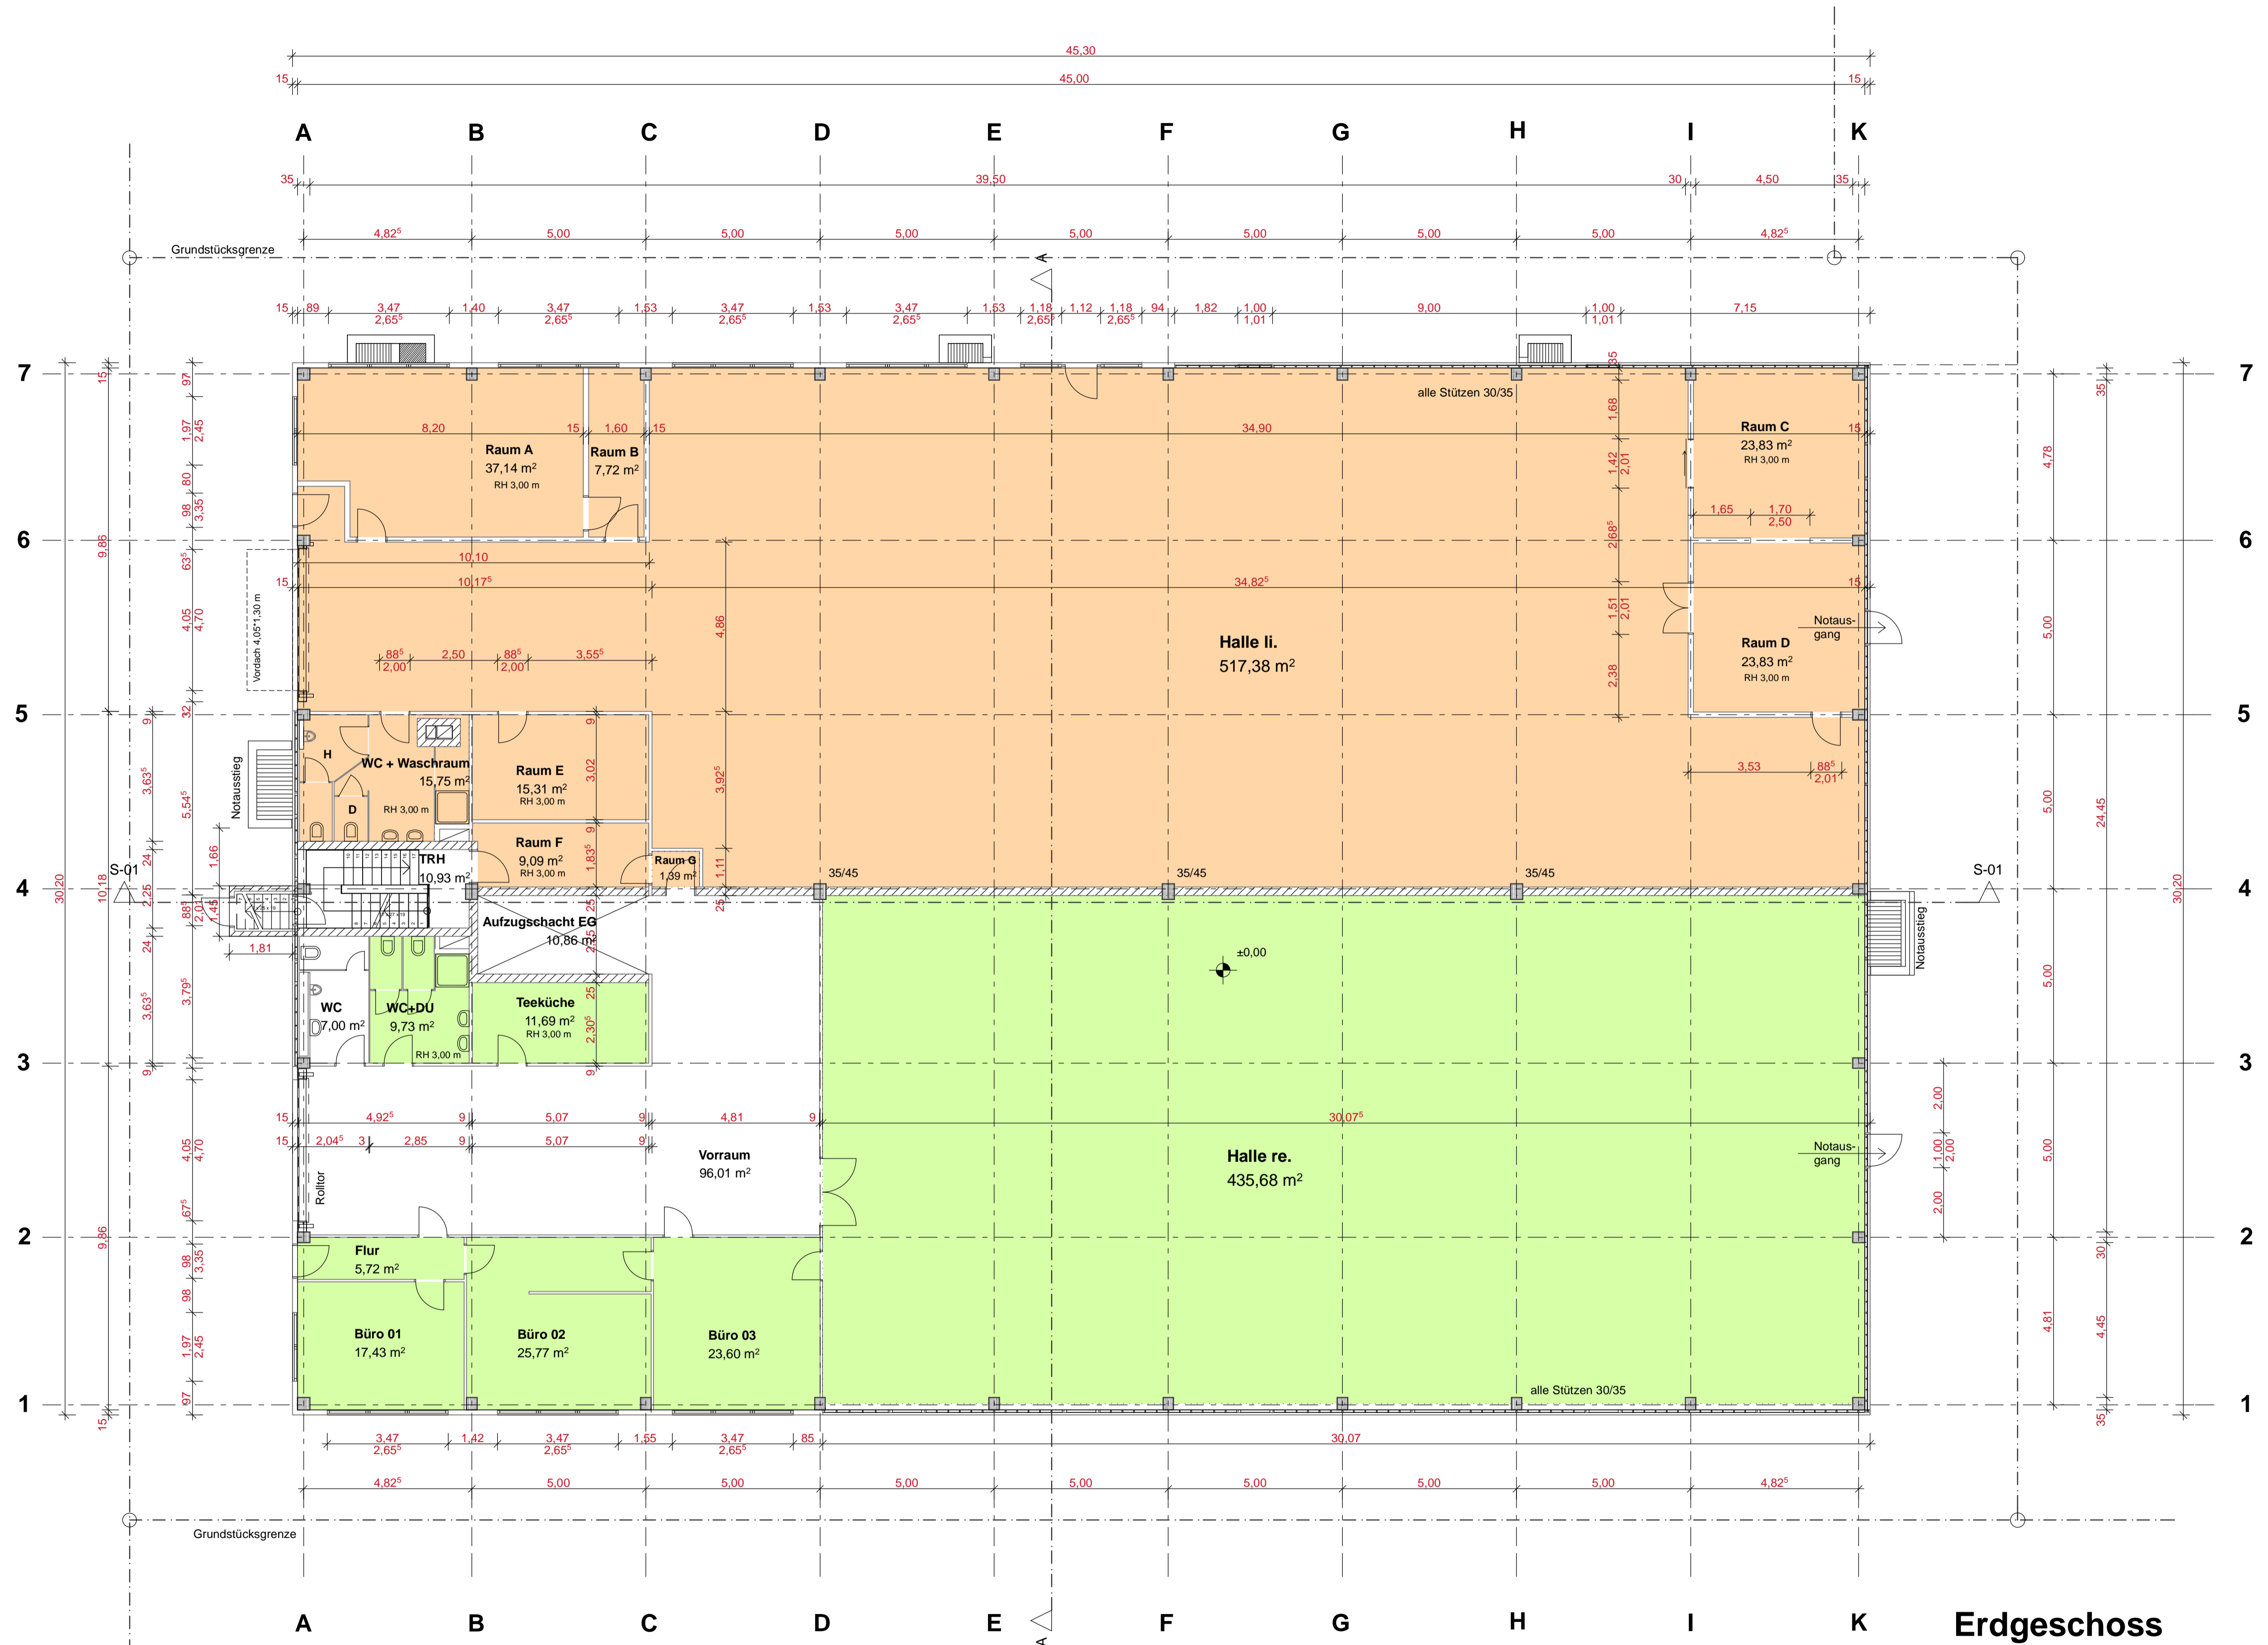

Datum:

05.04.2013

Maszsstab:

1:100 bei A1-Format

Bestandszeichnungen:

K.Jäschke Dipl.-Ing. FH Architektur
Hernsterstr. 26 | 97892 Kreuzwertheim
Tel. 0177 / 40 83 611

Hausverwaltung:

Dieter Gärtl
Hochstr. 43 | 85256 Vierkirchen
0172 / 8 22 44 66

Objekt:

85521 Hohenbrunn - Riemerling
Rudolf-Diesel-Str. 24
Fl.Nr. 1078 / 19