

Bestandsplan Strom für Anfrage-ID: 20251103\_14533526  
EFH Rankweil Wüstenrotgasse 2a

## Legende - Bestandsplan Strom

### Niederspannung

- Kabel
- Kabel nicht lagerichtig
- ×— Kabel außer Betrieb
- Freileitung

### Mittelpunktn


- Kabel
- Kabel nicht lagerichtig
- ×— Kabel außer Betrieb
- Kabel stillgelegt
- Freileitung
- ×— Kabel außer Betrieb
- Freileitung stillgelegt

### Hochspannung


- Kabel
- ×— Kabel außer Betrieb
- Freileitung
- Kabel außer Betrieb

### Sonstige Leitungen

- Straßenbeleuchtung E-Netze Allgäu
- Fremdleitung
- Fremdfreileitung
- Telekom/Steuer-Kabel
- Telekom/Steuer-Freileitung
- Leerrohre nicht lagerichtig
- Leerrohre
- Verrohrungen

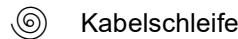

Kabelschleife

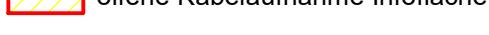

offene Kabelaufnahme Infofläche

### Anlagen

- Kraftwerk
- Umspannwerk
- Trafostation
- Kabelverteilschrank

### Hausanschlüsse

- █ Kabel-Anschluss
- Freileitungs-Anschluss
- ▲ Dachständer-Anschluss
- ▼ Ausleger-Anschluss

### Masten

- Abspanner
- ☒ Gittermast
- A-Mast
- Betonmast
- Doppeltragmast
- Dreibeiner
- Holz-Portal
- Stahlrohrmast
- Tragmast
- Vierbeiner

### Freileitungs Bauteile

- ↑ Anker/Strebe
- ↓ Hausanker

### Muffen

- Verbindmuffe
- ☒ T-Muffe
- ☒ Kreuzmuffe
- Endmuffe