

Plan abgezeichnet



AUFTRAGGEBER
VONOVIA

Vonovia SE
Abteilung Großgewerbe
Universitätsstraße 133
44803 Bochum

BESTANDSPLAN

OBJEKT

Johannisallee 20
04317 Leipzig


PLAN
Grundriss 1.OG

MABSTAB
1:100 A2

DATUM
22.11.2023

BEARBEITUNG

Dipl.-Ing (FH) Bianca Boehlick-Arndt
boehlickarndt@t-online.de
Tel. 069 39047930

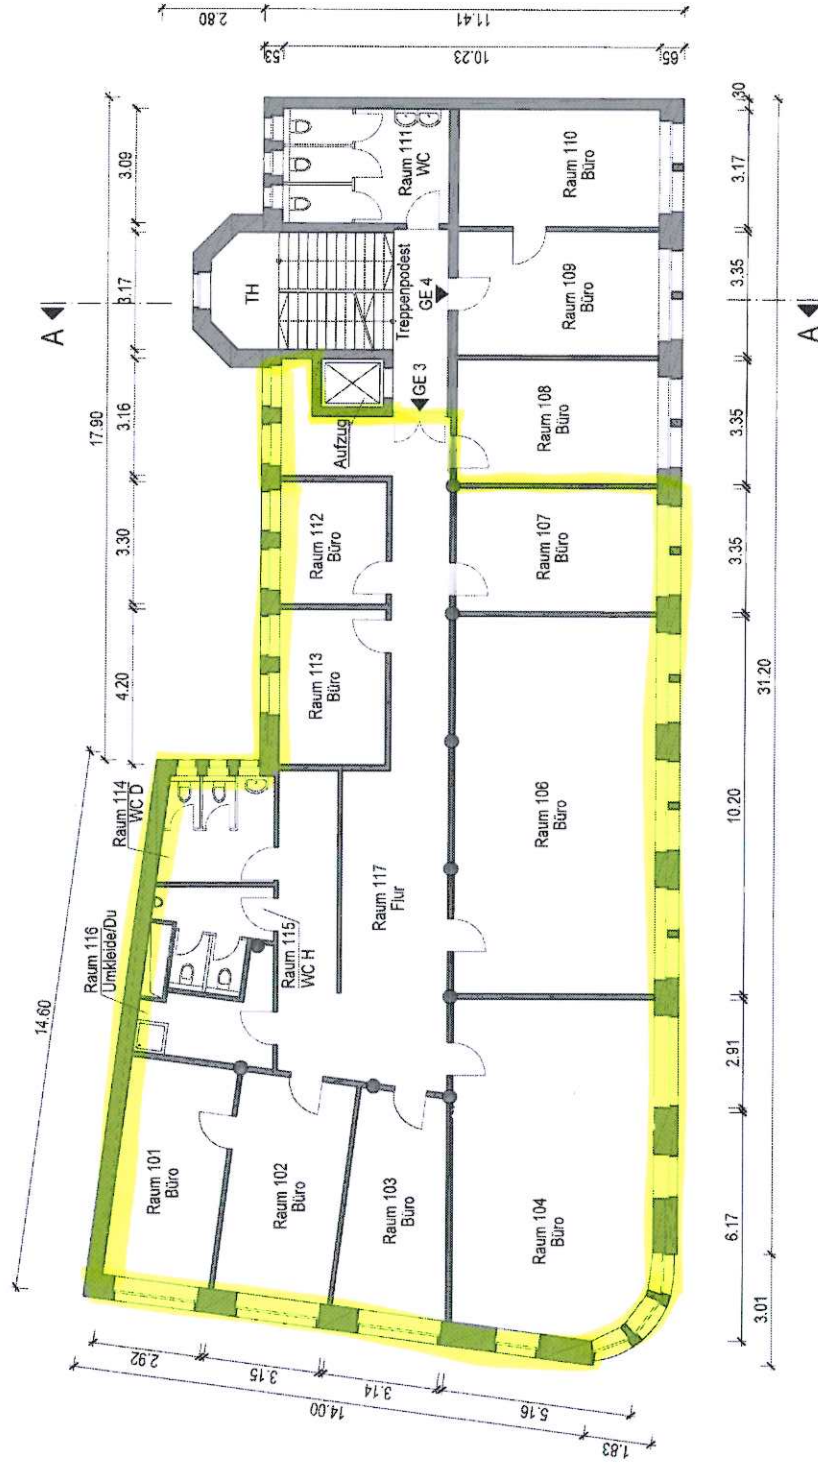

Johannisallee 20