





Erdgeschoss

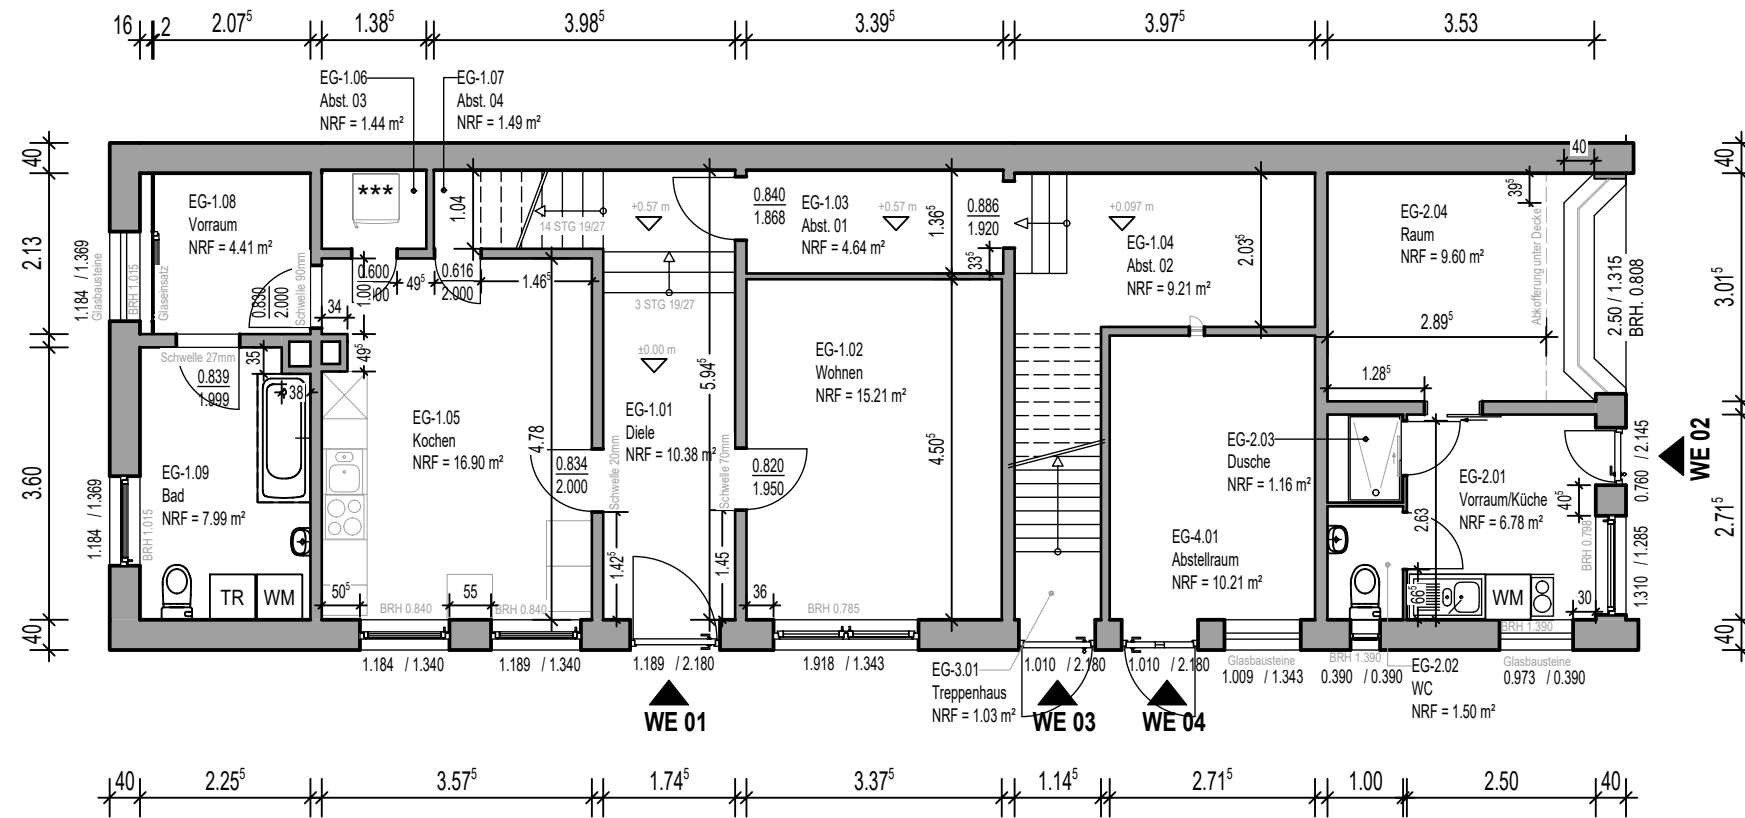

1. Obergeschoss

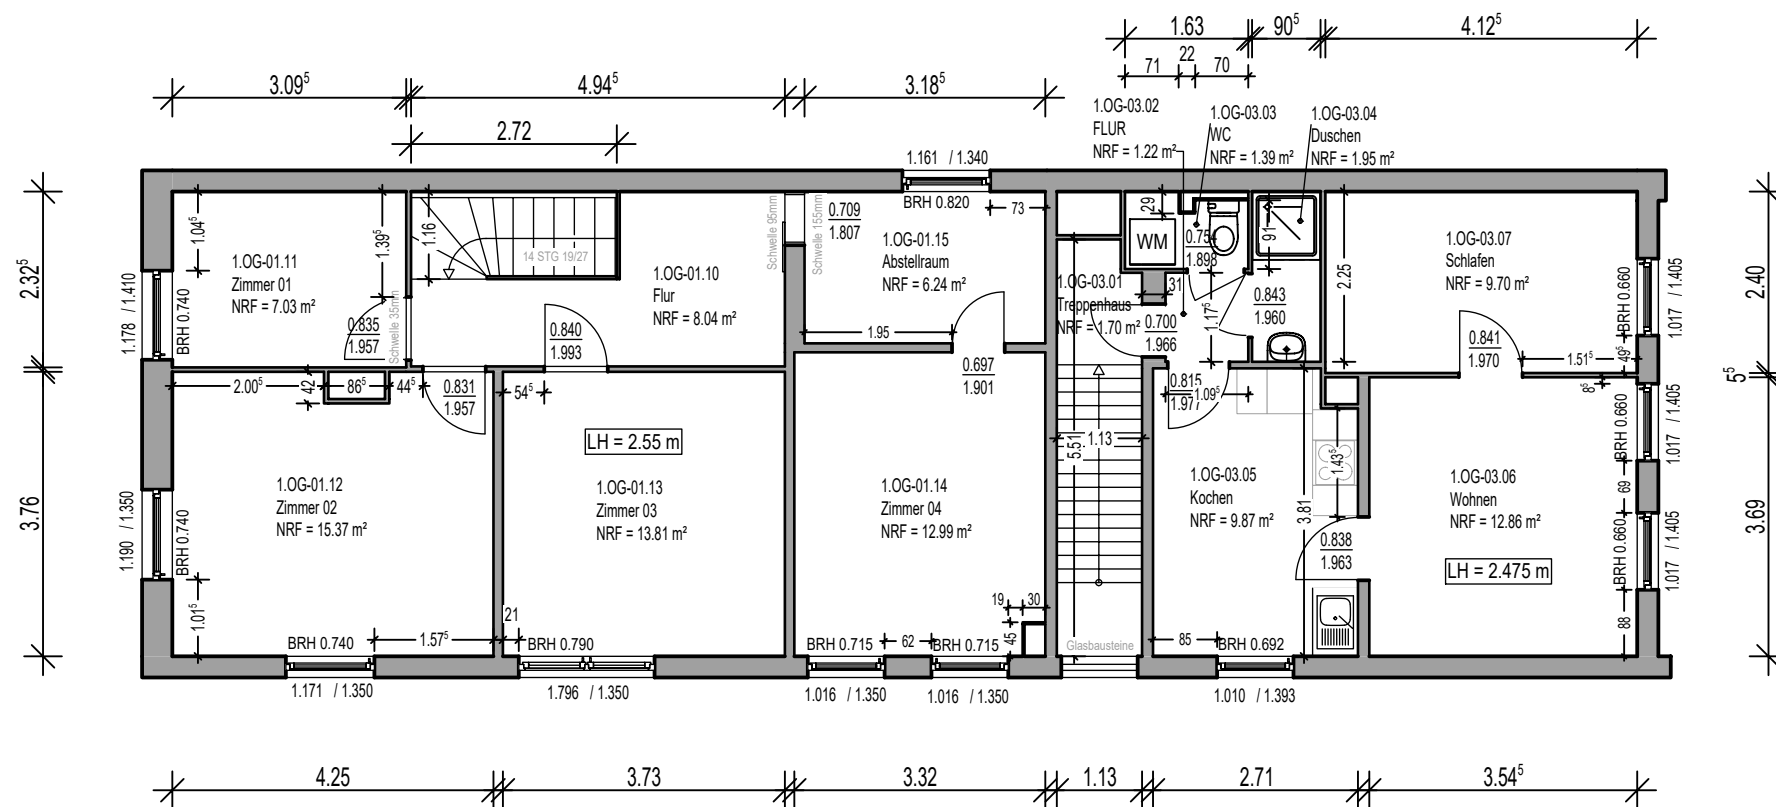

Bestandszeichnungen eines Mehrfamilienhauses (Seitengebäude)

Bauort **Bauer Landstraße 1
24939 Flensburg**

Bauherr **Anna-Lisa Andresen
Claudia Andresen
Mürwiker Straße 186
24944 Flensburg**

Phase **Bestandsaufmaß**

Inhalt **Grundrisse**

Plan-Nr. **408** gezeichnet **M.Hansen**

Maßstab **1:100** Datum **24.01.2025**

Plan-verfasser **Sascha Zeretzke
Architekt**