

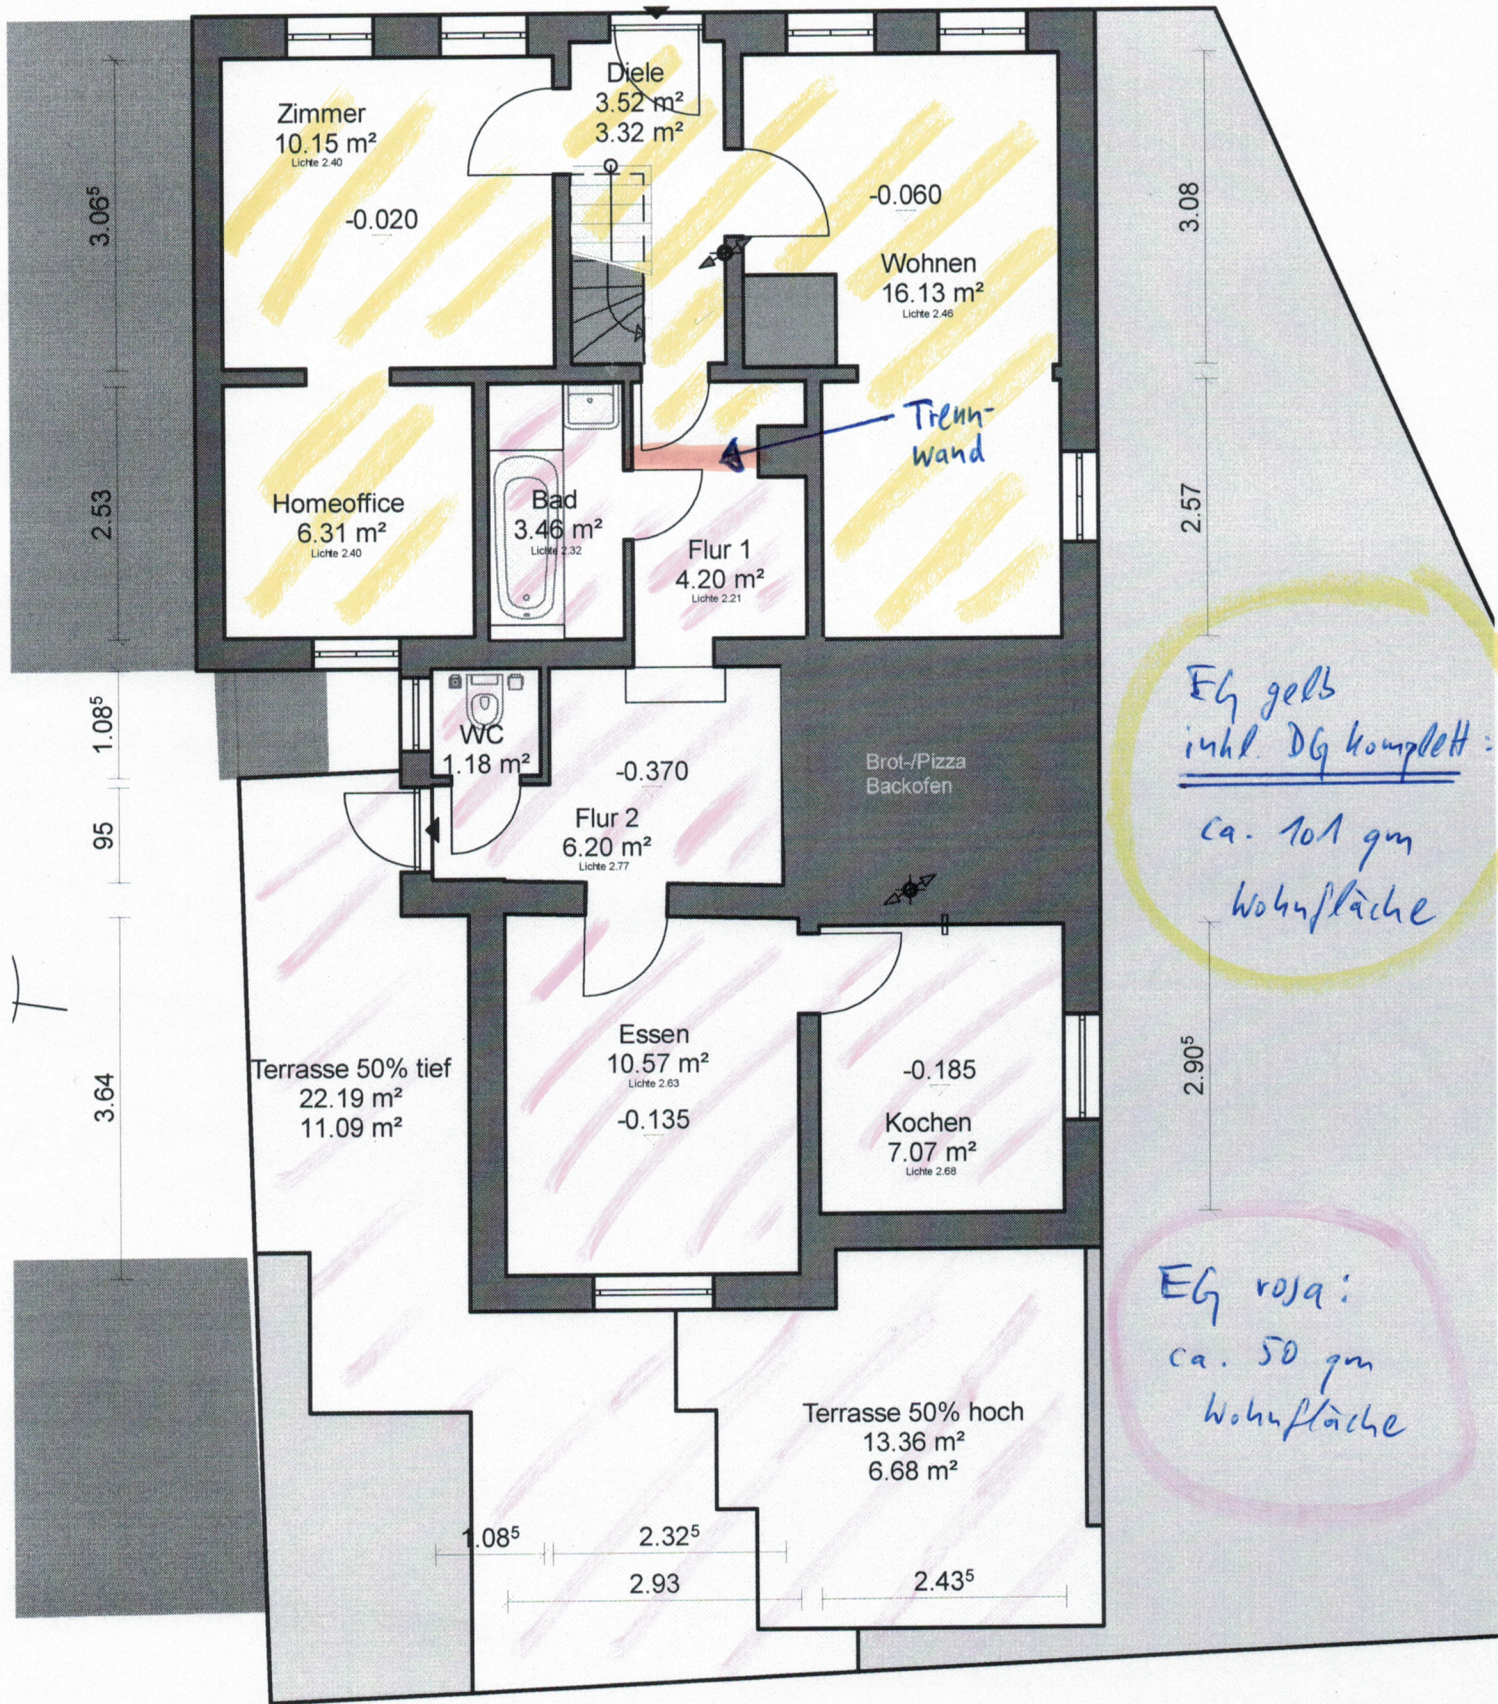


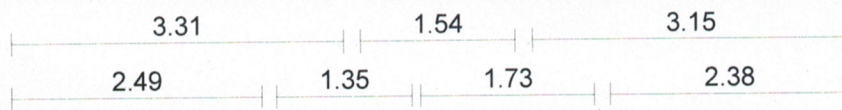

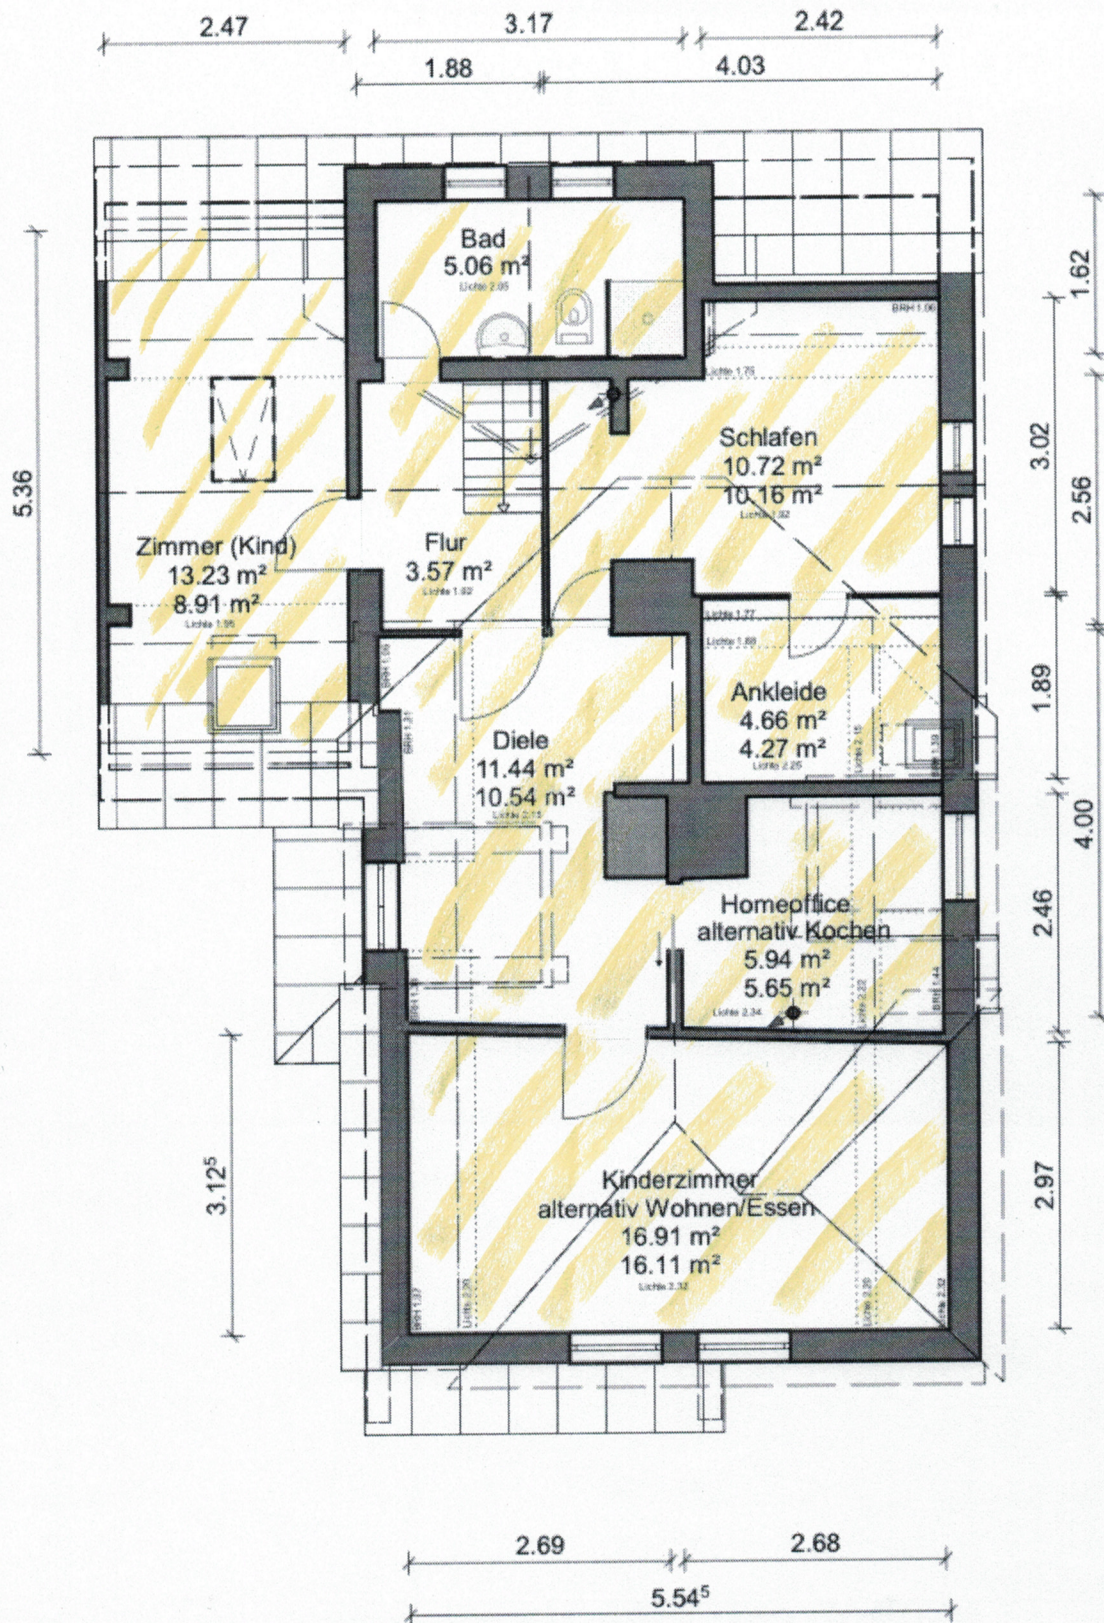

Planungsbüro
SCHEINER

Bestandsplan

Flurstraße 8
91207 Lauf a.d. Pegnitz
Stand: 19.09.2025
M 1:75 - Dachgeschoss