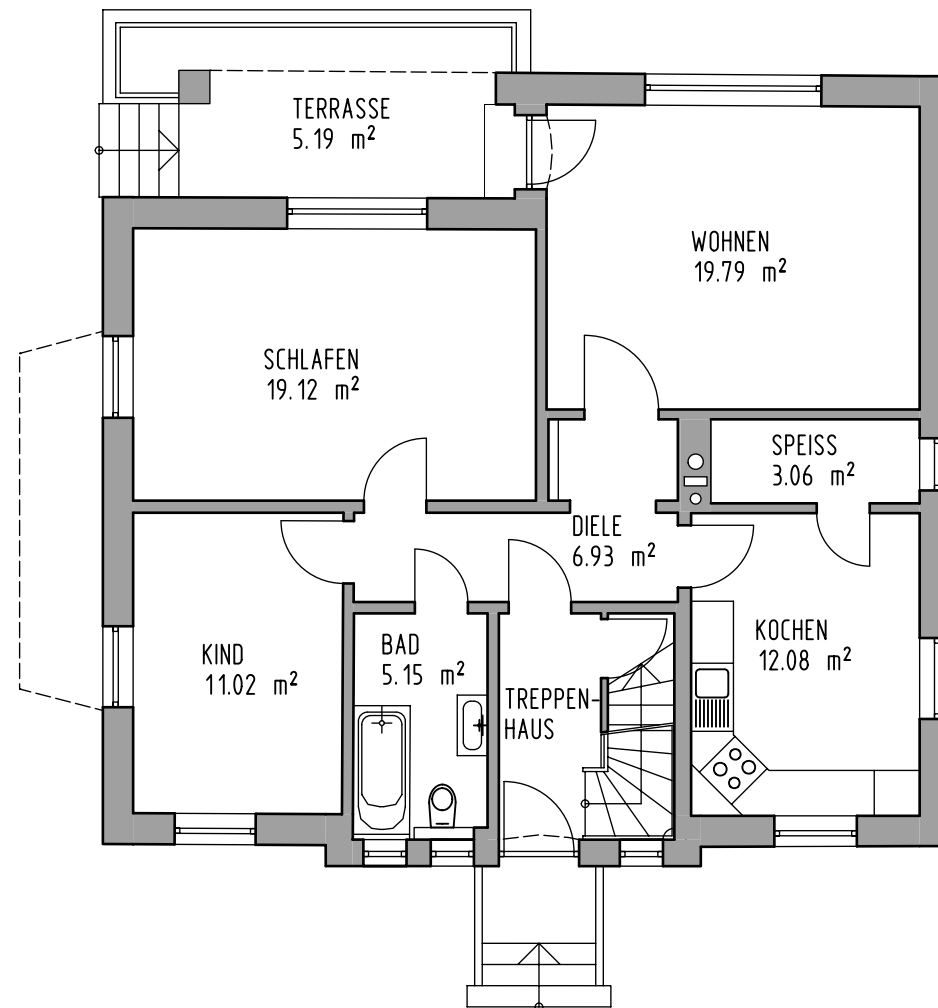
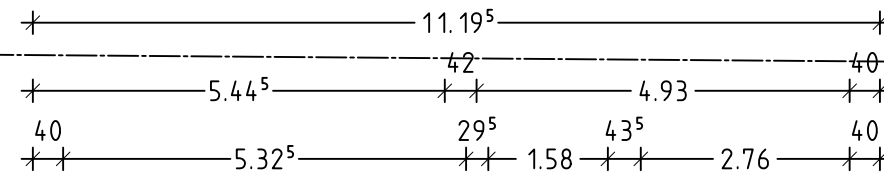
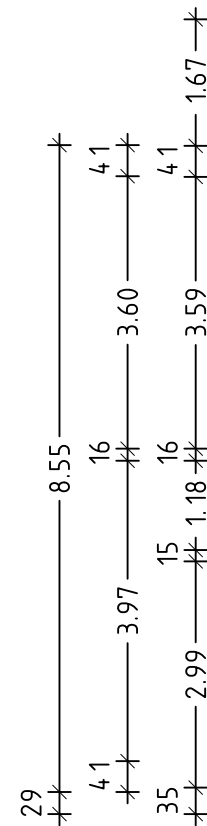
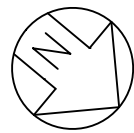


ERDGESCHOSS

Bestandsplan M = 1:100
Dr.-Thenn-Str. 13, Beilngries