

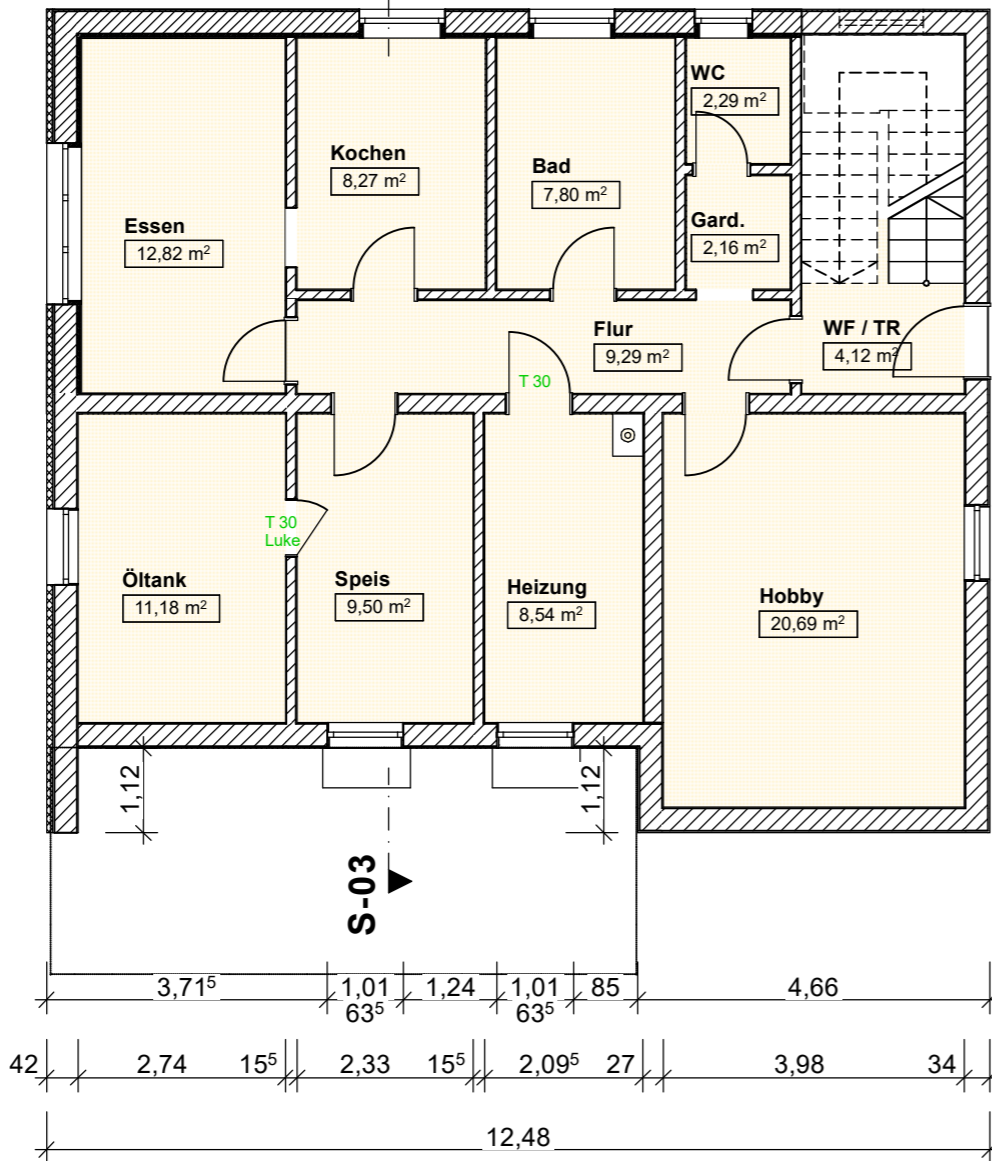
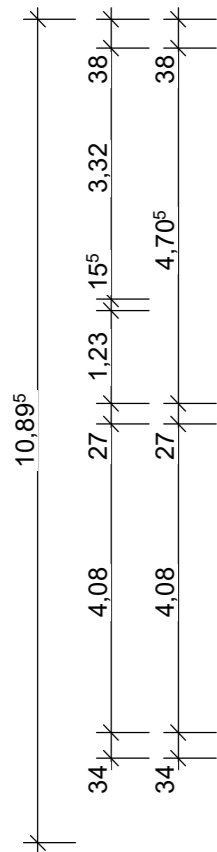


S-03

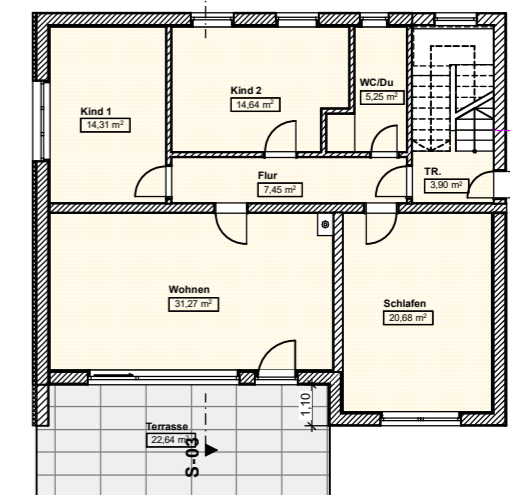

S-03

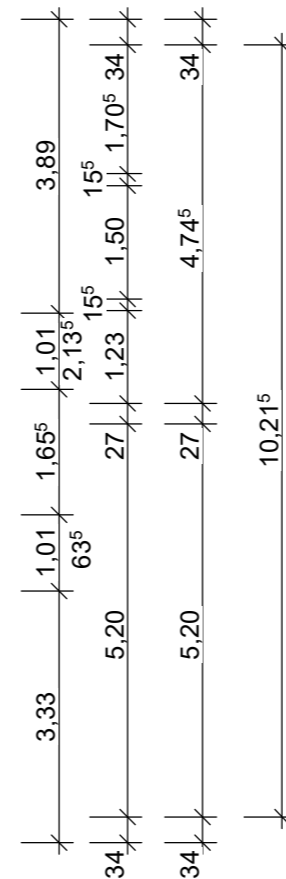

**OBER/ERD-GESCHOSS**

**BAUVORHABEN:**  
**Einfamilienwohnhaus mit Garage**  
Viscardistr. 15  
94137 Bayerbach

**Bestandsplan**  
GRUNDRISS UG/EG



**UNTER/ERD-GESCHOSS**

<b>BAUHERR:</b> Huber Richard Schopperweg 4 94072 Bad Füssing Tel: 0171 3613826 _____ Unterschrift		<b>PLANUNG:</b>  <small>» Entwurf » Planung » Konzeption » Design » Ambiente</small> <b>DESIGN-ATELIER Richard Huber</b> <small>Bussardstr. 11 • 94072 Bad Füssing          Tel. 08537 1254 • Fax 08537 912287 • Mobil 0171 3613826          R.Huber-Bauplanung@t-online.de • www.huber-bauplanung.de</small> _____ Unterschrift	
Plan Nr.			
Maßstab	Blattgröße	Datum	Planersteller
1:100	42x29,7	20.01.2026	Huber Richard