



Ansicht von Westen M 1:100

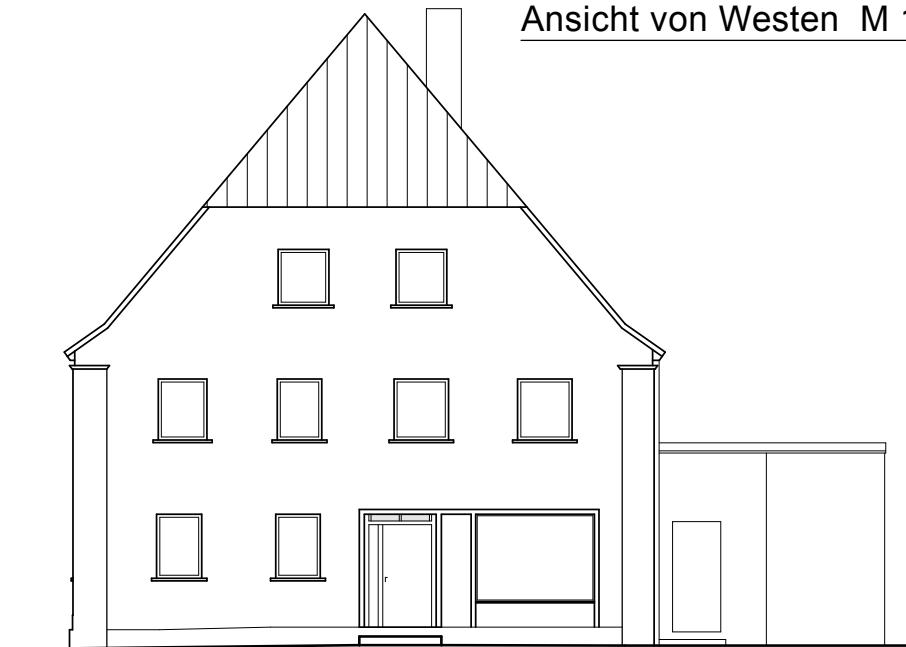

Ansicht von Osten M 1:100

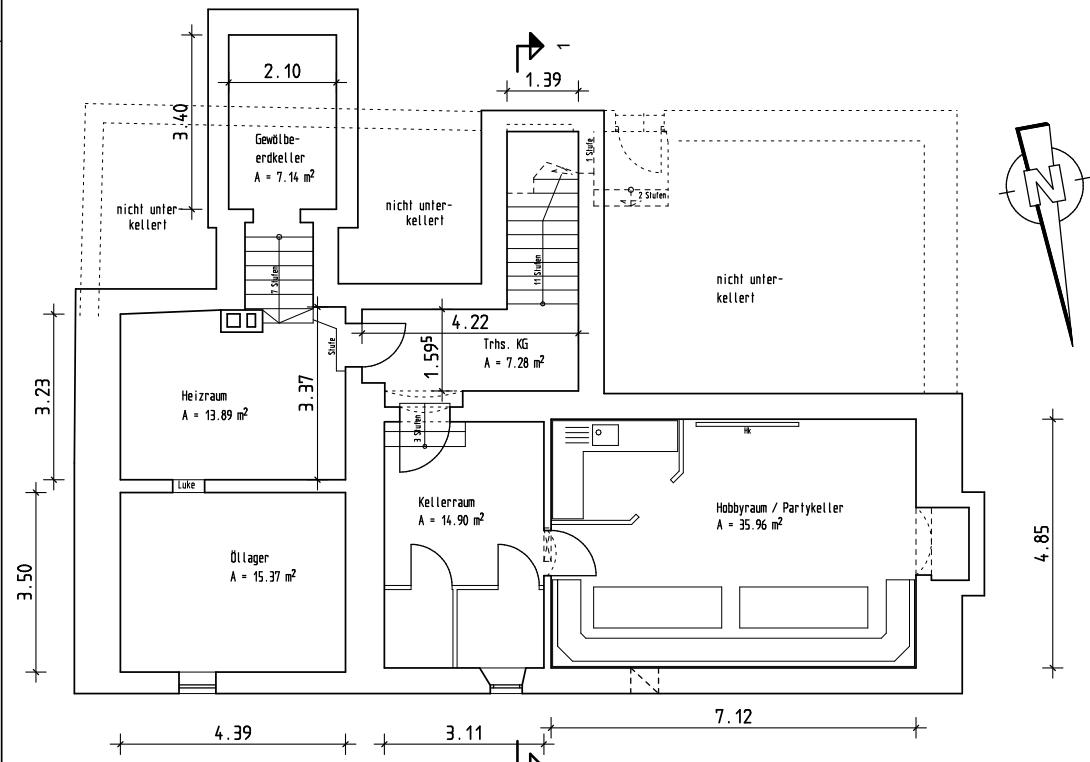

Nutzfläche KG

Grundriss KG + Giebelansichten M 1:100

Anwesen: Karlstraße 1 - Flnr. 199/3
96173 Oberhaid

Bestandsplanung