

Nord-Ost
M = 1:100



Index	Datum	Bearbeiter	Prüfer	Index-Notiz	
Projekt: Flur: 52 - Flurstück: 323 Liegenschaftsnummer					Projektnummer:
Planinhalt: AN-NO Planungsstand: Bestandsplan Darstellungsart: Ansicht					Plannummer: 14
Bauherr: Elisabeth Fischer Bahnhofstraße 15 51545 Waldbühl					Maßstab: 1:100
Architekt: Jochen Kamp Alt Breinig 40 52223 Stolberg-Breinig					Plandatum: 26.05.2025
freigegeben: Kamp Datum: 26.05.2025					Index: <i>J. Kamp</i>



Projekt:		Projektnummer:	
	Flur: 52 - Flurstück: 323 Liegenschaftsnummer		
Planinhalt:	AN.SW	Plannummer:	11
Planungsstand:	Bestandsplan	Maßstab:	1:100
Darstellungsart:	Ansicht	Plandatum:	26.05.2025
Bauherr:	Elisabeth Fischer Bahnhofstraße 15 51545 Waldbül	Architekt:	Jochen Kamp Alt Breinig 40 52223 Stolberg-Breinig
		freigegeben:	Datum:
			Index:


Nord-Ost
M = 1:100



Nord-West
M = 1:100




Index	25.05.2025		Kamp	
Datum		Bearbeiter	Prüfer	Index-Notiz
Projekt:				Projektnummer:
Flur: 52 - Flurstück: 323 Liegenschaftsnummer				
Planinhalt: AN-NO-NW				Plannummer: 5
Planungsstand:	Bestandsplan			
Darstellungsart:	Ansicht			
Bauherr:	Elisabeth Fischer Bahnhofstraße 15 51545 Waldbühl	Architekt:	Jochen Kamp Alt Breinig 40 52223 Stolberg-Breinig	Plandatum: 24.05.2025
freigegeben: Kamp Datum: 26.05.2025				Index:

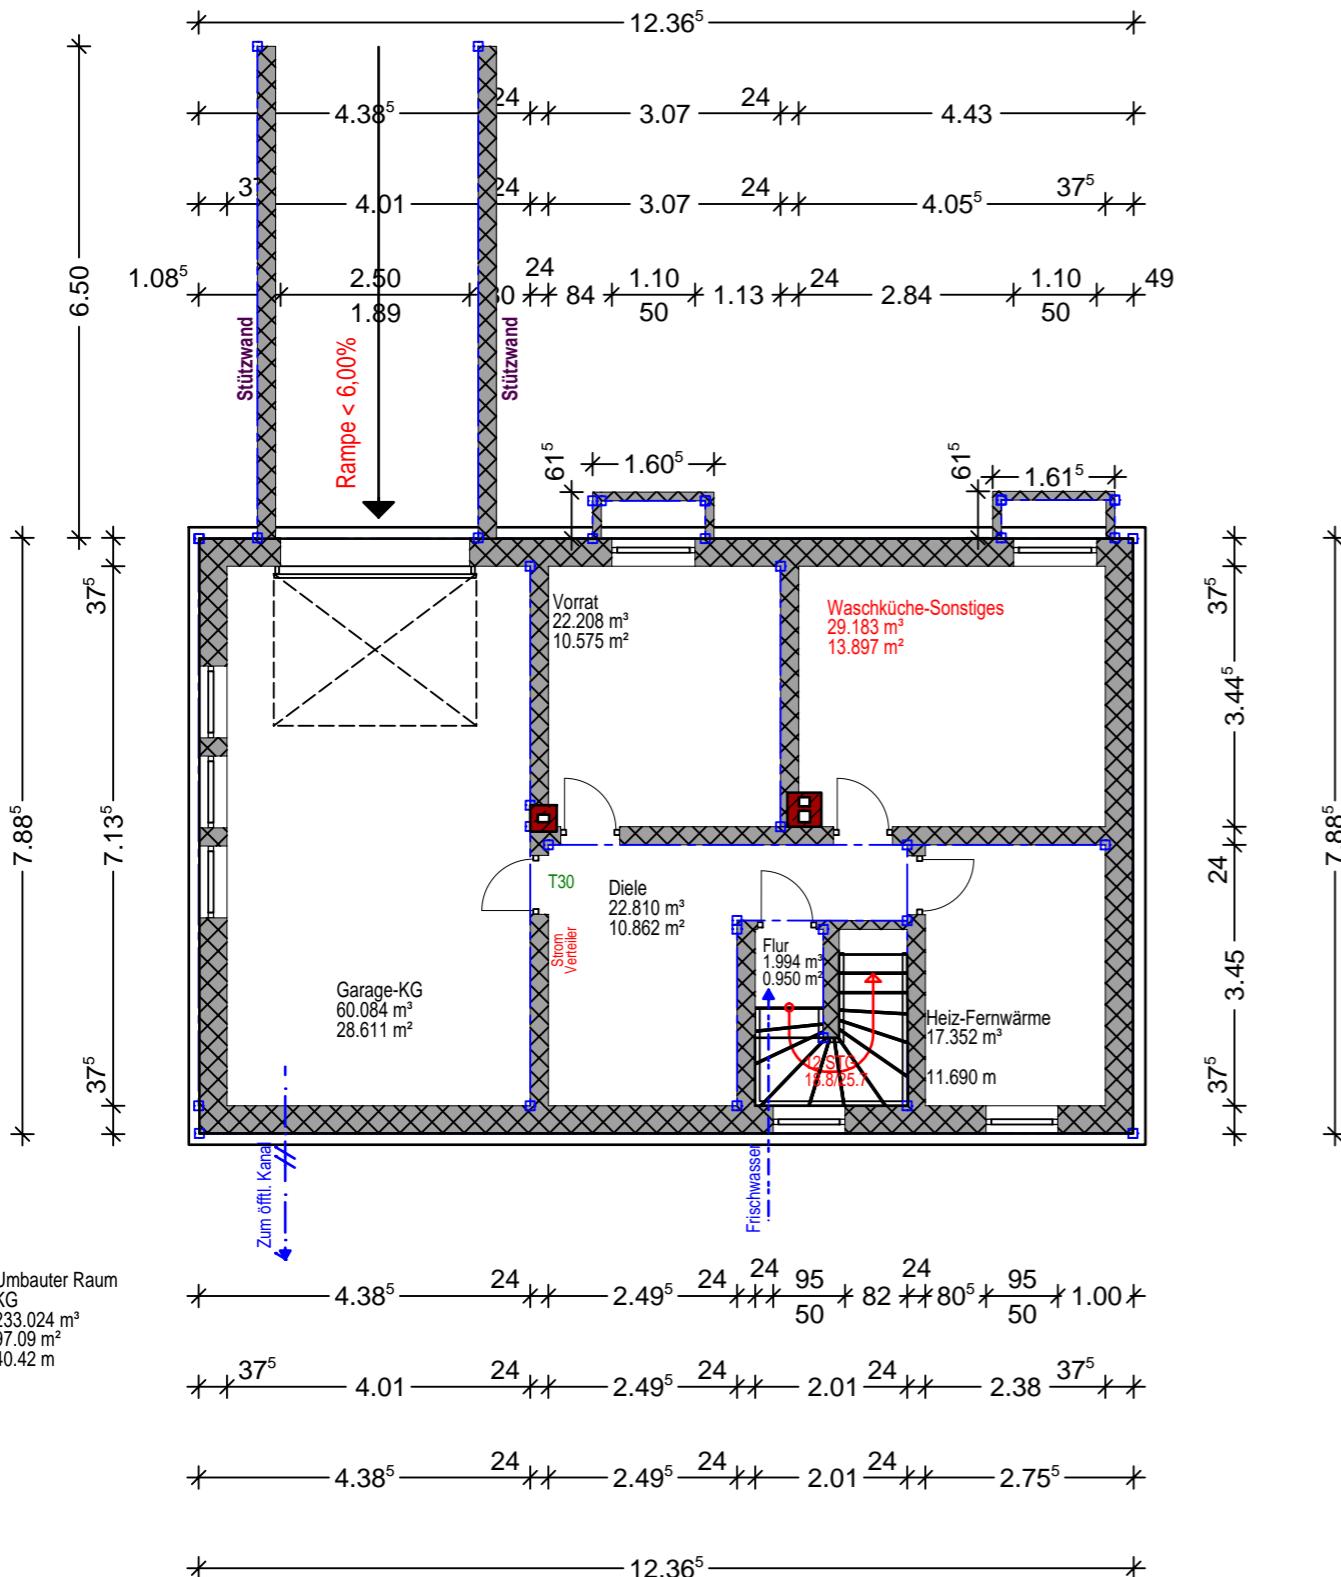


Umbauter Raum
KG
233.024 m³
97.09 m²
40.42 m



Index	Datum	Bearbeiter	Prüfer	Index-Notiz	Projektnummer:
Projekt: Flur: 52 - Flurstück: 323 Liegenschaftsnummer					
Planinhalt: Kellergeschoß					Plannummer: 2
Planungszustand: Bestandsplan Darstellungsart: Draufsicht					Maßstab: 1:100
Bauherr:	Elisabeth Fischer Bahnhofstraße 15 51545 Waldbühl	Architekt:	Jochen Kamp Alt Breinig 40 52223 Stolberg-Breinig	Plandatum:	23.05.2025
freigegeben: Kamp Datum: 22.05.2025					Index:

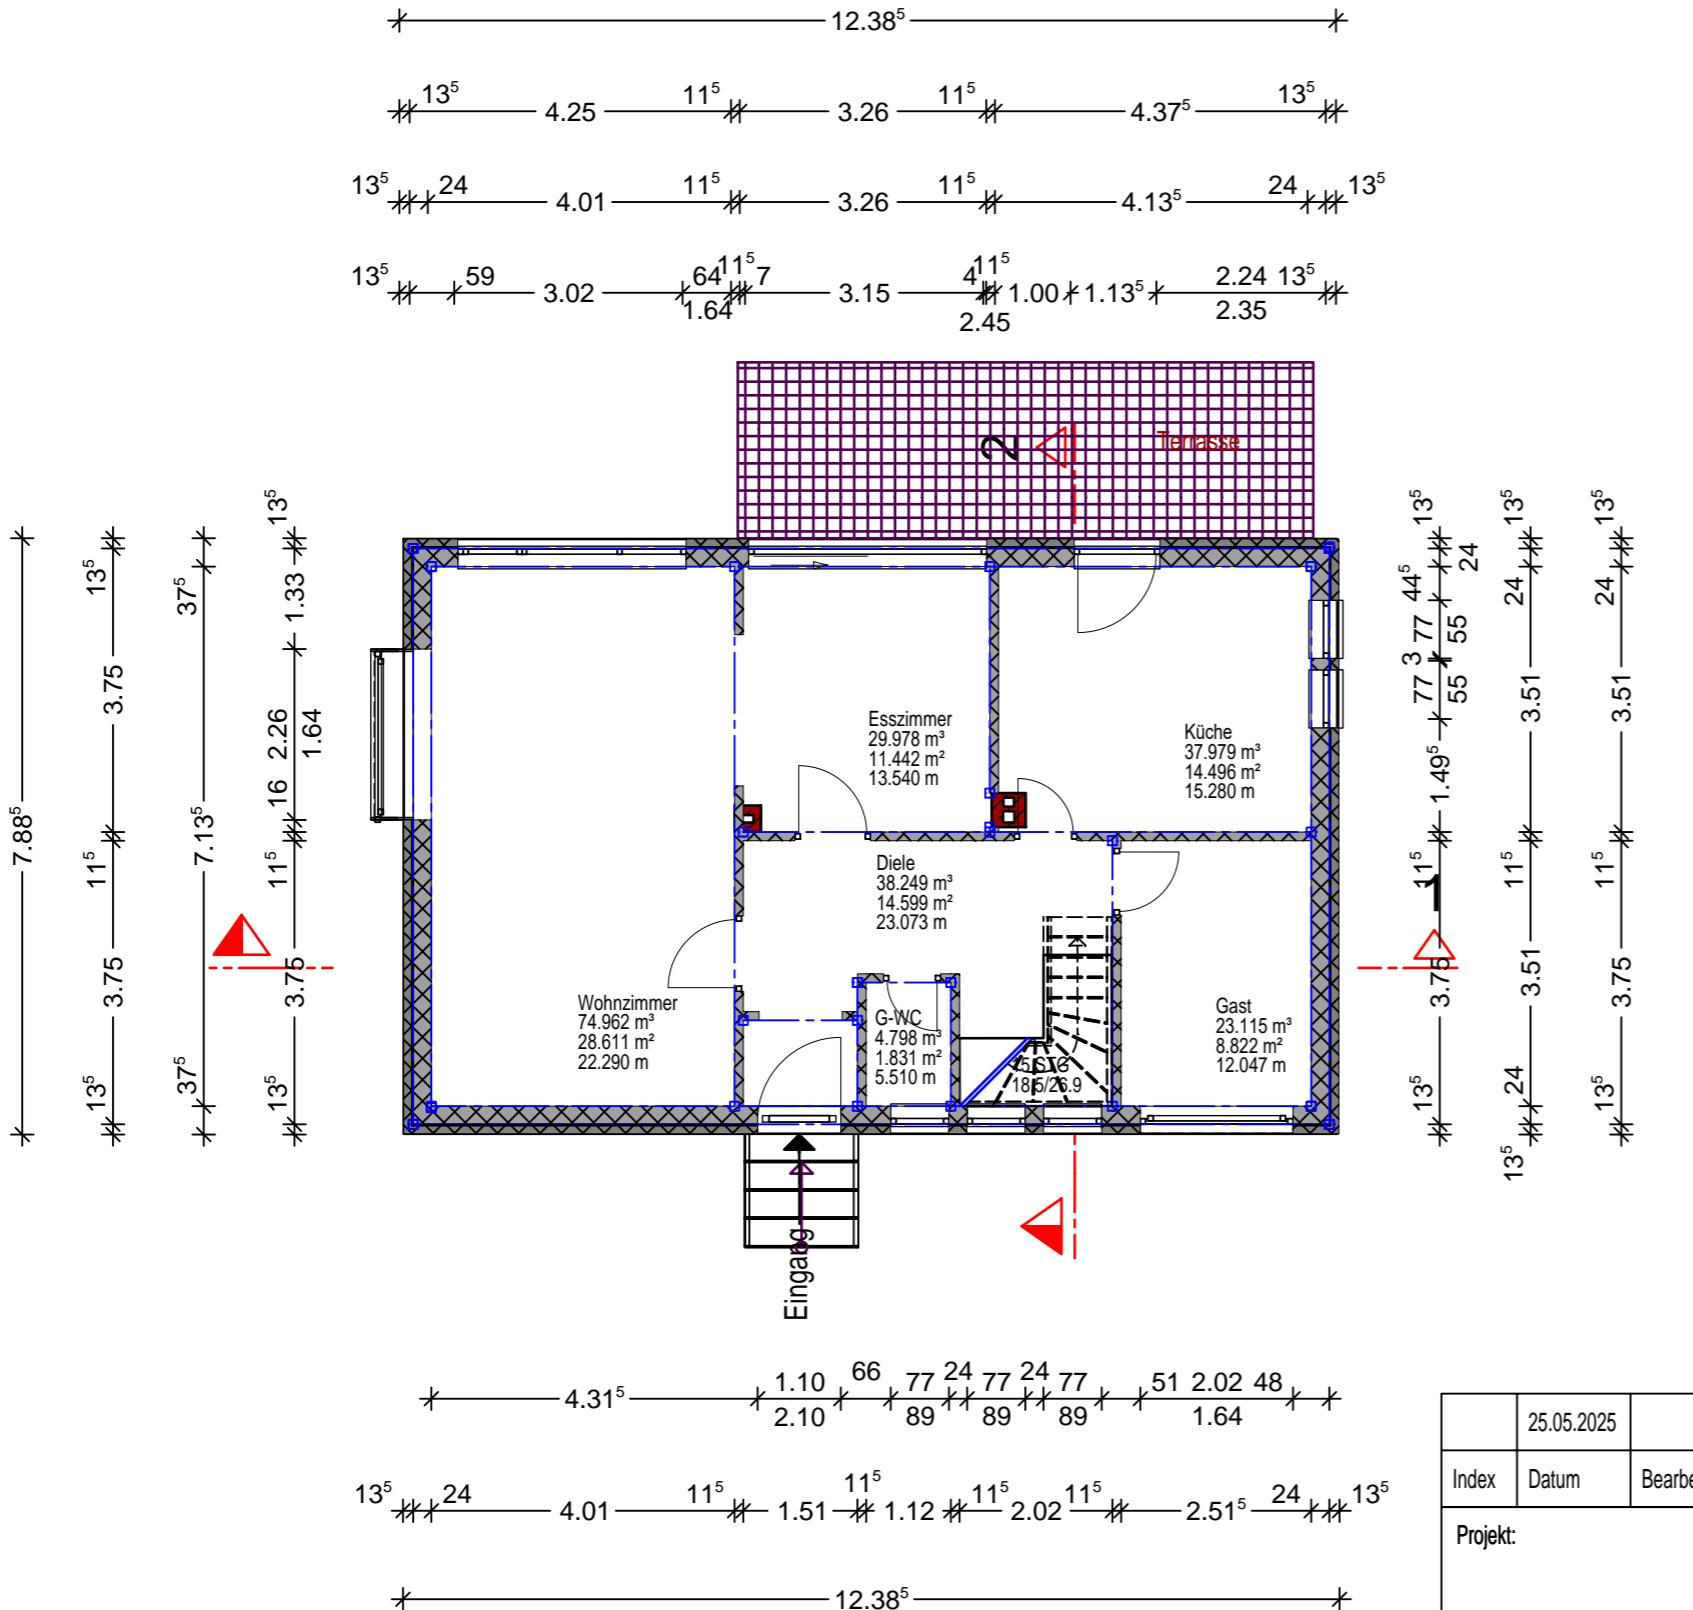

	25.05.2025		Kamp	
Index	Datum	Bearbeiter	Prüfer	Index-Notiz
Projekt:				Projektnummer: Flur: 52 - Flurstück: 323 Liegenschaftsnummer
Planinhalt: Erdgeschoss				Plannummer: 1
Planungsstand: Bestandsplan Darstellungart: Draufsicht				Maßstab: 1:100
Bauherr: Elisabeth Fischer Bahnhofstraße 15 51545 Waldbül		Architekt: Jochen Kamp Alt Breinig 40 52223 Stolberg-Breinig		Plandatum: 23.05.2025
		freigegeben: Kamp Datum:		Index:

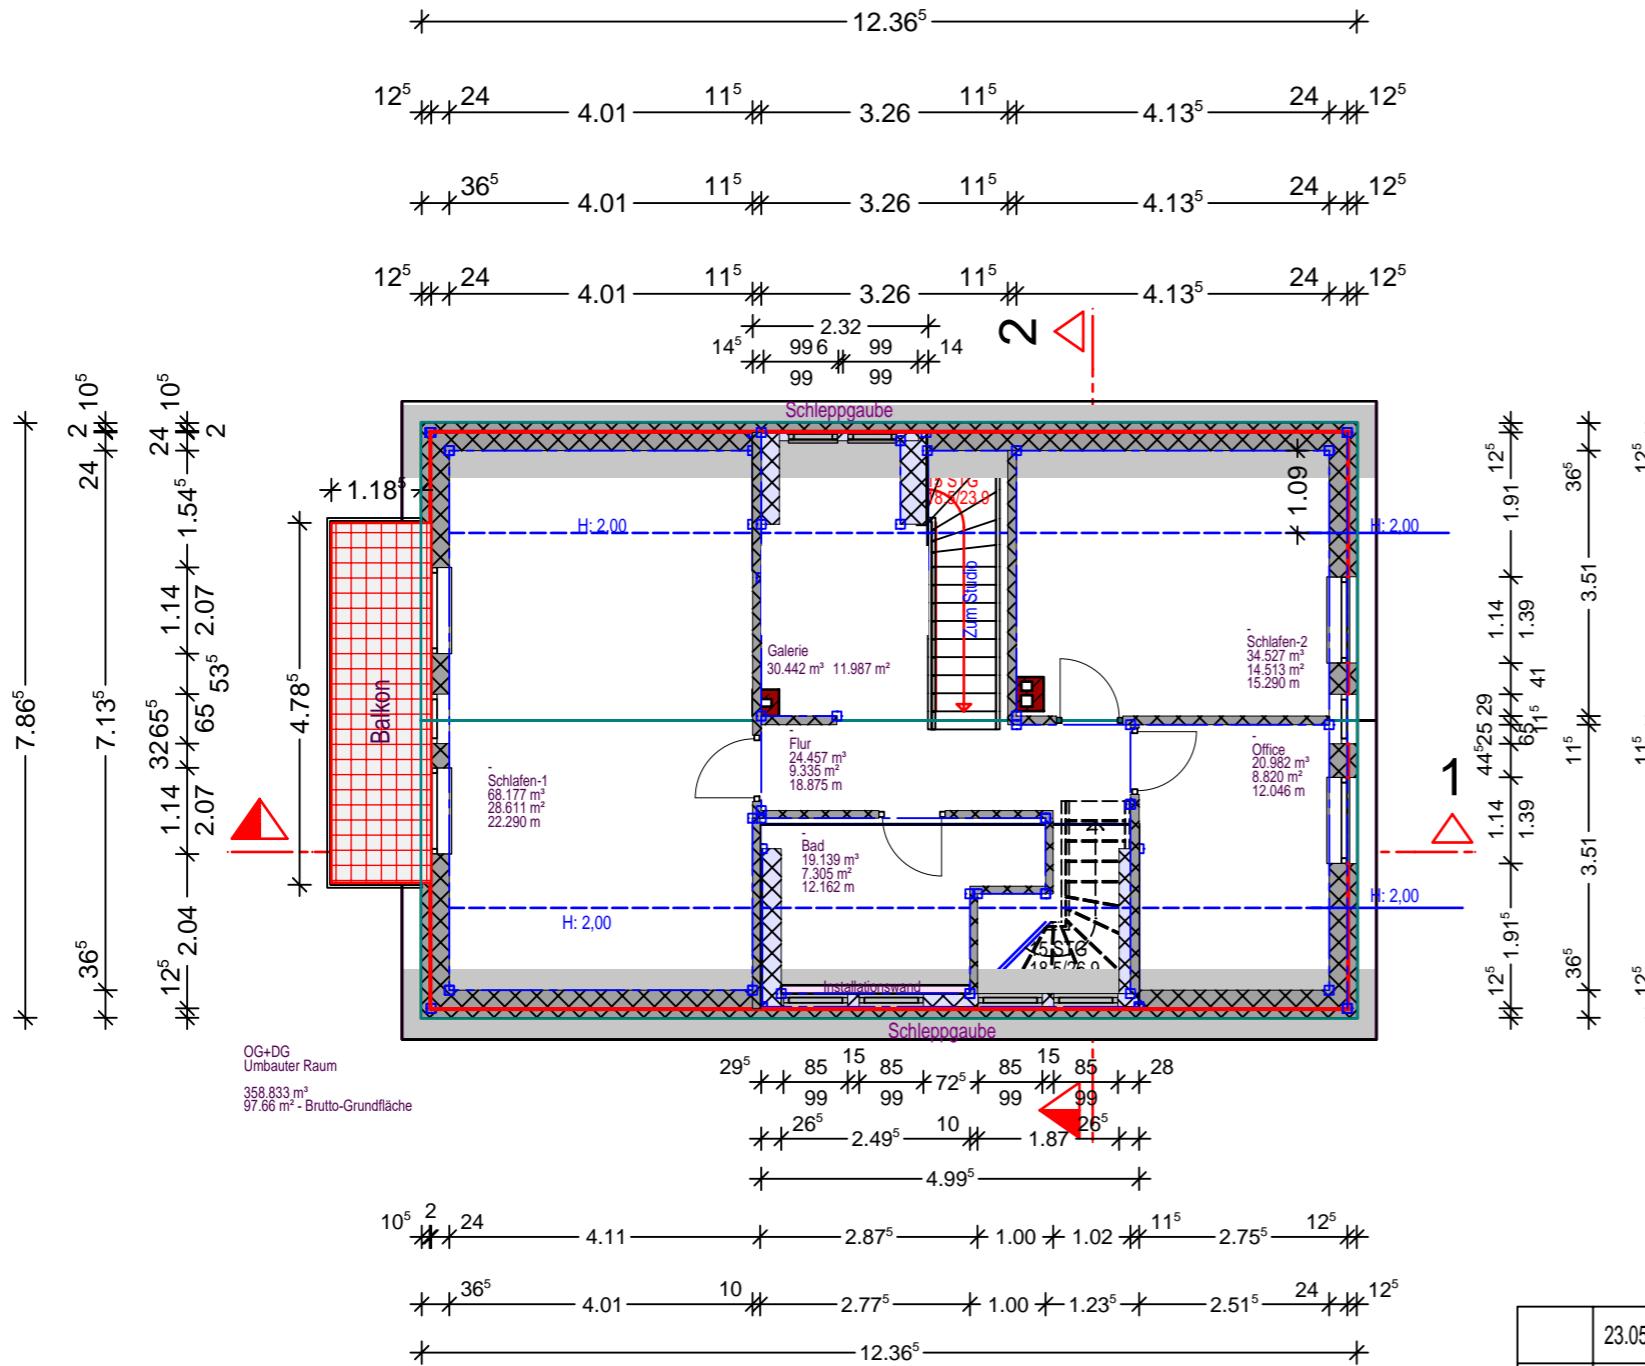


	23.05.2025		Kamp	
Index	Datum	Bearbeiter	Prüfer	Index-Notiz
Projekt:				Projektnummer:
Flur: 52 - Flurstück: 323 Liegenschaftsnummer				
Planinhalt: Obergeschoß				Plannummer: 3
Planungsstand: Bestandsplan Darstellungsart: Draufsicht				Maßstab: 1:100
Bauherr: Elisabeth Fischer Bahnhofstraße 15 51545 Waldbül		Architekt: Jochen Kamp Alt Breinig 40 52223 Stolberg-Breinig		Plandatum: 23.05.2025
freigegeben: Kamp Datum: 23.05.2025				Index:

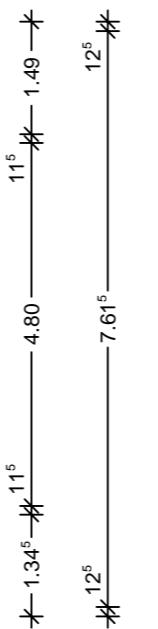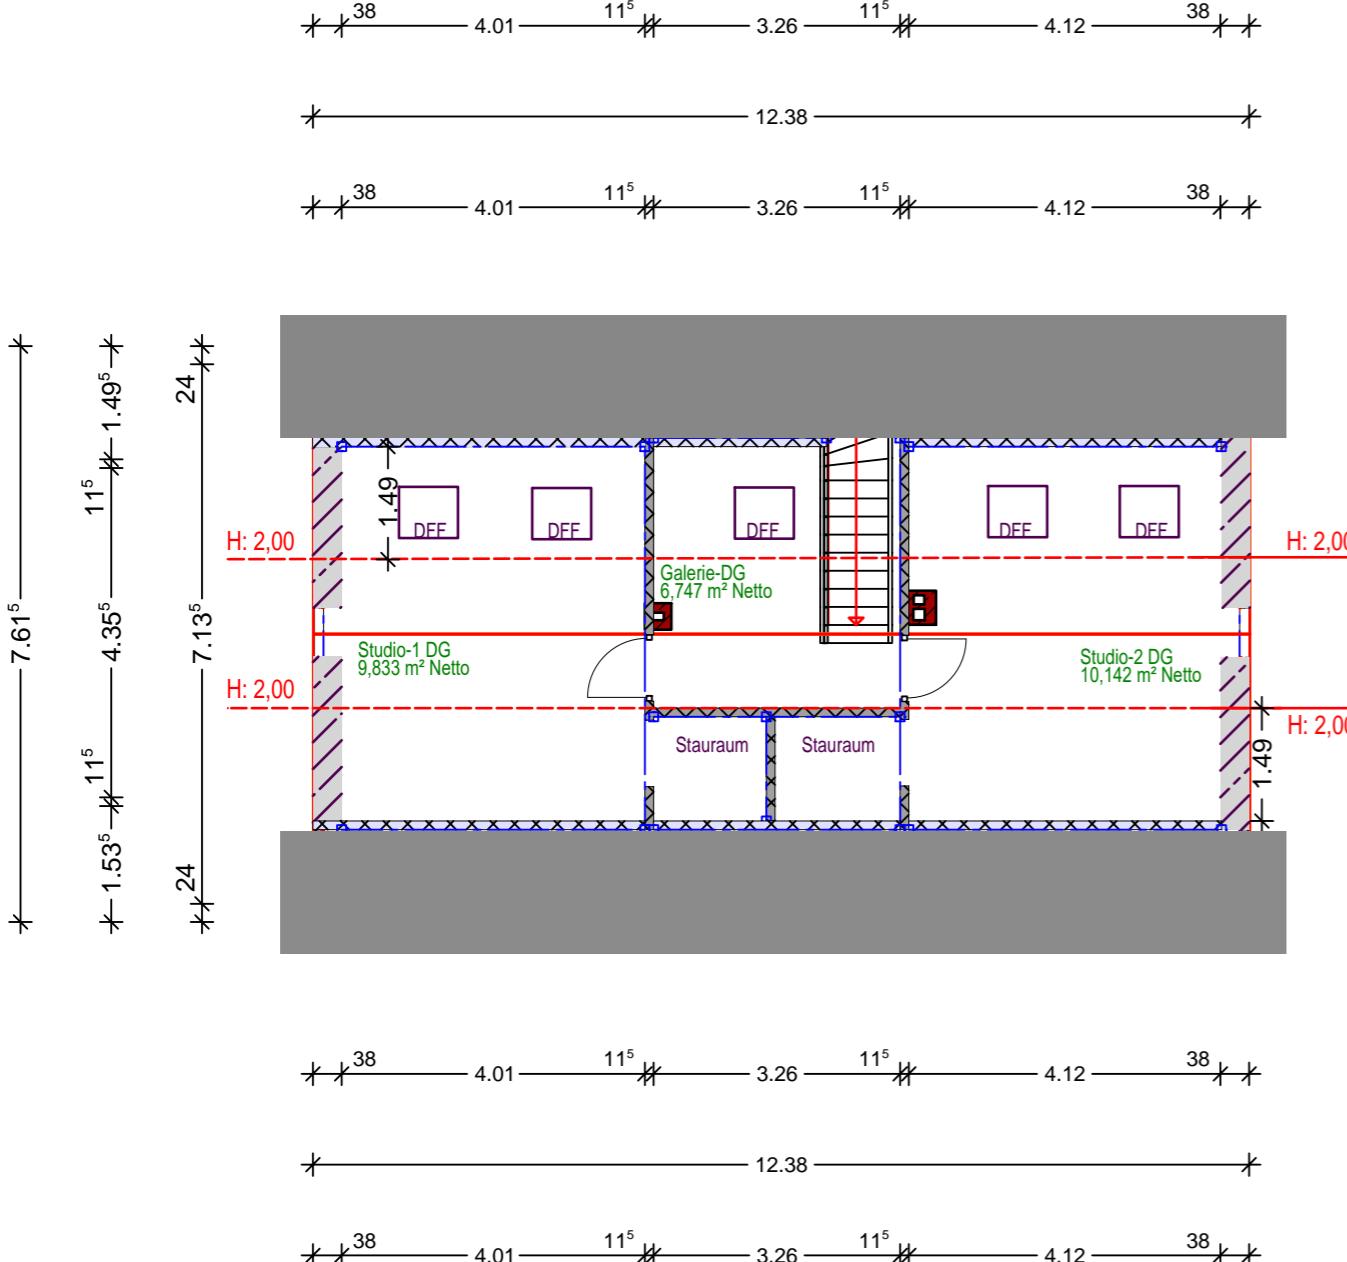

Index	Datum	Bearbeiter	Prüfer	Index-Notiz	
Projekt: Flur: 52 - Flurstück: 323 Liegenschaftsnummer					Projektnummer:
Planinhalt: Studio					Plannummer: 4
Planungszustand: Bestandsplan Darstellungsart: Draufsicht					Maßstab: 1:100
Bauherr:	Elisabeth Fischer Bahnhofstraße 15 51545 Waldbül	Architekt:	Jochen Kamp Alt Breinig 40 52223 Stolberg-Breinig	Plandatum:	24.05.2025
freigegeben: Kamp Datum: 23.05.2025					Index:


Schnitt - 2 - 2

M = 1:100

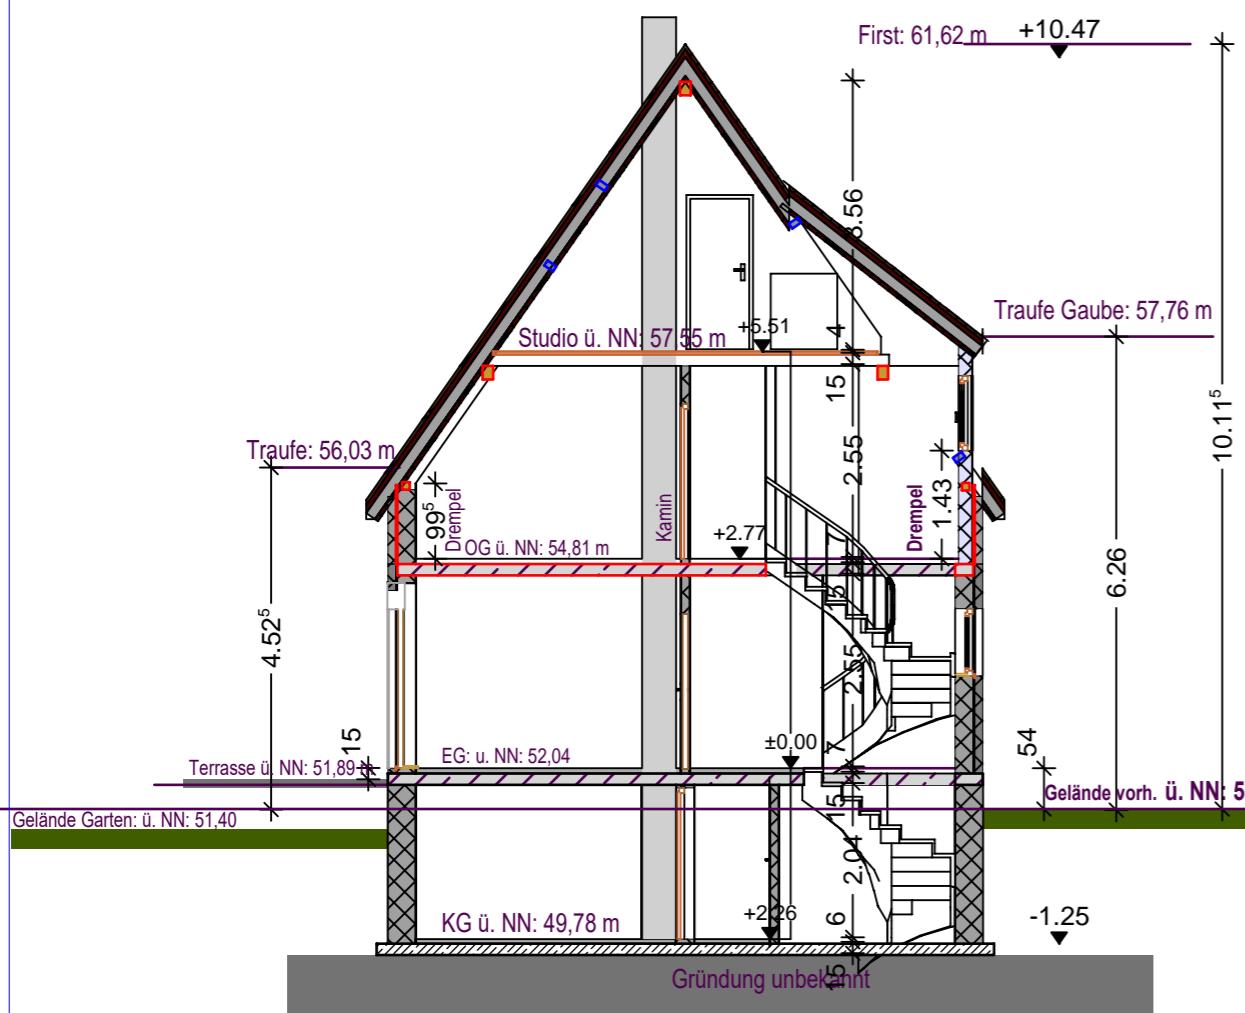

Schnitt 1 - 1

M = 1:100

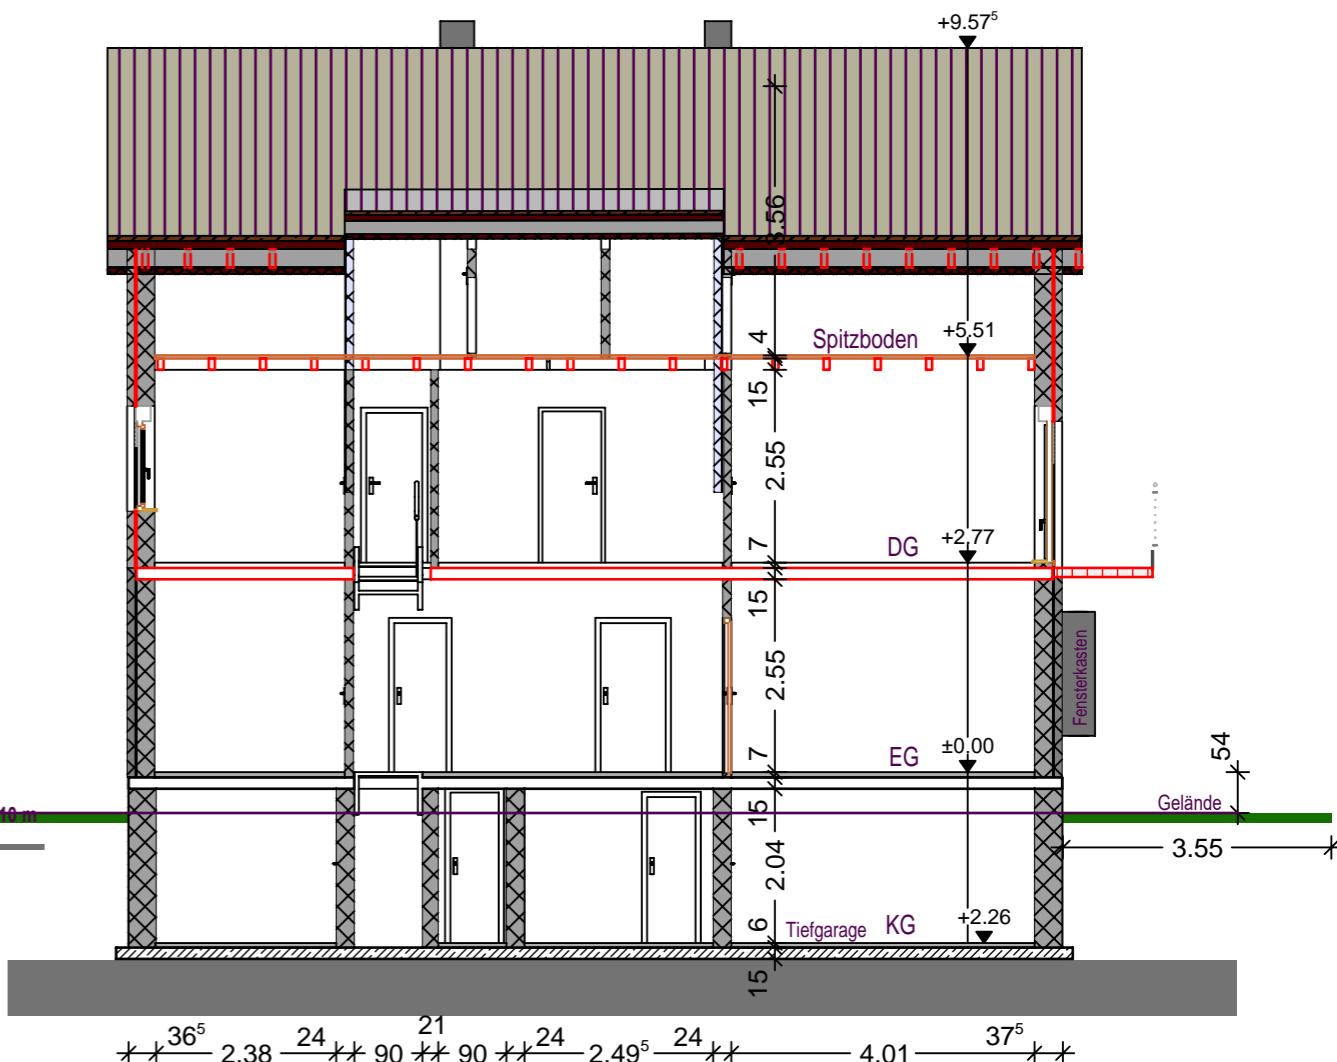


	26.05.2025	Kamp	Kamp	
Index	Datum	Bearbeiter	Prüfer	Index-Notiz
Projekt:				Projektnummer:
				Flur: 52 - Flurstück: 323 Liegenschaftsnummer
Planinhalt:	Schnitte 1-1 / 2-2			Plannummer: 12
Planungsstand:	Bestandsplan			Maßstab: 1:100
Darstellungsart:	Schnitt			
Bauherr:	Elisabeth Fischer Bahnhofstraße 15 51545 Waldbül		Architekt:	Jochen Kamp Alt Breinig 40 52223 Stolberg-Breinig
		freigegeben:	Kamp	Datum: 26.05.2025








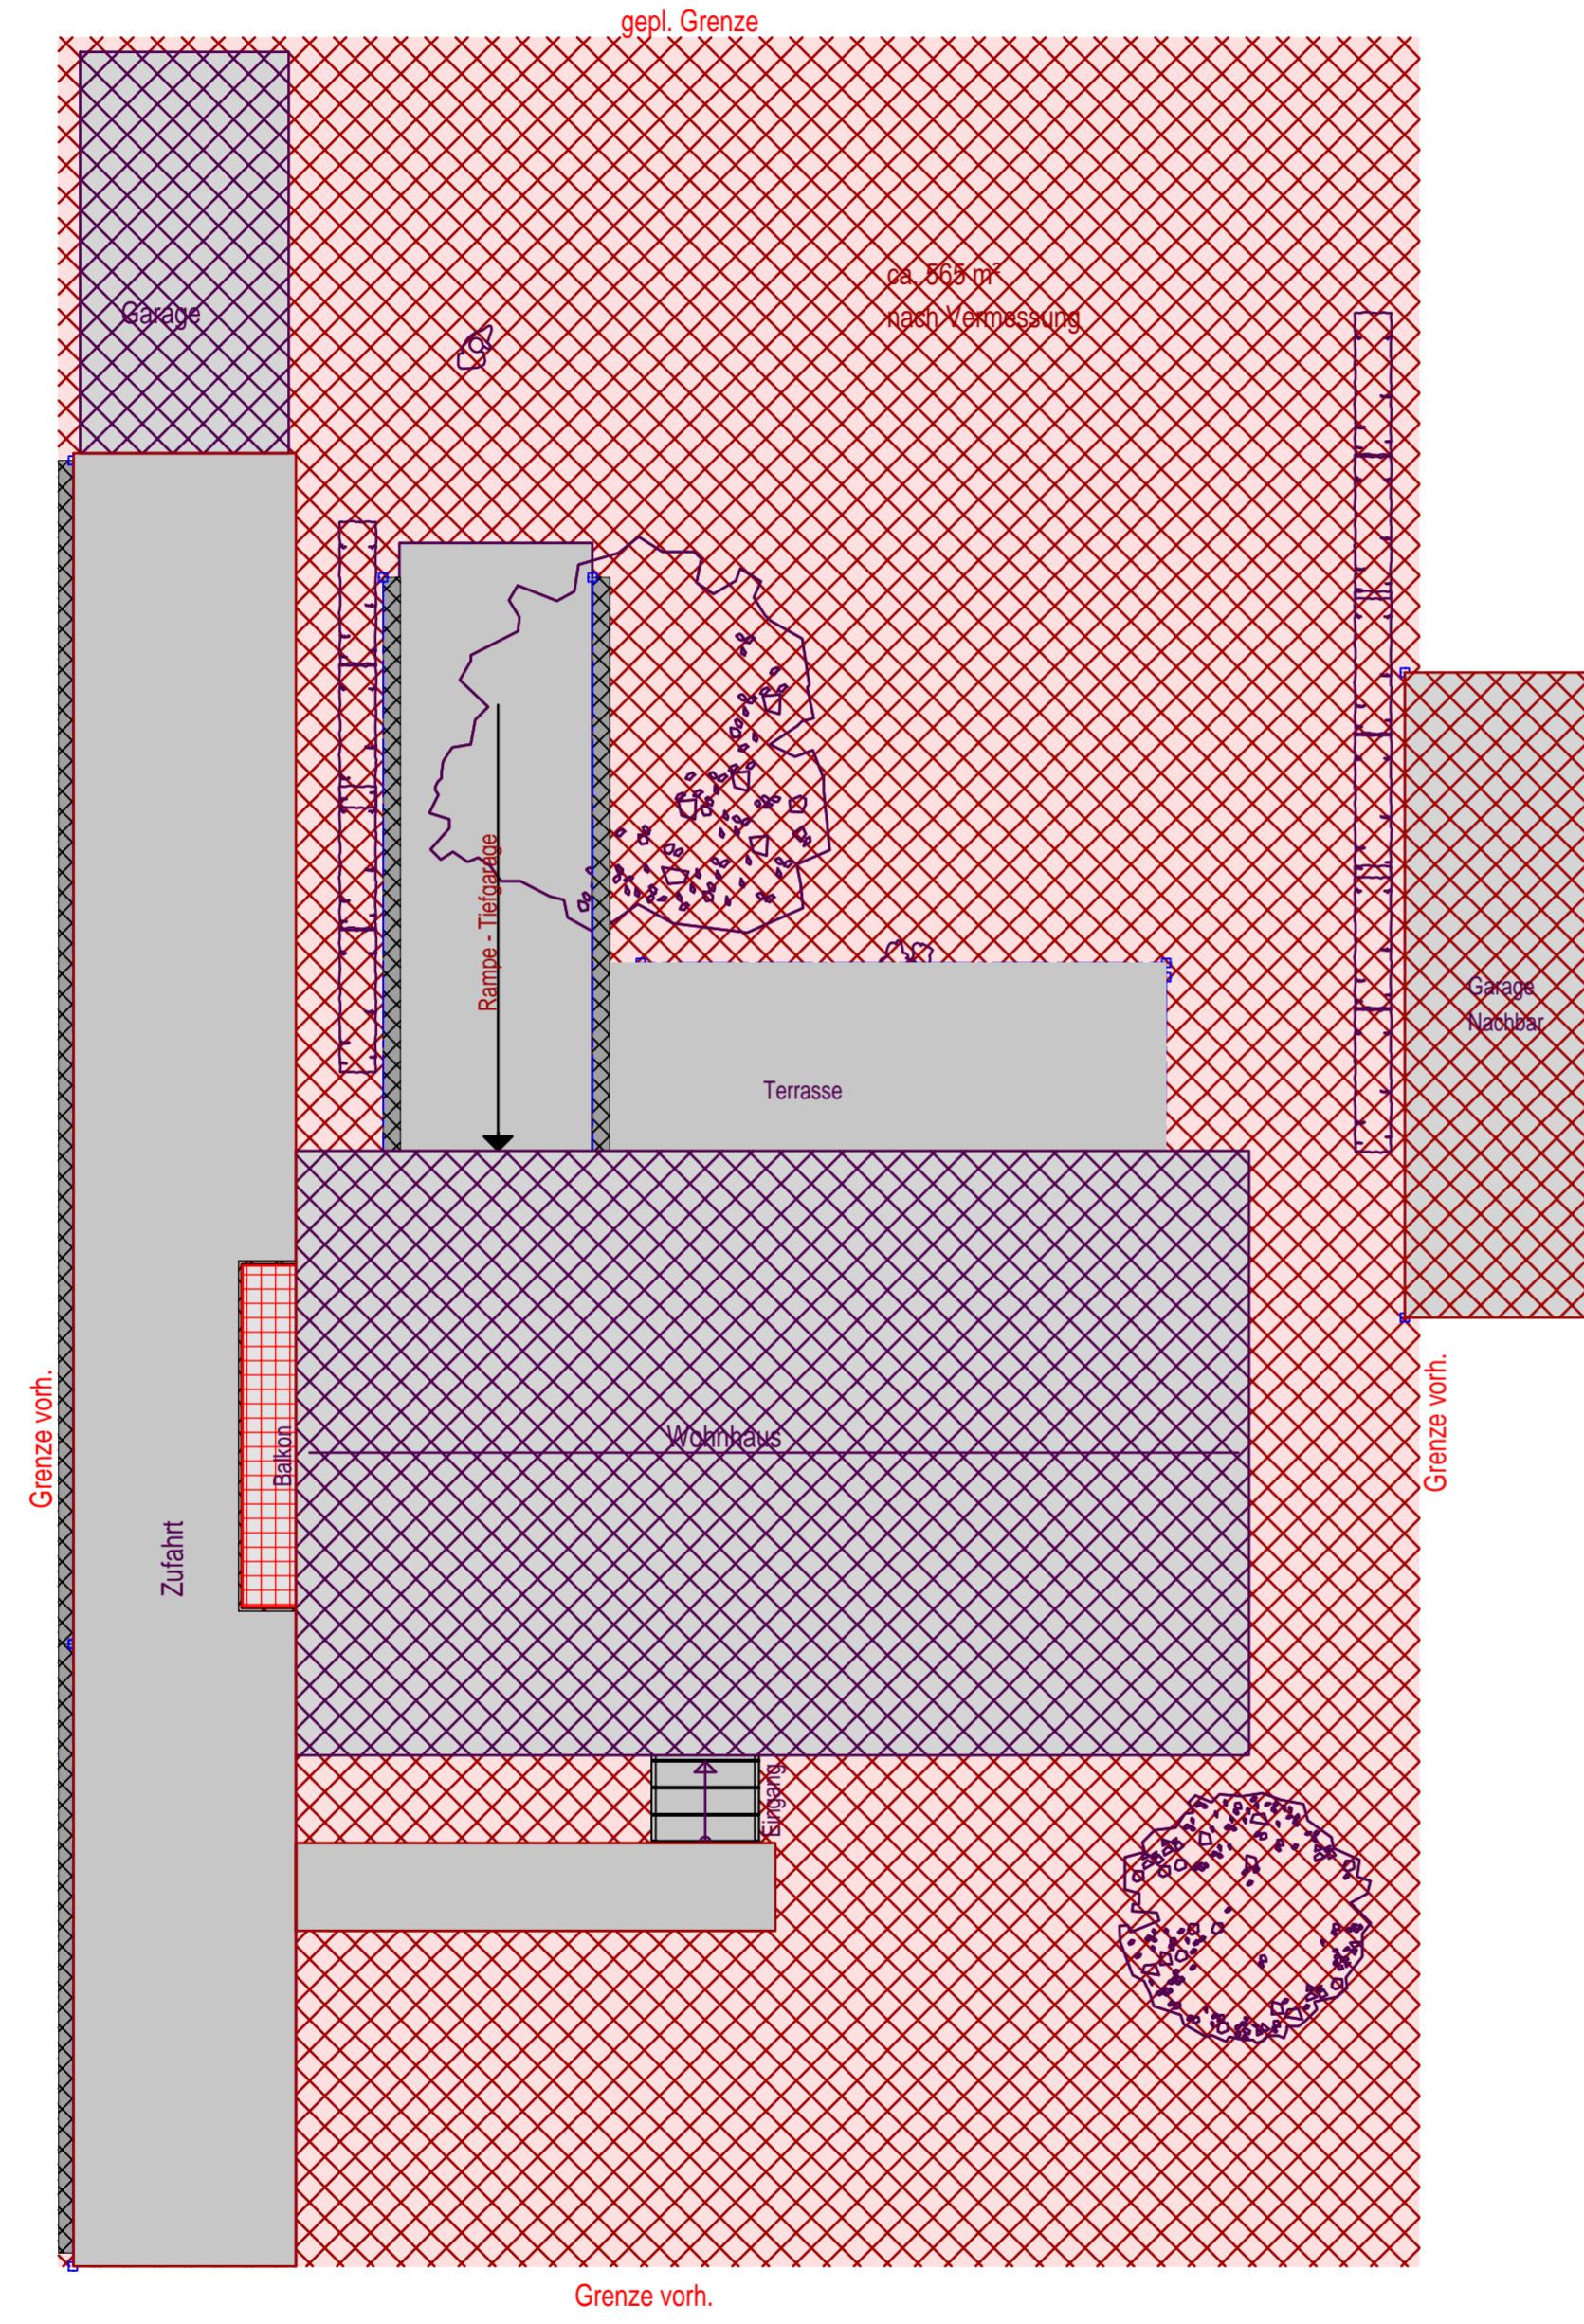

Hermann-Janssen-Straße

Projekt:		Projektnummer:	
Planinhalt:	Lageplan	Flur: 52 - Flurstück: 323 Liegenschaftsnummer	
Planungsstand:	Bestandsplan	Plannummer:	13
Darstellungsart:	Draufsicht	Maßstab:	1:200
Bauherr:	Elisabeth Fischer Bahnhofstraße 15 51545 Waldbüll	Architekt:	Jochen Kamp Alt Breinig 40 52223 Stolberg-Breinig
		Plandatum:	
		freigegeben:	Datum:
			Index:

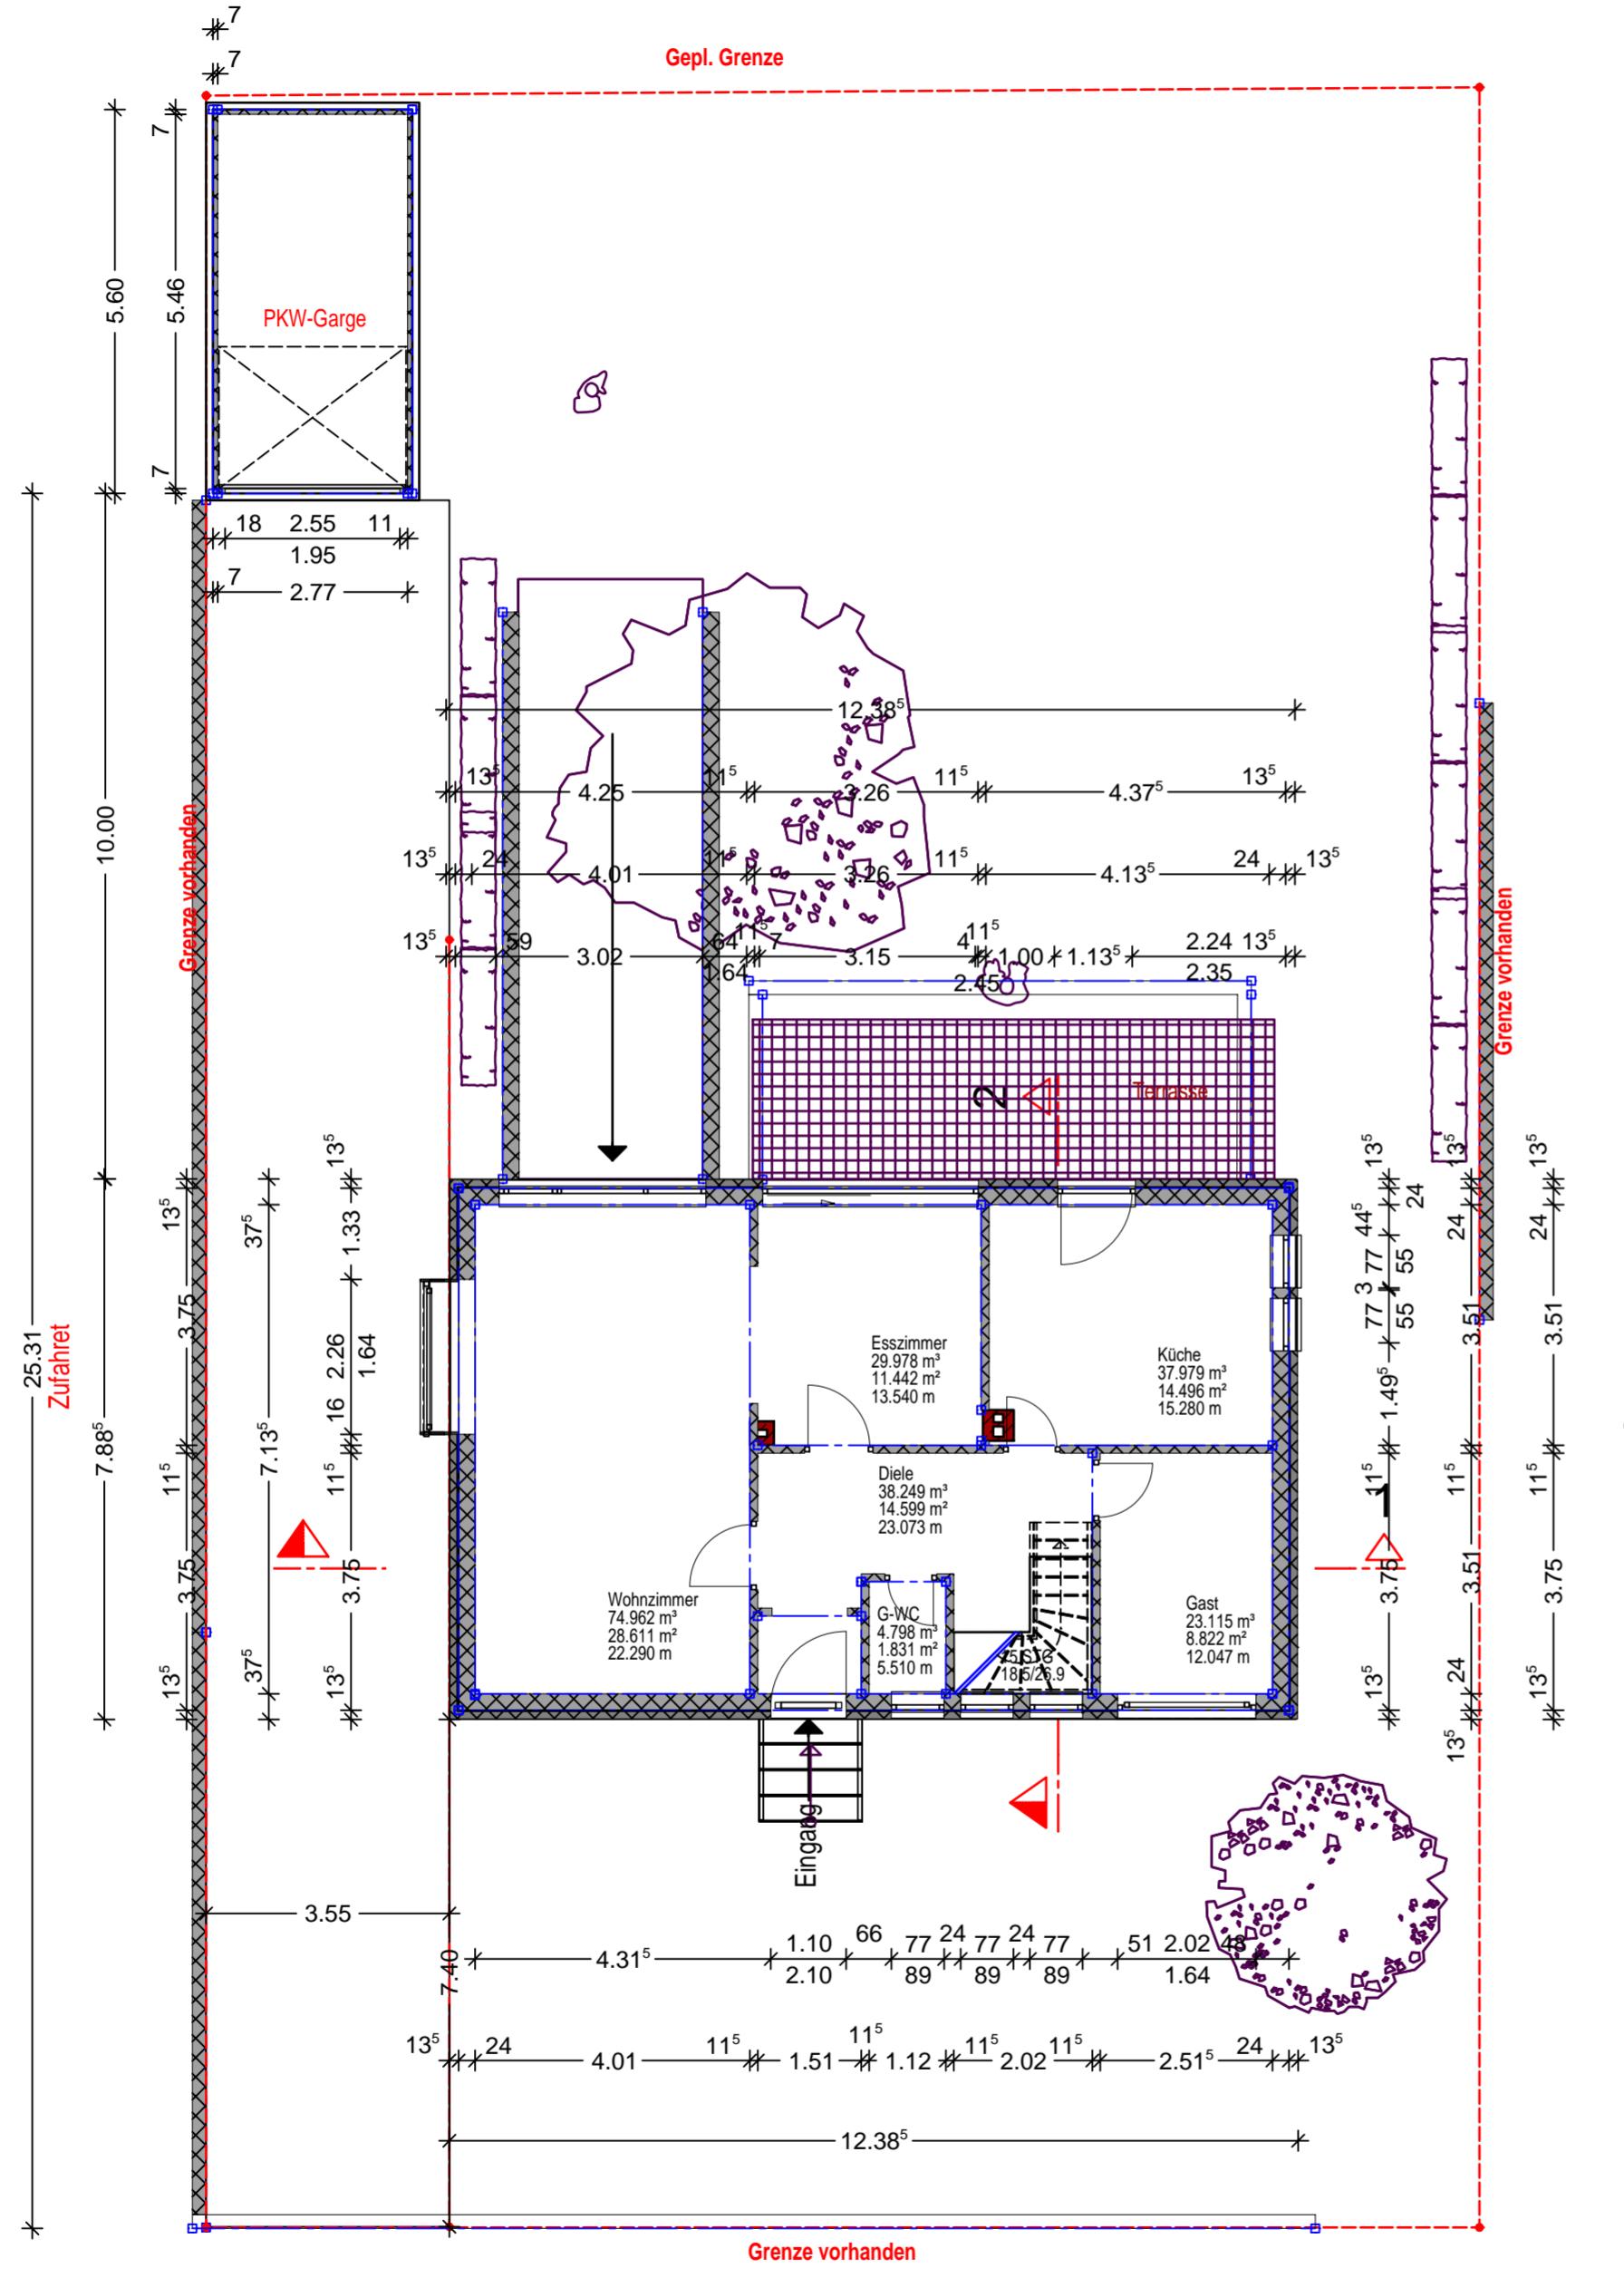

Hermann-Janssen-Straße

	30.05.2025	Kamp	Kamp		
Index	Datum	Bearbeiter	Prüfer	Index-Notiz	
Projekt: Hermann-Janssen-Straße 14 41836 Hückelhoven					Projektnummer: Rat-004
Planinhalt: EG+Garge					Plannummer: 15
Planungsstand: Bestandsplan Darstellungsart: Draufsicht					Maßstab: 1:100
Bauherr: Elisabeth Fischer Bahnhofstraße 15 51545 Waldbül			Architekt: Jochen Kamp Alt Breinig 40 52223 Stolberg-Breinig		Plandatum: 30.05.2025
freigegeben: Kamp			Datum: 30.05.2025		