




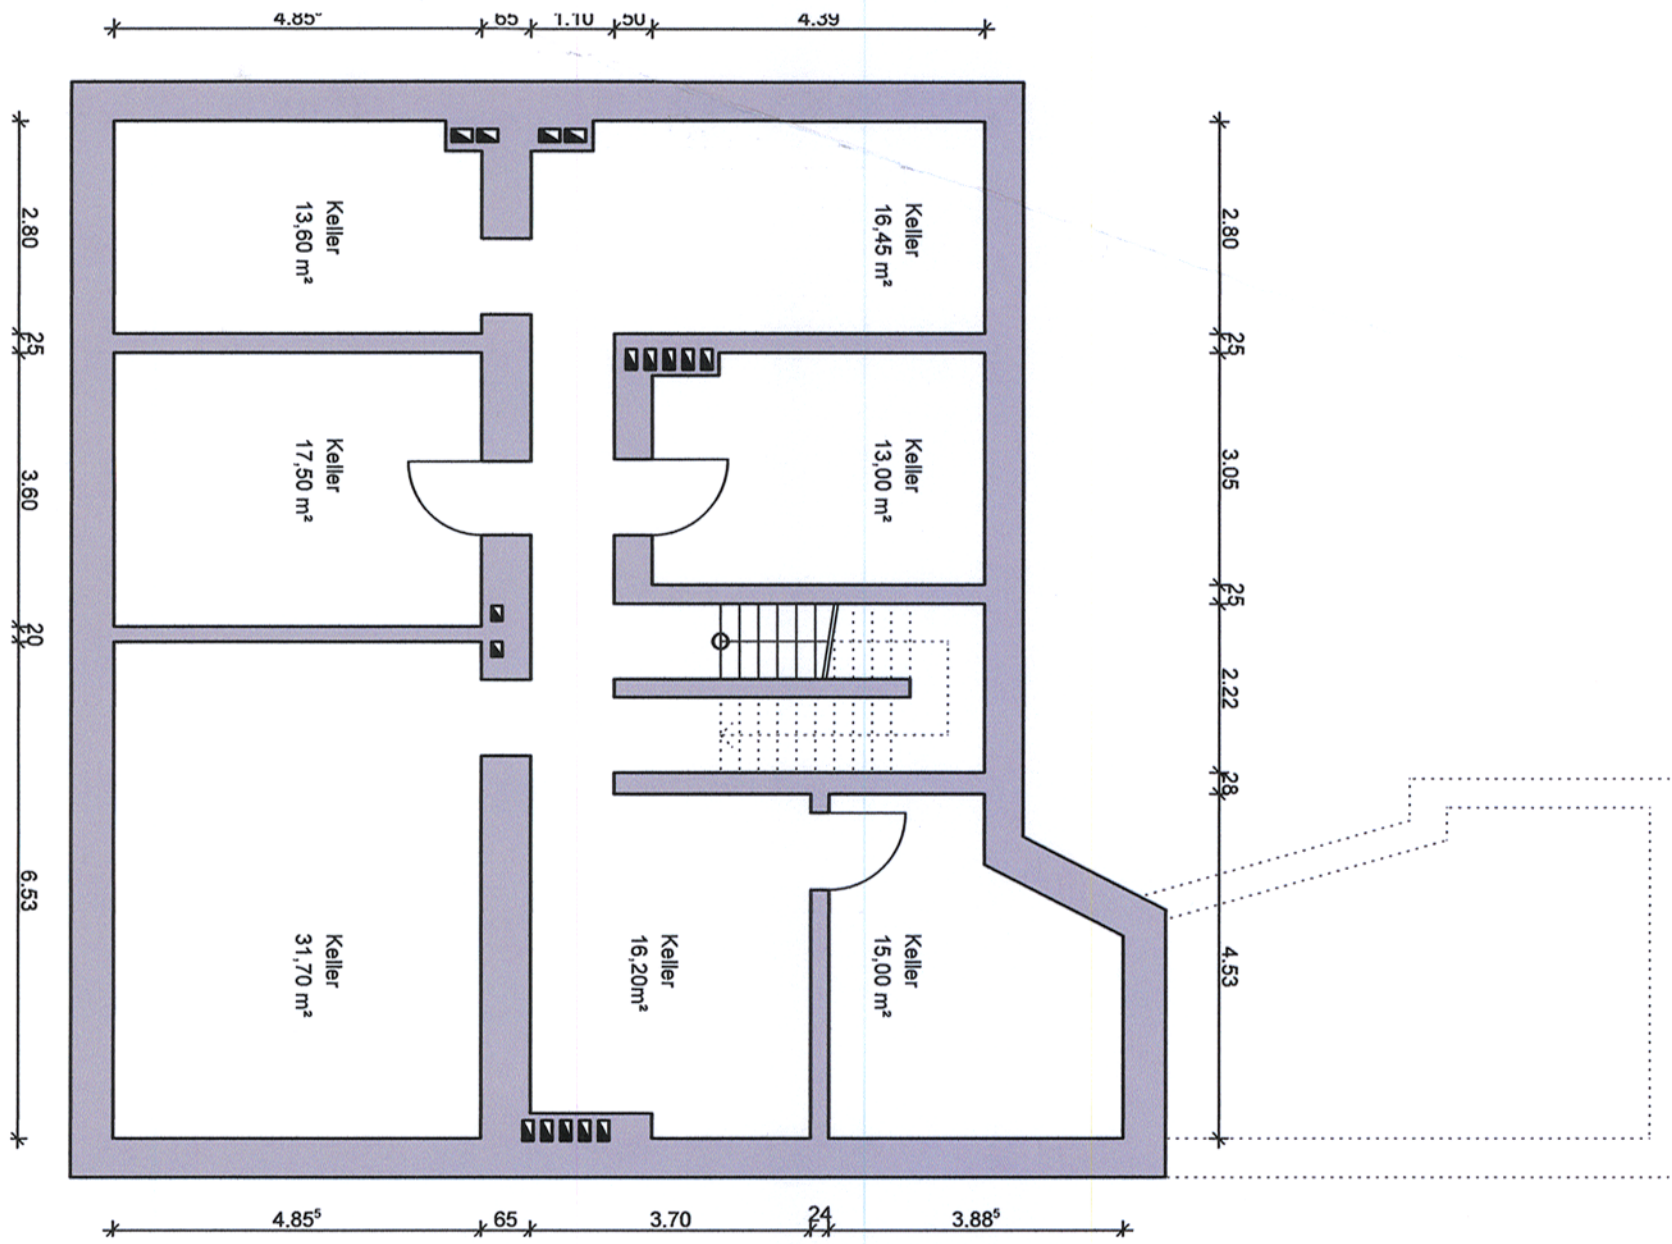


Kellergeschoss

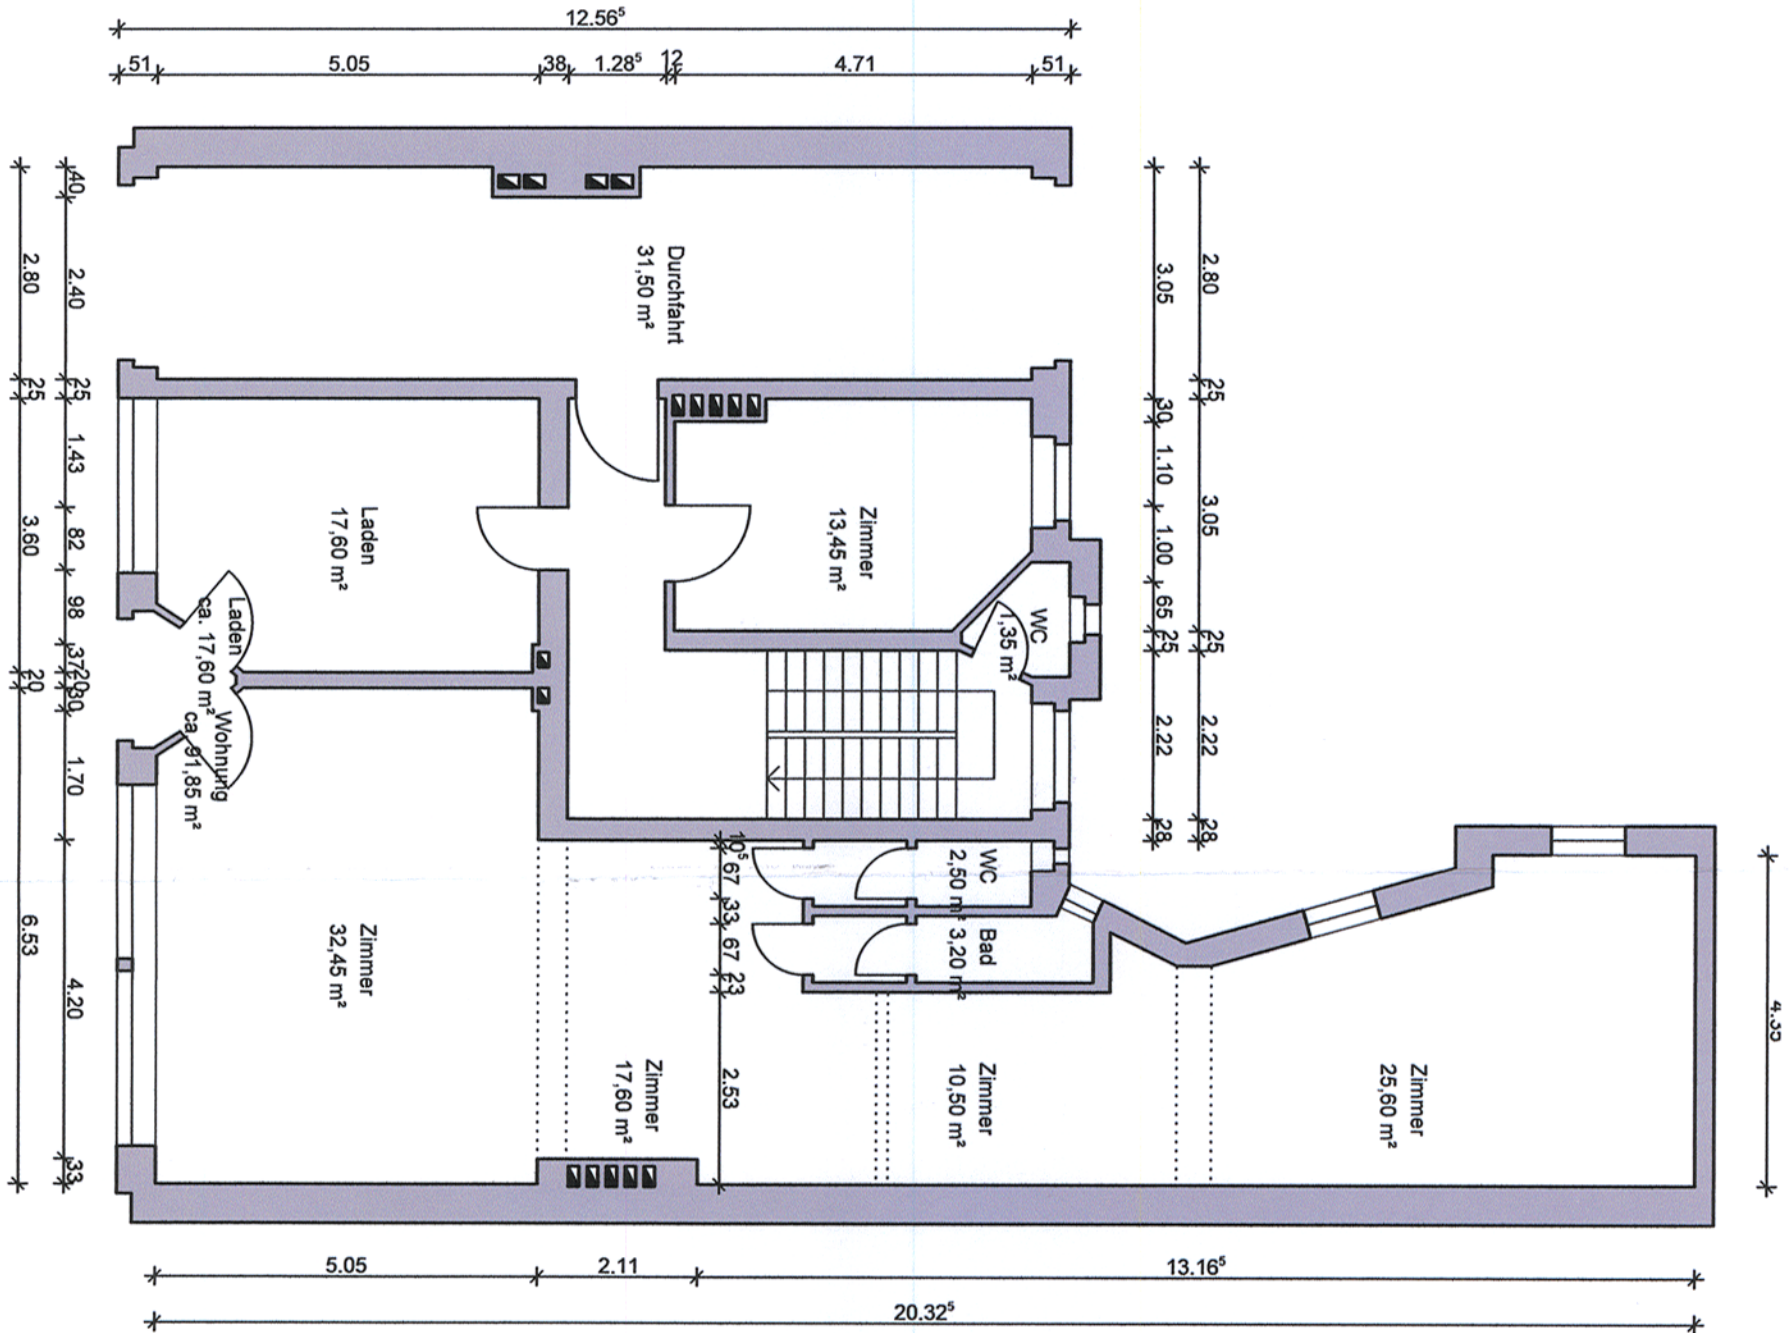


Erdgeschoss

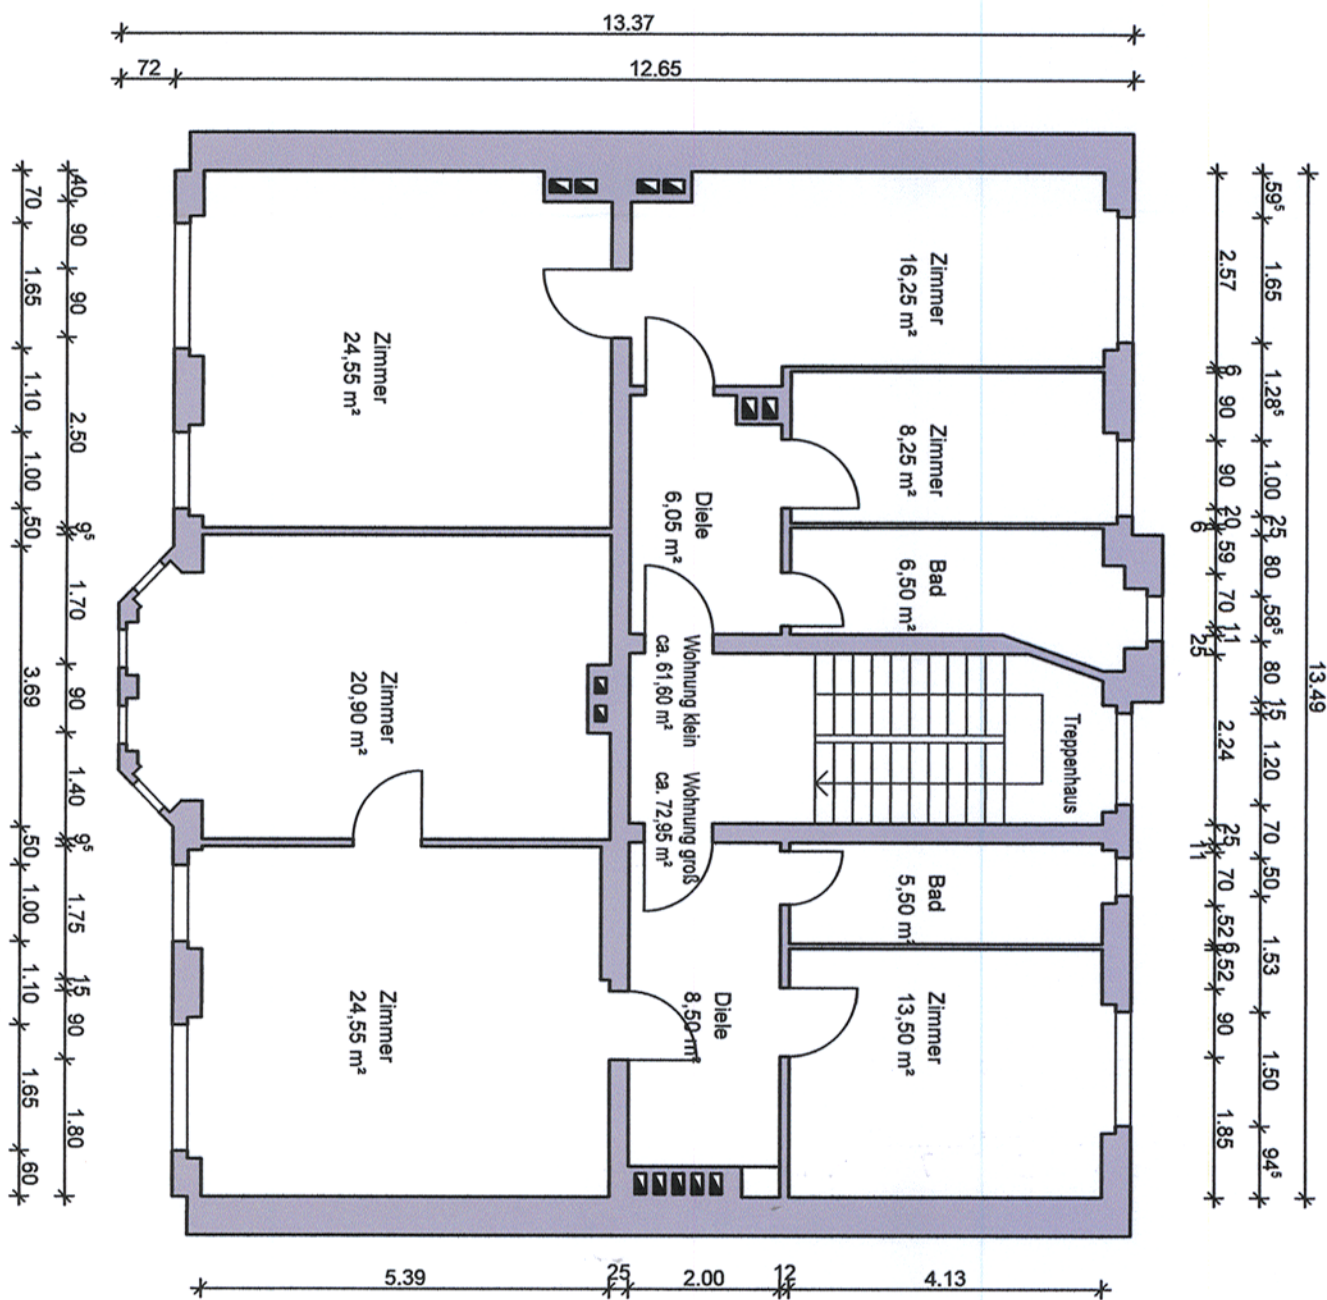

1./2./3. Obergeschoss

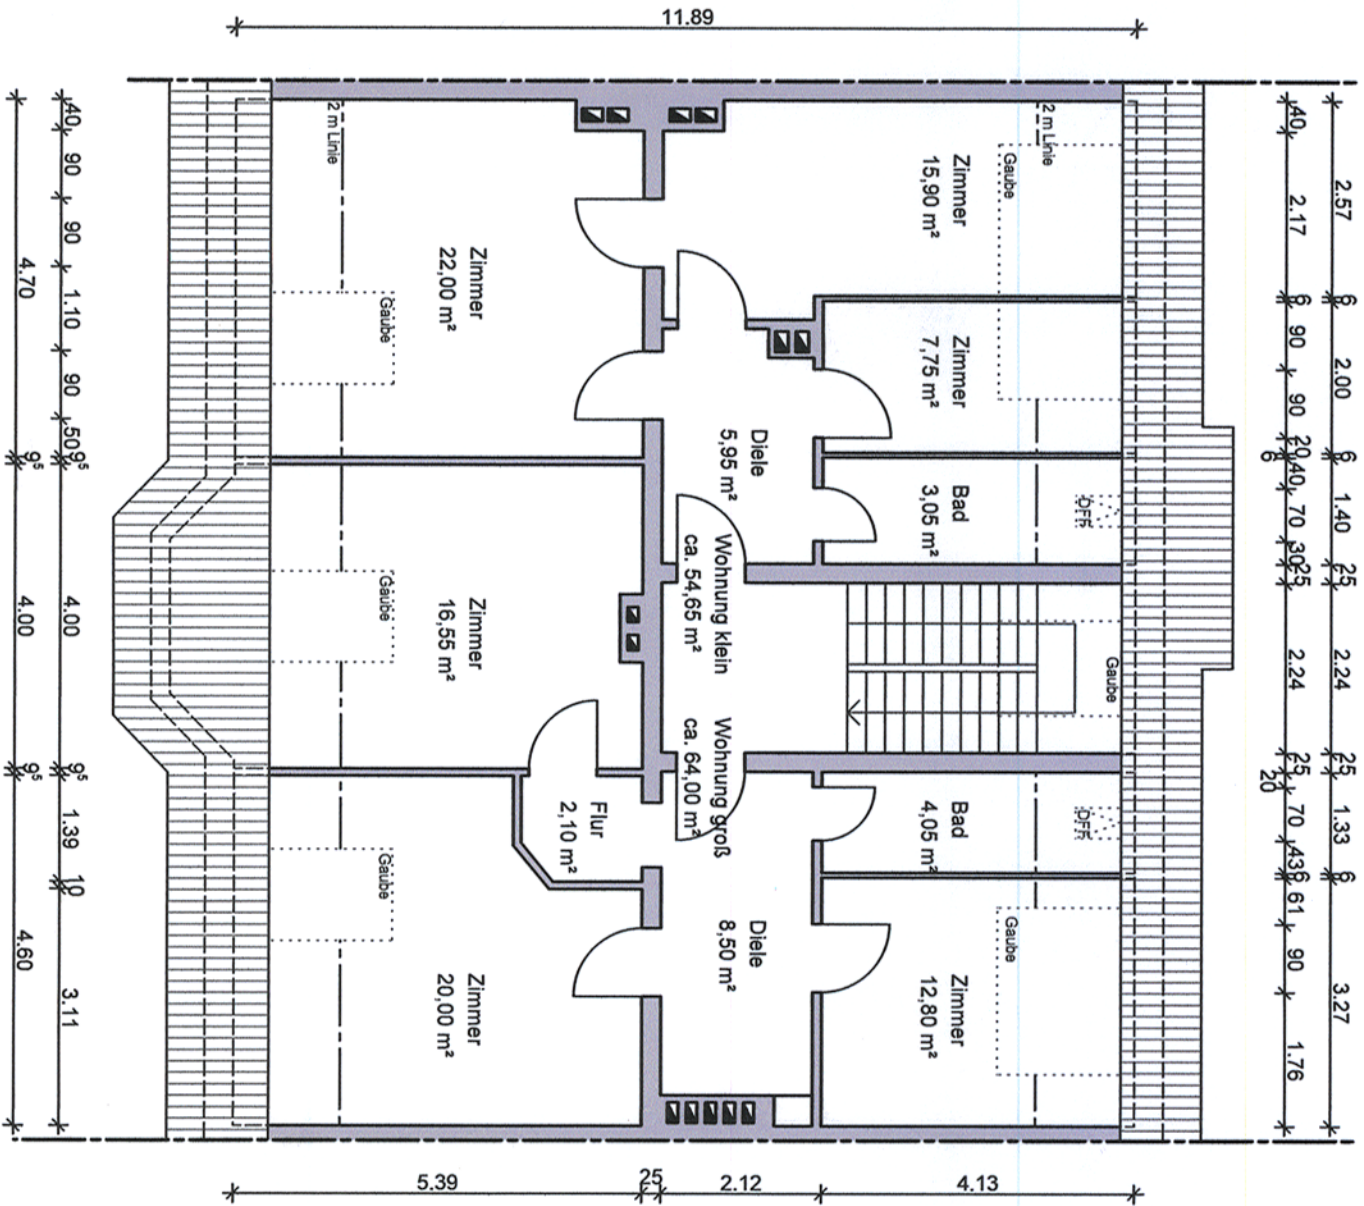


Dachgeschoss

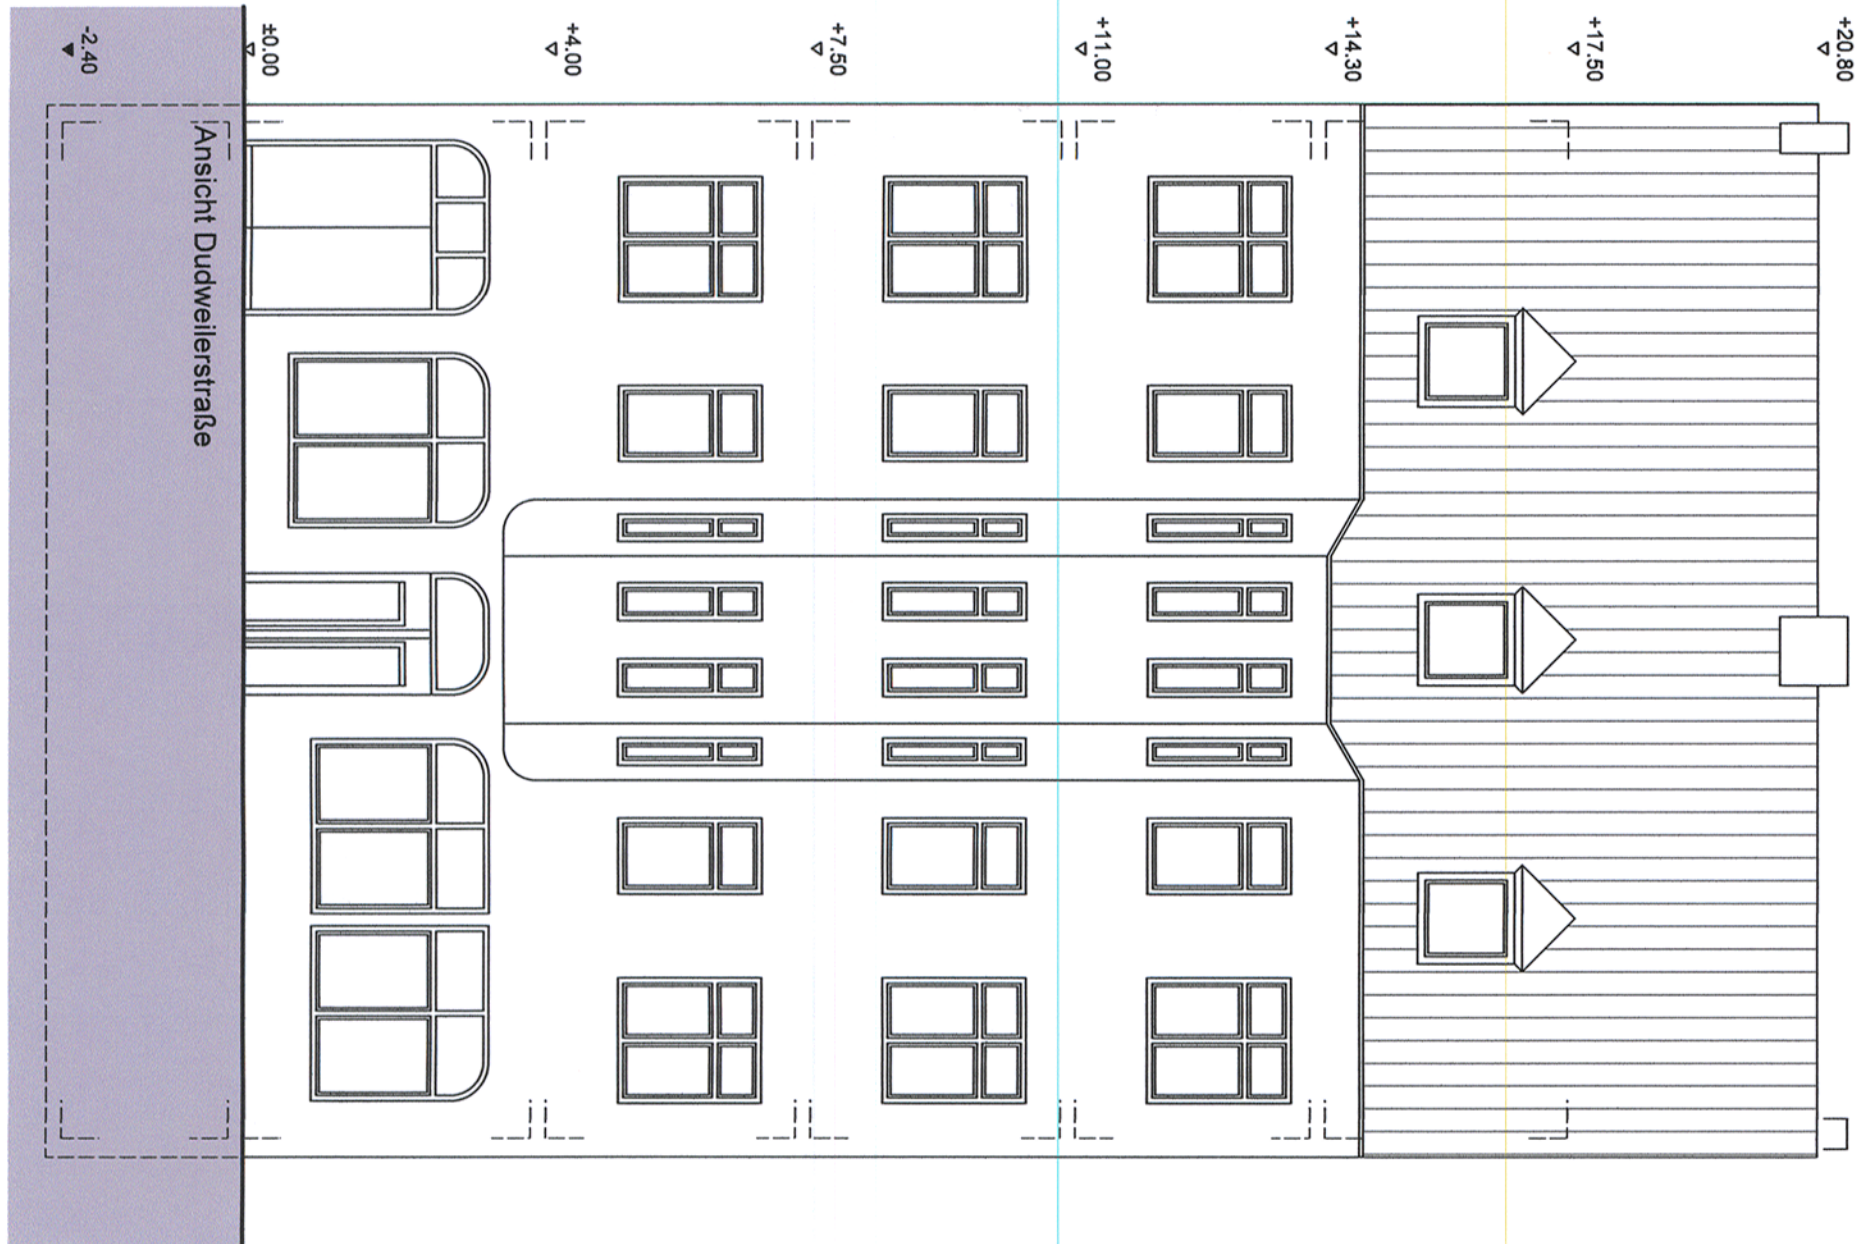

Ansicht Dudweilerstraße



Ansicht Rückseite

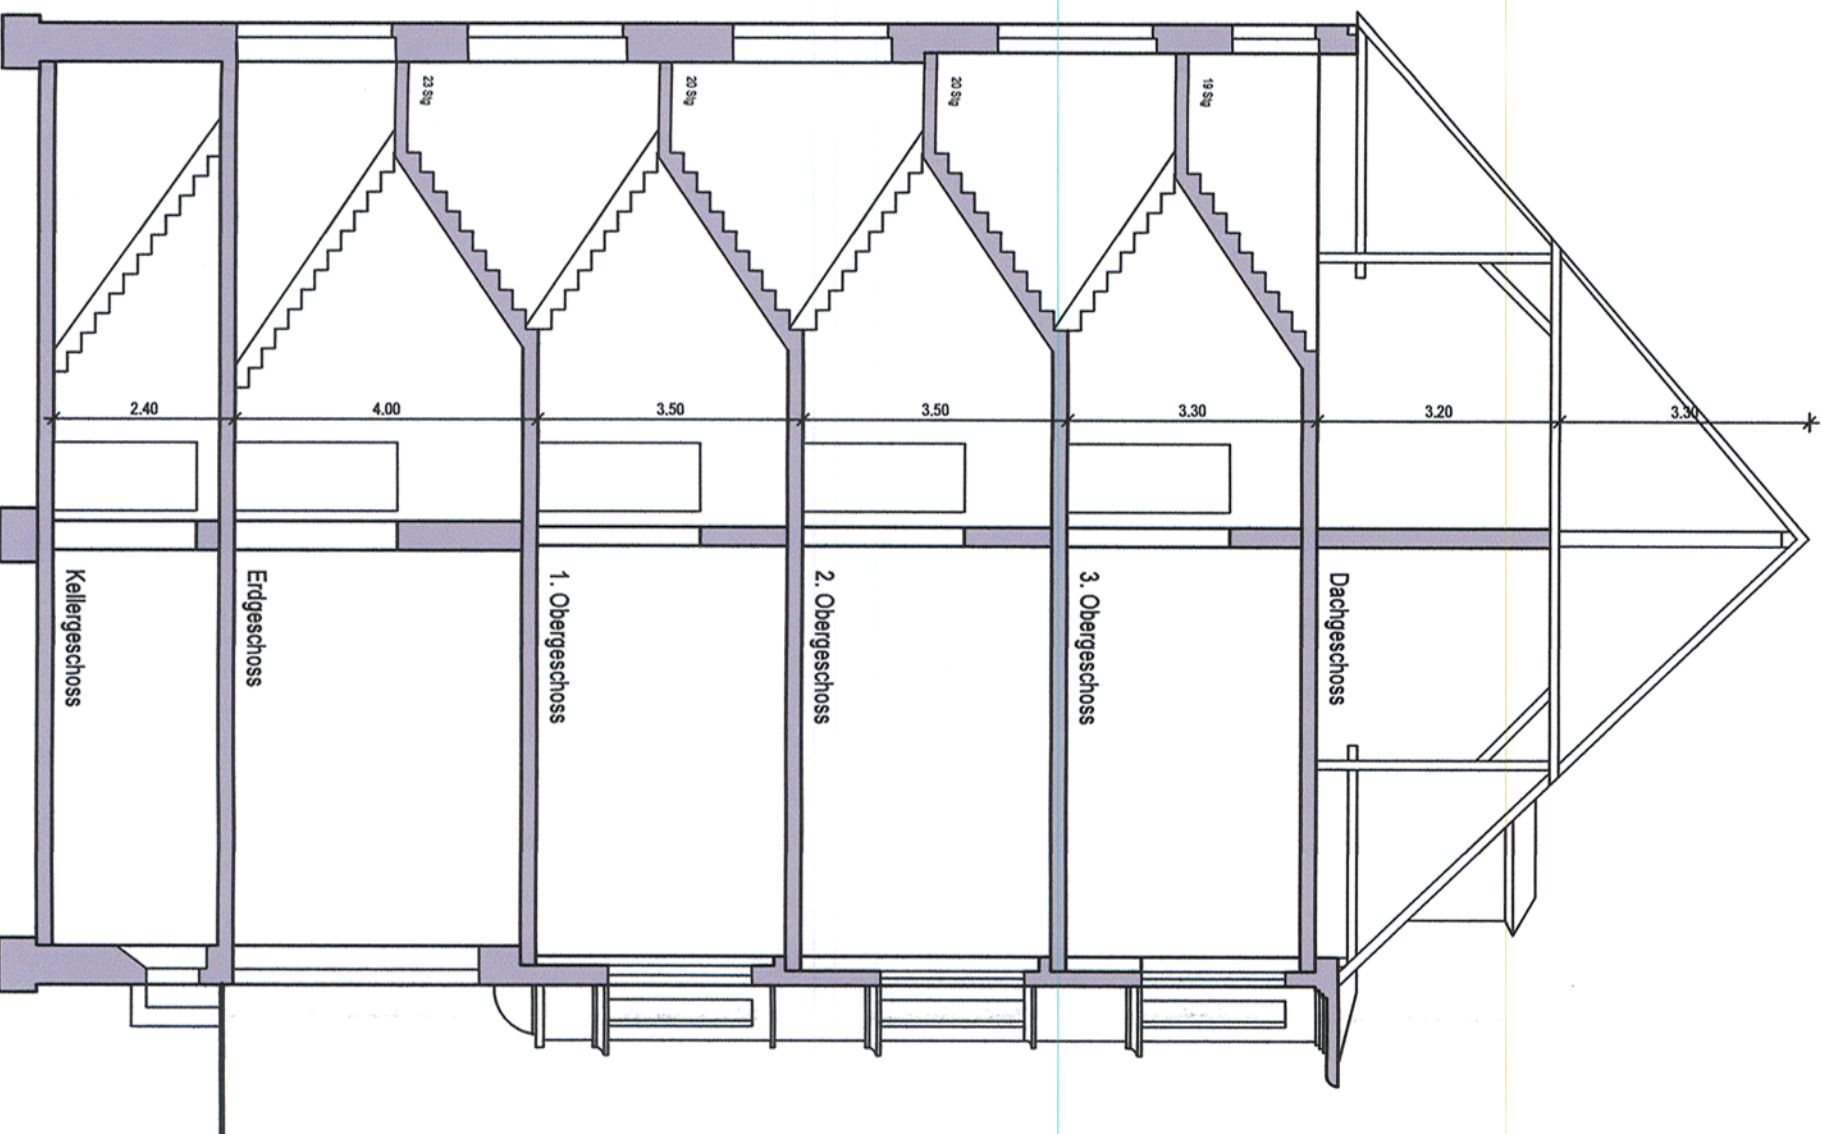

Schnitt

BESTANDSPLAN		
Bauherr	Sanierung eines Wohnhauses	
	Dudweilerstr. 55	
	66111 Saarbrücken	
Architekt	Dipl.-Ing. Wolfgang Rost	
	Architekt AKS	
	Am Staden 17	
Bauteil	Grundrisse	
	Ansichten	
	Schnitt	
Datum: 01.08.2014	MST 1:100	
	MST 1:100	
	MST 1:100	