


DACHGESCHOSS

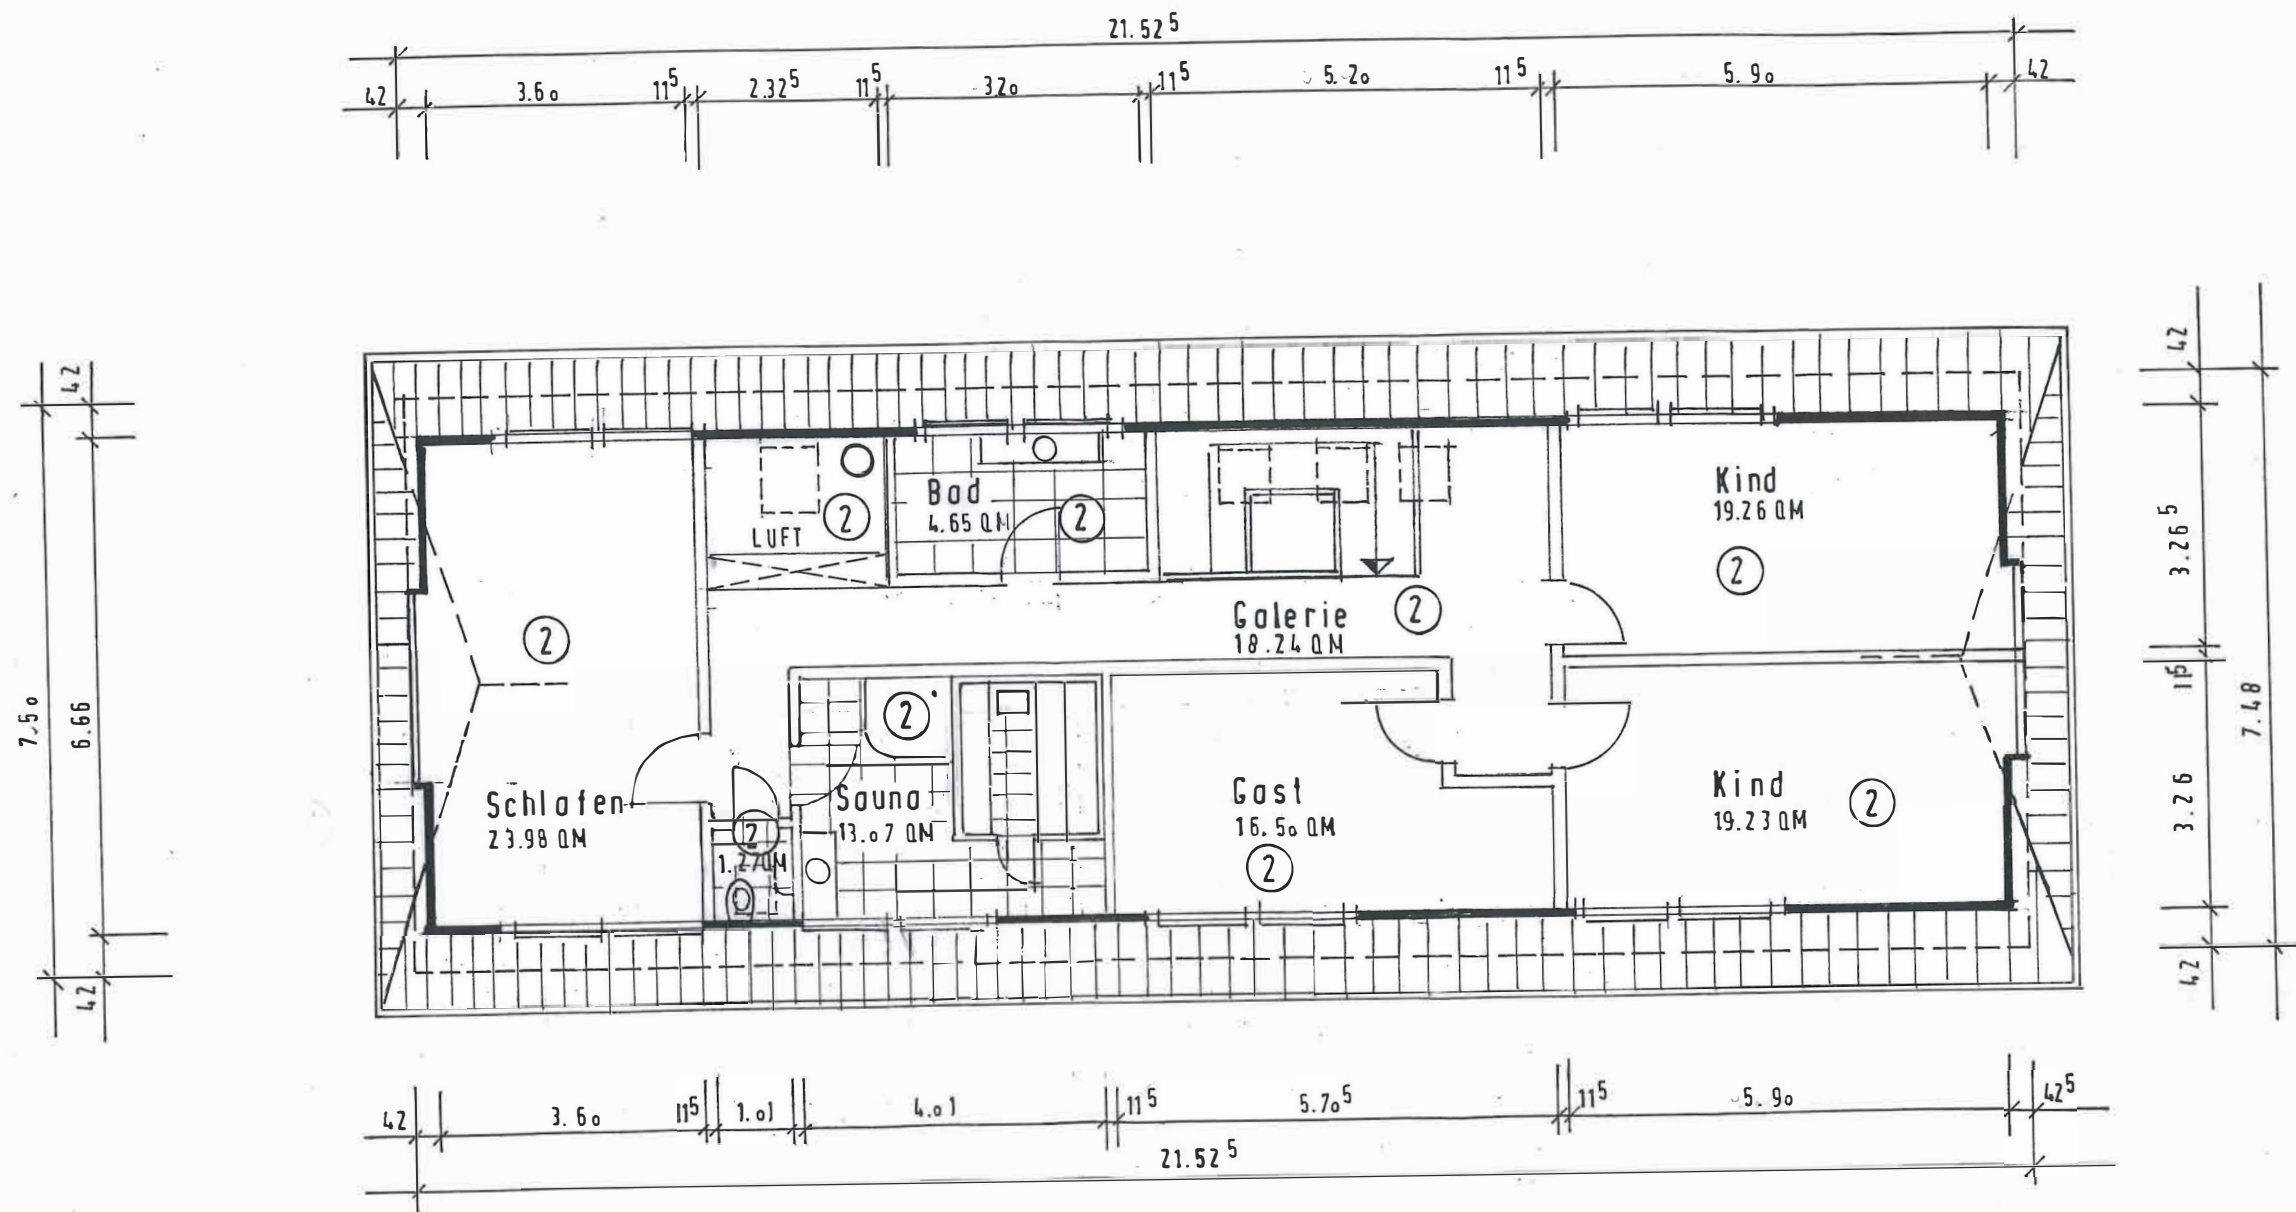

Plan 02

Bauteil **DG - GRUNDRISS**

Masstab 1:100

Datum 24.01.2017

BESTANDSPLAN