


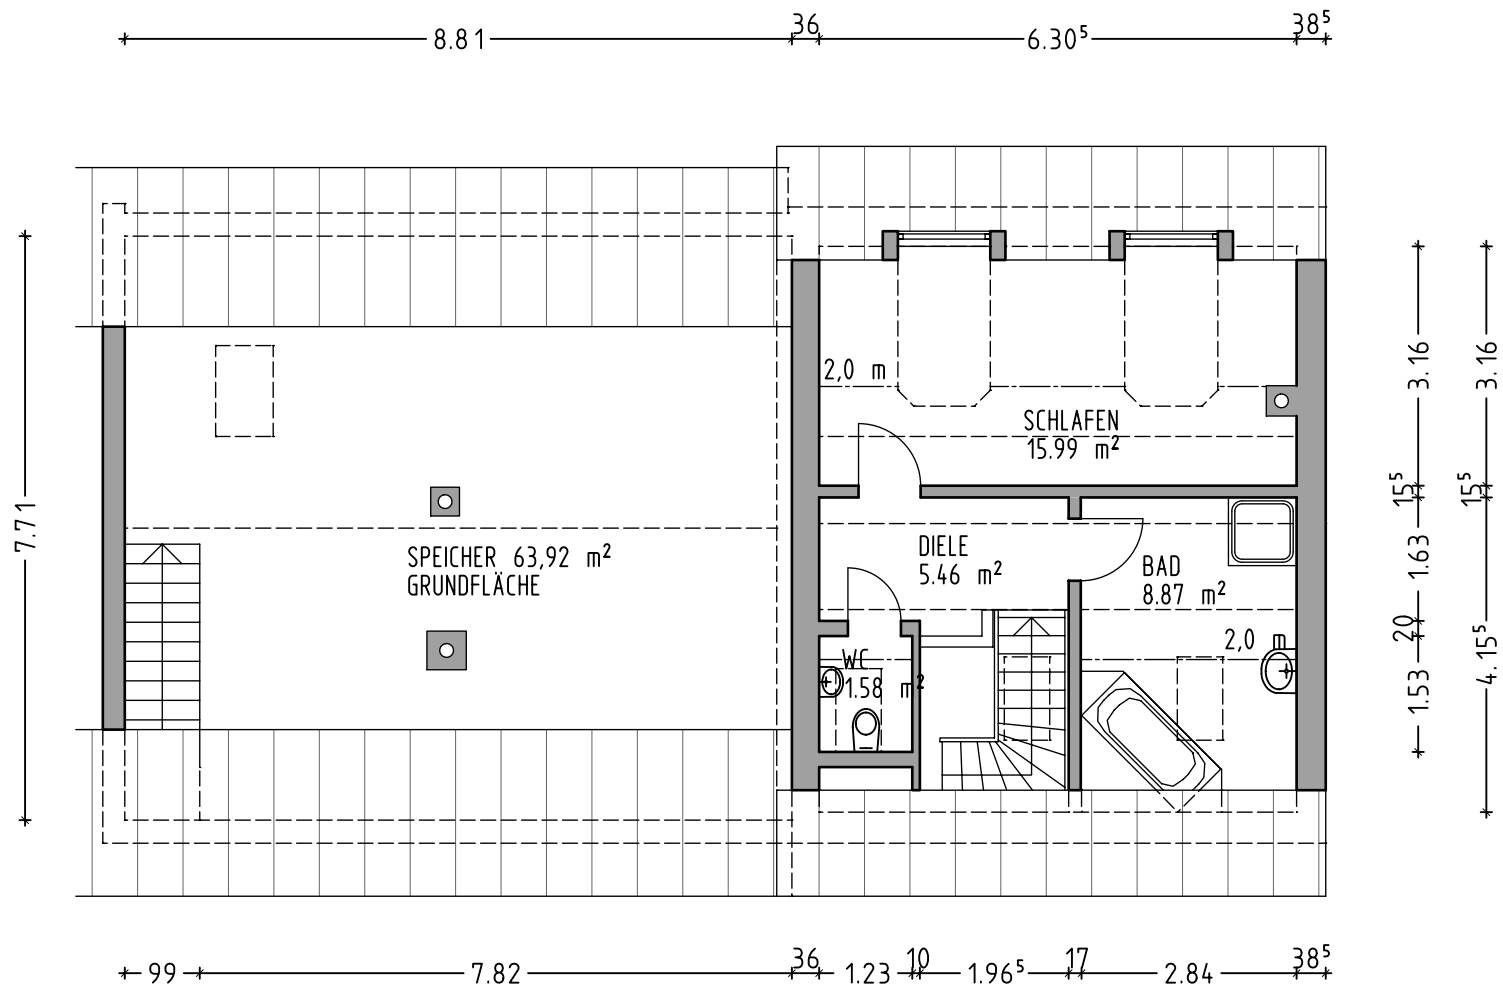

DACHGESCHOSS

Bestandsplan M = 1:100
Hirschberg Straße 56, Beilngries