

TEKTUR U. BESTANDSPLAN  
EINBAU BIERBAR IM UG  
ZU BAUANTRAG 795/78

NEUBAU GESCHÄFTS - U. WOHNHAUS  
IN HÖCHSTADT/A.


BAUHERR: HORST DORMANN  
HAUPTSTR. 12  
8552 HÖCHSTADT/A.

SCHNITT U. ANSICHTEN M. 1/100


DER BAUHERR:

DIE NACHBARN:

DER ENTWURFSVERFASSER:

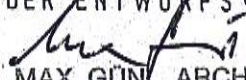
  
MAX GÜNL ARCHITEKT. BDB  
8552 HÖCHSTADT / AISCH  
REBENWEG 7 TEL. 09193/1445

HÖCHSTADT/A., 6.6.79

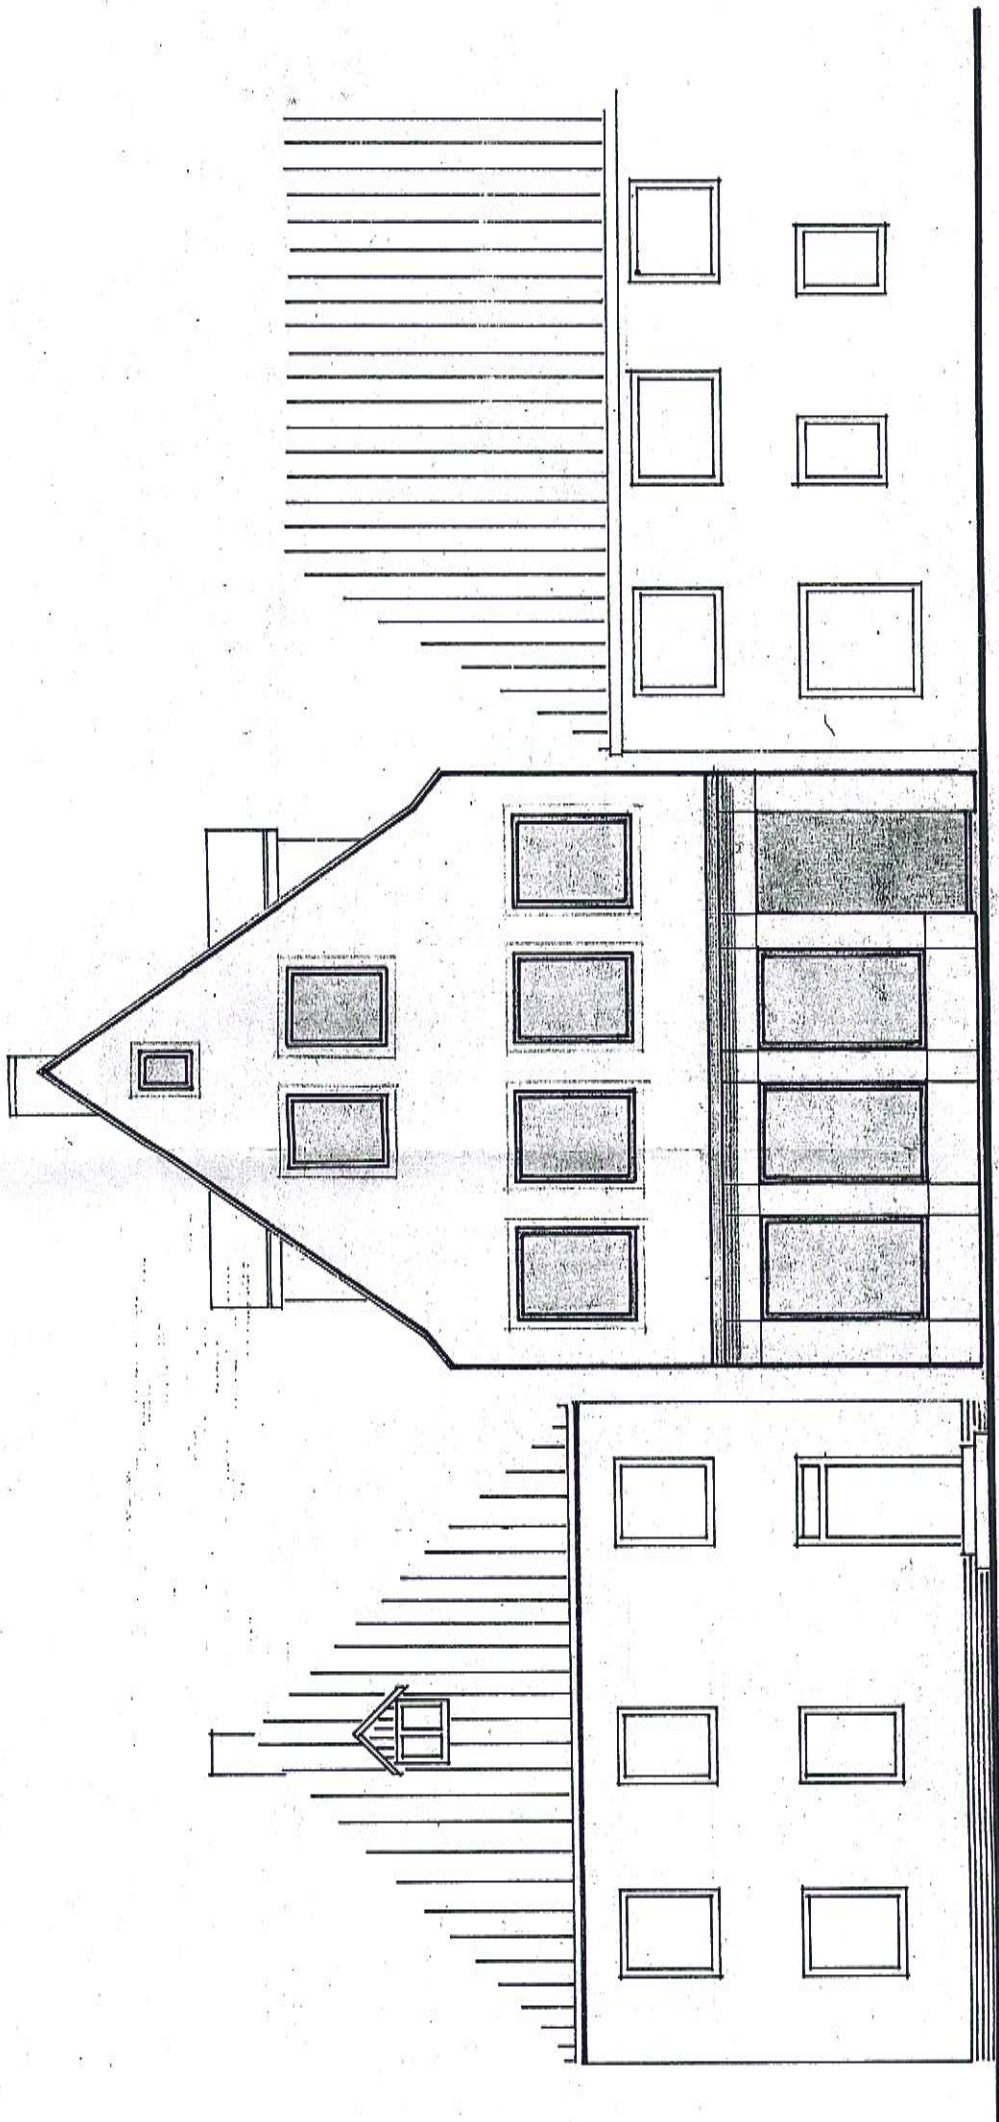

STRASSENANSICHT

LATTUNG  
SPARREN  
ISOLIERUNG  
SCHALUNG

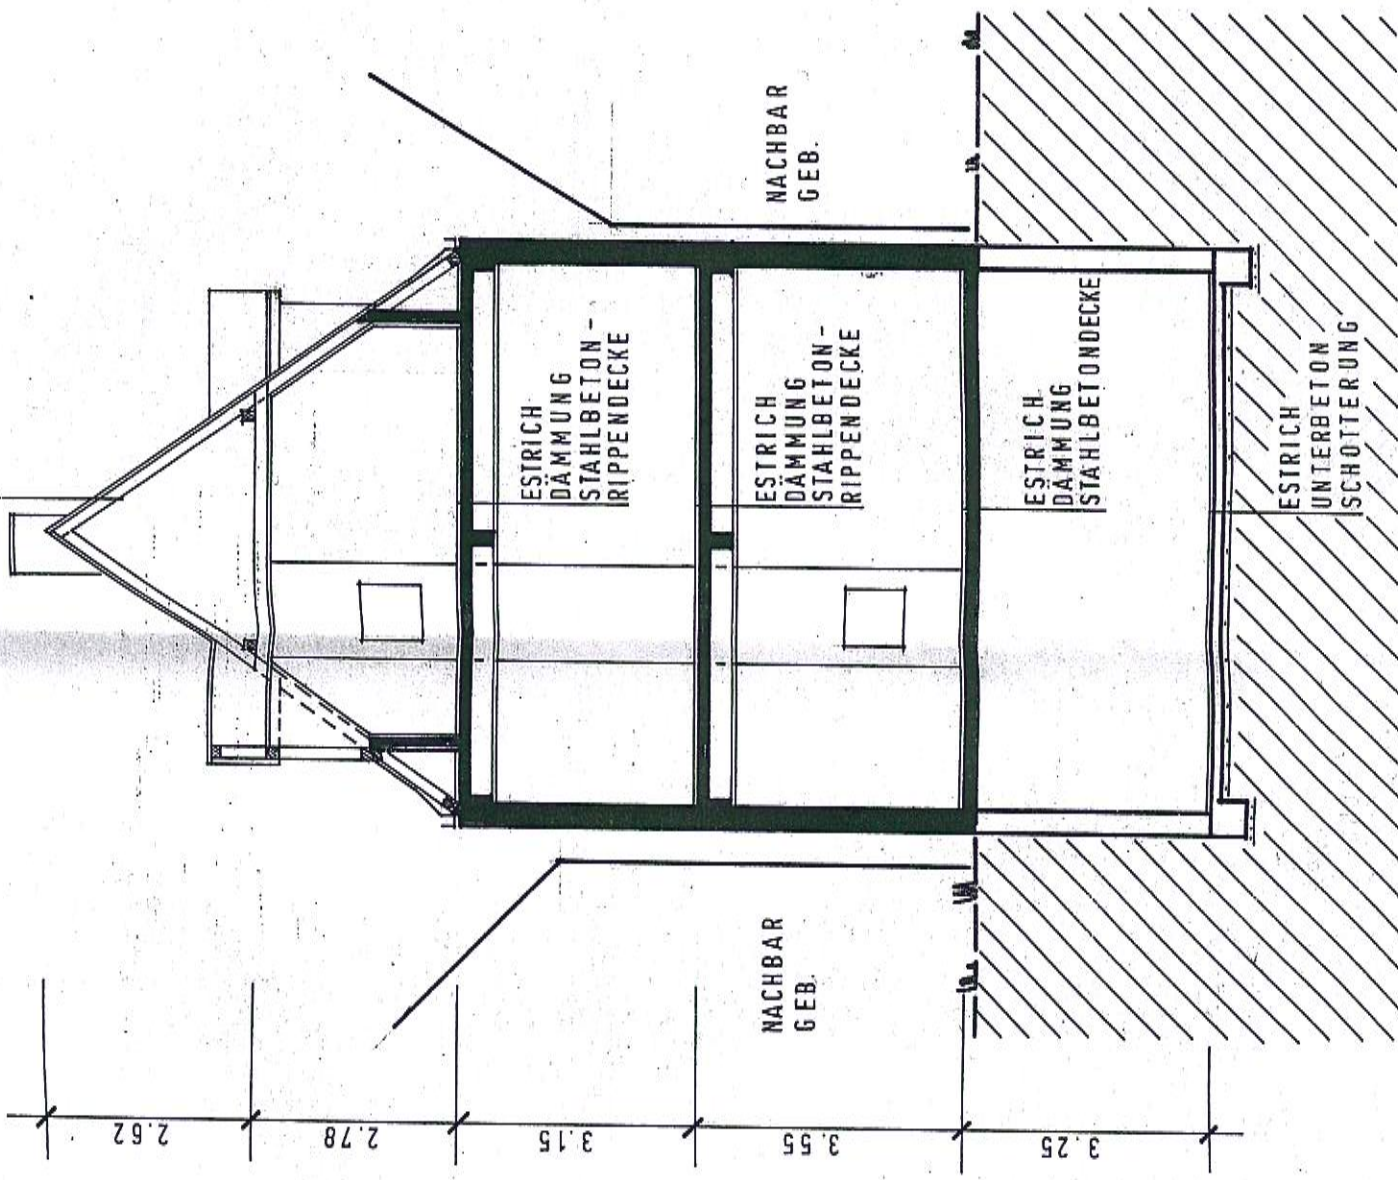

NACHBAR  
GEB.

ESTRICH  
DAMMUNG  
STAHLBETON -  
RIPPENDECKE

ESTRICH  
DAMMUNG  
STAHLBETON -  
RIPPENDECKE

ESTRICH  
DAMMUNG  
STAHLBETONDECKE

ESTRICH  
UNTERBETON  
SCHOTTERUNG

2.62  
2.78  
3.15  
3.55  
3.25

NACHBAR  
GEB.