


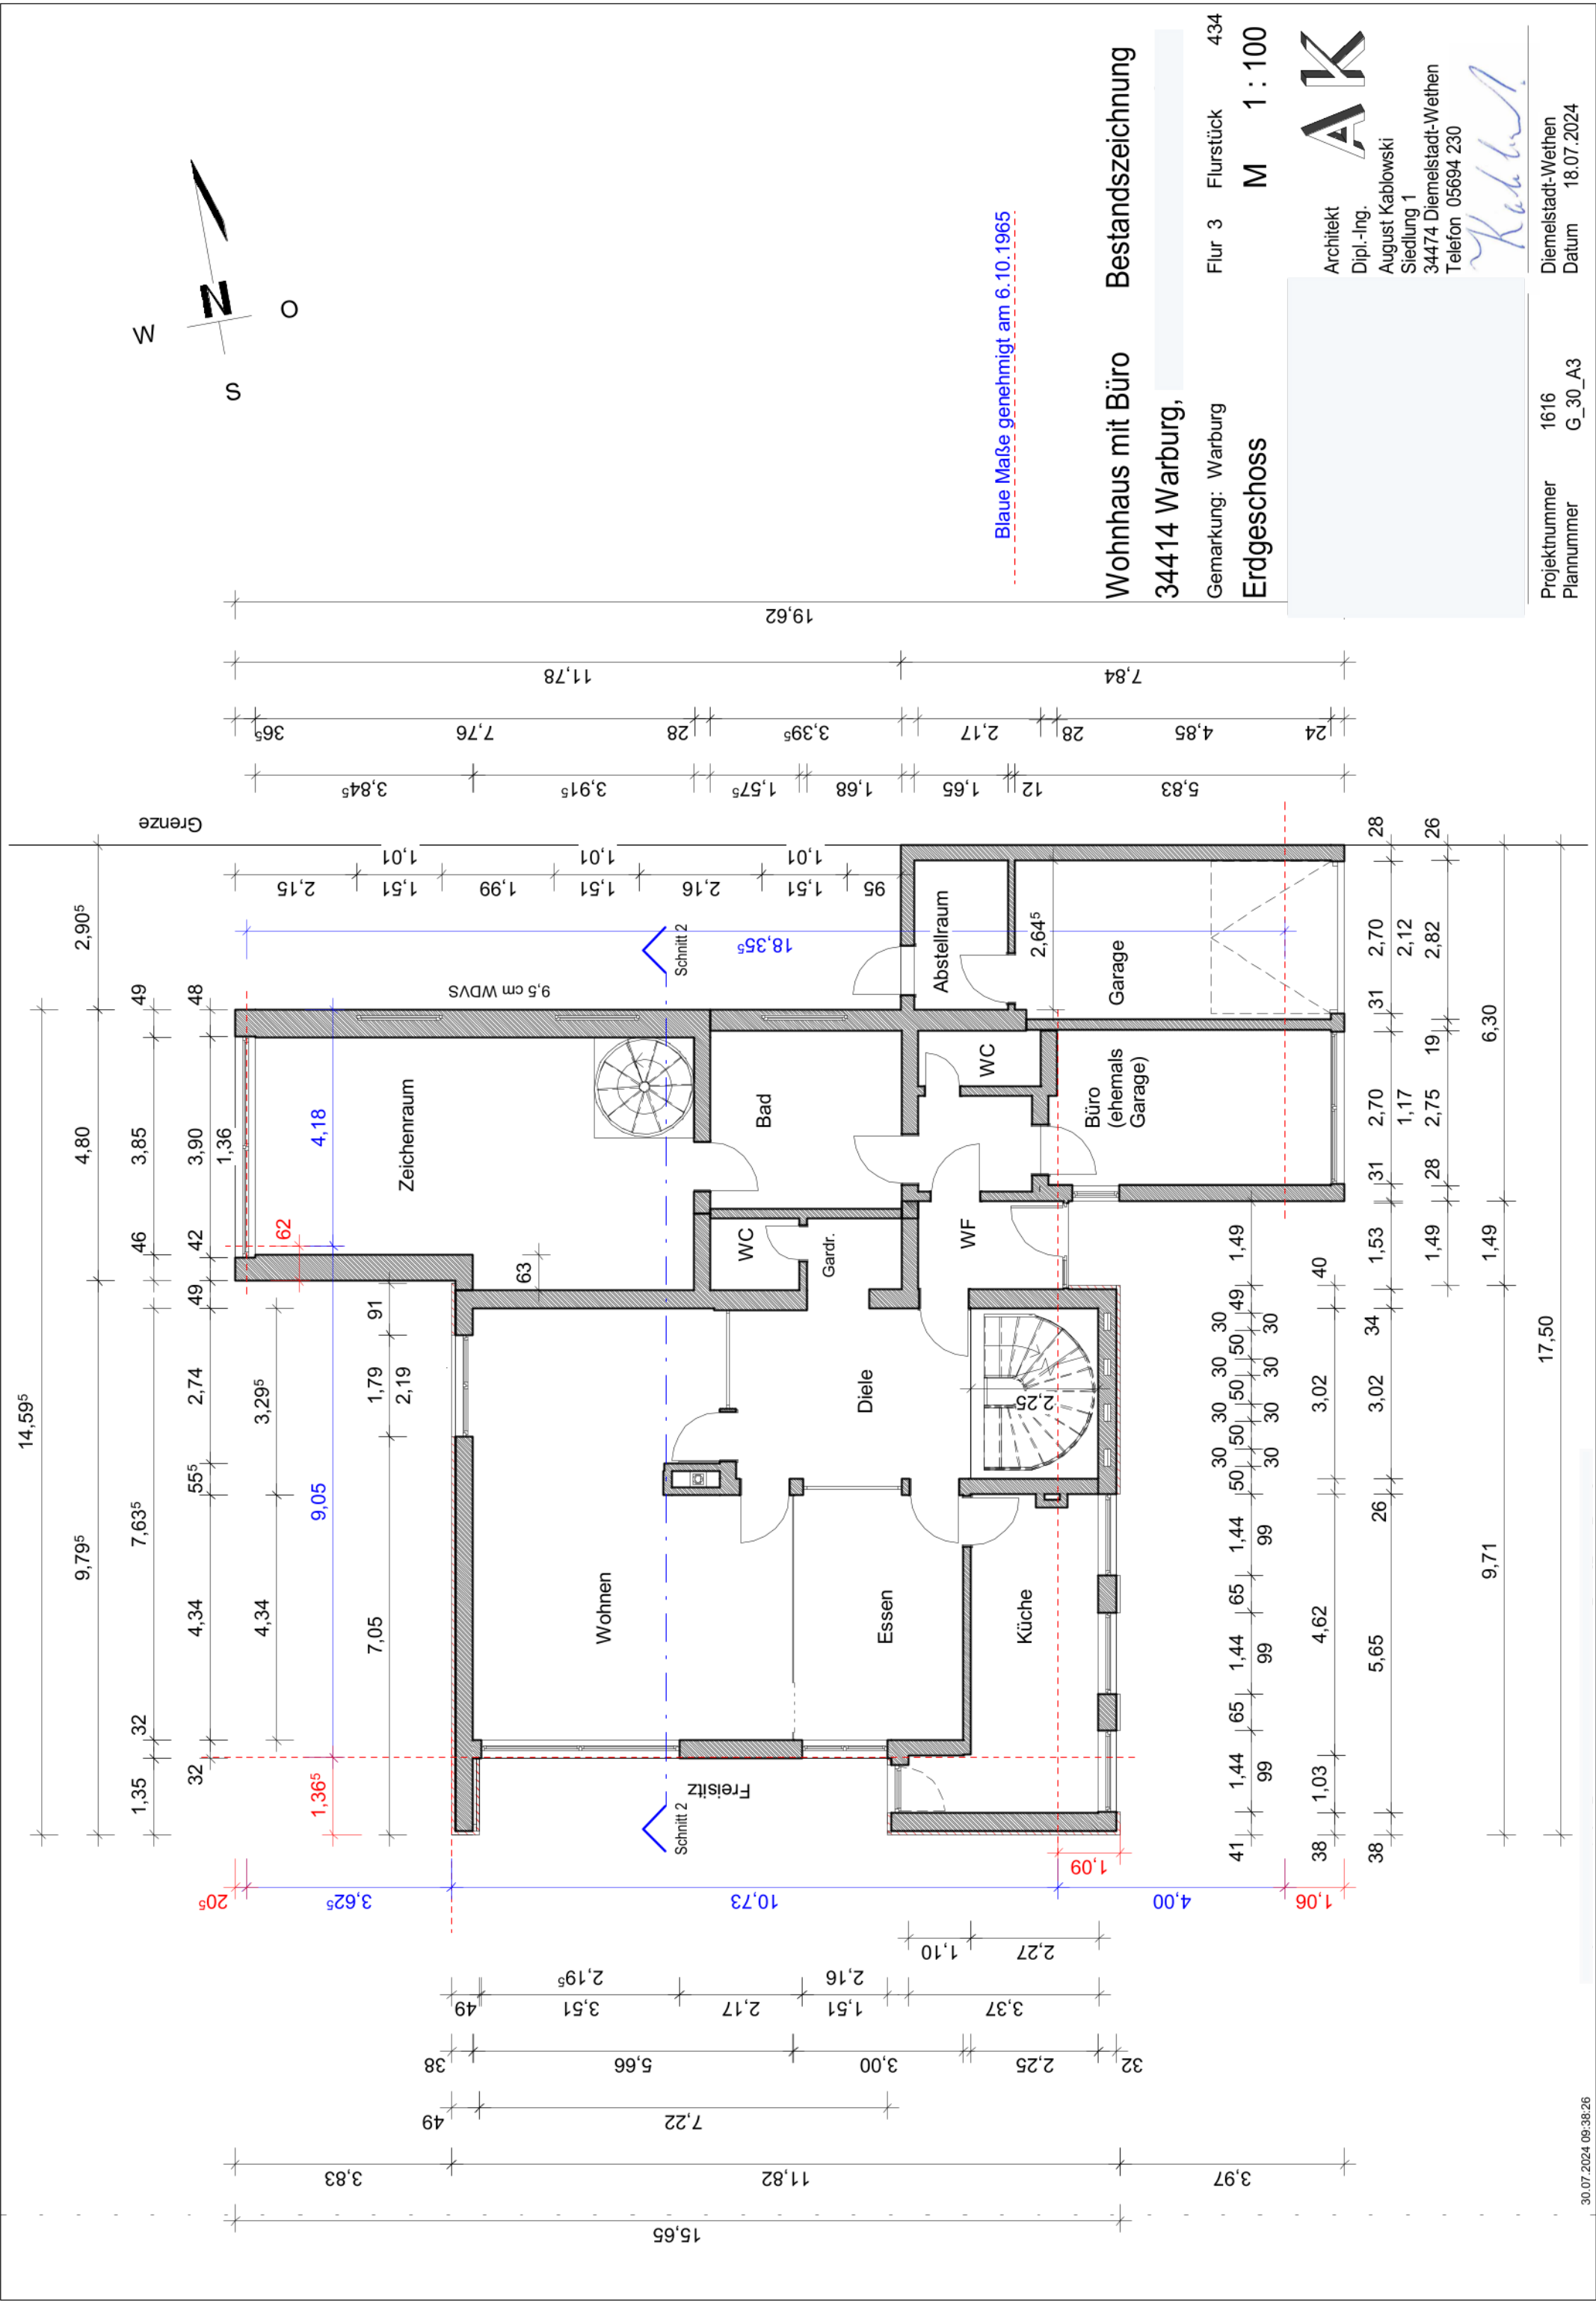

Wohnhaus mit Büro

Bestandszeichnung

34414 Warburg,

Gemarkung: Warburg

Flur 3 Flurstück 434

Erdgeschoss

M 1:100

AK

Architekt
Dipl.-Ing.
August Kablowski
Siedlung 1
34474 Diemelstadt-Wethen
Telefon 05694 230

Kablowski

Projektnummer
1616
Plannummer
G_30_A3

17,50

Diemelstadt-Wethen
Datum
18.07.2024