


- 41,61 - Geflüstert

ERDGESCHOSS
(Bestandsplan) - M:200

Planer: EMK Erdbau GmbH

07.11.2024

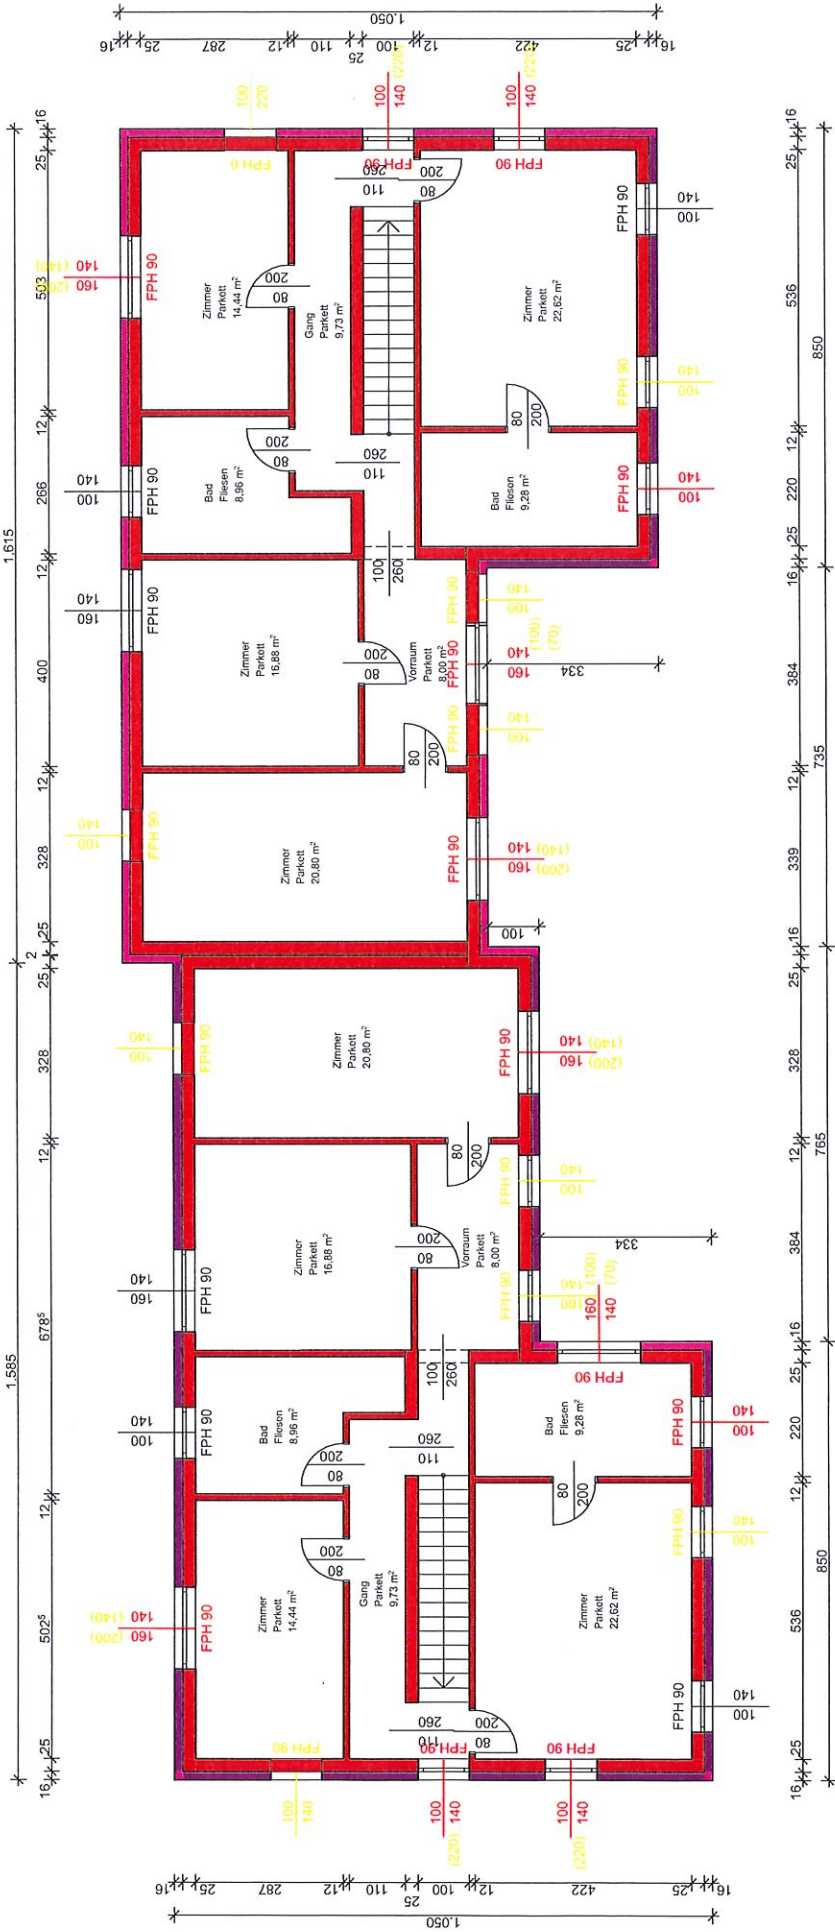

OBERGESCHOSS
(Bestandsplan) - M:200

Planer: EMK Erdbau GmbH

07.11.2024