
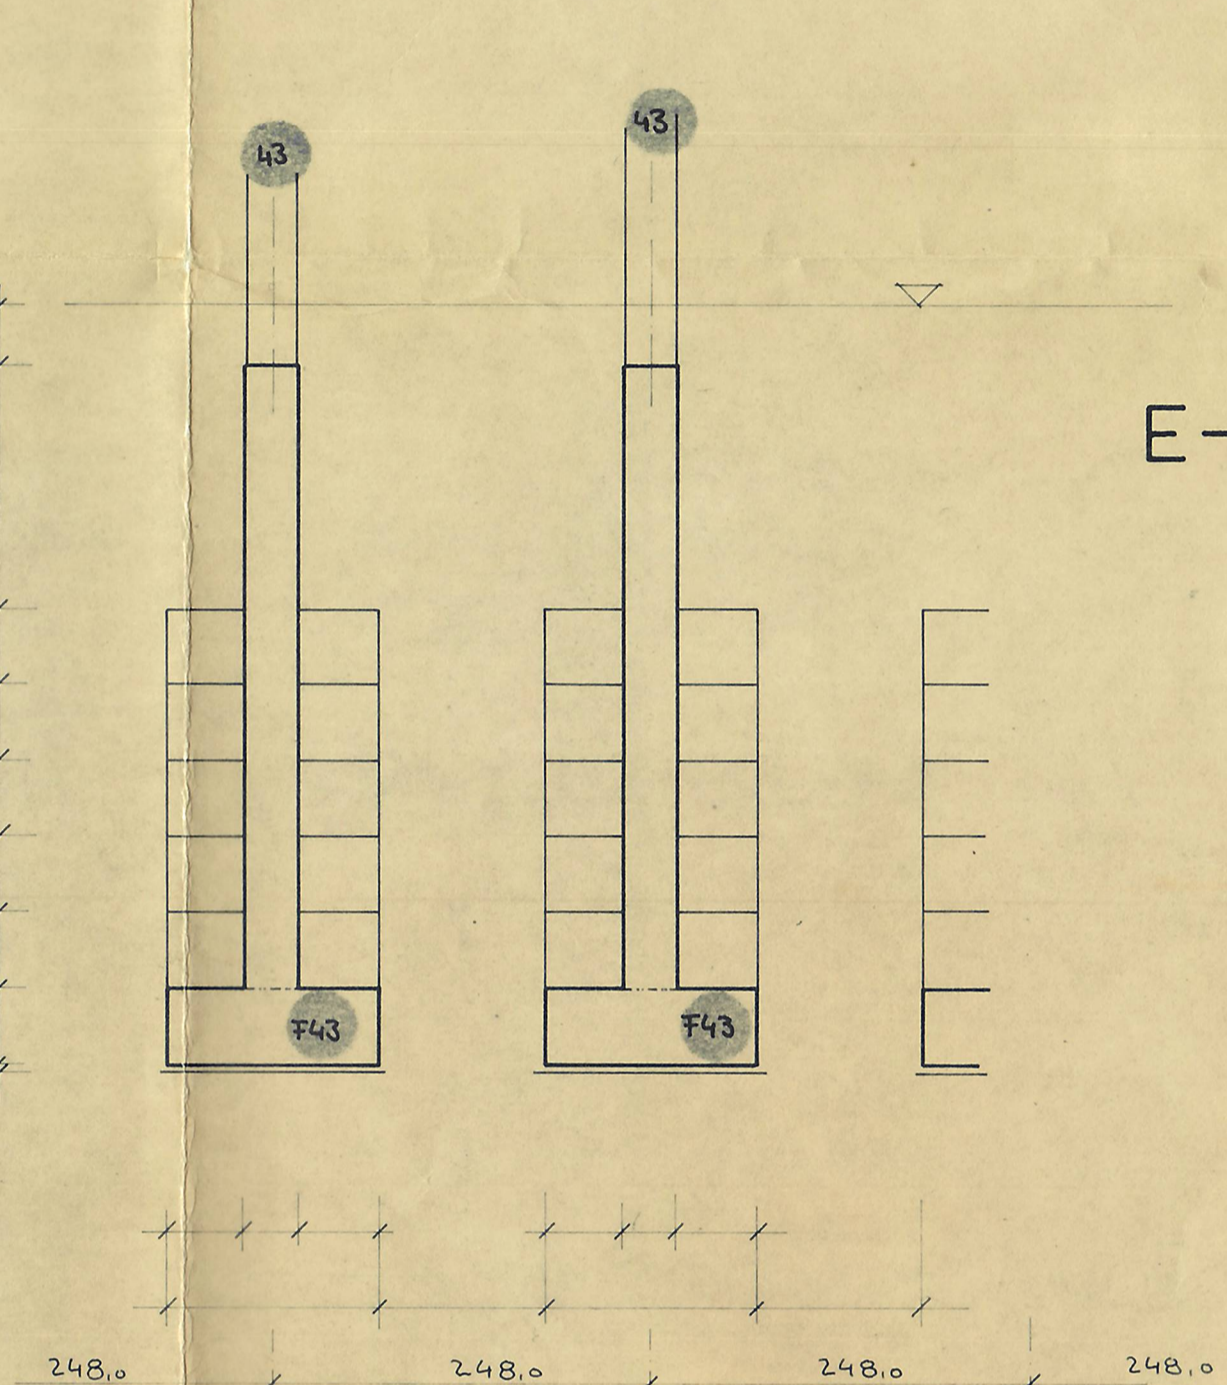
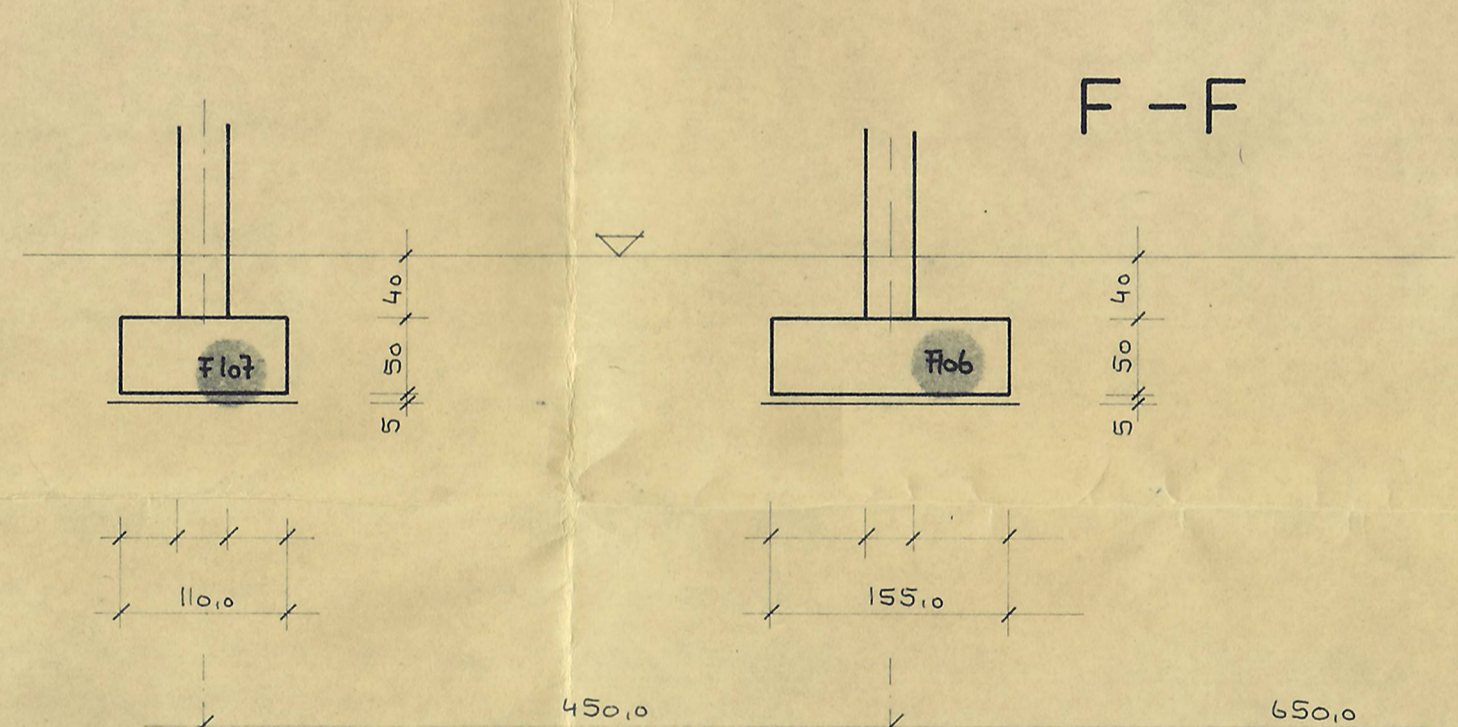
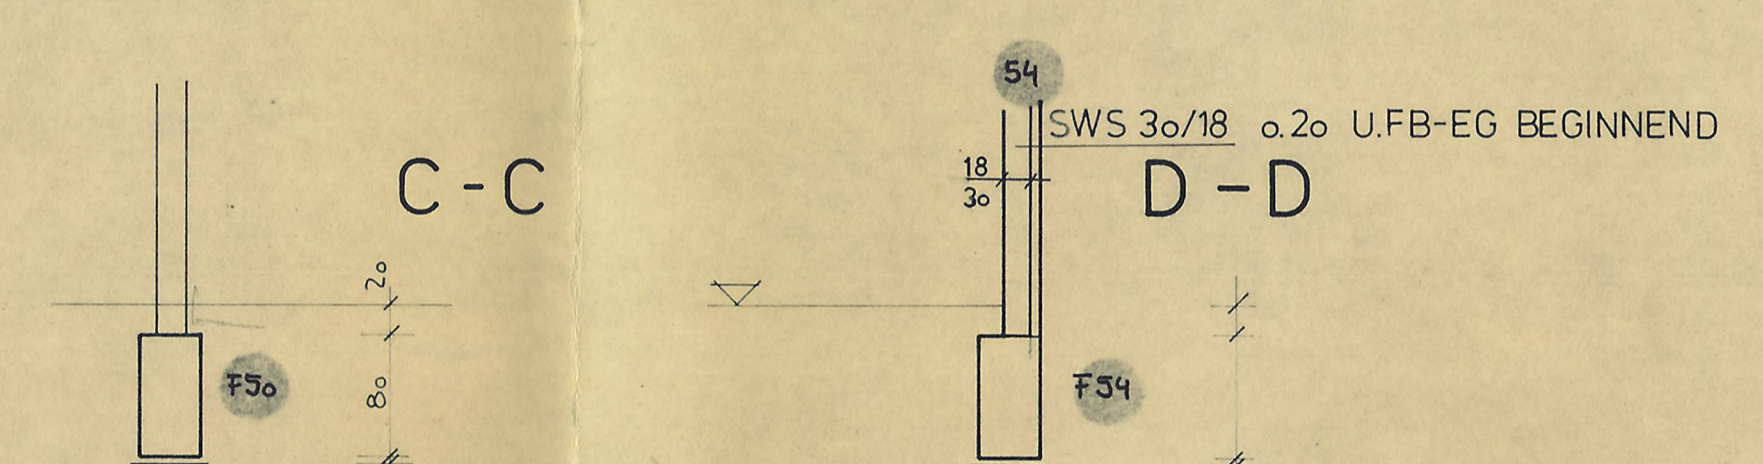
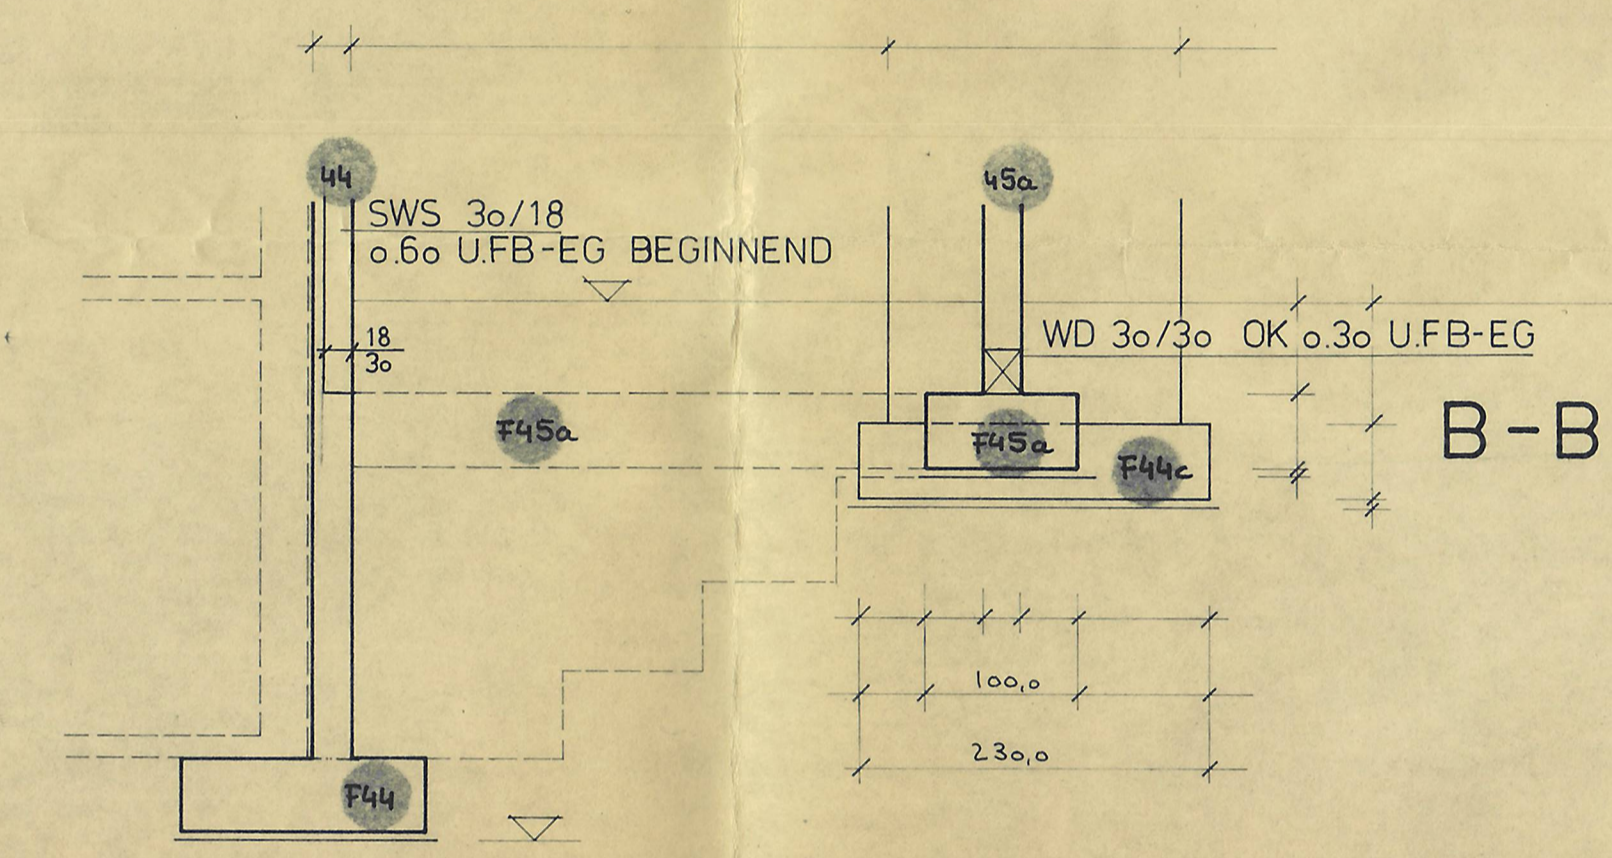


FUNDAMENTÜBERSICHT

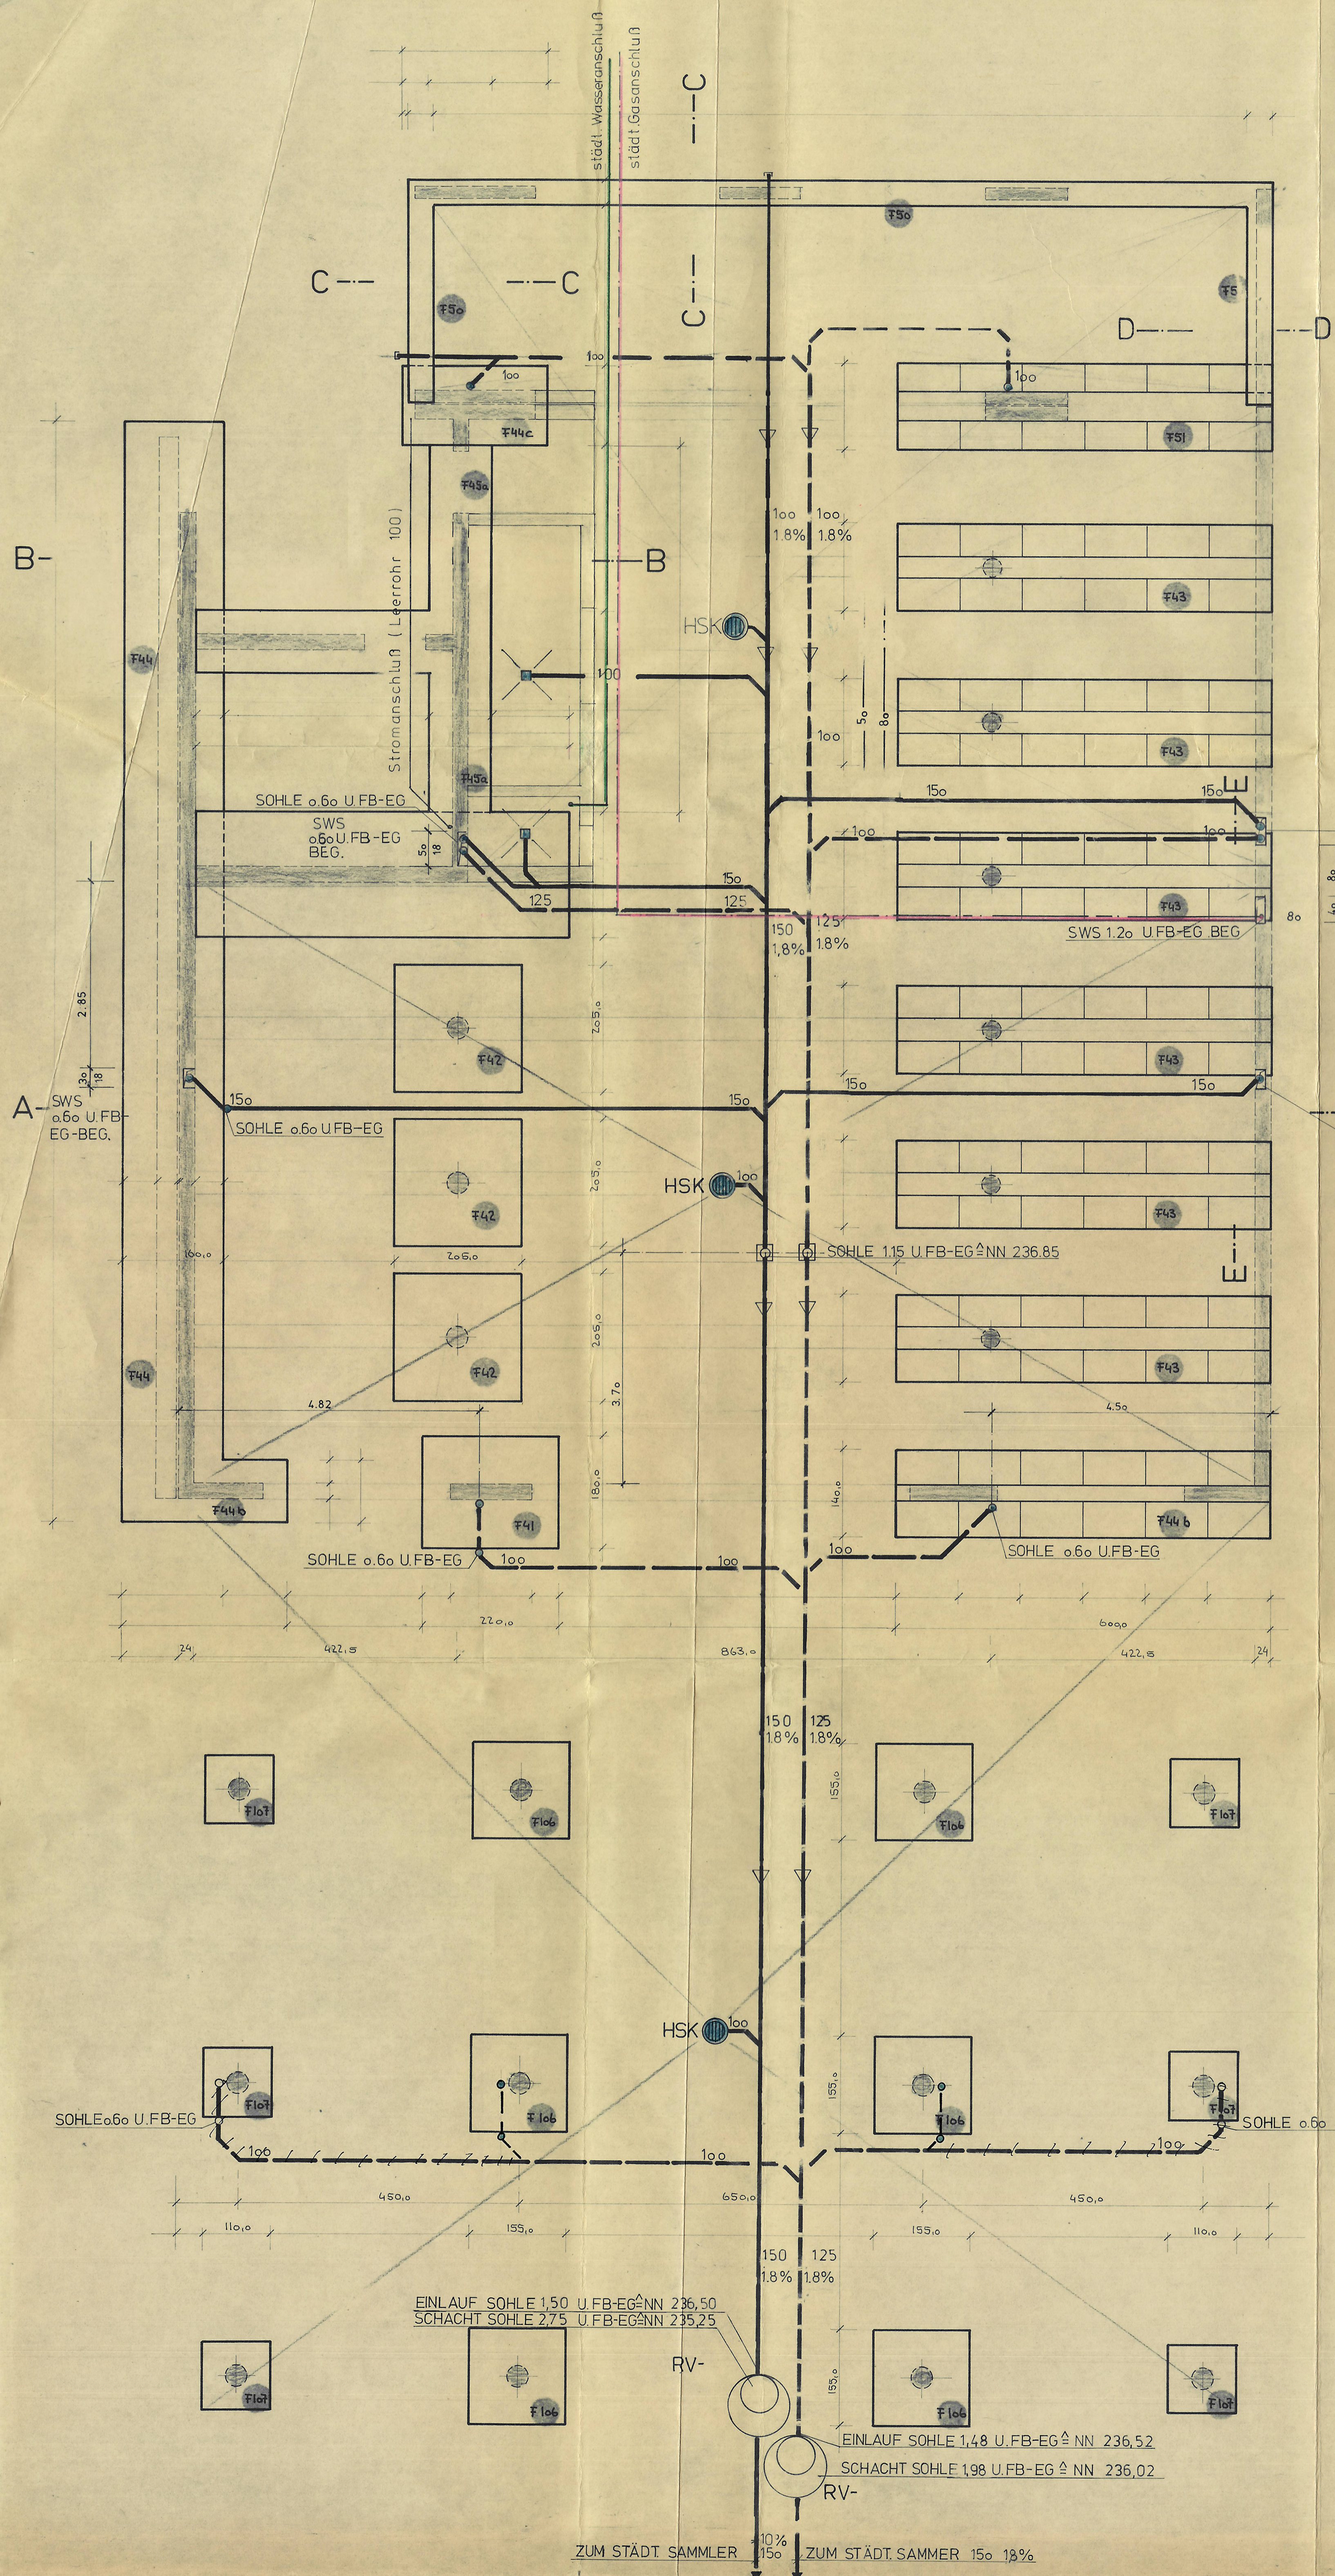

- LEGENDE**
- = SCHMUTZWASSERLEITUNG
 - - - = REGENWASSERLEITUNG
 - ⊠ = PASSAVANT FINOR REINIGUNGSVERSCHLUSS
 - RV-S = REVISIONSSCHACHT MIT SCHLAMMFANG (SIEHE DETAIL)
 - RV-A = REVISIONSSCHACHT AUSGEBILDET ALS ABSTURZSCHACHT (SIEHE DETAIL)
 - HSK = HOFSENKASTEN AUS BETONFERTIGTEILEN
 - SWS = SENKRECHTER WANDSCHLITZ
 - WD = WANDDURCHBRUCH
- ACHTUNG!**
EG ± 0.00 ± NN 238.00

| | |
|------------------------|---------|
| APARTMENTHAUS | |
| FREIBURG SUNDGAUALLEE | |
| EMENDIERT IM MÄRZ 1976 | GEZ. W. |
| M 1:50 | BL. 1 |

ged. April 1976

 WO NICHTS BESONDERES VERMERKT, SIND ALLE FUNDAMENTE MITTIG UNTER DEN DARÜBER STEHENDEN WÄNDEN UND STÜTZEN ANZUORDNEN!

ACHTUNG
 NACH EINBAU DER BEWEHRUNG SIND VOR DEM BETONIEREN DER STÄUKE ZUR ABNAHME ZU HOLLEN!
 FÜR DEN EINBAU ALER STATISCHEN BAUTEILE DÜRFEN KEINE ANDEREN BEWEHRUNGSFORMEN VERWENDET WERDEN!

MATERIALGÜTER


BADISCHE ZEMENTBAU K.G. FREIBURG

PROJEKT: APARTMENTHAUS

ARBEIT: BODENLEITUNGS-BESTANDSPLAN

| | | |
|-----------|---------|----------|
| GEZEIGNET | 8.11.77 | Birnbaum |
|-----------|---------|----------|